# 平塚市余熱利用施設新築工事（建築）

| 意匠図 | | | | | | 構造図 | | | |
|---|---|---|---|---|---|---|---|---|---|
| 図面番号 | 図面名称 | 図面番号 | 図面名称 | 図面番号 | 図面名称 | 図面番号 | 図面名称 | 図面番号 | 図面名称 |
| A － 01 | 図面リスト | A － 36 | ２階平面詳細図（１） | A － 71 | ｱﾙﾐｶｰﾃﾝｳｫｰﾙ詳細図（３） | B － 01 | 構造設計特記仕様１（Ａ棟） | B － 36 | 雑断面リスト１ |
| A － 02 | 工事区分表 | A － 37 | ２階平面詳細図（２） | A － 72 | ｱﾙﾐｶｰﾃﾝｳｫｰﾙ詳細図（４） | B － 02 | 構造設計特記仕様２（Ｂ棟） | B － 37 | 雑断面リスト２ |
| A － 03 | 特記仕様書（１） | A － 38 | ２階平面詳細図（３） | A － 73 | 風除室詳細図（１） | B － 03 | 構造設計特記仕様３（Ｃ棟） | B － 38 | 鉄骨断面リスト |
| A － 04 | 特記仕様書（２） | A － 39 | 展開図（１） | A － 74 | 風除室詳細図（２） | B － 04 | 鉄筋コンクリート構造配筋標準図（１） | B － 39 | 階段部材リスト |
| A － 05 | 特記仕様書（３） | A － 40 | 展開図（２） | A － 75 | 風除室詳細図（３） | B － 05 | 鉄筋コンクリート構造配筋標準図（２） | B － 40 | ＲＣ架構配筋詳細図１（Ａ棟） |
| A － 06 | 特記仕様書（４） | A － 41 | 展開図（３） | A － 76 | スチールパーティション詳細図 | B － 06 | 鉄骨構造標準図（１） | B － 41 | ＲＣ架構配筋詳細図２（Ｃ棟） |
| A － 07 | 特記仕様書（５） | A － 42 | 展開図（４） | A － 77 | スライディングウォール詳細図 | B － 07 | 鉄骨構造標準図（２） | B － 42 | Ｓ架構詳細図（Ｂ棟） |
| A － 08 | 特記仕様書（６） | A － 43 | 展開図（５） | A － 78 | シートシャッター詳細図 | B － 08 | 柱脚工法設計施工標準図１（参考） | | |
| A － 09 | 計画概要・案内図・配置図 | A － 44 | 展開図（６） | A － 79 | 庇金属屋根詳細図 | B － 09 | 柱脚工法設計施工標準図２−１（参考） | | |
| A － 10 | 敷地現況図 | A － 45 | 展開図（７） | A － 80 | エキスパンションジョイント詳細図 | B － 10 | 柱脚工法設計施工標準図２−２（参考） | | |
| A － 11 | 敷地求積図 | A － 46 | 展開図（８） | A － 81 | サインキープラン | B － 11 | ﾌﾟﾚｽﾄﾚｽﾄｺﾝｸﾘｰﾄ工事特記仕様書 | | |
| A － 12 | 面積表（１） | A － 47 | 展開図（９） | A － 82 | サイン詳細図（１） | B － 12 | 合成スラブ設計・施工標準図 | | |
| A － 13 | 面積表（２） | A － 48 | 展開図（１０） | A － 83 | サイン詳細図（２） | B － 13 | ボーリング柱状図 | | |
| A － 14 | 平均地盤算定図 | A － 49 | 展開図（１１） | A － 84 | サイン詳細図（３） | B － 14 | 杭伏図・杭一覧表 | | |
| A － 15 | 仕上表（１） | A － 50 | 展開図（１２） | A － 85 | 家具詳細図（１）木製家具 | B － 15 | Ｂ１階床梁伏図・１階ピット床梁伏図 | | |
| A － 16 | 仕上表（２） | A － 51 | 展開図（１３） | A － 86 | 家具詳細図（２）スチール家具 | B － 16 | １階床梁伏図・２階床梁伏図 | | |
| A － 17 | Ｂ１階・ピット平面図 | A － 52 | 展開図（１４） | A － 87 | 家具詳細図（３）スチール家具 | B － 17 | Ｒ階床梁伏図・ＰＨＲ階床梁伏図 | | |
| A － 18 | １階平面図 | A － 53 | 天井伏図（１） | A － 88 | ブラインド詳細図 | B － 18 | 軸組図１ | | |
| A － 19 | ２階・Ｒ階平面図 | A － 54 | 天井伏図（２） | A － 89 | ユニットシャワー詳細図 | B － 19 | 軸組図２ | | |
| A － 20 | 立面図 | A － 55 | 建具キープラン | A － 90 | ﾄﾚｰﾆﾝｸﾞﾌﾟｰﾙ詳細図（１） | B － 20 | 軸組図３ | | |
| A － 21 | 断面図 | A － 56 | 建具表（１） | A － 91 | ﾄﾚｰﾆﾝｸﾞﾌﾟｰﾙ詳細図（２） | B － 21 | 軸組図４ | | |
| A － 22 | 矩計図（１）Ａ棟 | A － 57 | 建具表（２） | A － 92 | ﾄﾚｰﾆﾝｸﾞﾌﾟｰﾙ詳細図（３） | B － 22 | 軸組図５ | | |
| A － 23 | 矩計図（２）Ａ棟 | A － 58 | 建具表（３） | A － 93 | ﾄﾚｰﾆﾝｸﾞﾌﾟｰﾙ詳細図（４） | B － 23 | 基礎断面リスト１ | | |
| A － 24 | 矩計図（３）Ａ棟 | A － 59 | 建具表（４） | A － 94 | 昇降機詳細図（１） | B － 24 | 基礎断面リスト２ | | |
| A － 25 | 矩計図（４）Ｂ棟 | A － 60 | 部分詳細図（１） | A － 95 | 昇降機詳細図（２） | B － 25 | 基礎断面リスト３ | | |
| A － 26 | 矩計図（５）Ｃ棟 | A － 61 | 部分詳細図（２） | A － 96 | 昇降機詳細図（３） | B － 26 | 基礎断面リスト４ | | |
| A － 27 | 矩計図（６）Ｃ棟 | A － 62 | 部分詳細図（３） | A － 97 | 昇降機詳細図（４） | B － 27 | 地中梁断面リスト１ | | |
| A － 28 | 矩計図（７）Ｃ棟 | A － 63 | 部分詳細図（４） | A － 98 | 昇降機詳細図（５） | B － 28 | 地中梁断面リスト２ | | |
| A － 29 | 階段詳細図（１）階段１ | A － 64 | 部分詳細図（５） | A － 99 | 外構平面図（１） | B － 29 | 基礎雑断面リスト１ | | |
| A － 30 | 階段詳細図（２）階段２ | A － 65 | 部分詳細図（６） | A － 100 | 外構平面図（２） | B － 30 | 基礎雑断面リスト２ | | |
| A － 31 | 階段詳細図（３）屋外階段 | A － 66 | 部分詳細図（７） | A － 101 | 外構詳細図（１） | B － 31 | 柱断面リスト１ | | |
| A － 32 | Ｂ１階・Ｒ階平面詳細図 | A － 67 | タイル割り詳細図（１） | A － 102 | 外構詳細図（２） | B － 32 | 柱断面リスト２ | | |
| A － 33 | １階平面詳細図（１） | A － 68 | タイル割り詳細図（２） | A － 103 | 植栽計画図 | B － 33 | 大梁断面リスト１ | | |
| A － 34 | １階平面詳細図（２） | A － 69 | ｱﾙﾐｶｰﾃﾝｳｫｰﾙ詳細図（１） | A － 104 | 仮設計画図 | B － 34 | 大梁断面リスト２ | | |
| A － 35 | １階平面詳細図（３） | A － 70 | ｱﾙﾐｶｰﾃﾝｳｫｰﾙ詳細図（２） | A － 105 | 山留計画図 | B － 35 | ＰＣ梁要領図 | | |
| | | | | A － 106 ～110 | 計画通知添付図 | | | | |

| | | | | | | | |
|---|---|---|---|---|---|---|---|
| 工事名 | 平塚市余熱利用施設新築工事（建築） | | | | | | |
| 図面名 | 図面リスト | | | | 縮尺 | － | 設計年月 2015年3月 |
| 承認 | 課長 | 担当長 | 担当者 | 合議 | 製図者 | 図面データ通し番号 | 図面番号 |
| | | | | | | 16−0701 | A−01 |
| 設計事務所名 | 豊建築事務所 Yutaka Architect 一級建築士事務所登録番号第6003号 | | | | 一級建築士登録番号第18181号 宇谷誠一 | 平塚市 都市整備部 建築住宅課 | |

# 工事区分表

## 躯体関係

| 項目 | | 建築 | 電気 | 空調 | 衛生 | 昇降機 | 別途 | 備考 |
|---|---|---|---|---|---|---|---|---|
| 1．梁・壁・床の貫通孔・開口部 | 各種配管用スリーブ材及び取付け | | ○ | ○ | ○ | | | |
| | ダクト、ガラリ用スリーブ | ○ | | ○ | | | | |
| | 衛生器具、分電盤取付穴等の箱入れ | | ○ | | ○ | | | |
| | 貫通孔・開口部の墨出し | ○ | ○ | ○ | ○ | | | |
| | 貫通孔・開口部の補強 | ○ | | | | | | |
| | 貫通孔及びダクト空隙充填 | ○ | ○ | ○ | ○ | | | |
| | 外壁・床貫通スリーブ廻りの防水 | ○ | | | | | | |
| | 外壁・梁貫通スリーブ廻りのシーリング | | ○ | ○ | ○ | | | |
| | 地下ピットの通気管、通水管 | ○ | | | | | | |
| | 地下ピットのマンホール、タラップ | ○ | | | | | | |
| | | | | | | | | |
| | | | | | | | | |
| 2．設備機器の基礎 | 建築設計図に記入あるもの | ○ | | | | | | |
| | 屋内の機器用の基礎（建築設計図に記入のないもの） | | ○ | ○ | ○ | | | |
| | 屋外・屋上の機器用の基礎 | ○ | | | | | | |
| | 機器取り付け用アンカーボルト・架台 | | ○ | ○ | ○ | | | |
| | 太陽光発電用基礎、アンカーボルト | ○ | | | | | | |
| | | | | | | | | |
| | | | | | | | | |
| 3．昇降機関連 | 昇降路、機械室の躯体 | ○ | | | | | | |
| | 昇降路内ピット防水 | ○ | | | | | | |
| | 各階出入口穴あけ・同補強 | ○ | | | | | | |
| | 三方枠取付・枠廻り埋戻し・同補修 | ○ | | | | | | |
| | 出入口扉，三方枠及び幕板 | | | | | ○ | | |
| | 出入口扉，三方枠及び幕板の各補強鉄骨 | ○ | | | | | | |
| | 軌条・中間ビーム・ブラケット他昇降路内の鋼製部材 | | | | | ○ | | |
| | 昇降路内フック取付 | ○ | | | | | | |
| | ホール押釦・インジケータ・鍵変などの竪間口 | ○ | | | | | | |
| | 制御盤（EV昇降路内）から外部インターホンまでの配管・配線工事 | | ○ | | | | | |
| | 昇降路内ピット点検用タラップ | | | | | ○ | | |
| | 点検用コンセント | | ○ | | | | | |
| | 制御盤（EV機械室内または昇降路内等）までの動力・照明用電源、アース、防災信号、拡声設備（館内放送用）の配管・配線工事 | | ○ | | | | | |
| | | | | | | | | |
| | | | | | | | | |
| | | | | | | | | |
| | | | | | | | | |
| | | | | | | | | |
| | | | | | | | | |
| 4．その他 | トラフ・ピット類（ふたを含む） | ○ | | | | | | |
| | 湧水・汚水ピット・ＲＣ造各種水槽 | ○ | | | | | | |
| | 同上用防水・マンホール・タラップ等 | ○ | | | | | | |
| | | | | | | | | |
| | | | | | | | | |
## 仕上げ関係

| 項目 | | 建築 | 電気 | 空調 | 衛生 | 昇降機 | 別途 | 備考 |
|---|---|---|---|---|---|---|---|---|
| 1．軽鉄天井・壁下地 | 補強を要するボードの切り込み及び下地の補強 | ○ | | | | | | |
| | 補強を要しないボードの切り込み | | | ○ | ○ | ○ | | |
| | 開口部の墨出し | | | ○ | ○ | ○ | | |
| | | | | | | | | |
| 2．特殊天井・壁、可動間仕切り | 切り込み及び補強 | ○ | | | | | | |
| | 位置ボックス | ○ | | | | | | |
| | | | | | | | | |
| 3．つりボルト及びインサート | 設備機器・器具・配管・配線・ダクト用 | | ○ | ○ | ○ | ○ | | |
| | | | | | | | | |
| 4．外壁まわり | 外壁ガラリ及びダクト接続用フランジ | ○ | | | | | | |
| | ウエザーカバー、ベントキャップ | | | | ○ | | | |
| | 換気扇（取付枠共） | | | | ○ | | | |
| | | | | | | | | |
| 5．便所まわり | 洗面カウンター本体 | | | | | ○ | | |
| | 上記取付用　洗面器、水栓 | | | | | ○ | | |
| | 鏡 | | | | | ○ | | ｵｰﾀﾞｰﾃﾞｨｽﾞは建築工事 |
| | 各手すり・ベビーベット・ベビーチェア | ○ | | | | | | |
| | ライニング、取付補強 | ○ | | | | | | |
| | 便器・ＳＫ・オストメイト | | | | | ○ | | |
| | 紙巻器 | | | | | ○ | | |
| | 排水目皿 | | | | | ○ | | |
| | 洗浄用2次配線 | | | | | ○ | | |
| 6．フリーアクセスフロア | コンセント | | ○ | | | | | |
| | 床パネルの穴あけ、切り込み加工 | ○ | | | | | | |
| | | | | | | | | |
| 7．防火・防犯 | 屋内消火栓箱 | | | | | ○ | | |
| | 消火器ボックス（埋込型、独立型） | ○ | | | | | | |
| | 消火器本体 | | | | | | ○ | |
| | 機械警備用配管 | | ○ | | | | | |
| | 防火戸開閉装置（レリーズ） | ○ | | | | | | |
| | 上記連動制御装置、煙感知器の取付及び配線 | | ○ | | | | | |
| | 防火シャッター開閉装置 | ○ | | | | | | |
| | 上記連動制御装置、煙感知器の取付及び配線 | | ○ | | | | | |
| | 避難器具 | ○ | | | | | | |
| | | | | | | | | |
| | | | | | | | | |
| | | | | | | | | |
| 8．排水 | 各種床排水金物 | | | | | ○ | | |
| | 造付けステンレス流しの排水金物 | ○ | | | | | | |
| | 既製品流し台の排水トラップ | ○ | | | | | | |
| | | | | | | | | |
| | | | | | | | | |
| 9．ガラリ | 外壁、サッシュに取付けるガラリ | ○ | | | | | | |
| | ドアガラリ | ○ | | | | | | |
| | ガラリへの接続ダクト（チャンバー含む） | | | ○ | | | | |
| | | | | | | | | |
| | | | | | | | | |
| | | | | | | | | |
| | | | | | | | | |
| | | | | | | | | |
| | | | | | | | | |

| 項目 | | 建築 | 電気 | 空調 | 衛生 | 昇降機 | 別途 | 備考 |
|---|---|---|---|---|---|---|---|---|
| 10．動力・制御 | 一般用動力制御盤及び電動機端子接続までの配管配線 | | | ○ | | | | |
| | ﾊﾟｯｹｰｼﾞ型空調機用電源で手元開閉器以降の配管配線 | | ○ | ○ | | | | |
| | 衛生用液面制御機器取付とその配管配線 | | | ○ | | | | |
| | 電磁弁用の配管配線 | | | ○ | | | | |
| | パッケージ機器の渡り配線 | | | ○ | | | | |
| | 屋内機・空調換気扇リモコンスイッチ及び配管配線 | | | ○ | | | | |
| | 空調機の遠方リモコンスイッチ及び配管配線 | | | ○ | | | | |
| | 換気扇、天井扇のスイッチ用配管配線 | | ○ | | | | | |
| | 配管支持金物 | | ○ | ○ | ○ | | | |
| | 機器配線取付後の壁・床・天井等の補修 | | ○ | ○ | ○ | | | |
| | 機器配線取付後の壁・床・天井等の補修後の仕上 | ○ | | | | | | |
| | 2次側の制御渡り配線 | | | ○ | | | | |
| | 換気扇本体への電源 | | ○ | | | | | |
| | | | | | | | | |
| | | | | | | | | |
| | | | | | | | | |
| | | | | | | | | |
| 11．器具 | 既製品流し台、コンロ台 | ○ | | | | | | 配管接続は衛生 |
| | レンジフード | | | | | | | |
| | 換気扇及び換気扇取り付け枠 | | | ○ | | | | |
| | 家具内の衛生陶器 | | | | ○ | | | |
| | 洗濯機パン | | | | | | | |
| | 洗濯機パン台輪 | | | | | | | |
| | ユニットシャワー | ○ | | | | | | |
| | ユニットシャワー換気扇 | ○ | | | | | | |
| | ユニットシャワー配管、配線、ダクト | | ○ | ○ | ○ | | | |
| | ユニットシャワー照明、換気扇スイッチ | | ○ | | | | | |
| | カーテンレール | ○ | | | | | | |
| | カーテンＢＯＸ、ブラインドＢＯＸ | ○ | | | | | | |
| | カーテン | ○ | | | | | | |
| | ブラインド | ○ | | | | | | |
| | | | | | | | | |
| | | | | | | | | |
| | | | | | | | | |
| | | | | | | | | |
| 12．その他 | ピットマンホールふた、タラップ | ○ | | | | | | |
| | 化粧マンホール上ふたの表面仕上げ | ○ | | | | | | |
| | ニ重床点検口、天井点検口 | ○ | | | | | | |
| | 屋内及びパイプシャフト内の配管ダクトの見え掛り部分の塗装 | | | ○ | ○ | ○ | | 支持金物共 |
| | くつふきマット・玄関マット・自動扉マット部床排水金物 | ○ | | | | | | |
| | 各種シャフトのうちコンクリート造のもの及びこれに必要なコンクリート床 | ○ | | | | | | |
| | | | | | | | | |
| | | | | | | | | |
| | | | | | | | | |
| | | | | | | | | |
| | | | | | | | | |
| | | | | | | | | |

## 屋外排水設備・外構

| 項目 | | 建築 | 電気 | 空調 | 衛生 | 昇降機 | 別途 | 備考 |
|---|---|---|---|---|---|---|---|---|
| 1．雨水 | ルーフドレン | ○ | | | | | | |
| | 地盤面までの竪樋 | ○ | | | | | | |
| | 第一集水桝までの接続 | | | | ○ | | | |
| | 集水桝 | | | | ○ | | | |
| | 集水桝からＵ字溝 | | | | ○ | | | |
| | Ｕ字溝 | ○ | | | | | | |
| | | | | | | | | |
| | | | | | | | | |
| 2．雑排水・汚水 | 屋外雑排水及び屋外汚水排水設備 | | | | ○ | | | |
| | 桝及び桝ふた | | | | ○ | | | |
| | 化粧マンホール上ふたの表面仕上げ | ○ | | | | | | |
| | | | | | | | | |
| 3．外構、駐車場 | 温水配管埋設工事 | | | | ○ | | | |
| | | | | | | | | |
| | | | | | | | | |
| | | | | | | | | |

## その他

| 項目 | | 建築 | 電気 | 空調 | 衛生 | 昇降機 | 別途 | 備考 |
|---|---|---|---|---|---|---|---|---|
| 1．仮設 | 工事引き渡しまでの電気基本料金及び使用料金（電気引込みから本受電後、引き渡しまでの料金） | ○ | ○ | ○ | ○ | | | |
| | 工事引き渡しまでの給水基本料金及び使用料金 | ○ | ○ | ○ | ○ | | | |
| | 仮設用電源、給水等の引込み、配管配線及び撤去 | ○ | | | ○ | | | 給水引込みは衛生 |
| | 試運転及び清掃の電力、用水、燃料費等 | ○ | ○ | ○ | ○ | | | |
| | 現場作業所仮設建物 | ○ | ○ | ○ | ○ | | | |
| | 監督員事務室及び会議室 | ○ | | | | | | |
| | 上記の什器備品、事務機器及び消耗品類 | ○ | ○ | ○ | ○ | | | |
| | | | | | | | | |
| | | | | | | | | |
| 2．経費 | 水道引込み負担金 | | | | ○ | | | 仮設本設（50A） |
| | 下水道接続負担金 | | | | | | | |
| | 電波障害調査 | | | | | | ○ | |
| | 各種関係官庁等の手続き | ○ | ○ | ○ | ○ | ○ | | |
| | | | | | | | | |
| | | | | | | | | |
| | | | | | | | | |

| | | | | | |
|---|---|---|---|---|---|
| 工事名 | 平塚市余熱利用施設新築工事（建築） | | | | |
| 図面名 | 工事区分表 | 縮尺 | － | 設計年月 | 2015年3月 |
| 承認 | 課長 / 担当長 / 担当者 / 合 / 建 | 製図者 | 図面データ通し番号 | 図面番号 | |
| | | | 16-0702 | A-02 | |
| 設計・監理者名 | 豊建築事務所 Yutaka Architects 一級建築士事務所東京都知事登録第60033号 一級建築士登録番号第28081号 河合豊彦 | 平塚市 都市整備部 建築住宅課 | | | |

建築工事特記仕様

（1）図面及び本特記仕様に記載されていない事項は、国土交通省大臣官房官庁営繕部制定の下記仕様書等のうち、○を付けたものを適用する。

⊙平塚市建物工事仕様書（平成27年版）

⊙建築工事標準詳細図（平成22年版）（以下、「標準詳細図」という。）

⊙公共建築工事標準仕様書（建築工事編）平成25年版【平成26年3月改定】（以下、「標準仕様書」という。）

（2）本特記仕様書の表記

1）項目は、番号に ○ 印の付いたものを適用する。

2）特記事項は、・ 印の付いたものを適用する。

ⓐ 印の付かない場合は、※印の付いたものを適用する。

ⓐ 印と ※ 印の付いた場合は、共に適用する。

3）特記事項に記載の（　　）内表示番号は、標準仕様書の当該項目、当該図又は当該表を示す。

4） ◘ 印は、「国等による環境物品等の調達の推進等に関する法律」（グリーン購入法）の特定調達品目を示す。

| 章 | 項目 | 特記事項 |
|---|---|---|
| 1 一般共通事項 | ① 適用区分 | ⊙建築基準法に基づき定める風圧力及び積雪荷重の算定には次の条件を用いる。<br>⊙風圧力<br>風速（Vo= 34 m/s）<br>地表面粗度区分　（ ・ Ⅰ ・ Ⅱ ⊙ Ⅲ ・ Ⅳ ）<br>⊙積雪荷重<br>建設省告示第1455号における区域　別表（ 24 ） |
| | ② 環境への配慮 (1.4.1) | （1）建築物内部に使用する材料は、設計図書に規定する許要の品質及び性能を有すると共に、次の①から④を満たすものとする。<br>① 合板、木質系フローリング、構造用パネル、集成材、単板積層材、ＭＤＦ、パーティクルボード、その他の木質建材、ユリア樹脂板、壁紙、接着剤、保温材、緩衝材、断熱材、塗料、仕上塗材は、アセトアルデヒド及びスチレンを発散しない又は発散が極めて少ない材料で、設計図書に規定する「ホルムアルデヒドの放散量」の区分に応じた材料を使用する。<br>② 接着剤及び塗料は、トルエン、キシレン及びエチルベンゼンの含有量が少ない材料を使用する。<br>③ 接着剤は、可塑性（フタル酸ジ－ｎ－ブチル及びフタル酸ジ－２－エチルヘキシル等を含有しない建材発性の可塑剤を除く）が添加されていない材料を使用する。<br>④ ①の材料を使用して作られた家具、書架、実験台、その他の什器類は、ホルムアルデヒド、アセトアルデヒド及びスチレンを発散しないか、発散が極めて少ない材料を使用したものとする。<br>（2）設計図書に規定する「ホルムアルデヒドの放散量」の区分において、「規制対象外」とは次の①又は②に該当する材料を指し、同区分「第三種」とは次の③又は④に該当する材料を指す。<br>①建築基準法施行令第20 条の７第１項に定める第一種、第二種及び第三種ホルムアルデヒド発散建築材料以外の材料<br>②建築基準法施行令第20 条の７第４項の規定により国土交通大臣の認定を受けた材料<br>③建築基準法施行令第20 条の７第１項に定める第三種ホルムアルデヒド発散建築材料<br>④建築基準法施行令第20 条の７第３項の規定により国土交通大臣の認定を受けた材料 |
| | ③ 材料の品質等 (1.4.2) | （1）本工事に使用する材料は、設計図書に定める品質及び性能の他、通常有すべき品質及び性能を有するものとする。<br>（2）建築物に商品名が記載された材料は、当該商品又は同等品を使用するものとし、同等品を使用する場合は監督職員の承諾を受ける。<br>（3）標準仕様書に記載されていない特別な材料の工法については、材料製造所の指定する工法とする。<br>（4）本工事に使用する材料のうち、（5）に指定する材料の製造業者等は、次の①から⑥すべての事項を満たすものとし、この証明となる資料又は外部機関が発行する品質及び性能等が評価されたことを示す書面を提出して監督職員の承諾を受ける。ただし、製造業者等名が記載されているものは、証明となる資料等の提出を省略することができる。<br>①品質及び性能に関する試験データを整備していること。<br>②生産施設及び品質の管理を適切に行っていること。<br>③安定的な供給が可能であること。<br>④法令等で定める許可、認可、認定又は免許を取得していること。<br>⑤製造又は施工の実績があり、その信頼性があること。<br>⑥販売、保守等の営業体制を整えていること。 |
| | ④ 室内空気中の化学物質の濃度測定 (1.5.9) | （1）室内空気中のホルムアルデヒド、トルエン、キシレン、 エチルベンゼン、スチレンの濃度を測定し、測定結果を監督職員に報告する。<br>（2）測定対象室及び測定箇所数は仕上表による。<br>（3）測定は、パッシブ型採集機器により行う。<br>（4）空気試料の採取方法等は国土交通省基準に準じて行う。 |
| | ⑤ 完成写真 | 工事完成時に次の写真を撮影し、監督職員に提出する。 |

| 撮影箇所及び箇所数 | 形式・サイズ | 提出セット数 | 画素数、画質等 | 撮影者 |
|---|---|---|---|---|
| 外観正面 1箇所 | カラー印画紙キャビネ判 | | 4500×3000ピクセル以上で画像補正を行ったもの | 建築完成写真の撮影実績がある者で、監督職員が承諾する撮影業者 |
| | カラー印画紙キャビネ判 Ａ４アルバム綴じ※ | | | |
| | 電子データ（JPEGフルカラー・圧縮率1/4程度） | | | |
| | カラー木製パネル 半切（324×400mm） | | | |
| 上記と異なる外部（10）箇所 内部（40）箇所 | カラー印画紙キャビネ判 | | | |
| | カラー印画紙キャビネ判 Ａ４アルバム綴じ※ | 2 | | |
| | 電子データ（JPEGフルカラー・圧縮率1/4程度） | 2 | | |
| 外部（ ）箇所 内部（ ）箇所 | カラー印画紙キャビネ判 Ａ４アルバム綴じ | | 1280×960ピクセル以上かつ、銀形したデジタルカメラの設定のうち最高の画質 | 任意 |
| | 電子データ（JPEGフルカラー） | | | |

注：※のアルバムは併せて作成する。

⑥ 他工事又は他工種との取合い　工事区分表による。これにより難い場合は監督職員と協議する。

⑦ 施工条件　標準仕様書1.3.5(a)(1)の記載については、次による。
(1) 日曜日及び国民の祝日に関する法律に規定する国民の祝日に工事の施工を行わない。
ただし、設計図書に別途定めのある場合又はあらかじめ監督職員の承諾を受けた場合は、この限りではない。

## 2 仮設工事

① 足場その他　(2.2.4)
⊙「手すり先行工法に関するガイドライン」に基づく足場の設置に当たっては、同ガイドラインの別紙１「手すり先行工法による足場の組立て等に関する基準」における2の(2)手すり先行専用足場方式又は(3)手すり先行専用足場方式により行う。

② 監督員事務所　・監督員との協議による。

## 3 土工事

① 埋戻し及び盛土　(3.2.3)
埋戻し及び盛土の種別
・Ａ種　適用場所（　　）
⊙Ｂ種　適用場所（基礎廻り　　）
・Ｃ種　適用場所（　　）土質（　　）受渡場所（　　）
・Ｄ種　（細粒分（75μm以下）の含有率（重量百分率）の上限を50%未満とする。）
適用場所（　　）

② 建設発生土の処理　※ 現場説明書による　・構内指示の場所に堆積　・場内指示の場所に敷き均し　(3.2.5)
※ 受入予定地：ＵＣＲ伊勢原
受入条件：土質試験、地質分析（溶出26項目、含有9項目）、ダイオキシン調査

③ 山留めの存置　存置範囲 ※図示　・　　(3.3.3)

4 地業工事
5 鉄筋工事
6 コンクリート工事
7 鉄骨工事
構造特記、構造図による

## 8 コンクリートブロック・ALCパネル・押出成形セメント板工事

1 補強コンクリートブロック造　ブロックの種類　(8.2.2、5)

| 断面形状及び圧縮強さによる区分 | 正味厚さ(mm) | モデュール呼び寸法(mm) 長さ | 高さ | 化粧の有無 | 適用箇所 | 備考 |
|---|---|---|---|---|---|---|
| ※ 空洞ブロック-16 | | | | ・無 ・有 | | |
| ・ 型枠状ブロック-20 | | | | ・無 ・有 | | |
| ・ | | | | ・無 ・有 | | |

各部の配筋　※図示

② コンクリートブロック帳壁及び塀　ブロックの種類　(8.3.2、3)

| 断面形状及び圧縮強さによる区分 | 正味厚さ(mm) | モデュール呼び寸法(mm) 長さ | 高さ | 化粧の有無 | (表8.3.1)以外の適用箇所 | 備考 |
|---|---|---|---|---|---|---|
| ・ 空洞ブロック-08 | | | | ・無 ・有 | | |
| ⊙ 空洞ブロック-16 | 100、150 | 390 | 190 | ⊙無 ・有 | | C種防水 |
| ・ | | | | ・無 ・有 | | |
| ・ | | | | ・無 ・有 | | |

各部の配筋　※図示

3 ALCパネル　(8.4.2～5)

| パネルの種類 | 単位荷重(N/m²) | 厚さ(mm) | 長さ(mm) | 耐火性能 | 表面加工 | 構法の種別 |
|---|---|---|---|---|---|---|
| ・外壁パネル | | ・100<br>・ | | 有（１）時間 | ・平<br>・意匠 | ・Ａ種 ・Ｂ種 |
| ・間仕切壁パネル | | ・100<br>・ | | ・有（１）時間<br>・無 | ・平<br>・意匠 | ・Ｃ種 ・Ｄ種 ・Ｅ種 |
| ・屋根パネル | | ・100<br>・ | | 有（0.5）時間 | 平 | Ｆ種 |
| ・床パネル | | ・100<br>・ | | ・有（　）時間 | | |

外壁パネルの工法
建築基準法に基づき定める風圧力に対応した工法
※適用する（建築基準法に基づき定める風圧力の（・1 ・1.15 ・1.3）倍の風圧力に対応した工法）
・適用しない
外壁パネルの出隅及び入隅のパネル接合部、並びにパネルと他部材との取り合い部の
目地幅（mm）　・ 20
伸縮目地への耐火目地材の充填　・適用する ・適用しない

4 押出成形セメント板　(8.5.2～5)

| パネルの種類 | 表面形状 | 厚さ(mm) | 幅(mm) | 工法の種別 | 備考 |
|---|---|---|---|---|---|
| ⊙外壁パネル | ⊙Ｆ（フラットﾊﾟﾈﾙ） | ・50 ⊙60 | 900 | ⊙Ａ種 | |
| | ・Ｄ（ﾃﾞｻﾞｲﾝﾊﾟﾈﾙ） | ・50 ・60 | 600 | ・Ｂ種 | |
| | ・Ｔ（ﾀｲﾙﾍﾞｰｽﾊﾟﾈﾙ） | 60 | | | |
| ・間仕切壁パネル | ・Ｆ（フラットﾊﾟﾈﾙ） | ・50 ・60 | | ・Ｂ種 | |
| | ・Ｄ（ﾃﾞｻﾞｲﾝﾊﾟﾈﾙ） | ・50 ・60 | | ・Ｃ種 | |
| | ・Ｔ（ﾀｲﾙﾍﾞｰｽﾊﾟﾈﾙ） | 60 | | | |

外壁パネルの工法
建築基準法に基づき定める風圧力に対応した工法
※適用する（建築基準法に基づき定める風圧力の（⊙1 ・1.15 ・1.3）倍の風圧力に対応した工法）
・適用しない
パネルの短辺の目地幅(mm)　⊙図示
出隅及び入隅のパネル接合目地の目地幅(mm)　※15 ・
やむを得ず欠き込み等を行う場合は、下表の寸法を限度とする。ただし、欠損部分を考慮した強度を確認のうえ、施工計画書を提出する。

| | | 開口の大きさ | | 切断後のパネルの残り部分の幅 | |
|---|---|---|---|---|---|
| パネルに開口を設ける場合 | 短辺 | ・ | ・図示 | ・ | ・図示 |
| | 長辺 | ・ | ・図示 | ・ | ・図示 |
| パネルを切り欠く場合 | 短辺 | ・ | ・図示 | ・ | ・図示 |
| | 長辺 | ・ | ・図示 | ・ | ・図示 |

## 9 防水工事

① アスファルト防水　(9.2.2～5)(表 9.2.3～9)
屋根保護防水
防水層の種別

| 種別 | 施工箇所 | 断熱材 ◘ | 絶縁用シート | 立上り部の保護 |
|---|---|---|---|---|
| ・Ａ－１ | | | ※ポリオレフィンフィルム厚さ0.15mm以上 ・ | ⊙ 乾式保護材 |
| ・Ａ－２ | | | | |
| ・Ａ－３ | | | | |
| ・Ｂ－１ | | | | |
| ・Ｂ－２ | | | | |
| ・Ｂ－３ | | | | |
| ・ＡＩ－１ | | （材質）※JIS A 9511によるＡ種押出法ポリスチレンフォーム保温材の保温板３種もしくは（又はいずれか） ・（厚さ）・25mm ・50mm ⊙75mm | ※アスファルトシート 70g/m²程度 ・ | ・コンクリート押え |
| ⊙ ＡＩ－２ | 陸屋根 | | | |
| ・ＡＩ－３ | | | | |
| ・ＢＩ－１ | | | | |
| ・ＢＩ－２ | | | | |
| ・ＢＩ－３ | | | | |

改質アスファルトルーフィングシートの種類及び厚さ
※標準仕様書表9.2.3から標準仕様書表9.2.8による
部分粘着層付改質アスファルトルーフィングシートの種類及び厚さ
※標準仕様書表9.2.3から標準仕様書表9.2.8による

平場の保護コンクリートの厚さ
こて仕上げ　※水下　80mm以上
床タイル張り　※水下　60mm以上

・乾式保護材
窯業系パネル：無石綿の繊維質原料等を主原料として、板状に押出成形しオートクレーブ養生したもの。
金属複合板：金属板と樹脂を積層一体化したもの。
（品質・性能）
建築材料等品質性能表による
（試験方法）
建築材料等品質性能表による

屋根露出防水
防水層の種別

| 種別 | 施工箇所 | 断熱材 ◘ | 仕上塗料 種類 | 仕上塗料 使用量 | 高日射反射率防水の適用◘ |
|---|---|---|---|---|---|
| ・Ｄ－１ | | | ・ ・製造所の指定による | ・ ・製造所の指定による | ・ |
| ・Ｄ－２ | | | | | ・ |
| ・Ｄ－３ | | | | | ・ |
| ・Ｄ－４ | | | | | ・ |
| ・ＤＩ－１ | | （材質）※JIS A 9511によるＡ種硬質ポリウレタンフォーム保温材の保温板2種1号又は2号で透湿係数を除く規定に適合するもの ・（厚さ）・ ２５mm | | | ・ |
| ・ＤＩ－２ | | | | | ・ |

屋根露出防水絶縁断熱工法の場合の、ルーフドレン回り及び立上り部周辺の断熱材の張りじまい位置　※図示 ・

防水層の種別

| 種別 | 施工箇所 | 種別 | 施工個所 |
|---|---|---|---|
| ・Ｅ－１ | | ⊙Ｅ－２ | 便座増通シャワー、多目的更衣置り |

保護層 ⊙設ける（※図示 ・　　） ・設けない

防水層の下地、立上りコンクリート打放し仕上げ
※標準仕様書表6.2.4[打放し仕上げ種別]のB種 ・
押え金物の材質及び形状
※アルミニウム製　L－30×15×2.0mm程度
防水層の下地のモルタル塗り ・適用する（施工範囲 ・図示 ・　　）
⊙適用しない
屋根排水溝　※図示

2 改質アスファルトシート防水　(9.3.2、3)(表 9.3.1～3)
防水層の種別

| 種別 | 施工箇所 | 断熱材 ◘ | 防湿層 | 高日射反射率防水の適用◘ |
|---|---|---|---|---|
| ・ＡＳ－Ｔ１ | | | ・設ける（改質アスファルト製造所の仕様による） ・設けない | ・ |
| ・ＡＳ－Ｔ２ | | | | ・ |
| ・ＡＳ－Ｊ１ | | | | ・ |
| ・ＡＳ－Ｔ３ | | | | ・ |
| ・ＡＳ－Ｔ４ | | | | ・ |
| ・ＡＳ－Ｊ２ | | | | ・ |
| ・ＡＳＩ－Ｔ１ | | （材質）※JIS A 9511によるＡ種硬質ポリウレタンフォーム保温材の保温板2種1号又は2号で透湿係数を除く規定に適合するもの ・（厚さ）・ 25mm | | ・ |
| ・ＡＳＩ－Ｊ１ | | | | ・ |

改質アスファルトシートの種類及び厚さ
※標準仕様書表9.3.1から表9.3.3による
粘着層付改質アスファルトシートの種類及び厚さ
※標準仕様書表9.3.1から表9.3.3による
部分粘着層付改質アスファルトシートの種類及び厚さ
※標準仕様書表9.3.1から表9.3.3による
押え金物
※改質アスファルト製造所の仕様による

3 合成高分子系ルーフィングシート防水　(9.4.2～4)(表 9.4.1、2)

| 種別 | 施工箇所 | 絶縁用シートの材質 | 断熱材 ◘ | 仕上塗料 | 高日射反射率防水の適用◘ |
|---|---|---|---|---|---|
| ・Ｓ－Ｆ１ | | | | ・カラー・シルバー | |
| ・Ｓ－Ｆ２ | | | | | |
| ・Ｓ－Ｍ１ | | | | ・カラー・シルバー | |
| ・Ｓ－Ｍ２ | | | | | |
| ・ＳＩ－Ｆ１ | | | （材質）※A種ポリエチレンフォーム保温材の密度及び熱伝導率の規格に適合するもの ・（厚さ）・25mm | ・カラー・シルバー | |
| ・ＳＩ－Ｆ２ | | | | | |
| ・ＳＩ－Ｍ１ | | | （材質）※A種硬質ウレタンフォーム保温材の保温板２種１号又は２号で透湿係数を除く規定に適合するもの又はA種押出し法 ・（厚さ）・25mm | ・シルバー・カラー | |
| ・ＳＩ－Ｍ２ | | ※発泡ポリエチレンシート | ポリスチレンフォーム保温材の保温板 ・ | | |

ルーフィングシートの種類及び厚さ
※標準仕様書表9.4.1から表9.4.2による ・
防水下地がＰＣコンクリート部材下地の場合の処理
目地処理　※図示 ・
入隅部の増張り（S-FI、SI-FIの場合）　※図示 ・

機械的固定工法の場合の一般部のルーフィングシートの張付け
建築基準法に基づき定める風圧力及び積雪荷重に対応した工法
※適用する（建築基準法に基づき定める風圧力の（・1 ・1.15 ・1.3）倍の風圧力に対応した工法）
・適用しない

4 塗膜防水　(9.5.3)(表 9.5.1、2)
防水層の種別

| 種別 | 施工箇所 | 仕上塗料 | 保護誌 | 高日射反射率防水の適用◘ |
|---|---|---|---|---|
| ・Ｘ－１ | | ・カラー ・シルバー | | |
| ⊙Ｘ－２ | 庇上部、屋上基礎 | ・カラー ⊙シルバー | | |
| ・Ｙ－１ | ※地下外壁防水 | | | |
| ⊙Ｙ－２ | ※屋内防水 ⊙男女浴室 | ・適用する ・適用しない | | |

種別の◘は、高日射反射率防水を示す

5 ケイ酸質系塗布防水　(9.6.1、3)(表9.6.1、2)
防水層の種別

| 種別 | 施工箇所 | 種別 | 施工箇所 |
|---|---|---|---|
| ※ Ｃ－ＵＩ | 消火水槽、ＥＶピット | ・ Ｃ－ＵＰ | |

6 脱気装置　(9.2.3)(9.3.3)(9.5.3)

| 種別 | 種類 | 設置数量 |
|---|---|---|
| D-1 D-2 D-3 D-4 DI-1 DI-2 AS-T3 AS-T4 AS-J2 ASI-T1 ASI-J1 | ※ｱｽﾌｧﾙﾄﾙｰﾌｨﾝｸﾞ類製造所の仕様による ・ | ※ｱｽﾌｧﾙﾄﾙｰﾌｨﾝｸﾞ類製造所の仕様による ・ 箇／㎡ |
| X-1 | ・防水層の主材料の製造所の仕様による ・ | ・防水層の主材料の製造所の仕様による ・ 個／㎡ |

7 シーリング　(9.7.2)(表 9.7.1)
下表以外は、標準仕様書表 9.7.1による
ただし、外壁タイル接着剤張りの場合のシーリングは1次に、カーテンウォールの場合のシーリングは１７章による

| 施工箇所 | シーリング材の種類（記号） |
|---|---|
| | |
| | |

シーリング材の目地寸法　※標準仕様書9.7.3(a)(1)～(3)による ・

## 10 石工事

① 施工　(10.1.3、5)
石材の割付け　※標仕10.1.3(a)(1)、(2)による ・図示
縁面仕上げの場合ののみ込み部分の仕上げ　・図示
屋内の床を本磨きとする場合のワックスがけ　・行う（適用場所 ・すべて ・　　）
・行わない

② 石材等　天然石　(10.2.1、3)(表 10.2.1、2)

| 施工箇所 | 品質 | 石材の種類 | 形状 | 寸法(mm) | 厚さ(mm) | 表面仕上げ | 備考 |
|---|---|---|---|---|---|---|---|
| 男女浴室 | ⊙1等品 ・2等品 | 黒御影石 | ※正方形に近い矩形 ⊙図示 | 図示 | 図示 | 本磨き JP仕上げ | |
| | ・1等品 ・2等品 | | ※正方形に近い矩形 ・ | | | | |

JIS又はJAS規格品以外を使用する場合は、上記品質及び性能を有することの証明となる資料を監督員に提出すること

| | | | | | |
|---|---|---|---|---|---|
| 工事名 | 平塚市余熱利用施設新築工事（建築） | | | | |
| 図面名 | 特記仕様書（１） | 縮尺 | － | 製作年月 | 2015年3月 |
| 承認 | 課長 担当長 担当者 | 合 | 課 | 図面番号 | 16－0703 |
| | | | | 図面番号 | A－03 |

設計・監理 豊建築事務所 Yutaka Architects 一級建築士事務所東京都知事登録第45038号 一級建築士登録番号第281581号
平塚市 都市整備部 建築住宅課

テラゾブロック

| 施工箇所 | 種石の種類 | 種石の大きさ(mm) | 形状 | 仕上げ面 | 寸法(mm) | 表面仕上げ | 備考 |
|---|---|---|---|---|---|---|---|
| | ※大理石・花こう岩 | ※1.5～12 | ・平もの・役もの | ・片面・両面 | | | |
| | ※大理石・花こう岩 | ※1.5～12 | ・平もの・役もの | ・特面・両面 | | | |

テラゾタイル

| 施工箇所 | 種石の種類 | 種石の大きさ(mm) | 寸法による区分 | 表面仕上げ | 備考 |
|---|---|---|---|---|---|
| | ※大理石・花こう岩 | ※1.5～12 | ・300型・400型 | | |
| | ※大理石・花こう岩 | ※1.5～12 | ・300型・400型 | | |

取り付用モルタル、目地調合の目地モルタル、石表面処理材、張打ち処理材
※石材施工業者の指定する製品 ・

3 外壁湿式工法 (10.2.2、3)(10.3.2、3)

石裏面処理 ・適用する ・適用しない
裏打ち処理 ・適用する ・適用しない
下地ごしらえ ※流し筋工法 ・あと施工アンカー工法 ・あと施工アンカー,横筋横流し工法
受金物 材質 ※SS400
形状及び寸法 ・L-75×75×6(mm)の加工 L=160mm
・L-75×75×6(mm)の加工 L=150mm

ドレインパイプの材質 ・樹脂ネット製パイプ クロスメッシュ巻き 25～35φ

アンカーの材質及び径 ※SS400 M12
あと施工アンカーの材質及び寸法 ( )
目地 一般目地 目地幅(mm) ※6以上
シーリング材 ・適用する ・適用しない
伸縮調整目地 位置 ※標準仕様書11.1.1による ・図示
シーリング材の目地寸法 ※標準仕様書9.7.3(a)(3)による
・図示

4 内壁空積工法 (10.2.2)(10.4.2、3)

受金物 材質 ※SS400
形状及び寸法 ・L-75×75×6(mm)の加工 L=100mm
・L-75×75×6(mm)の加工 L=150mm

石裏面処理 ・適用する ・適用しない
裏打ち処理 ・適用する ・適用しない
下地ごしらえ ※ あと施工アンカー,横筋横流し工法 ・あと施工アンカー工法
アンカーの材質及び径 ※SS400 M12
あと施工アンカーの材質及び寸法 ( )
目地 一般目地 目地幅(mm) ※6以上
シーリング材 ・適用する ・適用しない
伸縮調整目地 位置 ※6mごと ・図示
シーリング材の目地寸法 ※標準仕様書9.7.3(a)(3)による
・図示

5 乾式工法 (10.2.2)(10.5.2、3)(表10.2.4)

取付け方式 ・スライド方式 ・ロッキング方式
石裏面処理 ・適用する ・適用しない
裏打ち処理 ・適用する ・適用しない
だぼ用の穴の位置 ※標準仕様書10.5.2(b)(1)による ・図示
外壁の工法
建築基準法に基づき定まる風圧力に対応した工法
※適用する(建築基準法に基づき定まる風圧力の(・1 ・1.15 ・1.3)倍の風圧力に対応した工法)
・適用しない
アンカーの材質及び形状 ※ステンレス(SUS304) M10
あと施工アンカーの材質及び寸法 ( )
目地 目地幅(mm) ※8以上 ・
シーリング材 ・適用する(※標準仕様書9章7節による ・図示) ・適用しない

6 床及び階段の石張り (10.6.2、3)

床石張りの裏面処理 ・適用する ・適用しない
階段張りの裏面処理 ・適用する ・適用しない
目地 一般目地 目地幅(mm) ・図示
シーリング材 ・適用する ・適用しない
伸縮調整目地 位置 ※床面積30m²程度ごと、張長い通路の場合6m程度ごと及び他部材との取り合い部
・図示

7 アーチ、上げ裏等の石張り (10.2.2)(10.7.1、2)

取付け工法 ・外壁湿式工法 ・内壁空積工法 ・乾式工法
取付け金物 ※標準仕様書10.2.2(c)による ・
引金物、だぼ、かすがい及び受金物 ※標準仕様書10.2.2(a)による ・
吊金物及び化粧吊りボルト
・設ける 吊金物 ※ステンレス(SUS304)径6mm長さ60mm (加工物)

吊りボルト ※ステンレス(SUS304)M10化粧ナット付き

・設けない
石裏面処理 ・適用する ・適用しない
裏打ち処理 ・適用する ・適用しない
アンカーの材質及び径 ・SS400 M12 ・ステンレス(SUS304) M10
あと施工アンカーの材質及び寸法 ( )
目地 一般目地 目地幅(mm) ※6以上
伸縮調整目地 位置 ※他の部位との取合い部 ・図示

8 笠木、甲板等の石張り (10.2.2)(10.7.1、3)

取付け工法 ・外壁湿式工法 ・乾式工法
取付け金物 ※標準仕様書10.2.2(c)による ・
引金物、だぼ、かすがい及び受金物 ※標準仕様書10.2.2(a)による ・
石裏面処理 ・適用する ・適用しない
乾式工法の場合の取付け代 ※標準仕様書10.5.3(b)による ・
石裏の補強用モルタル ・適用する ・適用しない
アンカーの材質及び径 ・ステンレス(SUS304) M10 ・
あと施工アンカーの材質及び寸法 ( )

## 11 タイル工事

① 伸縮調整目地及びひび割れ誘発目地 (11.1.3)(表11.1.1)

位置 ※標準仕様書11.1.1による ○図示

タイルの形状、寸法等 (11.2.2、3、7)

| 施工箇所 | 主な用途による区分(JIS) | 形状/寸法(mm) | 吸水率による区分 I類 | II部 | III類 | うわぐすり 加ゆう | 無ゆう | 役物 有 | 無 | 色 標準 | 特注 | 寒冷地仕様 適用 | 耐凍害性 有 | 無 | 滑り抵抗性 | 備考 |
|---|---|---|---|---|---|---|---|---|---|---|---|---|---|---|---|---|
| 外壁 | 外部壁 | 二丁掛 210×60 | | ○ | | | ○ | ○ | | ○ | | | ○ | | | |
| 浴室壁 | 内装壁(浴室) | 小口平 108×60 | ○ | | | ○ | | | | ○ | | | ○ | | | |
| 浴槽床 | 内装床(浴室) | 100×100 | ○ | | | ○ | | | | ○ | | | ○ | | | |
| 多目的安衣室 便所個室壁 | 内装壁(水張り) | 50×50 | ○ | | | ○ | | | | ○ | | | ○ | | | |
| 便所地域 個室 便所 | 内装壁(水張り) | 50×50 | ○ | | | ○ | | | | ○ | | | ○ | | | |
| 玄関床 | 外部床 | 300×300 | ○ | | | | ○ | | | ○ | | | ○ | | | |
| | | | | | | | | | | | | | | | | |
| | | | | | | | | | | | | | | | | |

標準的な曲がりの役物は一体成形とする
試験張り ○行う ・行わない
見本焼き ○行う ・行わない (外壁:900角程度)
外壁モルタル塗りのコンクリート素地面の処理 ・MCR工法 ○目荒し工法(高圧洗浄)
壁タイル張りの工法
外装タイル ○密着張り ・改良積上げ張り ・改良圧着張り
内装タイル以外のユニットタイル ・マスク張り ・モザイクタイル張り

○既製調合モルタル
モルタル下地とのタイル工事に使用する張付け用モルタルとして、セメント、細骨材、混和剤等を予め工場において所定の割合に配合した材料とする。
(品質・性能)
建築材料等品質性能表による
(試験方法)
建築材料等品質性能表による

○既製調合目地材
(品質・性能)
建築材料等品質性能表による
(試験方法)
建築材料等品質性能表による

○化粧目地:押え目地

○50×50タイルは、デザイン張りとする

② セメントモルタルによる陶磁器質タイル張り

3 接着剤による陶磁器質タイル張り (11.3.2～4、7)

タイルの形状、寸法等

| 施工箇所 | 主な用途による区分 | 形状/寸法(mm) | 吸水率による区分 I類 | II部 | III類 | うわぐすり 加ゆう | 無ゆう | 役物 有 | 無 | 色 標準 | 特注 | 寒冷地仕様 適用 | 耐凍害性 有 | 無 | 備考 |
|---|---|---|---|---|---|---|---|---|---|---|---|---|---|---|---|
| | | | ・ | ・ | ・ | ・ | ・ | ・ | ・ | ・ | ・ | ・ | ・ | ・ | |
| | | | ・ | ・ | ・ | ・ | ・ | ・ | ・ | ・ | ・ | ・ | ・ | ・ | |

張り物的な曲がりの役物は一体成形とする
試験張り ・行う ・行わない
見本焼き ・行う ・行わない
接着剤のホルムアルデヒド放散量 ※ 規制対象外
外装タイル接着剤張りにおける目地のシーリング材
打継ぎ目地 ※ポリウレタン系シーリング材
ひび割れ誘発目地 ※ポリウレタン系シーリング材
伸縮調整目地 ※変成シリコーン系シーリング材
その他の目地 ※変成シリコーン系シーリング材
モルタル塗りを行うコンクリート素地面の処理 ・MCR工法 ・目荒し工法(高圧洗浄)

## 12 木工事

① 表面仕上げ (12.1.4)

| 表面仕上げの種別 | 適用箇所 |
|---|---|
| ・A種 | |
| ※B種 | 図示 |
| ・C種 | |
| ・D種 | |

② 製材 (12.2.1)(12.5.1)(12.6.1)(12.7.1)

・「製材の日本農林規格」による下地用針葉樹製材

| 施工箇所 | 樹種 | 寸法(mm) | 等級 | 形状 | 含水率 | 開伐材等の適用 |
|---|---|---|---|---|---|---|
| | | | ※2級 | | ※A種・B種 | ・ |
| | | | ※2級 | | | ・ |
| | | | ※2級 | | | ・ |

・「板材の日本農林規格」による造作用針葉樹製材

| 施工箇所 | 樹種 | 寸法(mm) | 等級 | 形状 | 含水率 | 開伐材等の適用 |
|---|---|---|---|---|---|---|
| | | | | | ※A種・B種 | ・ |

・「製材の日本農林規格」による広葉樹製材

| 施工箇所 | 樹種 | 寸法(mm) | 等級 | 形状 | 含水率 | 開伐材等の適用 |
|---|---|---|---|---|---|---|
| | | | ※1等 | | ※A種・B種 | ・ |
| | | | ※1等 | | | ・ |
| | | | ※1等 | | | ・ |

「製材の日本農林規格」以外の製材

| 施工箇所 | 樹種 | 寸法(mm) | 造作材の材面の品質 | 防虫処理 | 難燃処理 | 含水率 | 開伐材等の適用 |
|---|---|---|---|---|---|---|---|
| | | | ( ) | ・適用する | ・適用する | ※A種・B種 | ・ |
| | | | 造作材の場合(※A種・B種) | ・適用しない | ・適用しない | ・ | |

・代用樹種を使用できない箇所( )

③ 造作用集成材 (12.2.1)

ホルムアルデヒド放散量 ※規制対象外 ・
○「集成材の日本農林規格」による造作用集成材

| 施工箇所 | 樹種 | 寸法(mm) | 見付け材面の等級 | 開伐材等の適用 |
|---|---|---|---|---|
| 図示 | ひのき | 図示 | ※1等 ・2等 | ・ |
| | 米松 | 図示 | ※1等 ・2等 | ・ |
| | | | ※1等 ・2等 | ・ |

・「集成材の日本農林規格」による化粧ばり造作用集成柱

| 施工箇所 | 化粧薄板の樹種 | 芯材の樹種 | 寸法(mm) | 化粧薄板の厚さ(mm) | 見付け材面の等級 | 開伐材等の適用 |
|---|---|---|---|---|---|---|
| | | | | | ※1等 ・2等 | ・ |
| | | | | | ※1等 ・2等 | ・ |
| | | | | | ※1等 ・2等 | ・ |

・「集成材の日本農林規格」による化粧ばり構造用集成柱

| 施工箇所 | 化粧薄板の樹種 | 芯材の樹種 | 寸法(mm) | 化粧薄板の厚さ(mm) | 開伐材等の適用 |
|---|---|---|---|---|---|
| | | | | | ・ |
| | | | | | ・ |
| | | | | | ・ |

・「集成材の日本農林規格」以外の造作用集成材

| 施工箇所 | 樹種 | 寸法(mm) | 見付け材面の品質 | 含水率 | 開伐材等の適用 |
|---|---|---|---|---|---|
| | | | | ※A種・B種 | ・ |
| | | | | ※A種・B種 | ・ |
| | | | | ※A種・B種 | ・ |

・「集成材の日本農林規格」以外の化粧ばり造作用集成材

| 施工箇所 | 化粧薄板の樹種 | 芯材の樹種 | 寸法(mm) | 化粧薄板の厚さ(mm) | 見付け材面の品質 | 含水率 | 開伐材等の適用 |
|---|---|---|---|---|---|---|---|
| | | | | | | ※A種・B種 | ・ |

・「集成材の日本農林規格」以外の化粧ばり構造用扁成柱

| 施工箇所 | 化粧薄板の樹種 | 芯材の樹種 | 寸法(mm) | 見付け材面の品質 | 化粧薄板の厚さ(mm) | 含水率 | 開伐材等の適用 |
|---|---|---|---|---|---|---|---|
| | | | | | | ※A種・B種 | ・ |

④ 造作用単板積層材 (12.2.1)

ホルムアルデヒド放散量 ※規制対象外 ・
「単板積層材の日本農林規格」による造作用単板積層材

| 施工箇所 | 厚さ(mm) | 表面の化粧加工 | 防虫処理 | 開伐材等の適用 |
|---|---|---|---|---|
| | | ・有り(加工 ・天然木加工・塗装加工) ・無し(等級: ) | ・適用する ・適用しない | ・ |

「単板積層材の日本農林規格」以外の造作用単板積層材

| 施工箇所 | 厚さ(mm) | 表面の品質 | 防虫処理 | 含水率 | 開伐材等の適用 |
|---|---|---|---|---|---|
| | | ・有り(加工・天然木加工・塗装加工) ・無し( ) | ・適用する ・適用しない | ※14%以下 | ・ |

⑤ 床張り用合板等 (12.2.1)

ホルムアルデヒド放散量 ※規制対象外 ・
○普通合板

| 施工箇所 | 厚さ(mm) | 表板の樹種名 | 接着の程度 | 板面の品質 | 防虫処理 | 難燃処理 | 防炎処理 | 開伐材等の適用 |
|---|---|---|---|---|---|---|---|---|
| 図示 | ※5.5 ・ | シナ | ※1類 ○2類 | 広葉樹 ※3等以上 ・1等 針葉樹 ※D-D以上 ・ | ・適用する ○適用しない | ・適用する ○適用しない | ・適用する ○適用しない | ・ |

○構造用合板

| 施工箇所 | 厚さ(mm) | 等級 | 表板の樹種名 | 接着の程度 | 板面の品質 | 有効断面係数比 | 防虫処理 | 強度等級 | 開伐材等の適用 |
|---|---|---|---|---|---|---|---|---|---|
| 図示 | ※12 ・ | ※2級以上 ・1級 | 針葉樹 | ※1類 ・特類 | ※D-D以上 ・ | | ・適用する ○適用しない | ・適用する ( ) ・適用しない | ・ |

○パーティクルボード

| 施工箇所 | 厚さ(mm) | 表裏面の状態による区分 | 曲げ強さによる区分 | 接着剤による区分 | 難燃性による区分 |
|---|---|---|---|---|---|
| 乾式二重床下地 | ※15 ○20 | | ※13タイプ ・ | ※PW試験 ・ | |

・構造用パネル

| 施工箇所 | 厚さ(mm) | 等級 |
|---|---|---|
| | | ・1級 ・2級 ・3級 ・4級 |

⑥ 接着剤 (12.2.2、3)

接着剤に含まれる可塑剤は、難揮発性のものとする。
ホルムアルデヒドの放散量 ※ 規制対象外 ・

⑦ 防腐・防蟻処理 (12.3.1、2)

・防腐、防蟻処理が不要な樹種による製材及び集成材
適用部位:( )
・薬剤の加圧注入による防腐・防蟻処理

| 適用部位 | 保存処理性能区分 |
|---|---|
| | ・K2 ・K3 ・K4 |
| | ・K2 ・K3 ・K4 |
| | ・K2 ・K3 ・K4 |

・薬剤の塗布等による防腐・防蟻処理

| 適用部位 | 処理の方法 |
|---|---|
| | ※標準仕様書12.3.1(3)(ⅱ)①～④による |
| | ※標準仕様書12.3.1(3)(ⅱ)①～④による |
| | ※標準仕様書12.3.1(3)(ⅱ)①～④による |

・ボード原料接着材への薬剤混入による防腐、防蟻処理
適用部位( )

## 13 屋根及びとい工事

① 長尺金属板葺 (13.2.2、3)

| 施工箇所 | 板及びコイルの種類 | 厚さ(mm) | 屋根葺形式 |
|---|---|---|---|
| 庇屋根 | ※JIS G 3322の屋根用コイル ○フッ素ガルバリウム鋼板 | 0.45 | ・心木なし瓦棒葺 ・立平葺 ・段出葺 ○特殊かん合せ平滑葺き |

下葺材料 ○アスファルトルーフィング 940
・改質アスファルトルーフィング下葺材
(・一般タイプ・複層材タイプ・粘着層付タイプ)
工法
建築基準法に基づき定まる風圧力及び積雪荷重に対応した工法
※適用する(建築基準法に基づき定まる風圧力の(○1 ・1.15 ・1.3)倍の風圧力及び積雪荷重に対応した工法)
・適用しない
雪止め ・設置する(図示)

② 折板葺 (13.2.2)(13.3.2、3)(表 13.2.1)

| 施工箇所 | 形式 | 山高、山ピッチによる区分 山高 | 山ピッチ | 耐力による区分 | 材料による区分 | 厚さ(mm) | 鉄先面戸板 | 耐火性能 |
|---|---|---|---|---|---|---|---|---|
| | ・亜鉛形 ・はぜ締め形 ・かん合形 | | | ( )種 | ※鋼板製 ・アルミ合金板製 | | ・有り ・無し | ・30分 ・無し |
| | ・ | | | | | | | |

材料 板及びコイルの種類( )
塗膜の耐久性、めっき付着量等の種類及び記号( )
断熱材 ・有り(種別: 厚さ(mm): 防火性能: 時間)
・無し
工法
建築基準法に基づき定まる風圧力及び積雪荷重に対応した工法
※適用する(建築基準法に基づき定まる風圧力の(・1 ・1.15 ・1.3)倍の風圧力及び積雪荷重に対応した工法)
・適用しない

③ 粘土瓦葺 (13.4.2、3)

| 施工箇所 | 種類 製法による区分 | 形状による区分 | 寸法による区分 | 大きさ | 産地 | 役物瓦の種類 | 雪止め瓦 |
|---|---|---|---|---|---|---|---|
| | | | | | | | ・適用する ・適用しない |
| | | | | | | | ・適用する ・適用しない |

瓦桟木 材質 ※杉又はひのき ・
寸法 ※幅21×高さ15(mm)
棟鋼用心材 材質 ※杉又はひのき ・
寸法 ※幅40×高さ30(mm) ・
工法
建築基準法に基づき定まる風圧力及び積雪荷重に対応した工法
※適用する(建築基準法に基づき定まる風圧力の(・1 ・1.15 ・1.3)倍の風圧力及び積雪荷重に対応した工法)
・適用しない
瓦桟木の留付け工法 ※図示 ・
棟の工法 ※標準仕様書13.4.3(d)(1)～(4)による ・

④ とい (13.5.2、3)(表 13.5.5)

といの材種 ・配管用鋼管 ○硬質ポリ塩化ビニル管(ｸﾗｰ) ○アルミバンドレス
ロックウール保温筒及びフェノールフォーム保温筒のホルムアルデヒド放散量
※規制対象外
鋼管製といの防露巻き ・適用する(工法:※標準仕様書第13.5.5による ・ )
・適用しない
ルーフドレン

| 種別 | 施工箇所 |
|---|---|
| ○ろく屋根用(・縦型 ○横型) | 屋根 |
| ・バルコニー用 | |
| ・バルコニー中継用 | |

## 14 金属工事

① ステンレスの表面仕上げ (14.2.1)

| 種類 | 施工箇所(手すり、タラップ、遮具以外) |
|---|---|
| ※ HL程度 | 図示 |
| ・鏡面仕上程度 | |
| ・No.2B 程度 | |

② アルミニウム及びアルミニウム合金の表面処理 (14.2.2)(表 14.2.1)

| 種別 | 皮膜又は複合皮膜の種類 | 施工箇所(成形板、笠木、建具以外) |
|---|---|---|
| ・A-1種 | ※AA15 | |
| ・A-2種(・ｱﾝﾊﾞｰ ・ﾌﾞﾛﾝｽﾞ ・ﾌﾞﾗｯｸ系 ・ｽﾃﾝﾚｽｶﾗｰ) | ※AA15 | |
| ・B-1種 | ※B | |
| ○B-2種(・ｱﾝﾊﾞｰ ・ﾌﾞﾛﾝｽﾞ ・ﾌﾞﾗｯｸ系 ○ｽﾃﾝﾚｽｶﾗｰ) | ※B | 図示 |
| ・C-1種 | ※AA6 | |
| ・C-2種(・ｱﾝﾊﾞｰ ・ﾌﾞﾛﾝｽﾞ ・ﾌﾞﾗｯｸ系 ・ｽﾃﾝﾚｽｶﾗｰ) | ※AA6 | |
| ・D種 | | |
| ・ | | |

陽極酸化皮膜の着色方法 ※二次電解着色 ・三次電解着色

| | | | | | |
|---|---|---|---|---|---|
| 工事名 | 平塚市余熱利用施設新築工事(建築) | | | | |
| 図面名 | 特記仕様書(2) | 縮尺 | - | 設計年月 | 2015年3月 |
| 承認 | 課長 担当長 担当者 合 議 | 製図者 | | 図面データ通し番号 | 図面番号 |
| | | | | 16-0704 | A-04 |
| 設計・監理者 | 豊建築事務所 Yutaka Architects 一級建築士事務所東京都知事登録第69023号 一級建築士登録第19381号 芳賀栄一 | 平塚市 都市整備部 建築住宅課 | | | |

## 15 左官工事

### ① モルタル塗り (15.2.2、5)

既製目地材　⊙設ける　施工箇所（　　）　形状（※図示　・　　）
・設けない
床目地　・設ける（工法※押し目地　・　　）
⊙設けない
外壁タイル張り下地のモルタルの接着力試験　・適用する
⊙適用しない

⊙防水剤
（品質・性能）
建築材料等品質性能表による
（試験方法）
建築材料等品質性能表による

### ② 床コンクリートの直均し仕上げ (6.2.5)(15.3.2)

下表以外は標準仕様書15.3.2 による

| 施工箇所 | 平たんさ(mm) | 備　考 |
|---|---|---|
| フリーアクセスフロア（パネル構法）範囲 | 1m につき 10 以下 | |
| フリーアクセスフロア（溝構法）範囲 | 3m につき 7 以下 | |
| ・ | | |

### ③ セルフレベリング材塗り (15.4.2)(表15.4.1)

・せっこう系　⊙セメント系

### ④ 仕上塗材仕上げ (15.5.2)

建物内部に使用する塗料のホルムアルデヒド放散量
※規制対象外　・

仕上塗材の種類

| 種類 | 呼び名 | 防火材料 | 仕上げの形状等 |
|---|---|---|---|
| ⊙防汚付仕上塗材 | ・外装薄塗材Ｓｉ | ・ | ・砂壁状 |
| | ・可とう形外装薄塗材Ｓ | ・ | ・ゆず肌状（・吹付け　・ローラー塗り） |
| | ・外装厚塗材Ｅ | ・ | ・さざ波状 |
| | ⊙可とう形外装薄塗材Ｅ | ⊙ | ・平たん状 |
| | ・防水形外装薄塗材Ｅ | ・ | ・凹凸状（・吹付け　・こて塗り） |
| | ・外装薄塗材Ｓ | ・ | ・骨色骨材砂壁状（・吹付け　・こて塗り） |
| | ・内装薄塗材Ｃ | ・ | ⊙砂壁状じゅらく |
| | ・内装薄塗材Ｌ | ・ | ・京壁状じゅらく |
| | ・内装薄塗材Ｓｉ | ・ | 吸放湿性　・適用する　・適用しない |
| | ・内装厚塗材Ｅ | ・ | 耐摩性　・適用する　・適用しない |
| | ・内装薄塗材Ｗ | ・ | |
| ・厚付け仕上塗材 | ・外装厚塗材Ｃ | ・ | ・吹放し　・凸部処理　・ﾛｰﾗｰたん状 |
| | ・外装厚塗材Ｓｉ | ・ | ・凹凸状　・ひき起こし　・かき落とし |
| | ・外装厚塗材Ｅ | ・ | 吸放湿性　・適用する　・適用しない |
| | ・内装厚塗材Ｃ | ・ | 上塗材　・適用する　・適用しない |
| | ・内装厚塗材Ｌ | ・ | |
| | ・内装厚塗材Ｇ | ・ | |
| | ・内装厚塗材Ｓｉ | ・ | |
| | ・内装厚塗材Ｅ | ・ | |
| ・複層仕上塗材 | ・複層塗材ＣＥ | ・ | ・ゆず肌状　・凸部処理　・凹凸模様 |
| | ・可とう形複層塗材ＣＥ | ・ | |
| | ・複層塗材Ｓｉ | ・ | 上塗材 |
| | ・複層塗材Ｅ | ・ | 耐候性　※耐候形３種　・ |
| | ・複層塗材ＲＥ | ・ | 溶　媒　※水系　・溶剤系 |
| | ・防水形複層塗材ＣＥ | ・ | 樹　脂　※アクリル系　・ |
| | ・防水形複層塗材Ｅ | ・ | 外　観　※つやあり・つやなし・ﾀﾘﾃｯｸ |
| | ・防水形複層塗材ＲＥ | ・ | |
| | ・防水形複層塗材ＲＳ | ・ | 増塗材　・適用する　・適用しない |
| ・粗量骨材仕上塗材 | ・吹付用砕量塗材 | ・ | |
| | ・こて塗用砕量塗材 | ・ | |

### 5 ＡＬＣパネルの場合の下地処理 (15.5.4)

内壁目地部の形状　※Ｖ彫目地付き　・

### 6 マスチック塗料塗り (15.6.2)

種別　・Ａ種　・Ｂ種（仕上材塗り：EP-G　※Ｂ種　・Ａ種）

### ⑦ ロックウール吹付け (15.8.2)

ロックウールのホルムアルデヒド放散量　※ 規制対象外　・
接着剤のホルムアルデヒド放散量　※ 規制対象外　・
吹付け厚さ(mm)　・図示　⊙ 25　・

## 16 建具工事

### ① 防火戸

※建具表による　・

### ② 見本の製作等 (16.1.4)

建具見本の製作　・行う（建具符号：　　）
⊙行わない
建具見本の程度　・工事に使用するものとして、あらかじめ製作する
・納まり等が分かる程度のもの
特殊な建具の仮組　・行う（建具符号：　　）
・行わない

### 3 防犯建物部品 (16.1.6)

・適用する（※建具表による　・　　）
・適用しない

### ④ アルミニウム製建具 (16.2.2、4、5)（表14.2.1）

性能等級
外部に面する建具　・Ａ種（建具符号：※建具表による　・　　）
・Ｂ種（建具符号：※建具表による　・　　）
・Ｃ種（建具符号：※建具表による　・　　）
防音ドアセット,防音サッシ　・適用する　遮音性の等級（　　）
（建具符号：・建具表による　・　　）
⊙適用しない
断熱ドアセット,断熱サッシ ☐　・適用する　断熱性の等級（　　）
（建具符号：・建具表による　・　　）
⊙適用しない
耐震ドアセット　・適用する　面内変形追随性の等級（　　）
（建具符号：・建具表による　・　　）
⊙適用しない
枠の見込み寸法　・建具表による　⊙壁仕上げより10ミリ出とする
吸面処理
外部に面する建具　・Ｂ-1種　⊙Ｂ-2種　・
皮膜等の種類（※標準仕様書14.2.1による　・　　）
着色（・アンバー　・ブロンズ　・ブラック系　⊙ステンカラー）
屋内の建具　・Ｏ-1種　・Ｏ-2種　・
皮膜等の種類（※標準仕様書表14.2.1による　・　　）
着色（・アンバー　・ブロンズ　・ブラック系　⊙ステンカラー）
結露水の処理方法　※図示　・
水切り板、ぜん板　※図示　・

### ⑤ 網戸等 (16.2.3)

| 種類 | 材種 | 線径 | 網目 |
|---|---|---|---|
| ⊙防虫網 | ※合成樹脂製<br>・ガラス繊維入り合成樹脂製<br>⊙ステンレス(SUS316)製 | ※0.25mm以上<br>・ | ※16～18メッシュ<br>・ |
| ・防鳥網 | ステンレス(SUS304)線材 | 1.6mm | 網目寸法16mm |

### 6 樹脂製建具 (16.3.2～5)

性能等級
外部に面する建具　・Ａ種（建具符号：・建具表による　・　　）
・Ｂ種（建具符号：・建具表による　・　　）
・Ｃ種（建具符号：・建具表による　・　　）
防音ドアセット,防音サッシ　・適用する　遮音性の等級（・Ｔ－１　・Ｔ－２）
（建具符号：・建具表による　・　　）
・適用しない
断熱ドアセット,断熱サッシ ☐　・適用する　断熱性の等級（・Ｈ－４・Ｈ－５・　）
（建具符号：・建具表による　・　　）
・適用しない
耐震ドアセット　・適用する　面内変形追随性の等級（　　）
（建具符号：・建具表による　・　　）
⊙適用しない
鋼板（屋外）　※SUS304
鋼板（屋内）　※SUS304
表面仕上げ　※ＨＬ仕上げ　・鏡面仕上げ　⊙ バイブレーション仕上げ
ステンレス鋼板の曲げ加工　※普通曲げ　⊙角出し曲げ

### ⑩ 木製建具 (16.7.2～4)

建具材の加工、組立時の含水率　※Ｂ1種　・
建物内部の木製建具に使用する表面材及び接着剤のホルムアルデヒド放散量
※規制対象外　・

⊙フラッシュ戸
表面材の含板の種類

| 含板の種類 | 規格等 | 備考 |
|---|---|---|
| ・普通合板 ☐ | 表面の樹種<br>生地、透明塗料塗り<br>（※ﾗﾜﾝ程度　・　　）<br>不透明塗料塗り<br>（※しな程度　・　　）<br>板面の品質（　　）<br>接着の程度（・1類　・2類） | |
| ⊙天然木 化粧合板 ☐ | 樹種名（ 図示　　）<br>接着の程度（・1類　・2類） | |
| ・特殊加工 化粧合板 ☐ | 化粧加工の方法<br>（・ｵｰﾊﾞｰﾚｲ・ﾌﾟﾘﾝﾄ・塗装）<br>表面性能（　　）タイプ<br>接着の程度（・1類　・2類） | |

表面板の厚さ　※表16.7.6による　・

・かまち戸
かまち樹種（　　）　鏡板樹種（　　）
見込み寸法　※36mm　・建具表による　・
・ふすま
張りの種別（・Ⅰ型　・Ⅱ型）
上張り　・烏の子　・新烏の子又はビニル紙程度　押入等の裏側は寂花紙程度
縁仕上　・塗り縁　・生地縁（素地）　・生地縁（ウレタンクリヤー塗装）
見込みす法　※19.5mm　・建具表による　・
⊙戸ぶすま
見込みす法　※30mm　・建具表による　・
・紙張り障子
見込みす法　※30mm　・建具表による　・

枠、くつずりの材料　⊙建具表による　・

### ⑦ 鋼製建具 (16.2.2)(16.4.2～4)(表16.4.2)

性能等級
簡易気密型　⊙適用する（建具符号：⊙建具表による　・　　）
・適用しない
外部に面する建具の耐風圧性　・S-4（建具符号：・建具表による　・　　）
・S-5（建具符号：・建具表による　・　　）
・S-6（建具符号：・建具表による　・　　）
・
防音ドアセット,防音サッシ　⊙ 適用する　遮音性の等級（T-2、T-3 ）
（建具符号：⊙建具表による　・　　）
・適用しない
断熱ドアセット,断熱サッシ ☐　・適用する　断熱性の等級（　　）
（建具符号：・建具表による　・　　）
⊙適用しない
耐震ドアセット　・適用する　面内変形追随性の等級（　　）
（建具符号：・建具表による　・　　）
⊙適用しない

鋼板

| 材料 | めっき付着量 | 厚さ |
|---|---|---|
| ・JIS G 3302（溶融亜鉛めっき鋼板） | ※Z12又はF12　・ | ・標準仕様書表16.4.2による<br>・ |
| ・JIS G 3317（溶融亜鉛-5%アルミニウム合金めっき鋼板） | ※Y08　・ | |

### ⑧ 鋼製軽量建具 (16.2.2)(16.5.2～4)

性能等級
簡易気密型　・適用する（建具符号：・建具表による　・　　）
⊙適用しない
防音ドアセット,防音サッシ　・適用する　遮音性の等級（　　）
（建具符号：・建具表による　・　　）
⊙適用しない
断熱ドアセット,断熱サッシ ☐　・適用する　断熱性の等級（　　）
（建具符号：・建具表による　・　　）
⊙適用しない
耐震ドアセット　・適用する　面内変形追随性の等級（　　）
（建具符号：・建具表による　・　　）
⊙適用しない
鋼板　※亜鉛めっき鋼板　・ビニル被覆鋼板　・カラー鋼板
鋼板の厚さ　・標準仕様書表16.5.1による　・
召合せ、縦小口包み板の材質　※鋼板　・建具表による

### ⑨ ステンレス製建具 (16.2.2)(16.4.2)(16.6.2～4)

性能等級
簡易気密型　・適用する（建具符号：・建具表による　・　　）
⊙適用しない
外部に面する建具の耐風圧性　・S-4（建具符号：・建具表による　・　　）
・S-5（建具符号：・建具表による　・　　）
・S-6（建具符号：・建具表による　・　　）
・
防音ドアセット,防音サッシ　・適用する　遮音性の等級（　　）
（建具符号：・建具表による　・　　）
⊙適用しない
断熱ドアセット,断熱サッシ ☐　・適用する　断熱性の等級（　　）
（建具符号：・建具表による　・　　）
⊙適用しない
耐震ドアセット　・適用する　面内変形追随性の等級（　　）
（建具符号：・建具表による　・　　）
⊙適用しない
鋼板（屋外）　※SUS304
鋼板（屋内）　※SUS304
表面仕上げ　※ＨＬ仕上げ　・鏡面仕上げ　⊙ バイブレーション仕上げ
ステンレス鋼板の曲げ加工　※普通曲げ　⊙角出し曲げ

### ⑩ 木製建具 (16.7.2～4)

建具材の加工、組立時の含水率　※Ｂ1種　・
建物内部の木製建具に使用する表面材及び接着剤のホルムアルデヒド放散量
※規制対象外　・

⊙フラッシュ戸
表面材の含板の種類

| 含板の種類 | 規格等 | 備考 |
|---|---|---|
| ・普通合板 ☐ | 表面の樹種<br>生地、透明塗料塗り<br>（※ﾗﾜﾝ程度　・　　）<br>不透明塗料塗り<br>（※しな程度　・　　）<br>板面の品質（　　）<br>接着の程度（・1類　・2類） | |
| ⊙天然木 化粧合板 ☐ | 樹種名（ 図示　　）<br>接着の程度（・1類　・2類） | |
| ・特殊加工 化粧合板 ☐ | 化粧加工の方法<br>（・ｵｰﾊﾞｰﾚｲ・ﾌﾟﾘﾝﾄ・塗装）<br>表面性能（　　）タイプ<br>接着の程度（・1類　・2類） | |

表面板の厚さ　※表16.7.6による　・

・かまち戸
かまち樹種（　　）　鏡板樹種（　　）
見込み寸法　※36mm　・建具表による　・
・ふすま
張りの種別（・Ⅰ型　・Ⅱ型）
上張り　・烏の子　・新烏の子又はビニル紙程度　押入等の裏側は寂花紙程度
縁仕上　・塗り縁　・生地縁（素地）　・生地縁（ウレタンクリヤー塗装）
見込みす法　※19.5mm　・建具表による　・
⊙戸ぶすま
見込みす法　※30mm　・建具表による　・
・紙張り障子
見込みす法　※30mm　・建具表による　・

枠、くつずりの材料　⊙建具表による　・

### ⑪ 建具用金物 (16.8.2.3)

金物の種類・見え掛り部の材質等
※標準仕様書表16.8.1及び適用は建具表による　・
樹脂製建具に使用する丁番　※標準仕様書表16.8.3による　・
握り玉、レバーハンドル、押板類、クレセントの取付位置　⊙建具表による　・

⊙錠前類　【シリンダ箱錠及びシリンダ本締り錠】
（品質）
デッドボルトの出寸法は17mm以上とする。 鍵付きのものはマスターキー、グランドマスターキー、コンストラクションキーなどのキーシステムが構築できるものとする。
（性能）
建築材料等品質性能表による

⊙錠前類　【レバーハンドル】
（性能）
建築材料等品質性能表による

⊙クローザ類
（品質・性能）
建築材料等品質性能表による
（試験方法）
建築材料等品質性能表による

### ⑫ 鍵 (16.8.4)

マスターキー　⊙製作する　・製作しない
その他の鍵　※各室3本1組　・
鍵箱　※有り　・無し

### ⑬ 自動ドア開閉機構 (16.9.2、3)

| 自動ドア | 性能 | 防錆 | センサーの種類 | 衝物防止 |
|---|---|---|---|---|
| ・SSLD-1 | ※標準仕様書表16.9.1による | ⊙適用する<br>・適用しない | ・マットスイッチ<br>⊙光線（反射）スイッチ<br>・熱線スイッチ<br>・音波スイッチ<br>・光電スイッチ<br>⊙電波スイッチ<br>・タッチスイッチ<br>・押しボタンスイッチ<br>・ペダルスイッチ<br>・多機能トイレスイッチ | ・行う<br>（適用箇所は建具表による） |
| ・SSLD-2 | | | | |
| ⊙DSLD-1 | ・ | | | ⊙行わない |
| ・DSLD-2 | | | | |
| ・SWD-1 | ※標準仕様書表16.9.2による<br>・ | | | |
| ・SWD-2 | | | | |
| ・図示 | ・ | | | |

（品質・性能）
建築材料等品質性能表による
（試験方法）
建築材料等品質性能表による

### ⑭ 自閉式上吊り引戸装置 (16.10.3)

性能　※ 標準仕様書表 16.10.1 による　・
（試験）
建築材料等品質性能表による

### ⑮ 重量シャッター (16.11.2、3)

| シャッターの種類 | 耐風圧強度 |
|---|---|
| ・一般重量シャッター | 耐風圧強度（　　）N/m² |
| ・外壁用防火シャッター | 耐風圧強度（　　）N/m² |
| ⊙ 屋内用防火シャッター | |
| ・屋内用防煙シャッター | |

開閉機能による種類　※ 上部電動式（手動併用）⊙ 上部手動式
一般重量シャッターのシャッターケース　・ 設ける ⊙ 設けない
スラット及びシャッターケース用鋼板
鋼板の種類　・JIS G 3302（溶融亜鉛めっき鋼板）
・JIS G 3312（塗装溶融亜鉛めっき鋼板）
めっきの付着量　※Z12又はF12　・

### 16 軽量シャッター (16.12.2～4)

開閉形式　※手動式　・上部電動式（手動併用）
耐風圧強度（　　）N/m²
スラットの材質
・JIS G 3312（塗装溶融亜鉛めっき鋼板）
めっき付着量（※Z06又はF06　・　　）
・JIS G 3322（塗装溶融55%アルミニウム亜鉛合金めっき鋼板）
めっき付着量（※AZ90　・　　）
スラットの形状　・インターロッキング形　・オーバーラッピング形

### 17 オーバーヘッドドア (16.13.2.3)

| セクション材料による区分 | 耐風圧 区分(Pa) | 開閉方式による区分 | 収納形式による区分 | ガイドレールの材質 |
|---|---|---|---|---|
| ※スチールタイプ | ・125 | ※バランス式 | ・スタンダード形 | ※溶融亜鉛めっき鋼板<br>・ステンレス鋼板 |
| ・アルミニウムタイプ | ・100 | ・チェーン式 | ・ローヘッド形 | |
| ・ファイバーグラスタイプ | ・75 | ・電動式 | ・ハイリフト形 | |
| | ・50 | | ・バーチカル形 | |

### ⑱ ガラス (9.7)(16.14.2～4)(表16.14.1)

⊙合わせガラス

| 品種 | 構成種類 | 性能 |
|---|---|---|
| ⊙フロート合わせガラス | ⊙フロート板合わせガラス<br>・熱線吸収、フロート板合わせガラス | ⊙Ⅰ類 |
| ・網入磨き合わせガラス | ・網入磨き、フロート板合わせガラス<br>・網入磨き、熱線吸収板合わせガラス | ・Ⅱ-1類 ・Ⅱ-2類<br>・Ⅲ類 |

⊙強化ガラス

| 材料板ガラスによる種類 | 種類 | 性能 |
|---|---|---|
| ⊙フロートガラス | ⊙フロート強化ガラス<br>・熱線吸収強化ガラス | ・Ⅰ類 ⊙Ⅲ類 |
| ⊙型板ガラス | ⊙型板強化ガラス | |

・熱線吸収板ガラス

| 品種 | 性能 | 色調 |
|---|---|---|
| ・熱線吸収フロート板ガラス | ・1種　・2種 | ・ブルー　・グレー　・ブロンズ |
| ・熱線吸収網入磨き板ガラス | | |

| | | | | | |
|---|---|---|---|---|---|
| 工事名 | 平塚市余熱利用施設新築工事（建築） | | | | |
| 図面名 | 特記仕様書（3） | 縮　尺 | - | 設計年月 | 2015年3月 |
| 承認 | 課長 / 担当長 / 担当者 / 合 / 種 | 製図者 | 16-0705 | 図面データ通し番号 | 図面番号 A-05 |
| 設計者 | 豊建築事務所 YUTAKA Architects 一級建築士事務所東京都知事登録第60033号 一級建築士登録番号(5)60019号 | 平塚市 都市整備部 建築住宅課 | | | |

## 17 カーテンウォール工事

### ① 取付方法、性能等

(17.1.3) (17.2.2) (17.3.2)

取付方法　・層間方式　・柱・梁方式　⊙方立方式　・スパンドレル方式

性能

| 耐震性能 | | 水密性 | 気密性 | 遮音性 | 断熱性 | 耐火性能 | 耐温度差性(℃) |
|---|---|---|---|---|---|---|---|
| 水平方向(kl) | 垂直方向(kV) | | | | | | |
| ⊙1.0<br>・ | ⊙0.5<br>・ | 1000Pa | FIX<br>0.5等級<br>可動部<br>A-4 | T-1 | H-2 | ・30分<br>・1時間 | ・80<br>・70<br>・60 |

耐風圧性能

建決基準法に基づき定まる風圧力に対応した工法
※適用する（建築基準法に基づき定まる風圧力の ⊙1　・1.15　・1.3）倍の風圧力に対応した工法）
・適用しない

主要部材の耐風圧性能（ガラスを除く）

| 支点間距離(h) | 耐風圧性能 | 状態 |
|---|---|---|
| 4m以下 | ⊙たわみ量がl/(150)×h かつ絶対量20mm以下であること<br>・ | 部材の損落、ガラスの破損及び主要部材に有害な歪みが起こらないこと。 |
| 4mを超える | ・ | |

層間変位追従性

| 建築物の構造種別 | 層間変位量（h=支点間距離） | 変位後の状態 |
|---|---|---|
| 鉄骨造 | ・±(1/200)×h以上<br>⊙±(1/100)×h以上 | 部材の脱落、ガラスの破損及び主要部材に有害な歪みが起こらないこと。<br>シーリングは補修程度の損傷であること。 |
| 鉄筋コンクリート造<br>鉄骨鉄筋コンクリート造 | ・±(1/300)×h以上 | |

⊙複層ガラス

| 品種 | | 断熱性 | 日射熱遮へい性 |
|---|---|---|---|
| ⊙断熱複層ガラス | | ・1種 | U1 |
| | | ・2種 | U2 |
| | | ⊙3種 | U-3-1　⊙U-3-2 |
| ・日射熱遮へい複層ガラス | | ・4種 | E4 |
| | | ・5種 | E5 |

・熱線反射ガラス

| 品種 | 日射遮へい性 | 耐久性 |
|---|---|---|
| ・熱線反射ガラス | ・1種 | A種 |
| 色調（・ブルー　・グレー） | ・2種 | ・A種　・B種 |
| ・高性能熱線反射ガラス<br>色調（・ブロンズ　・シルバー） | ・3種 | B種 |

反射被膜面　・内面　・外面
映像調整　・行わない　・行う

・強度度ガラス

| 材料板ガラスによる種類の名称 | 色調 |
|---|---|
| ・フロート倍強度ガラス | − |
| ・熱線吸収倍強度ガラス | ・ブルー　・グレー　・ブロンズ |

ガラスの留め材及び溝の大きさ

| 建具の種類 | ガラス留め材 | ガラス溝の大きさ(mm) |
|---|---|---|
| アルミニウム製 | ⊙シーリング材<br>・ガスケット<br>・グレイジングチャンネル形<br>・ | ⊙官庁施設の総合耐震計画基準及び同解説 平成8年版 表10.3(a)(b)、表10.4による |
| 撰装及び鋼製軽量 | ⊙シーリング材<br>・ | |
| ステンレス製 | ⊙シーリング材<br>・ | |

### ⑲ ガラスブロック

(16.14.5)

| 表面形状 | 呼び寸法 | 厚さ | 色調 | | 目地幅(mm) | | 伸縮調整目地(mm) | 防火性能 |
|---|---|---|---|---|---|---|---|---|
| | | | 半透視 | 乳白 | 平積み | 曲面積み | | |
| ⊙正方形 | ・125×125 | 80 | ・ | ・ | ※8～15 | 外側 ※15以下 | ※8m以下ごとに | |
| | ・160×160 | ・95<br>・125 | ・ | ・ | ・15～25 | ・ | 10～25<br>・図示 | ※無し<br>・有り |
| | ⊙200×200 | ⊙95<br>・125 | ⊙ | ⊙ | | 内側 ※6以上 | ・ | |
| | ・320×320 | 95 | ・ | ・ | | ・ | | |
| ・長方形 | ・250×125 | 80 | ・ | ・ | | | | |
| | ・320×160 | 95 | ・ | ・ | | | | |

曲面積みの曲率半径は、ガラスブロックの幅寸法の10倍以上とする。
壁用金属枠及び補強材　⊙設ける（形状　⊗図示　・　　）
・設けない
力骨　材質　※ステンレス鋼(SUS304)　・
寸法　※径5.6mm　・
形状　※はしご形状板筋及び単筋　・
化粧目地モルタルの色（　　）
金属製化粧カバー　材質　・ステンレス製　・アルミニウム製
寸法　※図示　・
形状　※図示　・
工法
建築基準法に基づき定まる風圧力に対応した工法
※適用する（建築基準法に基づき定まる風圧力の ⊙1　・1.15　・1.3）倍の風圧力に対応した工法）
・適用しない
目地部の力骨の補強方法
※ガラスブロック製造所の仕様による　・図示　・
層間変位についての設計
※製造所の仕様及び計算書に基づき、1/200の層間変位量に対応するエキスパンション材を開口部周囲に設けること
健康増進室：乳白（日本電気硝子　オパリーン同等品以上）

## 18 塗装工事

### ① 材料

(18.1.3)

屋内で使用する塗料のホルムアルデヒド放散量
※規制対象外　・
・防火材料　※屋内の壁、天井仕上げは防火材料とする。
・次の箇所を除き防火材料とする。（箇所：　　）

### ② 素地ごしらえ

(18.2.2～7)

| 下地面等 | | 種別 |
|---|---|---|
| 木部 | 不透明塗料塗りの場合 | ※A種　・B種 |
| | 透明塗りの場合 | ※B種　・A種 |
| 鉄鋼面 | | ※C種　・A種　・B種 |
| 亜鉛めっき鋼面 | | ・A種　・B種　・C種 |
| モルタル面及びプラスター面 | | ※B種　・A種 |
| コンクリート面、ALCパネル面及び押出成形セメント板面 | | ※B種　・A種 |
| せっこうボード面及びその他ボード面 | 目地：寒目処理工法 | ※A種　・B種 |
| | 目地：寒目処理工法以外 | ※B種　・A種 |

### ③ 錆止め塗料塗り

(18.3.2、3)

| 下地面等 | | 工程の種別 | 塗料の種別 |
|---|---|---|---|
| 鉄鋼面 | 見え掛り部分 | ※A種　・B種 | |
| | 見え隠れ部分 | ※B種　・A種 | |
| 亜鉛めっき鋼面 | 鋼製建具 | ※A種　・B種　・C種 | ・A種　・B種<br>・C種 |
| | 鋼製建具以外 | ※C種　・A種　・B種 | |

### ④ 塗装

(18.4.1～18.14.2)

| 塗装 | | 種別 | 塗料の種別 |
|---|---|---|---|
| ⊙合成樹脂調合ペイント塗り(SOP) | 木部屋外 | ※A種　・B種 | ※1種　・2種 |
| | 木部屋内 | ※B種　・A種 | ※1種　・2種 |
| | 鉄鋼面 | ※B種　・A種 | ※1種　・2種 |
| | 亜鉛めっき鋼面 | − | ※1種　・2種 |
| ・クリヤラッカー塗り(CL) | | ※B種　・A種 | − |
| ⊙アクリル樹脂系非水分散型塗料塗り(NAD) | | ※B種　・A種 | − |
| ・耐候性塗料塗り(DP) | 鉄鋼面 | − | 上塗り等級（ ）級 |
| | 亜鉛めっき鋼面 | − | 上塗り等級（ ）級 |
| | コンクリート面及び押出成形セメント板面 | ・A種　・B種　・C種 | 上塗り等級（ ）級 |
| ⊙つや有合成樹脂エマルションペイント塗り(EP-G) | コンクリート面等 | ※B種　・A種 | − |
| | 屋内の鉄鋼面 | ※B種　・A種 | − |
| ⊙合成樹脂エマルションペイント塗り(EP) | | ※B種　・A種 | − |
| ・合成樹脂エマルション模様塗料塗り(EP-T) | | ※B種　・A種 | − |
| ⊙ウレタン樹脂ワニス塗り(UC) | | ※B種　・A種 | − |
| ・ラッカーエナメル塗り(LE) | | ※B種　・A種 | − |
| ・オイルステイン塗り(OS) | | − | − |
| ・木材保護塗料塗り(WP) | | ※B種　・A種 | − |

屋上、屋根面の金属面に塗装する場合の塗料は高日射反射率塗装 R とする。

## 19 内装工事

### ① 接着剤

(19.2.2)

接着剤のホルムアルデヒド放散量
※ 規制対象外　・
接着剤に含まれる可塑剤は、難揮発性のものとする。

### ② ビニル床シート R

(19.2.2、3)

| 種類 | JIS 記号 | 施工箇所 | 色柄 | 特殊機能 | 厚さ(mm) | 備考 |
|---|---|---|---|---|---|---|
| ⊙ 発泡層のないもの | ⊗FS(複層ビニル床シート)<br>・ | 図示 | ⊙木目<br>⊙カーブル柄 | ・帯電防止<br>・耐傷荷重性 | ⊗ 2.0<br>・ | |
| ⊙ 発泡層のあるもの | ⊗HS<br>(発泡複層ビニル床シート) | 男女浴室 | ・無地<br>⊙柄物 | ・防滑性<br>・耐薬品性 | ⊗ 4.0<br>・ | |

⊙ スポーツ用長尺弾性塩ビシート張り：クリヤマット　タラフレックス　厚7mm　同等品以上

工法　※ 熱溶接工法　・ 突付け（施工箇所：　　）
特殊機能
帯電防止　・帯電防止性能評価値（JIS A 1455）1.2以上～3.2未満
又は体積電気抵抗値（JIS A 1454）1×10 ～1×10 Ω程度
・

### 3 ビニル床タイル R

(19.2.2)

| JIS記号 | 施工箇所 | 色柄 | 寸法 | 特殊機能 | 厚さ(mm) | 備考 |
|---|---|---|---|---|---|---|
| ・FT<br>(複層ビニル床タイル) | | ・無地<br>・柄物 | ・300×300<br>・450×450 | ・帯電防止<br>・防滑性 | ※ 2.0<br>・2.5<br>・3.0 | |
| ・KT<br>(コンポジションビニル床タイル) | | ・無地<br>・柄物 | ・300×300<br>・450×450 | ・帯電防止<br>・防滑性 | ・2.0<br>・3.0 | |
| ・FOA<br>(置敷きビニル床タイル) | | ・無地<br>・柄物 | ・500×500 | ・帯電防止<br>・防滑性 | ・ | |

特殊機能
帯電防止　・帯電防止性能評価値（JIS A 1455）1.2以上～3.2未満
又は体積電気抵抗値（JIS A 1454）1×10 ～1×10 Ω程度
・

### 4 ビニル幅木

(19.2.2)

材質　⊙軟質　・硬質
高さ(mm)　⊗60　⊙300
厚さ(mm)　※1.5以上　・

### 5 ゴム床タイル

(19.2.2)

色柄　（　　）
厚さ(mm)　・3.0　・4.5　・6.0　・9.0
寸法(mm)（　　）

### 6 カーペット敷き R

・織じゅうたん　(19.3.3)(表 19.3.1)

| 種別 | パイル形状 | 織り方 | 色柄等 | 帯電性 | 備考 |
|---|---|---|---|---|---|
| ・A種<br>・B種<br>・C種 | ・カットパイル<br>・ループパイル<br>・カット、ループ併用 | ・ウィルトン カーペット<br>・タフテッドフェースカーペット<br>・アキスミンスター カーペット | ・無地<br>・柄物<br>(操牌品) | ・適用する<br>(性能：※人体帯電圧3kv以下　・　)<br>・適用しない | |

下敷き材
※反毛フェルト（JIS L 3204）の第2種2号　呼び厚さ 8mm　・

・タフテッドカーペット　(19.3.3、4)

| パイル形状 | パイル長さ(mm) | 工法 | 帯電性 | 備考 |
|---|---|---|---|---|
| ・カットパイル | ・5～7　・ | ※全面接着工法<br>・グリッパー 工法 | ・適用する<br>(性能：　※人体帯電圧3kv以下　・　)<br>・適用しない | |
| ・ループパイル | ・4～6　・ | | | |
| ・レベルループパイル | ・4　・ | | | |
| ・カット、ループ併用 | ・ | | | |

下敷き材(グリッパー工法の場合)
※反毛フェルト（JIS L 3204）の第2種2号　呼び厚さ 8mm　・

・ニードルパンチカーペット　(19.3.3、4)
厚さ(mm)（　）帯電性　・適用する（性能：※人体帯電圧3kv 以下　・　）
・適用しない
備考（　　）

⊙タイルカーペット　(19.3.3、4)

| パイル形状 | 種別 | 施工箇所 | 寸法 | 段厚さ(mm) | 備考 |
|---|---|---|---|---|---|
| ※ ループパイル | ※ 第一種<br>・ 第二種 | 図示 | ※ 500×500<br>・ | ※ 6.5<br>・ | |
| ・ カットパイル | ・ 第一種<br>・ 第二種 | | ※ 500×500<br>・ | ※ 6.5<br>・ | |
| ・ カット・ループ併用 | ・ 第一種<br>・ 第二種 | | ※ 500×500<br>・ | ※ 6.5<br>・ | |

タイルカーペットの敷き方　平　場　※市松敷き　⊙模様流し　・
階段部分　※模様流し　・市松敷き　・
見切り、押え金物　⊙適用する（材質、形状等　※図示　・　）
・適用しない

### ⑦ 合成樹脂塗床

(19.4.2、3)(表 19.4.1～7)

| 種別 | 施工箇所 | 工法 | 仕上げの種類 |
|---|---|---|---|
| ⊙厚膜型塗床材<br>弾性外装樹脂系塗床 | 熱源機械室<br>膳外階段 | | ※平滑仕上げ<br>⊙防滑仕上げ　・つや消し仕上げ |
| ⊙厚膜型塗床材<br>ｴﾎﾟｷｼ樹脂系塗床<br>(合成樹脂塗床) | 浴室機械室<br>健康増進機械室<br>消火ポンプ室 | ・薄膜流し展べ 工法<br>⊙厚膜流し展べ工法<br>・樹脂モルタル工法 | ・平滑仕上げ<br>⊙防滑仕上げ |
| ・薄膜型塗床材 | | | |
| ⊙アクリル樹脂塗床<br>(JIS K 5970)<br>(防塵塗料塗り) | ゴミ保管室<br>PS・EPS | | 工程<br>塗布量 (kg/m²)<br>・<br>表面仕上げ<br>・平滑　⊙防滑<br>溶剤<br>⊙水性色　・溶剤系　・無溶剤系<br>仕上げ色<br>⊙標準色　・ |

塗料のホルムアルデヒド放散量　※規制対象外

### ⑧ フローリング張り

単層フローリング R　(19.5.2～7)(表 19.5.1～6)

| 種類 | 工法 | 樹種 | 厚さ(mm) | 大きさ | 仕上塗装 | 間伐材等の適用 |
|---|---|---|---|---|---|---|
| ・フローリングボード | ・釘留め工法(根太張り) | ※ なら<br>・ | 15 | 板幅75<br>板長さ500以上 | ・塗装品<br>・無塗装品 | ・ |
| | ・釘留め工法(直張り) | ※ なら<br>・ | ・12以上<br>・ | 板幅75<br>板長さ500以上 | | ・ |
| | ・接着工法 | ※ なら<br>・ | ・12以上<br>・ | 板幅75<br>板長さ500以上 | | |
| ・フローリングブロック | ・接着工法 | ※ なら<br>・ | 15 | 303×303 | ・塗装品<br>・無塗装品 | ・ |
| | ・モルタル埋込工法 | ※ なら<br>・ | ※15<br>・ | ※303×303<br>・ | ・塗装品<br>・無塗装品 | ・ |
| ・モザイクパーケット | 接着工法 | ・ | ・ | ・ | ・塗装品<br>・無塗装品 | ・ |

天然木化粧複合フローリング R

| 種類 | 工法 | 樹種 | 厚さ/大きさ(mm) | 種別 | 防湿処理 | 塗装仕上げ | 間伐材等の適用 |
|---|---|---|---|---|---|---|---|
| ⊙単合1種フローリング<br>・単合2種フローリング<br>・単合3種フローリング | ・釘留め工法(根太張り)<br>・釘留め工法(直張り) | ※なら | | ・A種<br>・B種<br>※C種 | ・適用する<br>⊙適用しない | ⊙塗装品<br>・無塗装品 | ・ |
| | ⊙接着工法 | ※なら<br>・ | 板厚<br>⊙15mm<br>・<br>板幅<br>⊙75mm<br>板長さ<br>900以上 | | | | ・ |

フローリング及び接着剤のホルムアルデヒドの放散量　※ 規制対象外
接着工法の場合の緩衝材　※合成樹脂発泡シート
現場塗装仕上げ　・行う（施工箇所　　）
※ウレタン樹脂ワニス塗り
・オイルステインの上、ワックス塗り
・生地のままワックス塗り
⊙行わない

### ⑨ 畳敷き

(19.6.2)(表 19.6.1)

種別　・A種　・B種　・C種　⊙D種（畳床：・KT-Ⅰ・KT-Ⅱ⊙KT-Ⅲ・KT-K・KT-M）
下地の種類　・標準仕様書　項12.6.1による床組
⊙ポリスチレンフォーム床下地（ノンフロン R ）
・
畳表及び畳床にはホルムアルデヒド、アセトアルデヒド及びスチレンを発散しないか、発散が極めて少ない材料を使用したものとする。

### ⑩ せっこうボードその他のボード張り

(19.7.2、3)(表 19.7.1)

| 種類 | JIS記号 | 厚さ(mm)、規格等 |
|---|---|---|
| ・硬質木毛セメント板 R | HM | ・15　・20　・25 |
| ・中質木毛セメント板 R | MM | ・15　・20　・25 |
| ・普通木毛セメント板 R | NM | ・15　・20　・25 |
| ⊙ 硬質木片セメント板 R | HF | ・12　・15　⊙ 18　・21 |
| ・普通木片セメント板 R | NF | ・30 |
| ⊙ けい酸カルシウム板 | 0.8FK<br>1.0FK | タイプ 2（無石綿）　・6　⊙ 8 |
| ⊙ ロックウール化粧吸音板 | DR | ⊙ フラットタイプ（⊙ 9（不燃）・ 12 ・　）<br>・ 凹凸タイプ（・ 12（不燃）・ 15 ・ 19 ・　） |
| ・ ロックウール吸音ボード1号 | RW-B | ・25　・ |
| ⊙ グラスウール吸音ボード32K | GW-B | ・25（ガラスクロス包）　⊙ 50（ガラスクロス包） |
| ⊙ せっこうボード | GB-R | ※ 12.5（不燃）・ 15（不燃） |
| ⊙ 普通硬質せっこうボード | GB-R-H | ※ 12.5（不燃）・ 15（不燃）<br>ビニル製水(防湿)の下地張に張り、GB-R(GB-R-H)と接着えて使用する |
| ⊙ シージングせっこうボード | GB-S | 12.5　(不燃) |
| ・ 強化せっこうボード | GB-F | ・ 12.5（不燃）　・ 15（不燃） |
| ・ せっこうラスボード | GB-L | 9.5 |
| ⊙ 化粧せっこうボード(木目) | GB-D | 9.5（準不燃）<br>模様（⊙ 柾目　・ 板目） |
| ⊙ 化粧せっこうボード(トラバーチン模様) | GB-D | 9.5（準不燃） |
| ⊙ 普通合板 R | | 表面の対程<br>生地、透明塗料塗り<br>(※ラク程度　⊙しな　　)<br>不透明塗料塗り<br>(⊗しな程度　・　　)<br>仮面の品質（　　）<br>厚さ(mm)（ 5.5 ）<br>接着の程度（　　）<br>・防虫処理　・難燃処理　・防炎処理 |
| ・ 天然木化粧合板 R | | 樹種名（　　）<br>接着の程度（・1類　・2類）<br>厚さ(mm)（　　）<br>・防虫処理　・難燃処理　・防炎処理 |
| ・ 特殊加工化粧合板 R | | 化粧加工の方法（・オーバーレイ・プリント・塗装）<br>表面性能（　　）タイプ<br>接着の程度（・1類　・2類）<br>厚さ(mm)（　　）<br>・防虫処理　・難燃処理　・防炎処理 |
| ⊙ メラミン樹脂化粧板 | | JIS K 6903 による　(※ 1.2　・　　) |
| ・ ポリエステル樹脂化粧板 | | |
| ・ ミディアムデンシティファイバーボード R | MDF | ・ 3　・ 7　・ 9　・ 12 |
| ・ 単板張りパーティクルボード R | | ・ 普通庭板 VN　・ 研磨板 VS<br>・ 10　・ 12　・ 15　・ 18 |
| ・ 化粧パーティクルボード R | | ・ 単板オーバーレイ DV・プラスチックオーバーレイ DO<br>・ 塗装 DC<br>・ 10（難燃）・ 12（難燃）・ |
| ・ ハードボード（床地） R | HB | ・ 未研磨板（・スタンダード　・テンパード）RN<br>・ 研磨板　（・スタンダード　・テンパード）RS |
| ・ ハードボード（化粧） R | | ・内装用 D I　・外装用 E<br>・ 2.5　・ 3.5　・ 5　・ 7 |
| ・ インシュレーションボード R | IB | A級（・ 天井仕上　・ 内装仕上　・　）<br>・ 3　・ 12　・ 15　・ 18 |

| 工事名 | 平塚市余熱利用施設新築工事（建築） | | | | |
|---|---|---|---|---|---|
| 図面名 | 特記仕様書（4） | 縮尺 | − | 設計年月 | 2015年3月 |
| 承認 | 課長 / 担当長 / 担当者 / 合 / 建 | 製図者 | 図面データ通し番号 | 図面番号 | |
| | | | 16-0706 | A-06 | |
| 設計事務所名 | 豊建築事務所 Yutaka Architects 一級建築士事務所東京都知事登録第43059号 一級建築士登録第(428)9918号 芳谷誠一 | 平塚市 都市整備部 建築住宅課 | | | |

## 20 ユニット及びその他の工事

遮音シール材　○適用する（○シーリング材　・ジョイントコンパウンド）
・適用しない
合板類、ＭＤＦ及びパーティクルボードのホルムアルデヒド放散量
※規制対象外　・
合板類の張付け　※Ｂ種　・Ａ種
せっこうボードの目地工法　○ 仕上げ表による

### ⑪ 壁紙張り

ホルムアルデヒド放散量　※規制対象外　(19.8.2、3)

| 施工箇所 | 壁紙の種類 紙 | 繊維 | プラスチック | 無機質 | その他 | 防火種別 | 備考 |
|---|---|---|---|---|---|---|---|
| 図示 | ・ | ・ | ・ | ・ | ・ | ○ 不燃・準不燃 | |
| | ・ | ・ | ・ | ・ | ・ | ・ 不燃・準不燃 | |
| | ・ | ・ | ・ | ・ | ・ | ・ 不燃・準不燃 | |
| | ・ | ・ | ・ | ・ | ・ | ・ 不燃・準不燃 | |

モルタル・プラスター面の素地ごしらえ　※Ｂ種　・Ａ種
コンクリート・ＡＬＣ面の素地ごしらえ　※Ｂ種　・Ａ種
せっこうボード面の素地ごしらえ　※Ｂ種　・Ａ種

### ⑫ 断熱材 ☒

(19.9.2、3)

ロックウール、グラスウール、フェノールフォーム、ユリア樹脂又はメラミン樹脂を使用した断熱材及び揮発剤のホルムアルデヒド放散量
※規制対象外
○断熱材打込み工法

| 種類 | | 厚さ(mm) | 施工箇所 |
|---|---|---|---|
| ・ビーズ法ポリスチレンフォーム保温材 | | ・ | |
| ○ 押出法ポリスチレンフォーム保温材 | ・保温板（2種b） | ・25 ・ | ・一般部分 ・ |
| | ・保温板（3種b） | ○25 ・ | ○接地部分（スキン有り）<br>○配管ピット（スキン無し） |
| ・Ａ種硬質ウレタンフォーム保温材 | | ・ | |
| ・フェノールフォーム保温材（3種2号を除く） | | ・ | |

○断熱材現場発泡工法
断熱材の種類　※Ａ種1　・Ｂ種1
厚さ（mm）　○25 ・30 ・
施工箇所　○図示 ・
○取場発泡断熱材
（品質・性能）
建築材料等品質性能表による
（試験方法）
建築材料等品質性能表による

### ① フリーアクセスフロア

(20.2.2)

| 施工箇所 | 構造 | 寸法(mm) | 高さ(mm) | 耐荷性能 | 所定荷重(N) | 表面仕上げ材 | 備考 |
|---|---|---|---|---|---|---|---|
| 図示 | ○パネル構法<br>・置構法 | ○500×500<br>・ | 100 | ○1.0G<br>・0.6G | ○3000<br>・5000 | ・帯電防止床タイル<br>○ﾀｲﾙｶｰﾍﾟｯﾄ<br>・ | |
| | ・パネル構法<br>・置構法 | ・500×500<br>・ | | ・1.0G<br>・0.6G | ・3000<br>・5000 | ・帯電防止床タイル<br>・ﾀｲﾙｶｰﾍﾟｯﾄ<br>・ | |
| | ・パネル構法<br>・置構法 | ・500×500<br>・ | | ・1.0G<br>・0.6G | ・3000<br>・5000 | ・帯電防止床タイル<br>・ﾀｲﾙｶｰﾍﾟｯﾄ<br>・ | |

寸法精度
※標準仕様書20.2.2(b)(5)(ⅰ)～(ⅲ)による ・
厚さ　±0.5mm
平坦度　パネル周辺部　1.0mm以下
　　中心と各頂点を結ぶ線上部　2.0mm以下

表面仕上材の品質、性能は、標準仕様書19章による。
構成材の材質　・アルミニウム製　○鋼製（仕上げ：　　）・
スロープ及びボーダー　○製造所の仕様による　・図示
配線用取り出しパネル
フリーアクセスフロア全体面積に対する設置割合　・20～30パーセント ・
配線取り出し開口　○パネル1枚につき、40mm×80mm　程度の開口1箇所以上
・図示
空調用吹き出し（吸い込み）パネル　○なし　・あり（形式、施工箇所：図示）

（性能）
建築材料等品質性能表による
（試験方法）
建築材料等品質性能表による

### ② 可動間仕切

(20.2.3)

| 構造形式 | 構成基材の種類 スタッド | パネル | 総厚さ(mm) | 表面仕上材 材質 | 厚さ(mm) | パネル表面仕上げ | 遮音性(db/500Hz) | 防火性能 |
|---|---|---|---|---|---|---|---|---|
| ○ スタッド式（内張） | 図示 | 図示 | 図示 | ○鋼板 | ・0.6 | ○ メラミン樹脂焼付又は | ・0 | ○不燃 |
| ・スタッド式（露出） | | | | ○ガラス | ・0.8 | アクリル樹脂焼付 | ・12 | |
| ・パネル式 | | | | 図示 | | ・壁紙張り | ・20 | |
| ・スタッドパネル式 | | | | | | ・図示 | ・28 | |
| | | | | | | | ・36 | |

パネル内に取付ける建具　・あり（※図示　・　　）　・なし
表面仕上材を壁紙張りとする場合の品質、性能は標準仕様書19章による

### ③ 移動間仕切

(20.2.4)

| 構造形式 | 操作方法 | 吊元装置の操作方法 | 総厚さ(mm) | 表面仕上材 材質 | パネル表面仕上げ | 遮音性(db/500Hz) |
|---|---|---|---|---|---|---|
| ・平行方向 移動式 | ○手動式 | ○プッシュ式 | 図示 | ○鋼板 | ○焼付塗装 | ○ 36未満 |
| ○ 二方向 移動式 | ・電動式 | ・ハンドル式 | | ・ | ・壁紙張り | ・ 36以上 |
| | ・部分電動式 | ・ | | | ・ | |

パネル表面仕上げの壁紙張りの品質、性能　標準仕様書19章による
遮音性能は、JIS A 6512に準拠し、中心周波数500Hzの音についての透過損失とする
ハンガーレールの取付け下地の補強
※取付け金具量の５倍以上の荷重に対して、使用上支障のない耐力及び変形量となるように補強する。
・図示

（品質・性能及び試験方法）
建築材料等品質性能表による

### ④ トイレブース

(20.2.5)

| 表面材の種類 | 脚部 形状 | ドアエッジ 形状 | ドアエッジ 材質 | 備考 |
|---|---|---|---|---|
| ○ メラミン樹脂系化粧板 | ※幅木タイプ | ・ 標準 | ○ アルミニウム製 | |
| ・ ポリエステル樹脂系化粧板 | ・ | ○ R | ・ ステンレス製 | |
| | | | ・ 表面材と同材 | |

（品質・性能）
建築材料等品質性能表による
（試験方法）
建築材料等品質性能表による

### ⑤ 視覚障害者用床タイル

(11.2.2)(19.2.2)

| 施工箇所 | | 種類 | 寸法(mm) | 厚さ(mm) |
|---|---|---|---|---|
| 屋内 | 図示 | ・塩化ビニル製　・木製　○SUS | ○300×300 | ○図示 |
| | | ・磁器質タイル　・せっ器質タイル | ・300×300 | ・ |
| | | ・レジンコンクリート製　・コンクリート製 | ・300×300 | ・ |
| 屋外 | 図示 | ・磁器質タイル　・せっ器質タイル　○SUS | ○300×300 | ○図示 |
| | | ・レジンコンクリート製　・コンクリート製 | ・300×300 | ・ |

ブロックパターンは JIS T 9251 による

### ⑥ 階段滑り止め

(20.2.6)

| 材種 | 幅(mm) | 取付け工法 | 端部フラットエンド | |
|---|---|---|---|---|
| ○ステンレス製（SUS304）ビニルタイヤ入り | ○約35 ・ | ※接着工法<br>・埋込み工法 | ○あり | ○ビニル製<br>・ステンレス製 |
| ○本都は溝切りの上、黄塗装 | | | ・なし | -- |

### ⑦ 手すり

| 材種 | 表面仕上げ | 直径(mm) | 取付箇所 | 備考 |
|---|---|---|---|---|
| ○単成材 | ○ウレタンクリア ・ | ○35 ・45 ・ | 廊下 | |
| ○ステンレスパイプ | ・ＨＬ○パフ | | 浴室 | |
| ・鋼製パイプ | ・ＥＰ－Ｇ ・ＳＯＰ ・ | | | |
| ○ビニル製ハンドレール | ・ | | 屋外階段 | |

### 8 黒板及び ホワイトボード ☒

(20.2.8)

| 種類 | | 寸法(mm) | 色彩 | 形式 | | |
|---|---|---|---|---|---|---|
| ・黒板 | ※ 焼付け ・ | | ※ 緑・黒 | ・平面 ・曲面 | ・スクリーン付引分 ・ | |
| ・ホワイトボード | ほうろう | | 白 | ・平面 ・曲面 | ・スクリーン付引分 ・ | |

### ⑨ 錠

(20.2.9)

取付箇所　（ 図示　　）
寸法（mm）　○ 図示
厚さ（mm）　※ 5

### ⑩ 表示

(20.2.10)

| 区分 | 材質 | 寸法(mm) | 厚さ(mm) | 取付け高さ(mm) | 備考 |
|---|---|---|---|---|---|
| ○衝突防止表示（・両面 ○片面） | ・ステンレス製<br>○図示 | ・30φ<br>○ | ・市販品<br>○ 図示 | ○図示<br>・ | |
| ○室名札 | ・アクリル板<br>○ 図示 | ○図示<br>・ | ・5<br>○ 図示 | ○図示<br>・ | |
| ○ピクトグラフ | ・アクリル板<br>○ 図示 | ○図示<br>・ | ・5<br>○ 図示 | ○図示<br>・ | |
| ・とびら番号 | ・アクリル板<br>・ | ・図示<br>・ | ・5<br>・ | ・図示<br>・ | |
| ○庁舎案内板 | ・アクリル板<br>○ 図示 | ○図示<br>・ | ・5<br>○ 図示 | ○図示<br>・ | |
| ○各階案内板 | ・アクリル板<br>○ 図示 | ○図示<br>・ | ・5<br>○ 図示 | ○図示<br>・ | |

案内用図記号はJIS Z 8210による。
誘導標識、非常用進入口等の表示は市販品とする。
色、書体、印刷等の種別、取付け形式等は図示による。

### 11 煙突ライニング

(20.2.11)

・煙突用成形ライニング材
適用安全使用温度　・400℃　・650℃
・キャスタブル耐火材
煙突用成形ライニング材の製造所の指定する製品とする

（品質・性能）
建築材料等品質性能表による
（試験方法）
建築材料等品質性能表による

### ⑫ ブラインド

(20.2.12)

| 形式 | 操作方法 | 種類 | スラットの材種 | スラット幅(mm) | ボックス・レールの材種 | 寸法取付箇所 |
|---|---|---|---|---|---|---|
| ○横型 | ○手動 | ※ギヤ式<br>・コード式<br>・操作棒式 | ※ アルミニウム合金製<br>・ | ※ 25<br>○35 | ※鋼製<br>○アルミ製 | ○図示 |
| | ・電動 | ― | | | | |
| ・縦型 | ・手動 | ※２本操作コード式<br>・１本操作コード式 | ・ アルミスラット<br>・ クロススラット<br>・ | ・ 80<br>・ 100 | ｱﾙﾐﾆｳﾑ合金製 | ・図示 |
| | ・電動 | ― | | | | |

アルミスラット　焼付け塗装仕上げ
クロススラット　消防法で定める防炎性能の表示がある特殊樹脂加工
ポリエステル繊維又は植物を原料とする合成繊維を使用した製品を使用する場合 ☒

### 13 ロールスクリーン

(20.2.13)

| 材種 | 操作方式 | 遮光性 | 寸法(mm) | 取付箇所 | 備考 |
|---|---|---|---|---|---|
| ・ポリエステル ・ | ・電動式<br>・スプリング式<br>・チェーン式 | ・１級<br>・２級<br>・３級 | ・図示<br>・ | ・図示<br>・ | |

巻取りパイプ、ウェイトバー、操作コード又は操作チェーンその他の材料は製造所の仕様による。

### 14 カーテン

(20.2.14)

| 形式 | | 開閉操作 | ひだの種類 | きれ地の種別、品質、特殊加工等 | 取付箇所 | 備考 |
|---|---|---|---|---|---|---|
| ・シングル<br>・ダブル | ・片引き<br>・引分け | ・手引き<br>・ひも引き<br>・電動 | ・フランスひだ<br>・箱ひだ、つまひだ<br>・プレーンひだ、片ひだ | | ・図示<br>・ | |
| ・シングル<br>・ダブル | ・片引き<br>・引分け | ・手引き<br>・ひも引き<br>・電動 | ・フランスひだ<br>・箱ひだ、つまひだ<br>・プレーンひだ、片ひだ | | ・図示<br>・ | |

採用される繊維のうち、ポリエステル繊維又は植物を原料とする合成繊維を使用した製品については ☒ とする
暗幕カーテンの両端、上部及び沿台せの重なり　※300mm以上

### ⑮ カーテンレール

(20.2.14)

材　種　⊗ アルミニウム製　・ステンレス製
形式　○シングル　・ダブル
・片引き　○引分け
強さによる区分　※10-90　・
仕上げ　※アルマイト　・
形状　※角形　・
※天井吊り H=500（救護室監視員控室）

### ⑯ ブラインドボックス及びカーテンボックス

法量×深さ（mm）　・90×150　・120×80　・120×150　・150×80　○図示
材質　○集成材（仕上げ：ＥＰ塗り ）
○アルミニウム製　押出し型材
表面処理・C-1
○C-2（・アンバー ・ブロンズ ・ブラック系 ○ステンカラー）
・
皮膜等の種類　※標準仕様書14.2.1による　・
・鋼製（仕上げ：　　）

### ⑰ 天井点検口

| 材種 | 寸法 | 形式 | | 外枠 | 内枠 |
|---|---|---|---|---|---|
| ※アルミニウム製 | ・450×450 | ○一般形 | ○屋内外用 | ・額縁タイプ | ・額縁タイプ |
| ・ | ○600×600 | | ○屋内用 | ○目地タイプ | ○目地タイプ |
| | ・ | ・気密形 | | | |

（品質・性能）
建築材料等品質性能表による
（試験方法）
建築材料等品質性能表による
※落下防止ワイヤー付きとする

### ⑱ 床点検口

| 材種 | 寸法 | 形式 | | 備考 |
|---|---|---|---|---|
| ・アルミニウム製 | ・450×450 | ・一般形 | ○屋内外用 | ○錠付き |
| ○ステンレス製 | ○600×600 | ○密閉形 | ○屋内用 | |
| ・鋼製 | ・ | ・結露防止形 | | |

（品質・性能）
建築材料等品質性能表による
（試験方法）
建築材料等品質性能表による

### ⑲ 耐震スリット

| 方向 | タイプ | 耐火性能 | 防水性能 | 備考 |
|---|---|---|---|---|
| ○ 垂直方向 | ※ 完全（全貫通型） | ○ 耐火型 | ○ 有り | |
| ○ 水平方向 | | ・ 非耐火型 | ・ 無し | |

目地

| 目地 | 内壁 | 外壁 |
|---|---|---|
| 目地材 | ○シーリング材（見え掛かりのみ）<br>・ | ・シーリング材（見え掛かりのみ）<br>○シーリング材（内外とも） |
| 目地寸法（幅W×深さm） | ○ 20×10 | ○ 20×10 |

目地材の材質は標準仕様書9.7.2による

### ⑳ 止水板

形　式　・差込式　○ 増置式　○ 型張り式
施工箇所　○ 図示　○ 土と接するｺﾝｸﾘｰﾄ打継ぎ部分、ﾋﾟｯﾄ水槽周囲のｺﾝｸﾘｰﾄ打継部
※非加硫ブチルゴム系止水材（反応揆着型止水板）

### ㉑ エキスパンション・ジョイント金物

| 材種 | クリアランス | 耐火性能 | 備考 |
|---|---|---|---|
| ○アルミニウム製 | ・50 ・100 | ○有り（外壁廻り） | |
| ○ステンレス製 | ・150 ○200 | ○無し | |

外部は防水型とする

### ㉒ くつふきマット

| 材種 | 受け枠 | 備考 |
|---|---|---|
| ・塩化ビニル又はゴム製<br>・硬質アルミニウム合金製<br>○ステンレス鋼（SUS304）製<br>・ | ○ステンレス鋼（SUS304）<br>・硬質アルミニウム合金<br>・ | |

### ㉓ 流し台ユニット

| 材種 | 寸法(mm) W | D | H | 備考 |
|---|---|---|---|---|
| ○流し台 | ・1200<br>○1500<br>・1800 | ○550<br>・600<br>・650 | ・800<br>○850 | 市販品（ﾊﾟｰﾃｨｸﾙﾎﾞｰﾄAPｷｯﾁﾝ同等品以上）<br>トラップ付き<br>天板ステンレス製 |
| ・コンロ台 | ・600 | ・550<br>・600<br>・650 | ・620<br>・670 | 市販品<br>バックガード有り<br>天板ステンレス製 |
| ○つり戸棚 | ・1200<br>・900<br>○1500 | ・450<br>○350 | ○500<br>・700 | 市販品（ﾊﾟｰﾃｨｸﾙﾎﾞｰﾄAPｷｯﾁﾝ同等品以上） |
| ・水切り | ・1200<br>・900<br>・600 | -- | -- | 市販品<br>ステンレス製<br>・1段式 ・ |

品質・性能　JIS A 4420による
形状　※図示　○ﾊﾟｰﾃｨｸﾙﾎﾞｰﾄAPｷｯﾁﾝ同等品以上

### ㉔ 錠前

| 材種 | 形式 | 高さ(m) | 操作方法 | 固定方法 | 備考 |
|---|---|---|---|---|---|
| ○アルミニウム合金製 ・ | ○テーパー式<br>・同一斜面式 | 12 | ○ハンドル式<br>・ロープ式 | ○埋込式<br>・ベース式<br>・バンド式 | |

### 25 旗竿受金物

材　種　・ステンレス製（SUS 304）

### ㉖ 車止め支柱

| 形式 | | 材種 | | 性径、肉厚(mm) | 高さ(mm) |
|---|---|---|---|---|---|
| ○上下式箱内開式<br>ﾊﾞﾘｱﾌﾘｰ型 | ○標準品<br>・スプリング式 | ○ステンレス製<br>・ | | ○図示 | ○図示 |
| ・ | | | | | |

### 27 フェンス

フェンスの種類　・ビニル被覆エキスパンドフェンス
・樹脂塗装メッシュフェンス
・鋼管フェンス
・アルミフェンス
高さ　・図示　・

### 28 プレキャストコンクリート

(20.3.3～4)

コンクリートの設計基準強度
※水セメント比55%以下、単位セメント量の最小値300kg/m³を満足する組合強度
・図示
配筋
※配筋を定めた計算書を監督職員に提出する。
・図示
取付け方法
※図示

### 29 間知石及びコンクリート間知ブロック積み

(20.4.2～3)

| 材種 | | 種類 | 賃金区分 | 備考 |
|---|---|---|---|---|
| ・間知石 | ・花こう岩<br>・凝灰岩 | ― | ― | |
| ・コンクリート間知ブロック | ― | | ・A ・B | |

積み方　※谷積み　・布積み
目地切　・図示　・
材種　・図示　・
厚さ　・図示　・

### 30 鋼製書架及び物品棚

| 種類 | 規格等 | JIS による種類 |
|---|---|---|
| ・鋼製書架 | JIS S 1039 の規格による | ・１種 ・２種 ・３種 |
| ・鋼製物品棚 | | ・４種 ・５種 ・６種 |

### 31 屋内掲示板

枠の材質　※ アルミニウム製
表面の材質　※ 塩ビ発泡シート張り ○ 掲示クロス張り

### 32 洗面カウンター

材　種　・メラミン樹脂化粧板張り（心材：集成材）　○ 人工大理石
奥行き（mm）　・ 約 450　○ 約 600

### 33 防煙垂れ壁

○固定式

| 材質 | 厚さ(mm) | 高さ(mm) | 備考 |
|---|---|---|---|
| ※ 網入り磨板ガラス<br>・ 線入り磨板ガラス | ※ 6.8<br>・ | ※ 500<br>・ | アルミ製枠付き |

・可動式

| 種類 | 材質 | 高さ(mm) | 備考 |
|---|---|---|---|
| ・垂直降下式（巻取り型） | ※ 不燃布（不燃認定品） | ※ 500<br>・ 800<br>・ | ガイドレール<br>※ 固定式（埋埋込型）<br>・ 可動式（天井収納型） |
| ・回転降下式 | 鋼板製又はアルミ製 | ※ 500<br>・ 800<br>・ | 表面仕上げ<br>※ 天井材張り<br>・ |

降下機構　煙感知器連動及び手動開放装置（埋込型）

### 34 屋外掲示板

照明器具　※ 有り　・ 無し
施　錠　※ 有り　・ 無し
製造所

### 35 収納家具

材質、形状、寸法　※ 図示
合板類、MDF 及びパーティクルボードのホルムアルデヒドの放散量
※規制対象外　・

### 36 消火器ボックス

○埋め込み半個対応型　スチール製 白色焼付塗装　文字入り（粉末10型対応サイズ）
○壁内埋込型　スチール製 赤色焼付塗装　文字入り（粉末10型対応サイズ）
○外部置き置き型　スチール製 赤色焼付塗装　文字入り（粉末10型対応サイズ）

### 37 避難器具

○救助袋　日本消防設備安全センター認定品

### 38 補助手すり

○L型、小便器用、可動式　鋼製34φ
○浴室洗い場用　ステンレス34φ

### 39 ツリーサークル

○スチール製　ガーデンエッジ　800角

### 40 駐輪ラック

○前輪式　溶融亜鉛めっき仕上げ
○2段式　溶融亜鉛めっき鋼板　粉体塗装仕上げ
ガススプリング式

## 21 排水工事

### 1 排水管

排水管用材料

(21.2.1)(表 21.2.1)(21.3.3)

| 材種 | 管の種類 | 形状 | 呼び径 | 備考 |
|---|---|---|---|---|
| ・遠心力鉄筋コンクリート管 | ※ 外圧管（１種） | ・B形管 | ※図示 | |
| | | ・ | ・ | |
| ・硬質ポリ塩化ビニル管 | ・ VP | | ※ 図 示 | |
| | ・ VU | | ※ 図 示 | |
| | ・ RS-VU ☒ | | ※ 図 示 | |

基床の厚さ及び種類　・図示
砂地業に用いる材料　※標準仕様書（21.2.3）(a)(1)　・図示
砂利地業に用いる材料　※標準仕様書（21.2.3）(a)(2)　・図示
硬質ポリ塩化ビニル管の継手に用いる材料　※接着剤
コンクリート基礎等に用いる材料
※標準仕様書（6.14）
設計基準強度18N/mm²とする。ただし、コンクリートが簡易な場合の調合（容積比）
セメント１：砂２：砂利４程度とする。
・図示

| | | | |
|---|---|---|---|
| 工事名 | 平塚市余熱利用施設新築工事（建築） | | |
| 図面名 | 特記仕様書（５） | 縮尺 | - |
| 設計年月 | 2015年3月 | | |
| 課長 | 担当長 | 担当者 | 合 |
| 作図者 | 図面データ通し番号 | 図面番号 | |
| | | 16-0707 | A-07 |




平塚市 都市整備部 建築住宅課

## 2 側溝、排水樹等 (21.2.2)

側溝、排水樹等
形状及びすき法　・図示　・
砂地築に用いる材料　※標準仕様書（21.2.3）(a)(1)　・図示
砂利地築に用いる材料　※標準仕様書（21.2.3）(a)(2)　・図示
コンクリート基礎等に用いる材料
※標準仕様書（6.14）
設計基準強度18N/mm2 とする。ただし、コンクリートが簡易な場合の調合（容積比）
セメント1：砂2：砂利4種度とする。
・図示

### ③ 鋳鉄製ふた (21.2.2)

| 名称 | 種類 | 適用荷重 | 鍵 | 備考 |
|---|---|---|---|---|
| 鋳鉄製マンホールふた | ・水封形<br>・簡易密閉形（パッキン式）<br>⊙密閉形（テーパ・パッキン式）<br>・中ふた付き密閉形（テーパ・パッキン式）<br>・RS-VU ☑ | ⊙T－2用<br>・T－6用<br>⊙T－20用<br>・ | ⊙有り<br>・無し | 左記以外の品質等は（公社）空気調和衛生工学会 SHASE-S209による |

### ④ グレーチング (21.2.2)

| 材質 | 形式 | 用途 | 適用荷重 | ﾒｯｼｭﾋﾟｯﾁ | 亜鉛 めっき（付着量） | 上面形状 |
|---|---|---|---|---|---|---|
| ⊙鋼製 | ⊙受枠付き、ボルト固定<br>・ | ・溝ふた（横断用）<br>・溝ふた（側溝用）<br>⊙斜ふた用<br>⊙U字溝用 | ⊙歩行用<br>・T-2用<br>・T-6用<br>・T-14用<br>⊙T-20用 | ⊙堀目<br>・<br>・普通目<br>⊙堀目 | ・（　　）<br>・（　　） | ⊙凹凸形<br>・<br>・平形<br>・ |
| ・ステンレス製 | ・受枠付き、ボルト固定<br>・ | ・溝ふた（横断用）<br>・溝ふた（側溝用）<br>・斜ふた用<br>・U字溝用 | ・歩行用<br>・T-2用<br>・T-6用<br>・T-14用<br>・T-20用 | — | — | ・凹凸形<br>・<br>・平形<br>・ |

（品質・性能）
工事建築材料等品質性能表による
（荷重試験方法）
工事建築材料等品質性能表による

### ⑤ 街きょ、縁石、側溝 (21.4.1)(表21.4.1)

街きょ、縁石、側溝

| 種類 | 形状、寸法 |
|---|---|
| ⊙縁石 | ⊙ 図示 |
| ・L形側溝 | ・ 図示 |
| ⊙U形側溝 | ⊙ 図示 |
| ・U形側溝ふた | ・ 図示 |
| ・ | ・ 図示 |

地築の材料　※標準仕様書（4.6.2）(a)による　・図示
防利地築の厚さ　※100（mm）　⊙図示
コンクリート基礎等に用いる材料
※標準仕様書（6.14）
設計基準強度18N/mm2 とする。ただし、コンクリートが簡易な場合の調合（容積比）
セメント1：砂2：砂利4種度とする。
・図示

### ⑥ 埋戻し土 (21.2.3)

※　B 種

## 22 舗装工事

### ① 路床 (22.2.2、3、5)(表22.2.2)

路床の材料

| 種別 | 材料 | 厚さ(mm) |
|---|---|---|
| ・盛土 | ・A種　・B種　・C種　・D種<br>・建設汚泥から再生した処理土 ☑ | ・図示<br>・ |
| ・遮断層 | ・川砂、海砂又は良質な山砂（75μmふるい通過量10%以下）<br>・ | ・図示<br>・ |
| ・凍上抑制層 | ・再生クラッシャラン ☑　・クラッシャラン　・切込み砂利<br>・川砂、海砂又は良質な山砂（75μmふるい通過量10%以下） | ・図示<br>・ |
| ・フィルター層 | ・川砂、海砂又は良質な山砂（75μmふるい通過量６%以下）<br>・ | ・図示<br>・ |
| ⊙地山 | | |

路床安定処理
・添加材料による安定処理
種類　・普通ポルトランドセメント　・高炉セメントB種 ☑
・フライアッシュセメントB種
・生石灰（　　）・消石灰（　　）
添加量　kg（目標CBR　・5以上　・　　）
・ジオテキスタイル
単位面積質量　・60g/m²以上　・
厚さ(mm)　・0.5～1.0　・
引張強さ　・98N/5cm（10kgf/5cm）以上　・
透水係数　・1.5×10-1cm/sec以上　・
試験
砂の粒度試験　・行う　⊙行わない
路床土の支持力比（CBR）試験　⊙行う　・行わない
路床締固め度の試験　・行う　⊙行わない

### ② 路盤 (22.2.2、3、5)(表 3.2.1)

路盤の厚さ　⊙図示　・
路盤材料　・砕石
⊙再生クラッシャラン ☑
・クラッシャラン鉄鋼スラグ ☑
・
⊙図示
試験
路盤締固め度の試験　⊗行う　・行わない

### ③ アスファルト舗装 (22.4.2～6)(表 22.4.1)

アスファルト舗装の構成及び厚さ　⊗図示　・
材料
アスファルト　⊙ 再生アスファルト ☑　・ ストレートアスファルト
骨材　・道路用砕石
⊙アスファルトコンクリート再生骨材 ☑
加熱アスファルト混合物等の種類

| 区分 | 地域 | 種類 |
|---|---|---|
| 表層 | ⊙一般地域 | ⊙密粒度アスファルト混合物(13)<br>・粗粒度アスファルト混合物(13) |
| | ・寒冷地域 | ・密粒度アスファルト混合物(13F)<br>・粗粒度アスファルト混合物(13F) |
| 基層 | 一般及び寒冷地域 | 粗粒度アスファルト混合物(20) |

シールコートの施工　・行う　⊙行わない
試験
アスファルト混合物等の抽出試験　・行う　⊙行わない
舗装の平たん性　※適行の支障となる水たまりを生じない程度
・

### 4 コンクリート舗装 (22.5.2～4、6)(表22.5.4)

コンクリート舗装の厚さ

| 舗装の種類 | 部位 | 厚さ(mm) |
|---|---|---|
| コンクリート舗装 | 車道部 | ・図示　・150　・ |
| | 歩道部 | ・図示　・70　・ |
| 転圧コンクリート | 車道部 | ・図示　・150 |

縁部立下り寸法等　・図示
材料
コンクリート　・標準仕様書表22.5.2による　・
早強セメント　・使用する　・使用しない
注入目地材料　※低弾性タイプ　・高弾性タイプ
転圧コンクリートの工法　※図示　・
目地
種類、間隔、構造　※標準仕様書表22.5.4及び図22.5.1による　・図示
試験
コンクリート版厚さの試験　・行う　・行わない

### 5 カラー舗装 (22.6.2～4)(表22.6.1)

| 種類 | | 部位 | 車道部の基層 | 厚さ(mm) |
|---|---|---|---|---|
| ・加熱系 | ・ｱｽﾌｧﾙﾄ混合物<br>・石油樹脂系混合物 | ・車道部<br>・歩道部 | ・無し<br>・有り | ・図示<br>・ |
| ・常温系 | ・ | | | |

舗装厚さの許容差　※標準仕様書22.4.2(c)による
材料
添加する材料　・着色骨材（　　）　・自然石（　　）
配合
結合材に石油樹脂を使用する場合の顔料添加量　・
樹脂系混合物、ニート工法及び塗布工法の配合等　・

### ⑥ 透水性アスファルト舗装 ☑ (22.7.2、3、6)

適用範囲：歩道

| 材料 | 厚さ(mm) |
|---|---|
| ストレートアスファルト | ⊙ 図示 |

試験
透水性アスファルト混合物等の抽出試験　・行う　⊙行わない
舗装の平坦性　※著しい不陸がないもの

### 7 排水性アスファルト舗装 ☑ (22.8.2、3、5)

| 区分 | 種類 | 材料 | 厚さ(mm) |
|---|---|---|---|
| 表層 | ・排水性舗装用ｱｽﾌｧﾙﾄ混合物<br>・ | ・ﾎﾟﾘﾏｰ改質ｱｽﾌｧﾙﾄⅡ型<br>・ | ・図示<br>・ |
| 基層 | ・加熱ｱｽﾌｧﾙﾄ混合物等(密粒ｱｽﾌｧﾙﾄ混合物)<br>・ | ・再生ｱｽﾌｧﾙﾄ ☑<br>・ｽﾄﾚｰﾄｱｽﾌｧﾙﾄ | ・図示<br>・ |

舗装の平坦性　※著しい不陸がないもの
試験
アスファルト混合物等の抽出試験　・行う　・行わない

### ⑧ ブロック系舗装

⊙ コンクリート平板舗装 (22.9.2、3)

| 種類 | 寸法(mm) | 厚さ(mm) | 目地材 | 備考 |
|---|---|---|---|---|
| ※普通平板（N）<br>⊙透水平板（P）<br>・ | ※300角<br>・ | ⊙ 60 | ⊗砂<br>・モルタル | 表面加工<br>・研ぎ出し<br>・洗い出し<br>⊙ｼｮｯﾄﾌﾞﾗｽﾄ |

仕上り面の平たん性　※歩行に支障となる段差がないものとし、ｺﾝｸﾘｰﾄ平板間の段差は3mm以内

・ インターロッキングブロック舗装 (22.9.2、3)

| 種　類 | 厚さ(mm) | 曲げ強度(N/mm²) | 備考 |
|---|---|---|---|
| ※ 普通ブロック（N）<br>・ 透水性ブロック（P）<br>・ | 車道部　※80　・<br>歩道部　※60　・ | ※ 5.0<br>※ 3.0 | 色彩、表面加工<br>・ 標準品<br>・ |

歩道部に使用するブロックは ☑（再生材料を用いた舗装用ブロック）とする。透水性ブロックは ☑（透水性コンクリート）とする。
仕上り面の平たん性　※歩行に支障となる段差がないものとし、ブロック間の段差は3mm以内

・ 御石舗装 (22.9.2、3)

| 種　類 | 寸法(mm) | 厚さ(mm) | 施工方法 | 基　層 |
|---|---|---|---|---|
| ※ 小御石（花こう岩）<br>・ | ・<br>・ | ・ 80<br>・ | ・ うろこ張り<br>・ | ・コンクリート舗装<br>・アスファルト舗装 |

仕上り面の平たん性　※歩行に支障となる段差がないものとし、御石間の段差は3mm以内

### 9 砂利敷き (22.10.1)

種別
・ A種（施工範囲：・図示　・通路　・　　）
・ B種（施工範囲：・図示　・雑物周囲　・　　）

### ⑩ 路面標示用塗料

JIS K 5665（路面標示用塗料）による

| 種類 | 施工 | 適用 | 色 | 幅(mm) | 塗布厚さ(mm) |
|---|---|---|---|---|---|
| ・1種 ☑ | 常温 | 液状 | ⊙ 白<br>・ | ・ 150<br>⊙ 100 | ⊙ 1.0<br>・ |
| ・2種 ☑ | 加熱 | | | | |
| ⊙ 3種1号 | 溶融 | 粉体状 | | | |

☑ 低揮発性有機溶剤型の路面標示用水性塗料

## 23 植栽及び屋上緑化工事

### ① 植栽地の確認等 (23.1.3)

土壌の水素イオン濃度（pH）試験　・行う　⊙行わない
水溶性塩類（EC）の試験　・行う　⊙行わない

### ② 植栽基盤の整備

| 植栽 | 工法 | 有効土層の厚さ（cm） | 整備範囲 | 土壌改良材 |
|---|---|---|---|---|
| ⊙樹木 | ※A種<br>・B種<br>・C種<br>・D種 | 樹高12m以上<br>（※100　・120　・150）<br>樹高7m以上～12m未満<br>（※80　・100）<br>樹高3m以上～7m未満<br>（※60　・80）<br>樹高3m未満<br>（※50　・60） | ・葉張り部分<br>⊙植栽部分<br>・図示<br>・ | ・適用する<br>⊙適用しない |
| ※芝、地被類 | ※B種<br>・ | ※20<br>・ | ・植栽部分<br>・図示<br>・ | ・適用する<br>・適用しない |

植栽基盤の排水設備　・設ける（※図示　・　　）　・設けない

### ③ 植込み用土 (23.2.3)

※ 現場発生土の良質土　⊙ 客土（高木の根周りのみ）

### 4 土壌改良材 (23.2.3)

・ バーク堆肥 ☑
施工箇所　※植栽範囲　・図示
使用量　植栽基盤面積1m²あたり　（　・50L　・　　）

・ 汚泥発酵肥料（下水汚泥コンポスト）☑
施工箇所　※植栽範囲　・図示
使用量　植栽基盤面積1m²あたり　（　・10L　・　　）
材料
「金属等を含む産業廃棄物に係る判定基準を定める省令」の別表第1の基準に適合する原料を使用したもので、補償試験の結果、害が認められないものとする

### ⑤ 樹木 (23.3.2)

樹種、寸法、株立数等　※図示

### ⑥ 支柱 (23.3.2、3)

支柱材　※　丸太（間伐材）☑　・ 真竹
防腐処理方法　※加圧式防腐処理丸太材
形式　○・図示

### ⑦ 幹巻き用材料 (23.3.2)

材料
※ 幹巻き用テープ　・ わら及びこも

### 8 芝 (23.4.2)

種類　※ コウライシバ　・ノシバ
芝張りの工法
平地　※目地張り　・べた張り
法面　・目地張り　※べた張り

### 9 吹付け植種 (23.4.2)

| 種子の種類 | 発芽率 | 種子の量（g/m²） | 備考 |
|---|---|---|---|
| ※洋芝類（採取後2年以内） | ※発芽率80%以上 | | |
| ・ | | | |

### ⑩ 地被類 (23.4.2)

| 種類 | コンテナ径 | 単位面積当たりのコンテナ数 | 芽立数 |
|---|---|---|---|
| ⊙ タマリュウ | | 図示 | 図示 |
| ・ | | | |

### ⑪ 新植、移植樹木、芝等の枯保証 (23.3.4)(23.3.6)(23.4.7)

新植樹木（芝張り、吹付けは種及び地被類を含む）の枯補償の期間
※引渡しの日から１年　・無し
移植樹木の枯損処置を行う期間
※引渡しの日から１年　・無し

### 12 屋上緑化 ☑ (23.5.2、3)

植栽基盤及び材料
・屋上緑化システム
土壌層の厚さ　・図示　・
排水層　・ 軽量骨材（層の厚さ　：　　）　・ 板状成型品
植込み用土　※ 改良土　・ 人工軽量土
樹木の樹種並びに種類、寸法、株立数、寸法等　※図示
見切り材、舗装材、水抜き管、マルチング材等　※ 図示

（品質・性能）
建築材料等品質性能表による
（試験方法）
建築材料等品質性能表による

・屋上緑化軽量システム
芝及び地被類の樹種並びに種類等　※ 図示
見切り材、舗装材、水抜き管、マルチング材等　※ 図示

（品質・性能）
建築材料等品質性能表による
（試験方法）
建築材料等品質性能表による

工法 (23.5.4)
建築基準法に基づき定まる風圧力及び積雪荷重に対応した工法
※適用する（建築基準法に基づき定まる風圧力の（・1　・1.15　・1.3）倍の風圧力及び積雪荷重に対応した工法）
・適用しない
支柱　・ 設置する（形式　・図示　・　　）
かん水装置　・ 設置する（種類　・　　）

| | | | |
|---|---|---|---|
| 工事名 | 平塚市余熱利用施設新築工事（建築） | | |
| 図面名 | 特記仕様書（6） | 縮尺 | － |
| | | 設計年月 | 2016年3月 |

| 承認 | 課長 | 担当長 | 担当者 | 合 | 機 | 製図者 | 図面データ通し番号 | 図面番号 |
|---|---|---|---|---|---|---|---|---|
| | | | | | | | 16-0708 | A-08 |

設計監理 豊建築事務所 Yutaka Architects 一級建築士事務所東京都知事登録第40319号 一級建築士登録登録第28108号 芳賀正一

平塚市 都市整備部 建築住宅課

| 計画概要 | |
|---|---|
| 建物名称 | 平塚市余熱利用施設　※愛称：リフレッシュプラザ平塚 |
| 建物場所 | 神奈川県平塚市大神字下堤外3344-4、3345-12、3345-16、17の各一部　※住所：平塚市大神3345番地の4 |
| 敷地面積 | 3,849.58 ㎡　※境界確定測量結果（参考）：3844.69 ㎡ |
| 都市計画区域 | 都市計画区域内 |
| 用途地域 | 工業専用地域 |
| 防火地域 | 指定なし |
| 建蔽率/容積率 | 60%/200% |
| 日影規制 | 指定なし |
| 高度地区 | 第4種高度地区 |
| 前面道路 | 西側道路　9.00～9.39m（市道大神5号線） |
| 主要用途 | 老人福祉センター（児童福祉施設等） |
| 構造規模 | 鉄筋コンクリート造、鉄骨造　地上2階建　基礎：杭基礎（既成杭） |
| 消防用途 | 老人福祉センター[6項ハ] |
| | |
| 建築面積 | 1,553.82 ㎡ |
| 延べ面積 | 2,774.13 ㎡　（うち容積対象　2,682.61 ㎡） |
| （塔屋床面積） | 107.40 ㎡ |
| （２階床面積） | 986.81 ㎡ |
| （１階床面積） | 1,517.98 ㎡ |
| （Ｂ１階床面積） | 161.94 ㎡ |
| 最高高さ | 12.630 m |
| 軒高さ | 8.730 m |
| 平均地盤面 | 設計GL+0.07 m　※外構工事実施地盤による算定：GL+0.09 m |

【備　考】

・建物名称（愛称）について：工事中に余熱利用施設の愛称を募集し、決定したもの。

・建物場所（住所）：工事中に余熱利用施設の住所として決定されたもの。

・敷地面積について：工事完成時期に環境施設課にて余熱利用施設敷地の境界確定測量を行った。その結果、敷地面積が設計時に比べ減となったが、計画通知上の敷地面積変更は行っていない。

・平均地盤面について：外構工事にて水勾配の調整のため地盤レベルの変更が生じた。その結果、平均地盤面が上がったが、安全側のため計画通知上の変更は行っていない。

案内図

付近見取図　1/3000




配置図 1/250




| | | | | | | | | | |
|---|---|---|---|---|---|---|---|---|---|
| XX.XX | 現状地盤レベルを示す | | | | | | | | |
| | 延焼のおそれがある部分 | | | | | | | | |
| | (0.00) は外構計画地盤レベルを示す(TP表示) | | | | | | | | |
| | KBM含め、現状地盤レベルは平成22年8月測量のものとする | | | | | | | | |

| | | | | | |
|---|---|---|---|---|---|
| 工事名 | 平塚市余熱利用施設新築工事（建築） | | | | |
| 図面名 | 計画概要・案内図・配置図 | 縮尺 | 図示 | 設計年月 | 2015年3月 |
| 承認 | 課長 / 担当長 / 担当者 / 含 / 職 | 製図者 | | 図面データ通し番号 | 16-0709 |
| | | | | 図面番号 | A-09 |
| 設計・監理者 | 豊建築事務所 Yutaka Architects 一級建築士事務所東京都知事登録第50003号 一級建築士登録番号315031号 宮川豊 | 平塚市 都市整備部 建築住宅課 | | | |

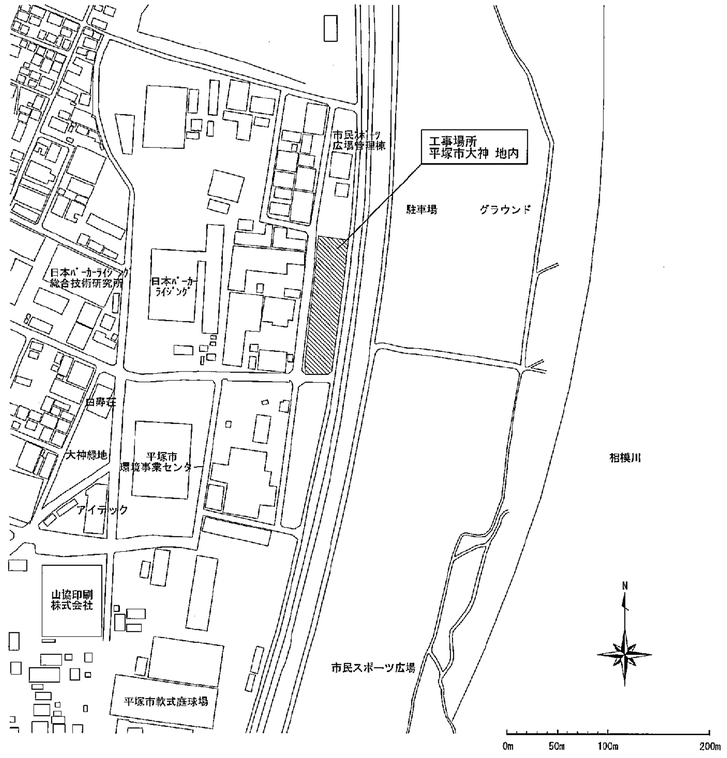


| | | | | | | | |
|---|---|---|---|---|---|---|---|
| 工事名 | 平塚市余熱利用施設新築工事（建築） | | | | | | |
| 図面名 | 敷地現況図 | | | | 縮尺 | 1/200 | 設計年月 2015年3月 |
| 承認 | 課長 | 担当長 | 担当者 | 合議 | 製図者 | 図面データ通し番号 16-0710 | 図面番号 A-10 |
| 設計者 | 豊建築事務所 Yutaka Architects 一級建築士事務所 東京都知事登録第50000号 一級建築士登録番号第36061号 芳谷豊 | | | | | | 平塚市 都市整備部 建築住宅課 |

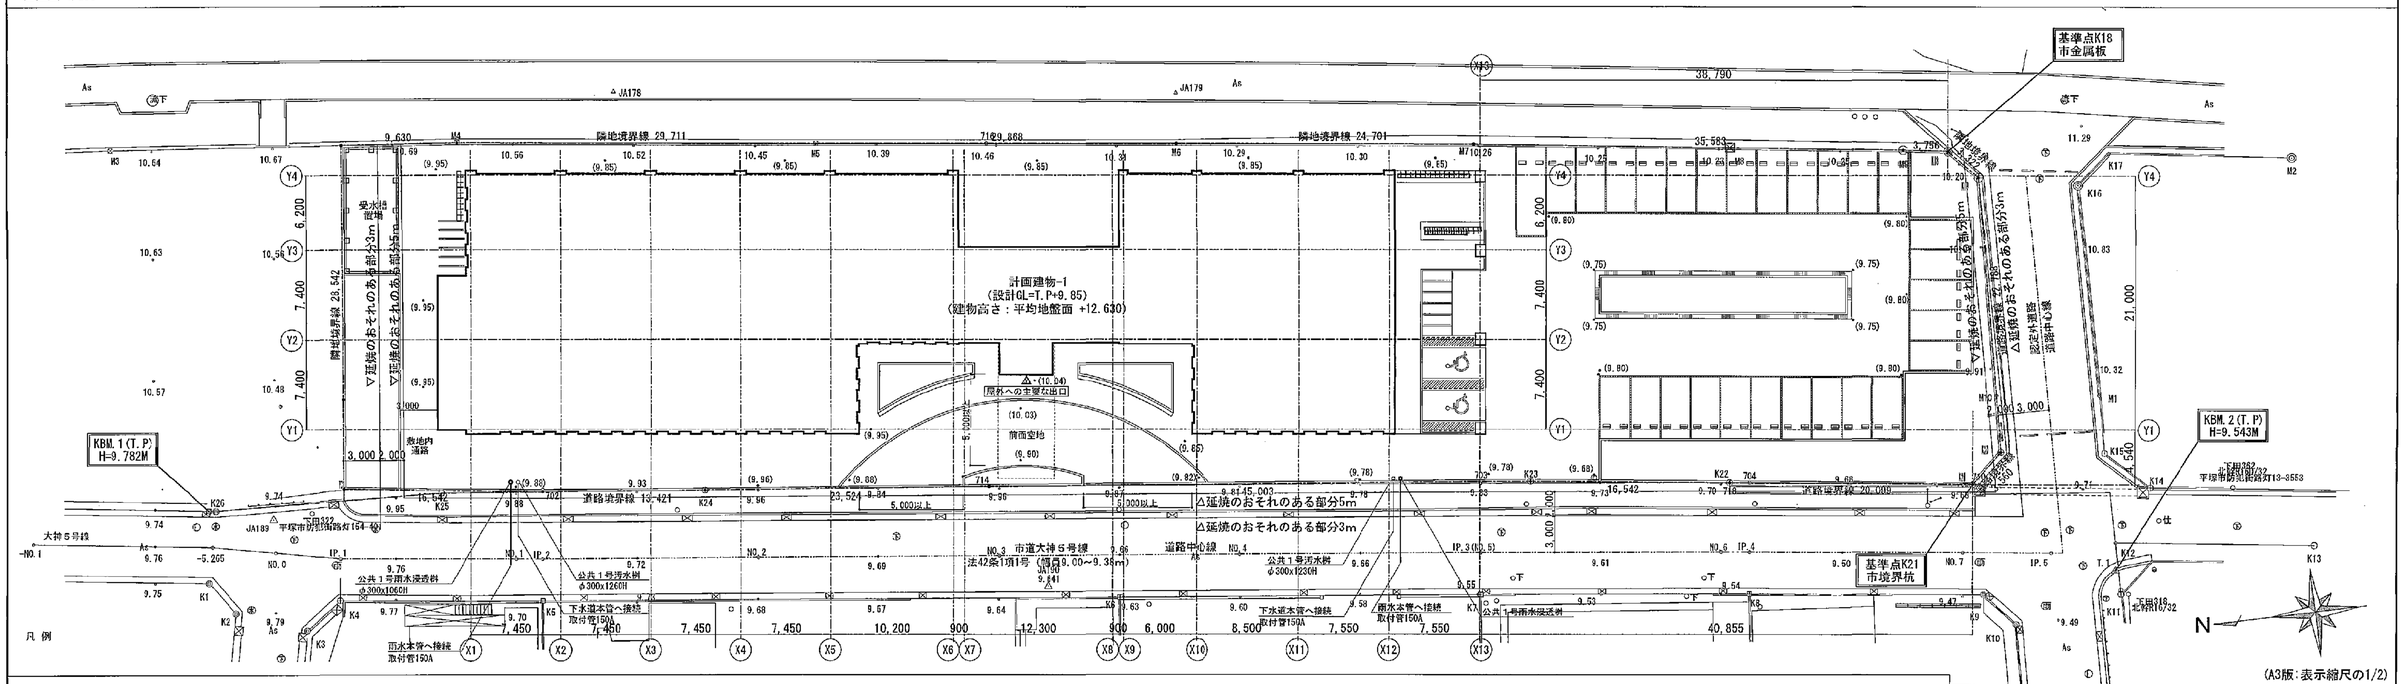(A3版：表示縮尺の1/2)

開発区域求積図

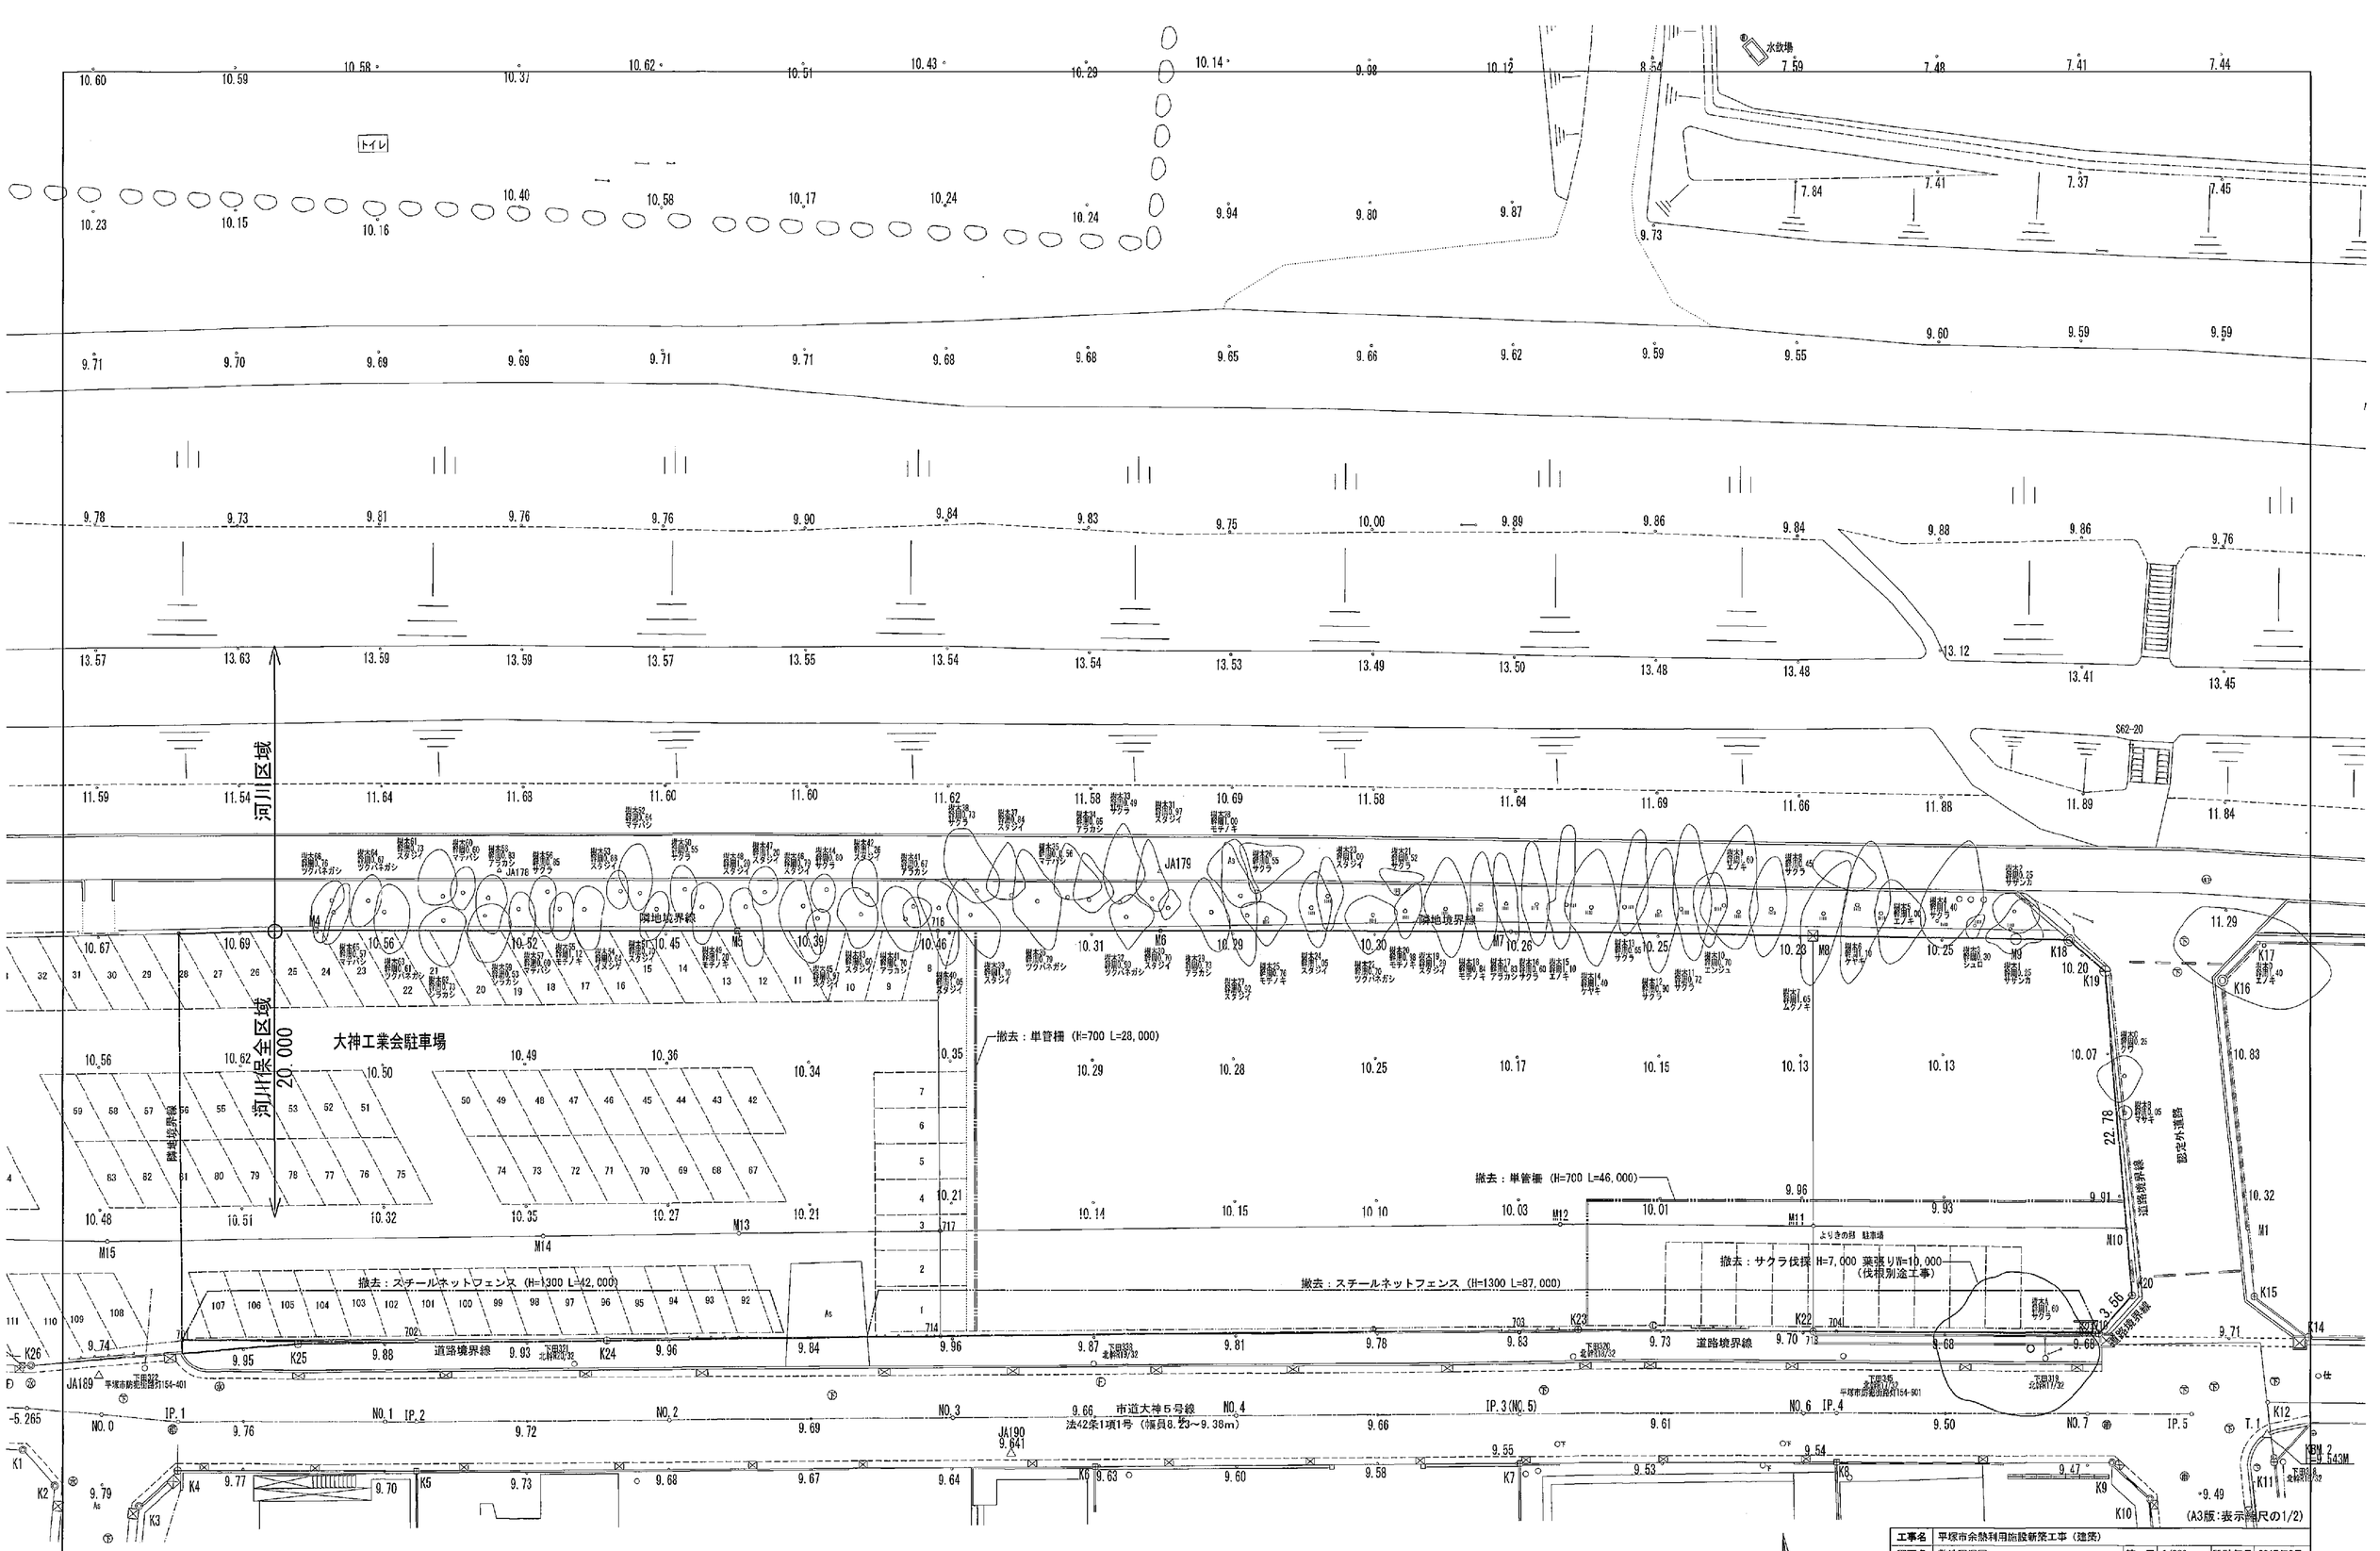


道路後退部拡大




道路後退部面積

| 記号 | 計算式(m) | 面積(㎡) |
|---|---|---|
| 1 | 8.180 × 0.963 ÷ 2 | 3.938670 |
| 2 | 16.543 × 0.222 ÷ 2 | 1.836273 |
| 合計面積 | | 5.774943 |

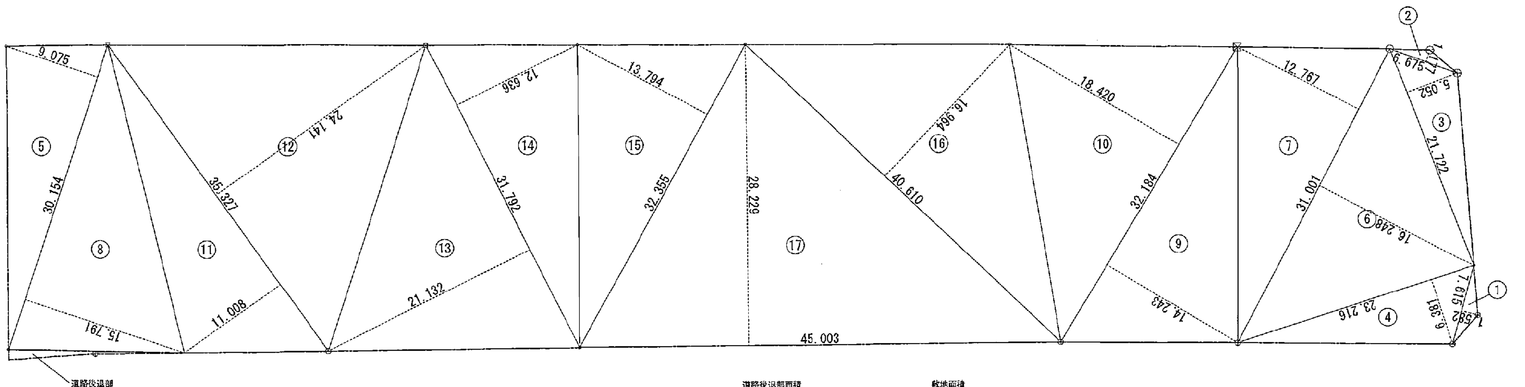敷地面積

| 記号 | 計算式(m) | 面積(㎡) | 記号 | 計算式(m) | 面積(㎡) | 記号 | 計算式(m) | 面積(㎡) |
|---|---|---|---|---|---|---|---|---|
| 1 | 7.615 × 1.582 ÷ 2 | 6.028465 | 8 | 30.154 × 15.794 ÷ 2 | 238.680907 | 15 | 32.355 × 13.794 ÷ 2 | 223.152455 |
| 2 | 6.675 × 1.177 ÷ 2 | 3.928133 | 9 | 32.184 × 14.243 ÷ 2 | 229.193356 | 16 | 40.610 × 16.994 ÷ 2 | 344.454020 |
| 3 | 21.722 × 5.092 ÷ 2 | 54.869772 | 10 | 32.184 × 18.420 ÷ 2 | 296.414640 | 17 | 45.003 × 28.229 ÷ 2 | 635.194644 |
| 4 | 23.216 × 6.381 ÷ 2 | 74.070648 | 11 | 35.927 × 11.008 ÷ 2 | 194.439608 | 合計面積 | | 3,849.688698 |
| 5 | 30.154 × 9.075 ÷ 2 | 136.823775 | 12 | 35.927 × 24.141 ÷ 2 | 426.414554 | | | |
| 6 | 31.001 × 16.248 ÷ 2 | 251.852124 | 13 | 31.792 × 21.132 ÷ 2 | 335.514272 | | | |
| 7 | 31.001 × 12.767 ÷ 2 | 197.894384 | 14 | 31.792 × 12.636 ÷ 2 | 200.561856 | | | |

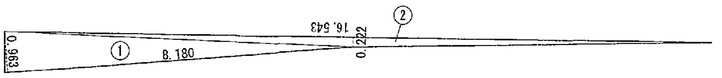河川保全区域求積図




| 記号 | 計算式(m) | 面積(㎡) | 記号 | 計算式(m) | 面積(㎡) | 記号 | 計算式(m) | 面積(㎡) |
|---|---|---|---|---|---|---|---|---|
| 1 | 6.675 × 1.177 ÷ 2 | 3.928133 | 8 | 35.618 × 16.684 ÷ 2 | 297.125356 | 15 | 21.300 × 20.000 ÷ 2 | 213.000000 |
| 2 | 18.695 × 4.641 ÷ 2 | 41.084098 | 9 | 35.618 × 16.569 ÷ 2 | 295.077321 | 16 | 35.445 × 19.999 ÷ 2 | 354.432278 |
| 3 | 18.958 × 3.418 ÷ 2 | 32.388968 | 10 | 24.519 × 11.541 ÷ 2 | 141.484890 | 合計面積 | | 2,725.287550 |
| 4 | 20.000 × 6.325 ÷ 2 | 63.250000 | 11 | 29.857 × 20.013 ÷ 2 | 298.764071 | | | |
| 5 | 22.093 × 8.768 ÷ 2 | 96.855712 | 12 | 25.431 × 12.383 ÷ 2 | 157.201727 | | | |
| 6 | 22.093 × 8.714 ÷ 2 | 96.259201 | 13 | 31.603 × 15.479 ÷ 2 | 244.591419 | | | |
| 7 | 24.496 × 11.663 ÷ 2 | 142.848424 | 14 | 31.603 × 15.631 ÷ 2 | 246.992247 | | | |

(A3広:表示縮尺の1/2)

| | | | |
|---|---|---|---|
| 工事名 | 平塚市公熱利用施設新築工事（建築） | | |
| 図面名 | 敷地測量図 | 縮尺 - | 設計年月 2015年3月 |
| 決裁 | 課長 \| 副所長 \| 担当者 \| 合議 | 部作成 図面データ入力 事務 | 図面番号 A-11 |
| 設計者 | 吉建築事務所 | 平塚市 都市整備部 建築住宅課 | |

境界確認図（参考）縮尺＝NON

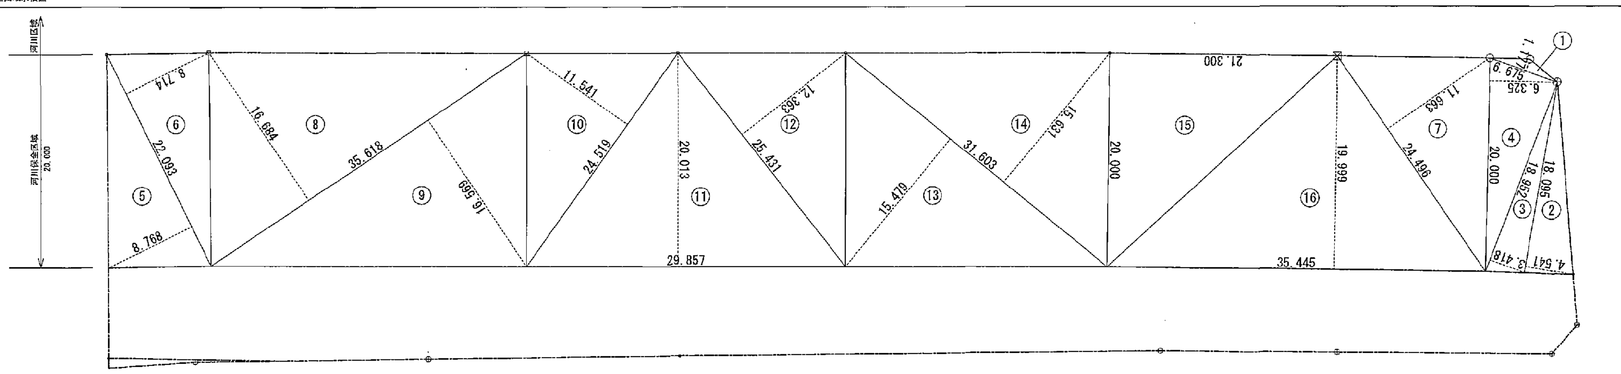平塚市大神字下堤外

※工事完成時期に環境施設課にて余熱利用施設敷地の境界確定測量を行ったもの。
敷地面積が設計時に比べ減となったが、計画通知上の敷地面積変更は行っていない。




座 標 求 積 表

| 地 番 | 3344-4外3筆 | | | | |
|---|---|---|---|---|---|
| No. | 標 識 | Xn | Yn | 辺 長 | 点間No. |
| 701 | 市金属標 | -68090.938 | -41905.143 | 16.53 | 702 |
| 702 | 市金属標 | -68107.334 | -41907.211 | 36.96 | 714 |
| 714 | 市金属標 | -68144.048 | -41911.475 | 8.47 | 719 |
| 719 | 市金属標 | -68152.457 | -41912.452 | 36.54 | K23 |
| K23 | 市金属標 | -68188.767 | -41916.516 | 16.54 | K22 |
| K22 | 市金属標 | -68205.174 | -41918.630 | 1.64 | 704 |
| 704 | 市金属標 | -68206.796 | -41918.839 | 18.53 | 710 |
| 710 | 市金属標 | -68225.187 | -41921.130 | 3.45 | K20 |
| K20 | 市金属標 | -68227.764 | -41918.832 | 4.70 | M10 |
| M10 | 市金属標 | -68227.948 | -41914.135 | 18.08 | K19 |
| K19 | 市金属標 | -68228.654 | -41896.069 | 3.32 | K18 |
| K18 | 市金属標 | -68226.412 | -41893.617 | 3.76 | M9 |
| M9 | 市金属標 | -68222.697 | -41893.057 | 14.28 | M8 |
| M8 | 市金属標 | -68208.544 | -41891.126 | 21.30 | M7 |
| M7 | 市金属標 | -68187.440 | -41888.245 | 24.70 | M6 |
| M6 | 市金属標 | -68162.929 | -41885.186 | 15.72 | 716 |
| 716 | 市金属標 | -68147.324 | -41883.270 | 14.15 | M5 |
| M5 | ボコンクリート杭 | -68133.283 | -41881.547 | 29.71 | M4 |
| M4 | 市金属標 | -68103.802 | -41877.851 | 9.63 | 721 |
| 721 | 市金属標 | -68094.221 | -41876.881 | 21.50 | 722 |
| 722 | 市金属標 | -68091.740 | -41898.241 | 6.95 | 701 |
| 倍 面 積 | 7689.393753 | 面 積 | 3844.6968765 | | |
| 計算方法 | 2A=Σ{Yn(Xn+1 - Xn-1)} | 地 積 | 3844.69 ㎡ | | |



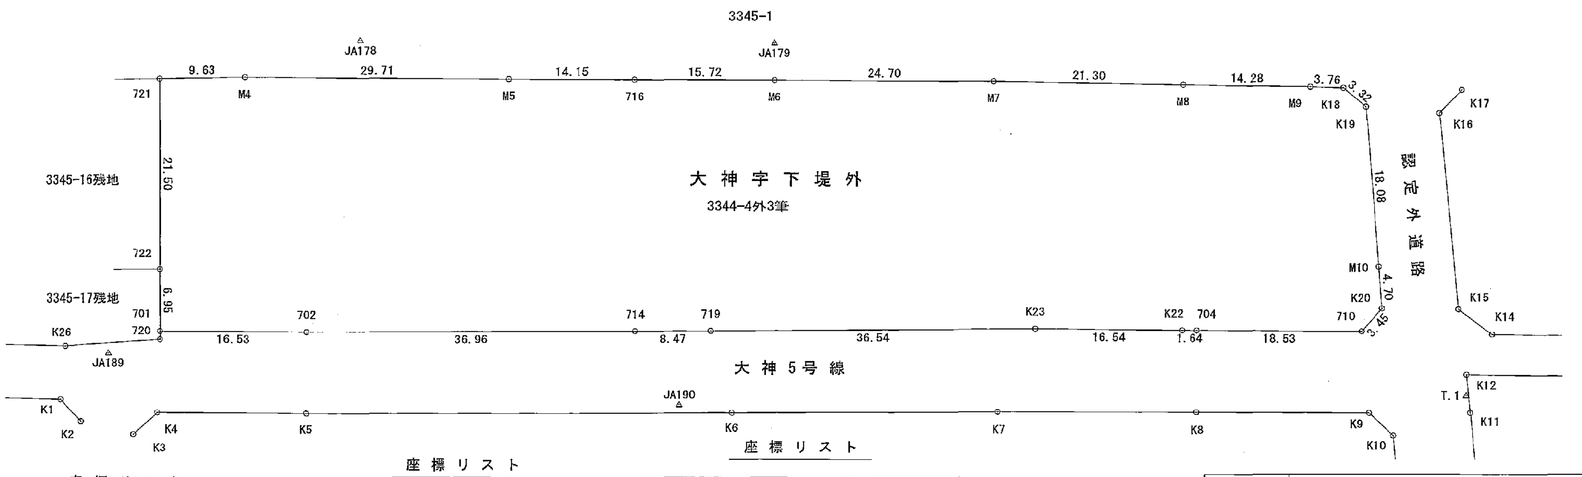


座 標 リ ス ト
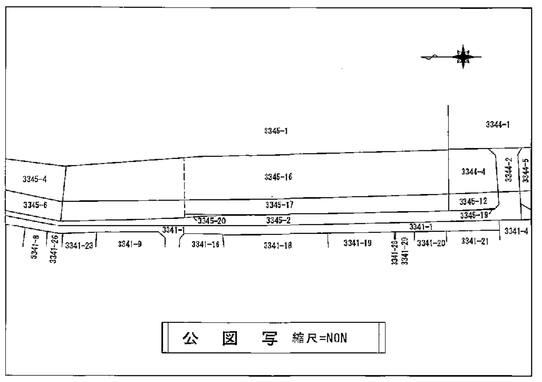
| 点 名 | X 座 標 | Y 座 標 |
|---|---|---|
| S62-20 | -68232.402 | -41880.594 |
| JA178 | -68117.166 | -41875.279 |
| JA179 | -68163.383 | -41881.033 |
| JA189 | -68084.849 | -41906.916 |
| JA190 | -68147.983 | -41920.266 |
| T.1 | -68236.036 | -41929.698 |

座 標 リ ス ト

| 点 名 | X 座 標 | Y 座 標 |
|---|---|---|
| K1 | -68078.926 | -41911.449 |
| K2 | -68080.854 | -41914.252 |
| K3 | -68086.532 | -41916.385 |
| K4 | -68089.532 | -41914.257 |
| K5 | -68106.226 | -41916.363 |
| K6 | -68153.745 | -41921.920 |
| K7 | -68183.523 | -41925.340 |
| K8 | -68205.679 | -41927.989 |

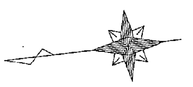座 標 リ ス ト

| 点 名 | X 座 標 | Y 座 標 |
|---|---|---|
| K9 | -68224.914 | -41930.385 |
| K10 | -68227.286 | -41933.208 |
| K11 | -68236.247 | -41931.720 |
| K12 | -68236.346 | -41927.421 |
| K14 | -68239.747 | -41923.235 |
| K15 | -68236.302 | -41919.940 |
| K16 | -68236.793 | -41897.717 |
| K17 | -68239.614 | -41895.411 |
| K26 | -68080.196 | -41905.583 |

| | |
|---|---|
| 測 地 系 | 世界測地系(測地成果2011) |
| 座 標 系 | IX系 |
| 測量年月日 | 平成28年12月22日 |

| | |
|---|---|
| 図面の名称 | 境 界 確 認 図 |
| 所 在 | 平 塚 市 大 神 字 下 堤 外 |
| 作製年月日 | 平 成 29 年 1 月 4 日 |
| 縮 尺 | 求 積 図 NON, 公 図 写 NON |
| 作製者※ | 平 塚 市 紅 谷 町 9 番 8 号<br>土地家屋調査士 清 田 秀 樹<br>※竣工図用に縮尺等を建築住宅課で調整 |

16-0711




※計画通知指摘により面積表を新たに作成している。（A-106～A-110 計画通知添付図 参照）




建築面積

| 建物 | 記号 | 計算式(m) | 面積(㎡) | 合計面積(㎡) | 備考 | 種別面積(㎡) |
|---|---|---|---|---|---|---|
| 計画建物1 | 1 | 8.405 × 6.020 | 50.596100 | | | A棟 810.35㎡ (1～8) |
| | 2 | 8.550 × 7.775 | 66.476250 | | | |
| | 3 | 29.905 × 21.195 | 633.836475 | | | |
| | 4 | 0.455 × 0.125 | 0.056875 | | | |
| | 5 | 2.105 × 0.125 | 0.263125 | | | |
| | 6 | 2.160 × 20.035 | 43.275600 | | | |
| | 7 | 2.285 × 2.160 | 4.935600 | | | |
| | 8 | 1.510 × 7.230 | 10.917300 | | | |
| | 9 | 4.480 × 2.722 | 12.194560 | | | B棟 140.03㎡ (9～11) |
| | 10 | 13.215 × 7.900 | 104.398500 | | | |
| | 11 | 2.760 × 8.493 | 23.440680 | | | |
| | 12 | 0.145 × 7.900 | 1.145500 | | | C棟 504.16㎡ (12～15) |
| | 13 | 30.045 × 7.685 | 230.895825 | | | |
| | 14 | 30.170 × 6.235 | 188.103950 | | | |
| | 15 | 23.920 × 7.275 | 174.018000 | | | |
| 建築面積 | | | 1,544.56 | | | |

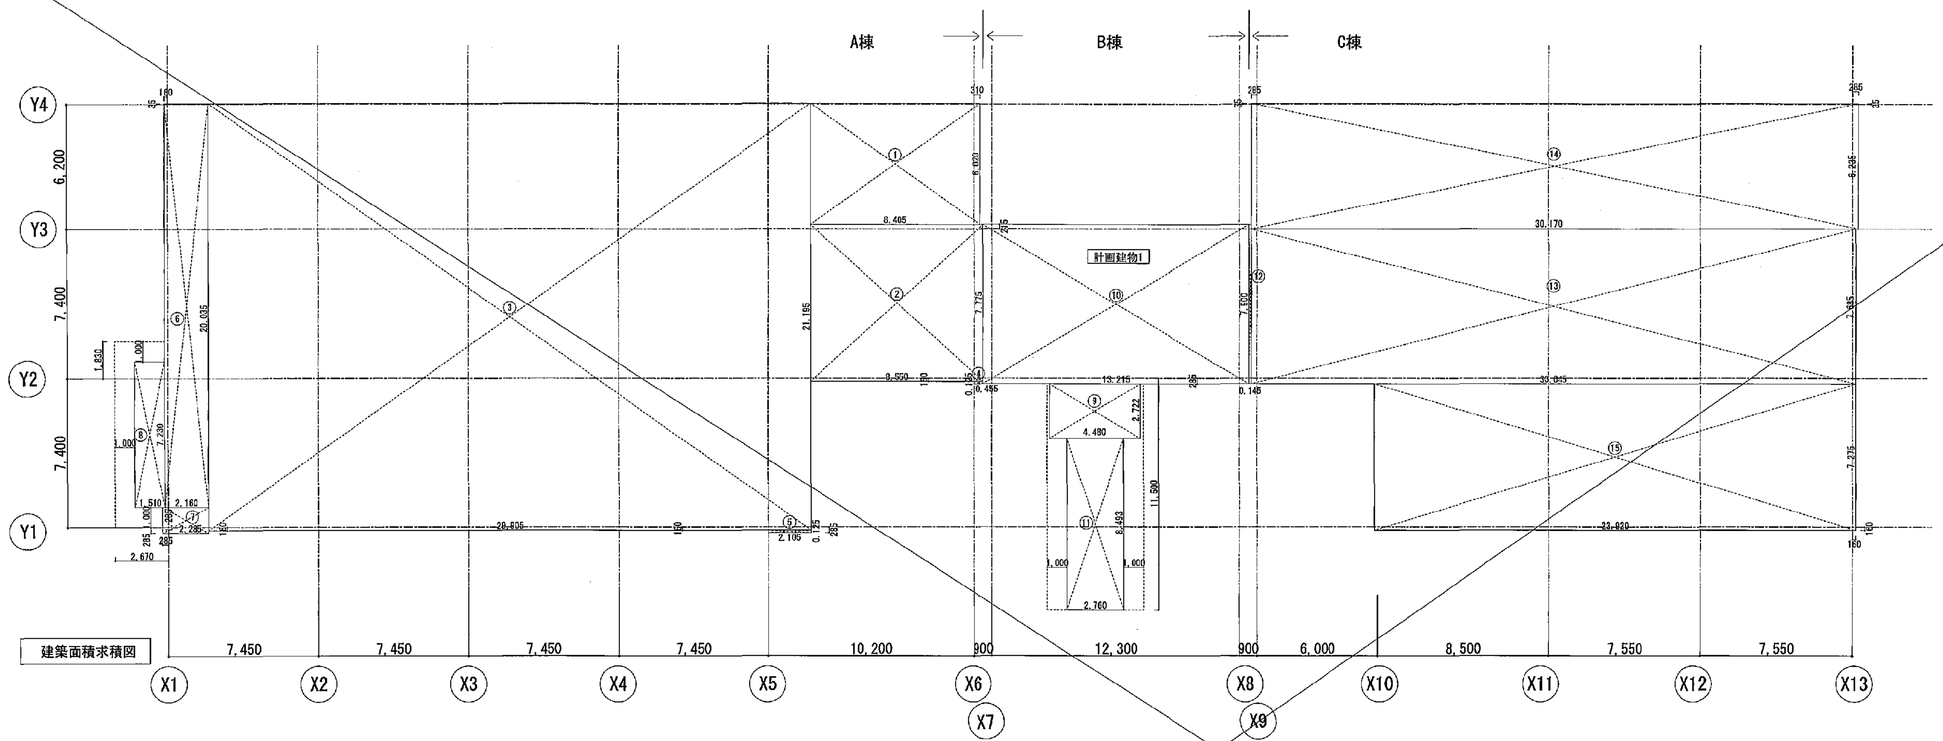1F 面積表（計画建物1）

| 記号 | 計算式(m) | 面積(㎡) | 各室面積(㎡) | 備考 | 種別面積(㎡) |
|---|---|---|---|---|---|
| 1 | 4.200 × 13.385 | 56.217000 | 414.79 | 健康増進室 | A棟 787.02㎡ |
| 2 | 25.780 × 13.920 | 358.797600 | | | |
| 3 | 2.300 × 2.300 | 5.290000 | 5.29 | 多目的便所 | |
| 4 | 1.900 × 2.300 | 4.370000 | 4.37 | 多目的シャワー室 | |
| 5 | 4.200 × 1.900 | 7.980000 | 7.98 | 多目的更衣室 | |
| 6 | 5.995 × 6.235 | 37.376825 | 37.37 | 軟運室器械具搬室 | |
| 7 | 4.515 × 1.800 | 8.127000 | 8.12 | 受付 | |
| 8 | 2.285 × 2.920 | 6.672200 | 6.67 | 器具庫 | |
| 9 | 2.285 × 1.495 | 3.416075 | | | |
| 10 | 4.515 × 4.435 | 20.024025 | 20.02 | 健康増進事務室 | |
| 11 | 1.450 × 3.800 | 5.220000 | | | |
| ⑫ | 1.910 × 3.600 | 6.876000 | 6.87 | 防災倉庫 | |
| 13 | 5.130 × 4.610 | 23.649300 | | | |
| 14 | 8.490 × 2.950 | 25.045500 | | | |
| 15 | 2.285 × 2.985 | 6.820725 | 6.82 | ゴミ保管室 | |
| 16 | 4.100 × 2.860 | 11.726000 | 11.72 | 女子便所（健康増進） | |
| 17 | 2.150 × 2.565 | 5.514750 | 5.51 | 授乳室 | |
| 18 | 2.000 × 3.330 | 6.660000 | 6.66 | 男子便所（健康増進） | |
| 19 | 2.930 × 1.855 | 5.435150 | 5.43 | 男子シャワー室 | |
| 20 | 2.930 × 1.980 | 5.801400 | 5.80 | 女子シャワー室 | |
| 21 | 2.930 × 1.675 | 4.907750 | | | |
| 22 | 1.950 × 2.565 | 5.001750 | | | |
| 23 | 6.680 × 1.765 | 11.790200 | | | |
| 24 | 3.750 × 2.180 | 8.175000 | | | |
| 25 | 4.100 × 1.850 | 7.585000 | | | |
| 26 | 1.750 × 3.330 | 5.827500 | | | |
| 27 | 11.070 × 3.635 | 40.239450 | 40.23 | 女子更衣室 | |
| 28 | 11.070 × 3.640 | 40.294800 | 40.29 | 男子更衣室 | |
| 29 | 3.275 × 1.010 | 3.307750 | | | |
| 30 | 2.105 × 8.535 | 17.968175 | | | |
| 32 | 1.750 × 3.665 | 6.413750 | | | |
| 33 | 5.950 × 3.610 | 21.479500 | | | |
| 34 | 2.020 × 6.550 | 13.231000 | | | |
| 37 | 4.480 × 2.722 | 12.194560 | 12.19 | 囚験室 | B棟 118.88㎡ |
| 38 | 13.505 × 7.900 | 106.689500 | | | |
| 39 | 7.205 × 21.195 | 152.709975 | 152.70 | ピロティ | |
| 40 | 3.535 × 4.485 | 15.854475 | 27.81 | 老人福祉事務室 | |
| 41 | 4.429 × 2.700 | 11.958300 | | 床良室 | |
| 42 | 8.215 × 6.235 | 51.220525 | 51.22 | 映写娯楽室（集） | C棟 568.85㎡ |
| 43 | 2.065 × 3.635 | 7.370475 | 7.37 | 消火ポンプ室 | |
| 44 | 2.141 × 2.700 | 5.780700 | | | |
| 45 | 6.845 × 2.060 | 14.032250 | | | |
| ㊻ | 2.350 × 2.350 | 5.522500 | 5.52 | EV昇降路 | |
| 47 | 1.405 × 1.717 | 2.412385 | 139.6 | 集会室（倉庫1含む）（集） | |
| 48 | 1.710 × 1.662 | 2.842020 | | | |
| 49 | 1.001 × 1.760 | 1.761760 | | | |
| 50 | 3.115 × 8.343 | 25.988445 | | | |
| 51 | 8.180 × 12.910 | 105.603800 | | | |
| 52 | 0.850 × 7.845 | 6.749700 | 43.26 | 機能回復訓練室 | |
| 53 | 4.400 × 8.300 | 36.520000 | | | |
| 54 | 1.710 × 1.660 | 2.838600 | 2.93 | 給湯コーナー1 | |
| 55 | 2.185 × 0.570 | 1.245450 | 14.85 | 男子便所 | |
| 56 | 3.045 × 2.700 | 8.221500 | | | |
| 57 | 2.280 × 2.365 | 5.392200 | | | |
| 58 | 2.365 × 2.390 | 5.652350 | 5.65 | みんなのトイレ | |
| 59 | 2.315 × 2.365 | 5.474975 | 18.35 | 女子便所 | |
| 60 | 3.940 × 3.270 | 12.883800 | | | |
| 61 | 7.895 × 6.235 | 49.225825 | 49.22 | 浴室機械室 | |
| 62 | 0.140 × 2.050 | 0.287000 | | | |
| 63 | 3.399 × 1.760 | 5.982240 | | | |
| 64 | 3.455 × 2.350 | 8.119250 | | | |
| 65 | 5.605 × 2.550 | 14.802750 | | | |
| 66 | 1.710 × 3.295 | 5.634450 | | | |
| 67 | 8.180 × 2.050 | 16.769000 | | | |
| 1F床面積 | | 1,504.76 | | | |

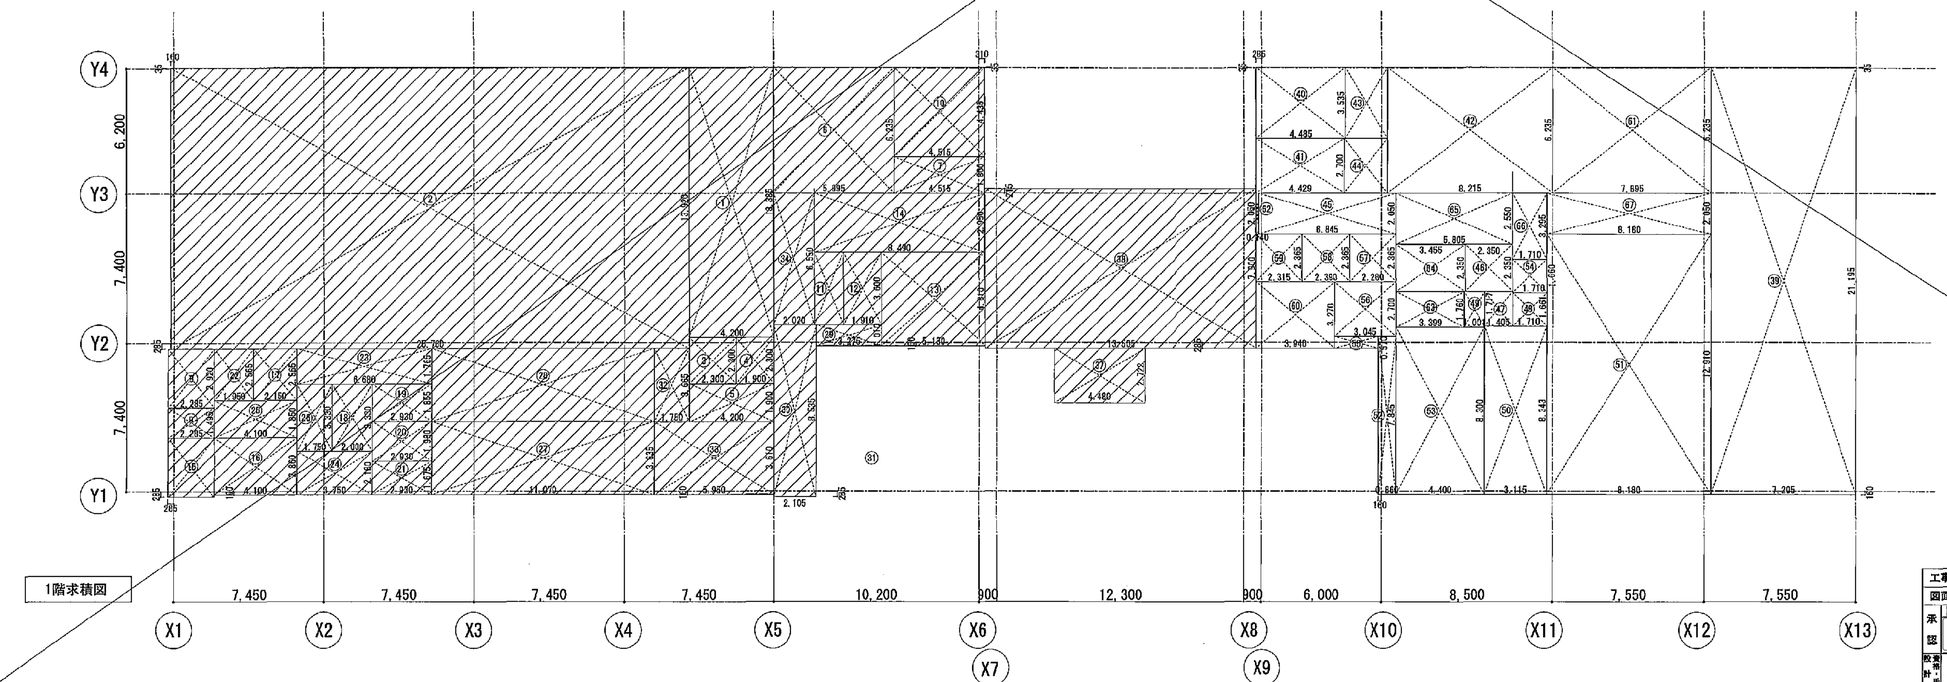※31,35,36は欠番
※（集）：平塚市建築基準条例 集会室に該当する部分

(A3版：表示縮尺の1/2)

| | | | | | | | |
|---|---|---|---|---|---|---|---|
| 工事名 | 平塚市余熱利用施設新築工事（建築） | | | | 縮尺 | 1/150 | 設計年月 2015年3月 |
| 図面名 | 面積表（1） | | | | | | |
| 承認 | 課長 | 担当長 | 担当者 | 合 | 議 | 製図者 | 図面データ通し番号 16-0712 |
| | | | | | | | 図面番号 A-12 |
| 設計・監理者 | 豊建築事務所 Yutaka Architects 一級建築士事務所 神奈川県知事登録第43035号 一級建築士登録番号第301961号 | | | | | | 平塚市 都市整備部 建築住宅課 |

B1F 面積表（計画建物1）

| 記号 | 計算式(m) | 面積(m²) | 各室面積(m²) | 備考 | 棟別面積(m²) |
|---|---|---|---|---|---|
| 1 | 7.400 × 18.810 | 139.194000 | 139.93 | 健康増進施設地下機械室 | A棟 161.94m² |
| 2 | 2.385 × 9.230 | 22.013550 | 22.01 | 屋外階段 | |
| B1F床面積 | | 161.94 | | | |

RF 面積表（計画建物1）

| 記号 | 計算式(m) | 面積(m²) | 各室面積(m²) | 備考 | 棟別面積(m²) |
|---|---|---|---|---|---|
| 1 | 10.510 × 6.395 | 67.211450 | 67.21 | 健康増進施設熱源機械室 | A棟 67.21m² |
| 2 | 6.285 × 6.395 | 40.192575 | 40.19 | 老人福祉施設熱源機械室 | C棟 40.19m² |
| RF床面積 | | 107.40 | | | |

棟別延べ面積 面積表（A棟）

| | 面積(m²) |
|---|---|
| R階床面積 | 67.21 |
| 2階床面積 | 381.63 |
| 1階床面積 | 797.02 |
| B1階床面積 | 161.94 |
| 延べ面積 | 1,407.80 |

棟別延べ面積 面積表（B棟）

| | 面積(m²) |
|---|---|
| R階床面積 | - |
| 2階床面積 | 27.71 |
| 1階床面積 | 118.88 |
| B1階床面積 | - |
| 延べ面積 | 146.59 |

棟別延べ面積 面積表（C棟）

| | 面積(m²) |
|---|---|
| R階床面積 | 40.19 |
| 2階床面積 | 575.29 |
| 1階床面積 | 586.85 |
| B1階床面積 | - |
| 延べ面積 | 1,201.33 |

面積区画チェック

| | | |
|---|---|---|
| | 1F | 916.12m2 |
| | 2F | 409.34m2 |
| | 合計 | 1,325.53m2 ＜ 1,500m2 ok |

延べ面積 面積表（計画建物1）

| | 面積(m²) |
|---|---|
| R階床面積 | 107.40 |
| 2階床面積 | 984.64 |
| 1階床面積 | 1,504.76 |
| B1階床面積 | 161.94 |
| 延べ面積 | 2,758.74 |

○ 容積率の算定に含まない床面積 17.91
容積率の算定に含む床面積 2,740.83
2,758.74

2F 面積表（計画建物1）

| 記号 | 計算式(m) | 面積(m²) | 各室面積(m²) | 備考 | 棟別面積(m²) |
|---|---|---|---|---|---|
| 1 | 1.705 × 1.630 | 2.779150 | 2.77 | 倉庫5 | A棟 381.63m² |
| 2 | 1.550 × 1.630 | 2.526500 | 2.52 | 更衣室4 | |
| 3 | 6.125 × 3.980 | 24.377500 | 24.37 | 保守員室 | |
| 4 | 1.550 × 1.630 | 2.526500 | 2.52 | 更衣室3 | |
| 5 | 1.550 × 1.630 | 2.526500 | 2.52 | 更衣室2 | |
| 6 | 1.550 × 1.630 | 2.526500 | 2.52 | 更衣室1 | |
| 7 | 1.550 × 1.960 | 3.038800 | | | |
| 8 | 2.870 × 1.960 | 5.625500 | | | |
| 9 | 1.320 × 1.630 | 2.151600 | | | |
| 10 | 2.870 × 1.960 | 5.625500 | | | |
| 11 | 1.320 × 1.630 | 2.151600 | | | |
| 12 | 4.575 × 1.950 | 8.921250 | | | |
| 13 | 1.320 × 1.630 | 2.151600 | | | |
| 14 | 1.270 × 1.200 | 1.524000 | | | |
| 15 | 2.870 × 3.479 | 9.984730 | 11.53 | 消耗具物置 | |
| 16 | 3.030 × 0.501 | 1.518030 | | | |
| 17 | 2.650 × 0.501 | 1.327650 | 11.53 | 機具棚置 | |
| 18 | 2.870 × 3.479 | 9.984730 | | | |
| 19 | 1.270 × 2.780 | 3.530600 | 3.53 | 倉庫4 | |
| 20 | 11.000 × 5.510 | 60.610000 | 105.25 | 多目的室（集） | |
| 21 | 5.950 × 5.510 | 32.784500 | | | |
| 22 | 2.105 × 5.635 | 11.861675 | | | |
| 23 | 2.105 × 9.450 | 19.892250 | | | |
| 24 | 7.162 × 2.950 | 21.127900 | | | |
| 25 | 0.487 × 6.550 | 3.189850 | | | |
| 26 | 0.681 × 7.560 | 6.660360 | | | |
| 27 | 1.270 × 3.590 | 4.559600 | | | |
| 28 | 6.925 × 6.235 | 43.177375 | 43.17 | トレーニング室 | |
| 29 | 3.585 × 6.235 | 22.352475 | 22.35 | 倉庫3 | |
| 30 | 16.950 × 2.050 | 34.747500 | | | |
| 31 | 7.162 × 3.320 | 25.926440 | | | |
| 32 | 13.520 × 2.050 | 27.716000 | 27.71 | 廊下 | 吹抜 27.71m² |
| 33 | 2.400 × 6.235 | 14.964000 | 14.96 | 健康相談室 | |
| 34 | 7.550 × 6.235 | 47.074250 | 47.07 | 男子浴室 | |
| 35 | 7.550 × 6.235 | 47.074250 | 47.07 | 女子浴室 | |
| 36 | 0.600 × 5.260 | 3.156000 | 32.41 | 町内福祉事務室 | |
| 37 | 4.910 × 5.960 | 29.263990 | | | |
| 38 | 0.600 × 0.700 | 0.420000 | 13.99 | 倉庫2 | |
| 39 | 3.150 × 4.310 | 13.576500 | | | |
| 40 | 3.150 × 1.650 | 5.197500 | 5.19 | 給湯コーナー2 | |
| 41 | 7.710 × 7.900 | 60.909000 | 117.98 | 町内福祉村活動室（集） | |
| 42 | 7.550 × 7.560 | 57.078000 | | | |
| 43 | 2.365 × 2.390 | 5.652350 | 5.65 | みんなのトイレ | |
| 44 | 3.940 × 3.270 | 12.883800 | 16.35 | 女子便所 | |
| 45 | 2.315 × 2.365 | 5.474975 | | | |
| 46 | 3.045 × 2.700 | 8.221500 | 14.65 | 男子便所 | |
| 47 | 2.280 × 2.365 | 5.392200 | | | |
| 48 | 2.165 × 0.570 | 1.245450 | | | |
| 49 | 2.465 × 4.235 | 10.523975 | 10.52 | テラス | ○棟 575.29m² |
| 50 | 1.645 × 2.850 | 4.688250 | | | |
| 51 | 1.760 × 2.850 | 5.016000 | | | |
| 52 | 4.110 × 1.645 | 6.760950 | | | |
| 53 | 1.645 × 1.645 | 2.706025 | | | |
| 54 | 2.600 × 6.235 | 17.458000 | 17.45 | 生活相談室 | |
| 55 | 3.585 × 6.235 | 22.352475 | 22.35 | 男子脱衣室 | |
| 56 | 6.360 × 3.360 | 21.369600 | 21.36 | 栄養指導室 | |
| 57 | 6.360 × 3.700 | 23.532000 | 23.53 | 女子脱衣室 | |
| 58 | 6.845 × 2.050 | 14.032250 | 126.56 | 図書閲覧ｷｯｽﾞｺｰﾅｰ | |
| 59 | 0.860 × 1.835 | 1.621100 | | | |
| 60 | 7.450 × 2.455 | 18.289750 | | | |
| 61 | 1.665 × 4.495 | 7.619025 | | | |
| 62 | 0.350 × 6.950 | 2.432500 | | | |
| 63 | 1.995 × 2.050 | 4.089750 | | | |
| 64 | 7.550 × 7.400 | 55.870000 | | | |
| 65 | 5.805 × 2.050 | 11.900250 | | | |
| 66 | 2.350 × 0.500 | 1.175000 | | | |
| 67 | 1.350 × 7.060 | 9.531000 | | | |
| 68 | 2.350 × 2.350 | 5.522500 | 5.52 | EV昇降路 | |
| 69 | 1.800 × 6.235 | 11.223000 | | | |
| 2F床面積 | | 984.643700 | | | |

※（集）平塚市建築基準条例 集会室に該当する部分







※計画通知指摘により面積表を新たに作成している。（A-106～A-110 計画通知添付図 参照）




(A3版：表示縮尺の1/2)
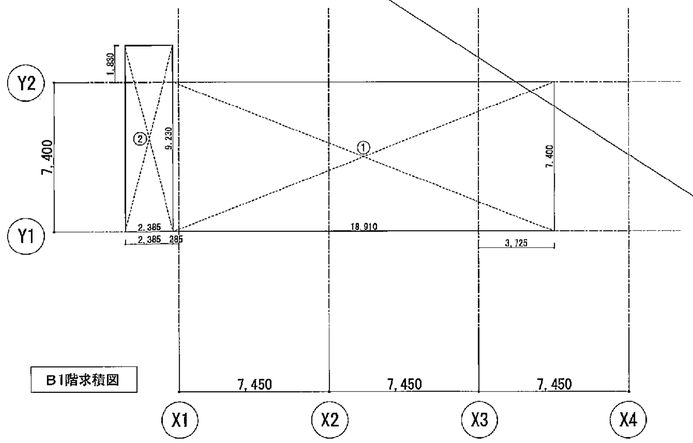
| | | | | | | |
|---|---|---|---|---|---|---|
| 工事名 | 平塚市余熱利用施設新築工事（建築） | | | | | |
| 図面名 | 面積表（2） | | | 縮尺 | 1/150 | 設計年月 2015年3月 |
| 承認 | 課長 | 担当長 | 担当者 | 合 | 作 | 製図者 |
| | | | | | | 図面データ通し番号 16-0713 |
| | | | | | | 図面番号 A-13 |
| 設計・監理者 | 豊建築事務所 Yutaka Architect 一級建築士事務所 東京都知事登録第68003号 一級建築士登録番号335061号 芳賀豊一 | | | | | 平塚市 都市整備部 建築住宅課 |

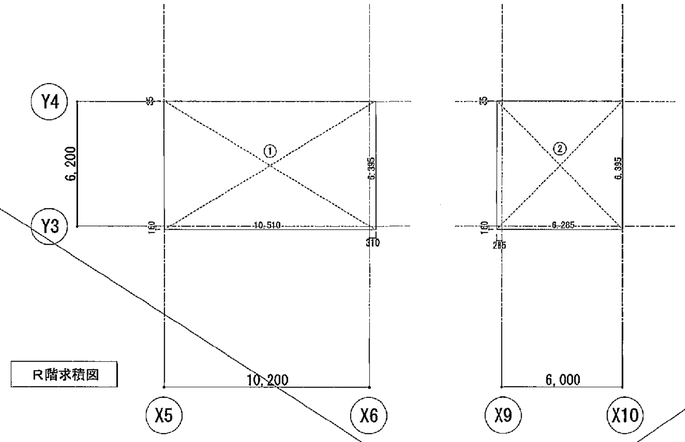


## 【 設 計 】

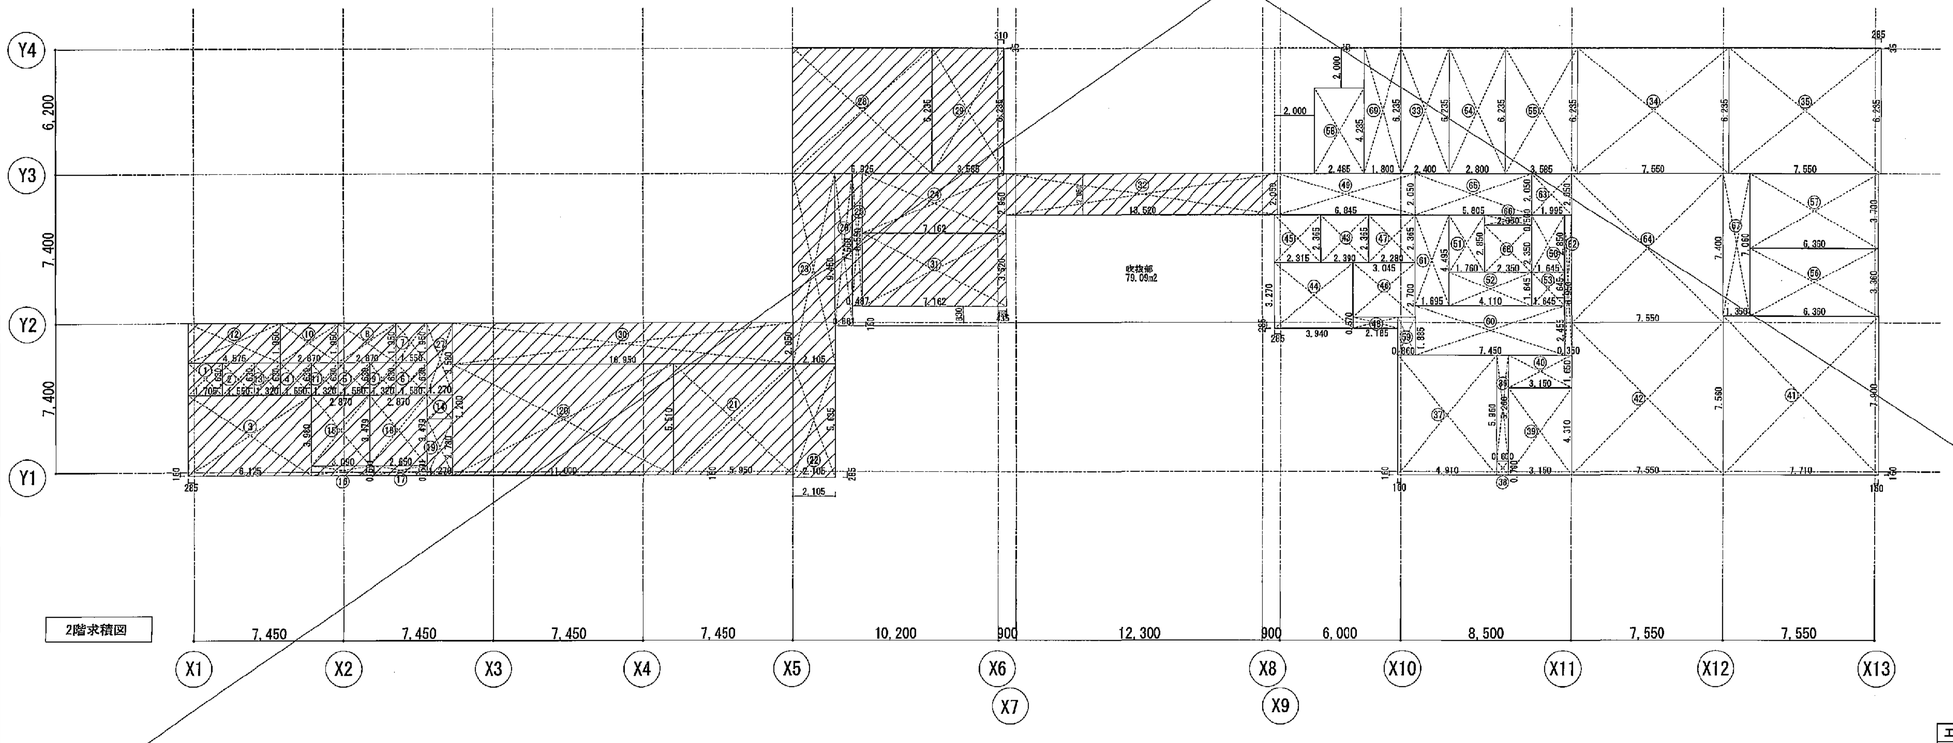計画建物1　平均地盤高算定表

| 区間 | 高さ h1 | 高さ h2 | L:延長 | 面積 (h1+h2)xL/2 |
|---|---|---|---|---|
| 1 — 2 | 0.10 | 0.10 | 34.940 | 3.494000 |
| 2 — 3 | 0.10 | 0.19 | 7.400 | 1.073000 |
| 3 — 4 | 0.19 | 0.19 | 11.542 | 2.192980 |
| 4 — 5 | 0.19 | 0.19 | 2.627 | 0.499130 |
| 5 — 6 | 0.19 | 0.19 | 4.580 | 0.870200 |
| 6 — 7 | 0.19 | 0.19 | 2.627 | 0.499130 |
| 7 — 8 | 0.19 | 0.19 | 11.372 | 2.160680 |
| 8 — 9 | 0.19 | 0 | 7.400 | 0.703000 |
| 9 — 10 | 0 | 0 | 24.460 | 0 |
| 10 — 11 | 0 | 0 | 21.825 | 0 |
| 11 — 12 | 0 | 0 | 30.460 | 0 |
| 12 — 13 | 0 | 0.10 | 6.350 | 0.317500 |
| 13 — 14 | 0.10 | 0.10 | 13.215 | 1.321500 |
| 14 — 15 | 0.10 | 0 | 6.350 | 0.317500 |
| 15 — 16 | 0 | 0.10 | 40.885 | 2.044250 |
| 16 — 17 | 0.10 | 0.10 | 8.470 | 0.847000 |
| 17 — 18 | 0.10 | 0.10 | 2.335 | 0.233500 |
| 18 — 1 | 0.10 | 0.10 | 13.355 | 1.335500 |
| 合計 | | | 250.193 | 17.908870 |

計画建物1　建物周長＝ 250.193
地盤面積＝ 17.908870
平均地盤＝ 0.071580 ≒0.07
∴平均地盤＝設計GL+0.07＝TP+9.92
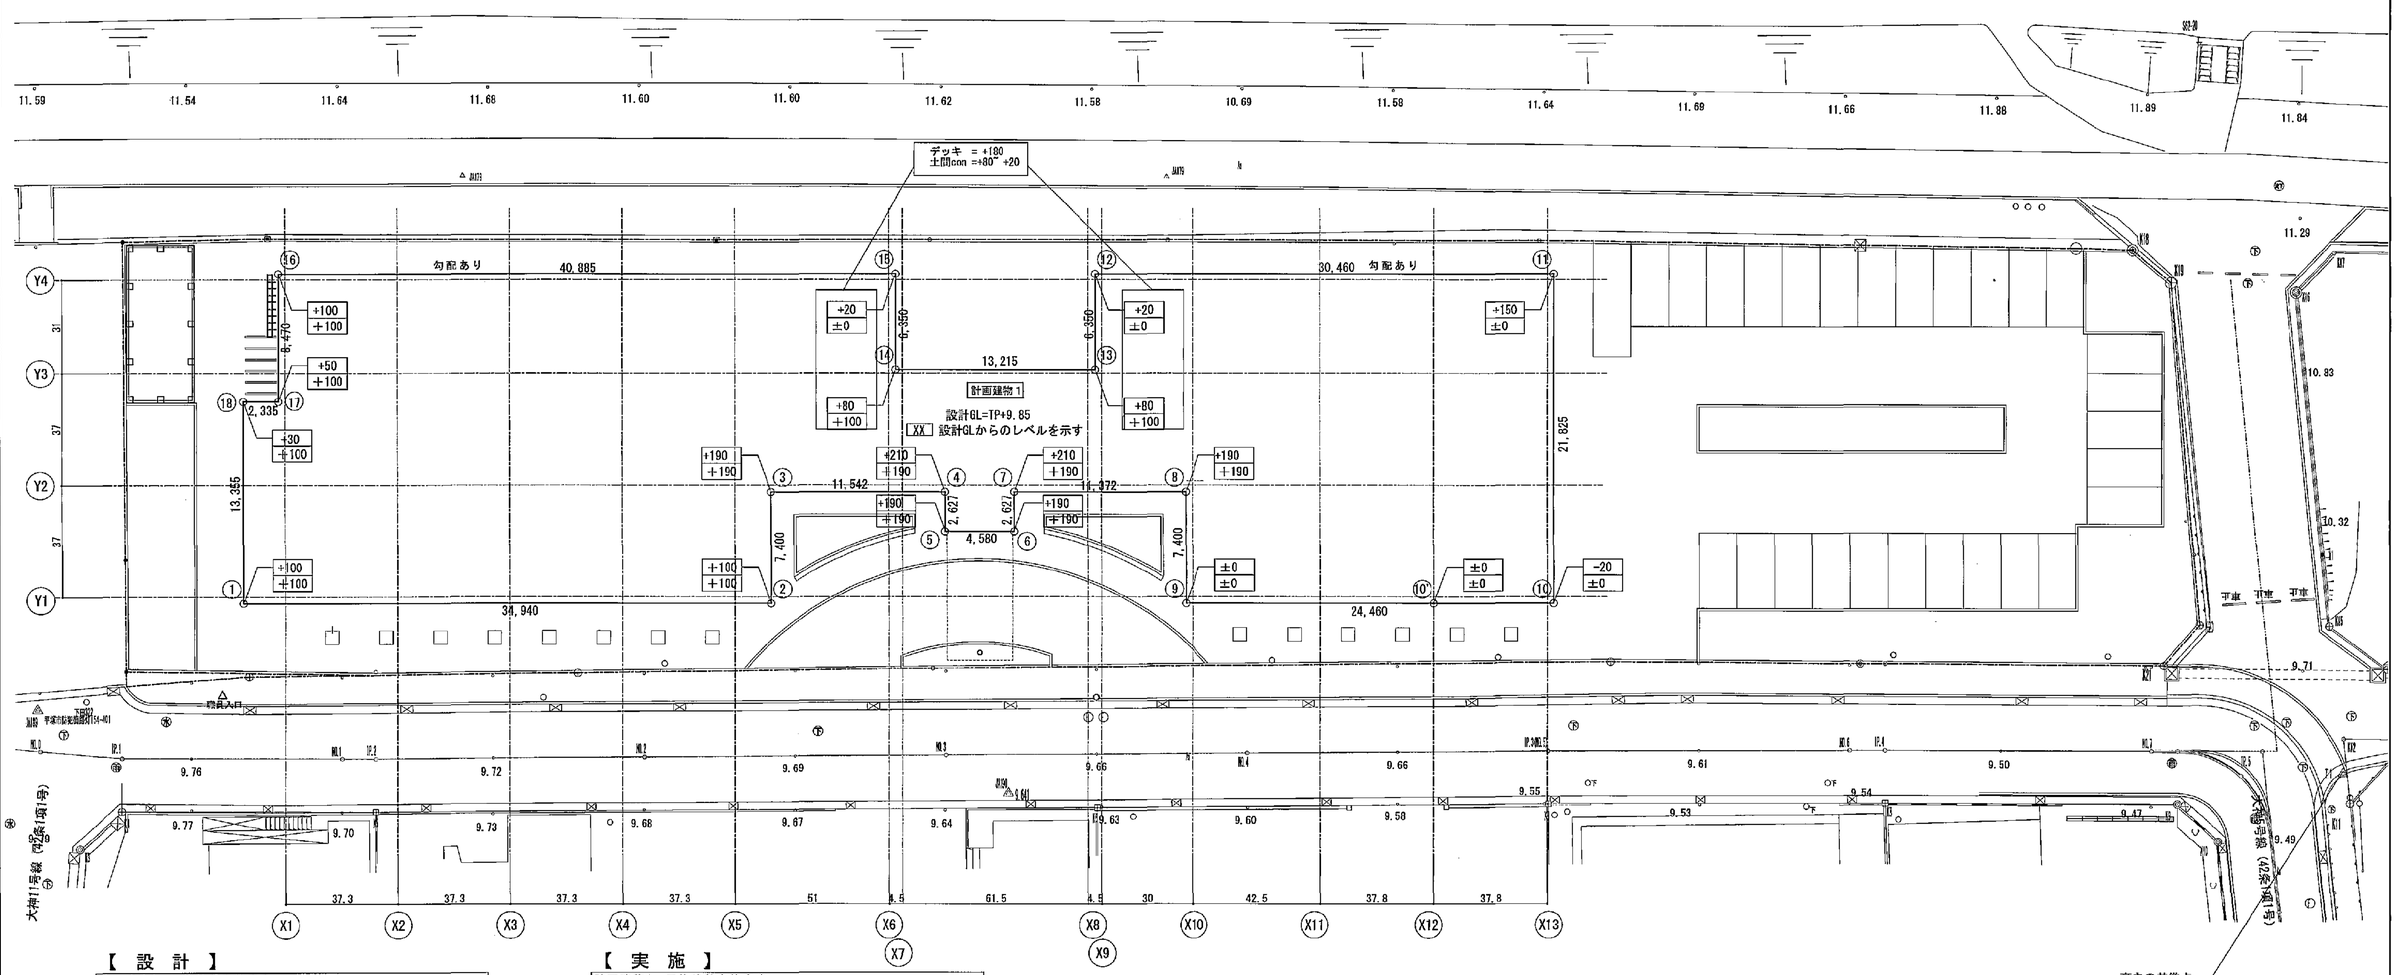
## 【 実 施 】

計画建物1　平均地盤高算定表

| 区間 | 高さ h1 | 高さ h2 | L:延長 | 面積 (h1+h2)xL/2 |
|---|---|---|---|---|
| 1 — 2 | 0.10 | 0.10 | 34.940 | 3.494000 |
| 2 — 3 | 0.10 | 0.19 | 7.400 | 1.073000 |
| 3 — 4 | 0.19 | 0.21 | 11.542 | 2.308400 |
| 4 — 5 | 0.21 | 0.19 | 2.627 | 0.525400 |
| 5 — 6 | 0.19 | 0.19 | 4.580 | 0.870200 |
| 6 — 7 | 0.19 | 0.21 | 2.627 | 0.525400 |
| 7 — 8 | 0.21 | 0.19 | 11.372 | 2.274400 |
| 8 — 9 | 0.19 | 0 | 7.400 | 0.703000 |
| 9 — 10' | 0 | 0 | 16.480 | 0 |
| 10' — 10 | 0 | -0.02 | 7.980 | -0.079800 |
| 10 — 11 | -0.02 | 0.15 | 21.825 | 1.418625 |
| 11 — 12 | 0.15 | 0.02 | 30.460 | 2.589100 |
| 12 — 13 | 0.02 | 0.08 | 6.350 | 0.317500 |
| 13 — 14 | 0.08 | 0.08 | 13.215 | 1.057200 |
| 14 — 15 | 0.08 | 0.02 | 6.350 | 0.317500 |
| 15 — 16 | 0.02 | 0.10 | 40.885 | 2.453100 |
| 16 — 17 | 0.10 | 0.05 | 8.470 | 0.635250 |
| 17 — 18 | 0.05 | 0.03 | 2.335 | 0.093400 |
| 18 — 1 | 0.03 | 0.10 | 13.355 | 0.868075 |
| 合計 | | | 250.193 | 21.443750 |

計画建物1　建物周長＝ 250.193
地盤面積＝ 21.443750
平均地盤＝ 0.085708 ≒0.09
∴平均地盤＝設計GL+0.09＝TP+9.94

## 【凡 例】

| | |
|---|---|
| ○○ | （上段）実施高さ |
| ○○ | （下段）設計高さ |

※平均地盤面について：外構工事にて水勾配の調整のため地盤レベルの変更が生じた。その結果、平均地盤面が上がったが、安全側のため計画通知上の変更は行っていない。

N

（A3版：表示縮尺の1/2）

KBM含め、現状地盤レベルは平成22年8月測量のものとする。

| | | | | | |
|---|---|---|---|---|---|
| 工事名 | 平塚市余熱利用施設新築工事（建築） | | | | |
| 図面名 | 平均地盤算定図 | 縮尺 | 1/200 | 設計年月 | 2015年3月 |
| 承認 | 課長 / 担当長 / 担当者 / 合議 | 製図者 | | 図面データ通し番号 | 16-0714 |
| 設計・監理者 | 豊建築事務所 Yutaka Architects 一級建築士事務所東京都知事登録第62578号 一級建築士登録番号第316081号 | | | 図面番号 | A-14 |
| | | | | 平塚市 都市整備部 建築住宅課 | |

# 共通事項

※ 各項目の※及び ・ の適用は特記仕様書と同じとする。
※ （○－○○－○）内の数字は標準詳細図の詳細番号を示す。
※ 特記以外の建物内部の木部は、ＥＰ－Ｇ（水系）とする。ただし、和室まわりは塗装なしとする。
※ 特記以外の鉄面、亜鉛めっき面は、ＳＯＰ（Ｆ☆☆☆）とする。
※ 全ての内装材、下地材、建具、塗料、接着剤、木質建材等のホルムアルデヒド放散等級は天井裏等の下地を含めて、Ｆ☆☆☆の規格に適合するものを使用する。また、クロルピリホスを添加した建築材料の使用を禁止とする。
※ 石綿等を添加した建築材料は使用しない。（但し、平成18年国土交通省告示第1172号指定の建築材料は除く）
※ 安全上、防火上又は衛生上重要である部分の建築材料は国土交通大臣の指定するJIS規格、JAS規格に適合するもの、又は国土交通大臣の認定を受けたものを使用する。
※ 本工事は設計図書に従い施工するが、設計図書に明示されていない事項でも、工事の性質上当然必要なものは係員の指示に従い施工すること。

略号は下表による。（［ ］はＪＩＳ旧略号及び名称を示す）

| 略　号 | 仕上げ材等 | 略　号 | 仕上げ材等 |
|---|---|---|---|
| ＲＣ（ ） | 床：標準仕様厚表6.2.5による<br>壁、天井：コンクリート打放し（種別）<br>［（ ）の記号がない場合はコンクリート打ちのままとする］ | ＳＯＰ | 合成樹脂調合ペイント塗り |
| | | ＥＰ | 合成樹脂エマルションペイント塗り |
| | | ＥＰ－Ｔ | 合成樹脂エマルションペイント模様塗料塗り |
| | | ＥＰ－Ｇ | つや有合成樹脂エマルションペイント塗り |
| ＣＢ | コンクリートブロック積み | ＮＡＤ | アクリル樹脂系非水分散型塗料塗り |
| ＦＳ | 複層ビニル床シート | ＤＰ－Ａ | 耐候性塗料塗り（フッ素樹脂塗料） |
| 【ＮＧ】 | 【ビニル床シート】 | ＤＰ－Ｂ | 耐候性塗料塗り（アクリルシリコン樹脂塗料） |
| ＫＴ<br>【ＣＴ，ＣＴＳ】 | コンポジションビニル床タイル<br>【コンポジションビニル床タイル（半硬質、軟質）】 | ＤＰ－Ｃ | 耐候性塗料塗り（ポリウレタン樹脂塗料） |
| | | ＷＰ | 木材保護塗料塗り |
| ＦＴ<br>【ＨＴ】 | 複層ビニル床タイル<br>【ホモジニアスビニル床タイル】 | ＣＬ | クリヤーラッカー塗り |
| | | ＬＥ | 木部ラッカーエナメル塗り |
| ＫＴ（Ｅ）<br>【ＶＴ（Ｅ）】 | 帯電防止コンポジションビニル床タイル<br>【帯電防止ビニル床タイル】 | ＵＣ | ウレタン樹脂ワニス塗り |
| | | ＯＳ | オイルステイン塗り |
| ＶＢ | ビニル幅木 | Ｓ－ＰＲ | せっこうプラスター塗り |
| ＷＢ | 木製幅木 | Ｄ－ＰＲ | ドロマイトプラスター塗り |
| ＧＢ－Ｒ | せっこうボード | | |
| ＧＢ－ＮＣ | 不燃積層せっこうボード（化粧無し：下地張り用） | | |
| ＧＢ－ＮＣ（Ｔ） | 不燃積層せっこうボード（化粧有り：トラバーチン模様） | | |
| ＧＢ－Ｄ | 化粧せっこうボード | | |
| ＧＢ－Ｓ | シージングせっこうボード | | |
| ＧＢ－Ｆ | 強化せっこうボード | | |
| ケイカル板 | けい酸カルシウム板（タイプ２） | | |
| ケイカル板（Ｐ） | 吸音用穴あき無機質セメントけい酸カルシウム板 | | |
| ＲＢ | ロックウール化粧吸音板（フラットタイプ） | | |
| ＲＢ（凹凸） | ロックウール化粧吸音板（凹凸タイプ） | | |
| ＲＢ（軒天） | ロックウール化粧吸音板（軒天非用：フラットタイプ） | | |
| ＲＢ（軒天凹凸） | ロックウール化粧吸音板（軒天非用：凹凸タイプ） | | |
| ＰＦ板 | 押出法ポリスチレンフォーム保温板 | | |
| ＲＷ－Ｂ | ロックウールガラスクロス張り | | |
| ＧＷ－Ｂ | グラスウールガラスクロス張り | | |

## 外部仕上げ

**床**

| 種　別 | 施工箇所 |
|---|---|
| ・コンクリート直均し仕上げ（１－０１－３） | |
| ・タイル張り仕上げ　（１－０１－６） | |
| ・ＲＣ　増打厚さ20mm | |
| ・天然石（ひき石）（１－０１－９） | |
| ○コンクリート平板 | 図示 |
| ・ | |

**壁、柱、はり**

※RC(B)増打厚さ20mm（２－０２－８－１２　※出隅面取り＝20mm　・出隅角面取＝20×20mm）のうえ

・複層塗材（　）　○外装薄塗材（可とう形外装薄塗材Ｅ）　・塗装なし

・磁器質タイル密着張り（２－０１－４）
・磁器質タイルマスク張り（２－０１－７）
○せっ器質タイル密着張り（２－０１－４）

**扉**

※壁、柱、はりに同じとする。
・

**屋　根**

※下地コンクリート直均し仕上げのうえ
・アスファルト防水（Ａ－２）、保護コンクリートt=80 直均し仕上げ、伸縮調整目地
○アスファルト防水（Ａ－２）、保護コンクリートt=80 直均し仕上げ、伸縮調整目地
・アスファルト防水（Ｄ－２）

**軒　天**

ピロティ軒天：ケイカル板 t=8 EP

**庇**

| 施工箇所 | 図示 |
|---|---|
| 上　端 | コンクリート金ごての上、ウレタン塗膜防水 |
| は　な | コンクリート打放し補修の上、可とう型外装薄塗材Ｅ |
| 下　端 | コンクリート打放し補修の上、可とう型外装薄塗材Ｅ |

**外部詳細**

| | |
|---|---|
| ○屋上パラペット | ○コンクリート笠木：断熱防水（5-03-1に準じる）・コンクリート笠木：露出防水(5-03-1 ) ○アルミニウム笠木：断熱防水（ 5-01-1　・5-01-5　○5-03-2に準じる）・アルミニウム笠木：露出防水（ 5-03-2 ） |
| ○塔屋取合い | ○コンクリート笠木（○ 5-03-3に準じる　・ 5-03-3　・ 5-11-1に準じる ）・アルミニウム笠木（・ 5-01-2　・ 5-01-6　・ 5-03-4 ） |
| ・屋上点検口 | （５－２１－１：ステンレス製ふた） |
| ・屋上換気塔 | （５－２１－２） |
| ○屋上管廻貫通部 | （５－２２－１） |
| ○屋上基礎 | ○コンクリート笠木（５－２２－２）　・アルミ笠木（５－２２－３） |
| ・煙突 | ※横型パイプ（７－２１－１）径＝　mm　天板（※無　・有）　耐酸耐熱塗料なし |
| ○雨とい及びルーフドレン | ※ｽﾃﾝﾚｽ　径＝114mm　○横型　・たて型<br>○カラーＶＰ　径＝100mm　○横型　・たて型 |
| ・タラップ | ・標準型（８－３１－１）　・はしご型（８－３１－２）　※安全ガード型（８－３１－３） |
| ・懸垂幕受け金物 | ・回転型（８－３２－１）　・固定型（８－３２－２） |
| ○屋上手すり | ※（５－２３－１）　○図示 |
| ○行名文字 | ・（８－４１－１）　○図示 |
| ○くつふきマット | ・排水なし（８－２１－１）　※排水つき（８－２１－２）<br>・泥だまり、排水つき（８－２１－３） |
| ・くつ洗い流し | ・一槽型（８－２２－１）　・二槽型（８－２２－２） |

## 内部仕上げ

**床**

（１）特記以外の下地及び詳細番号は下表による。

| 仕上げ種別 | 詳細番号 |
|---|---|
| ＦＳ、ＫＴ、ＦＴ<br>［ＮＧ］、［ＣＴ、ＣＴＳ］、［ＨＴ］ | （１－０１－４：ｔ＝２０）ＲＣ |
| 磁器質タイル | （１－０１－６） |
| カーペット | （１－０２－４または５） |
| たたみ | （１－０２－３） |
| 天然木化粧板合フローリング | （１－０２－８） |
| ＲＣ、床用塗料、防塵用塗料 | （１－０１－３：ｔ＝２０）ＲＣ |
| モルタル、防水モルタル | （１－０１－１）　防水モルタル厚（※ １５　・ ３０） |

**幅　木**

（１）特記以外の下地及び詳細番号は下表による。

| 仕上げ種別 | 高さ（mm） | 詳細番号 |
|---|---|---|
| ＶＢ | ※60　○100 | （２－１１－１）　（２－１１－９） |
| ＷＢ（塩ビ製　※彩　・　　） | ・60　・300 | （２－１１－４）：ＣＬ仕上げ |
| ＮＣ（ビニール床シート巻上げ） | ・60　○100 | （２－１１－２） |
| 幅木 | ○100 | 磁器質タイル100角 |

**柱　壁**

（１）特記以外の下地及び詳細番号は下表による。

| 仕上げ種別 | 詳細番号 |
|---|---|
| ボード張り（ＲＣ又はＣＢ下地） | （ＧＬ工法：接着材ﾓﾙ=11～13mm）（２－０３－０６）（１枚張り） |
| ボード張り（軽量鉄骨壁下地：一般壁） | （２－２２－１）（２－２４－５，－６：継目処理の場合） |
| ボード張り（軽量鉄骨壁下地：遮音壁） | （２－２３－１）（２－２４－５，－６：継目処理の場合） |
| 陶器質タイル（ＲＣ又はＣＢ下地） | （２－０１－２） |
| モルタル | （２－０２－１３） |
| 吸音材張り（ＲＣ又はＣＢ下地） | （２－０２－１４）○50mm |
| 地下二重壁 | （２－４１－１） |

（２）特記以外のボード類は下表による。

| 種　別 | 厚さ（mm） | 備　考 |
|---|---|---|
| ＧＢ－Ｒ | 12.5 | 塗装仕上げ及び、壁紙張りの場合は継目処理（２－０３－６）（２－０３－１０）<br>ただし、仕上げ等行わない場合は突き付け（２－０３－９）（２－０３－１３）とする。<br>（二重張りは特記指さ限り下張りは上張りと同厚のボードとする。） |
| ケイカル板 | 8 | 突付け（Ｖ目地）（２－０３－１７：下地張りはＧＢ（Ｓ））<br>（２－０３－１２：下地張りは　○ＧＢ（Ｓ）・ケイカル板） |

（３）コンクリート打放しの出隅面取りは20mmとする。（梁型とも）
（４）下り壁（３－１２－１：※塩ビ製見切縁○アルミ製見切縁）の仕上げは壁と同じとする。ただし、下地張りは無しとする。
（５）ボード壁とＲＣ又はＣＢ壁との取合いは（２－２４－４、２－２４－７）とする。
（６）ボード壁とサッシ取合いは（２－２４－８）とする。
（７）錺入（６－４６－１）の壁はＧＢ－Ｒ張さ12.5mm EP-G塗りとする。
（８）陶器質タイルを、軽量鉄骨壁下地のボード面に接着張りを行う場合のボードは、下地張りをＧＢ－Ｓ、上張りをケイカル板（突付け）とする。（２－０３－１３）
（９）化粧ケイカル板を使用する場合の目地処理は（・目地シーリング工法 ○アルミジョイナー工法 ）とする。
（１０）防煙区画を形成する壁は特記なき限り不燃（下地共）とする。（天井よりH=50cmの垂壁）

**天　井**

（１）軽量鉄骨天井下地は（３－２１－１）（３－２１－２）（３－２１－３）（３－４１）（３－４２）とする。
（２）特記以外のボード類は下表による。

| 種　別 | 厚さ（mm） | 詳細番号 |
|---|---|---|
| ＤＲ（フラットタイプ） | ○9　・12 | （３－０１－４） |
| ＤＲ（凹凸タイプ） | ・12　・15 | （３－０１－４） |
| ケイカル板 | 6 | （３－０１－２） |
| ＧＢ－ＮＣ（Ｔ） | 9.5 | （３－０１－２） |
| ＧＢ－Ｄ | 12.5 | 下地は製造所の仕様とする |
| ＲＷ又はＧＷ張り | 25　○50 | （３－０１－１２） |

（３）錺入（６－４６－１）の天井はＧＢ－Ｒ張さ12.5mm EP-G塗りとする。
（４）壁～天井の取合いは天井付き目地（３－１１－３、４、７、８：※塩ビ製見切縁　・アルミ製見切縁）とする。
（５）ＤＲの下張りは　※GB-R9.5　・GB-NC9.5とする。
（６）ＧＢ－ＮＣ（Ｔ）の大きさ　※910×455mm　・910×910mm
（７）塗装仕上げ及び壁紙張りの場合はＧＢ－Ｒ張さ12.5mm（継目処理）とする。
（８）外部のＤＲ（軒天）の下地張りはＧＢ－Ｓ張さ12.5mmとする。
（９）天井は特記なき限り、埋不燃以上（下地共）とする。

**内部詳細**

| | |
|---|---|
| ○断熱材 | 種　別　※ＰＦ板打ち込み　○現場発泡断熱材<br>窓まわりなどの補修材は現場発泡断熱材とする。 |
| | 施工範囲　外壁　※内面がＧＢ－Ｒ張り（ＧＬ工法）の床面から梁型下端まで<br>（階段は除く）の部分（７－０１－２）<br>○外部に面する外壁全て（浴室を除く）の床面から梁型下端まで<br>スラブ　・土層接地スラブ下面（機械室、電気室、自家発電機室は除く）および図示の範囲（７－０１－２）（ただし、屋根スラブ下面を除く）<br>○１階スラブ下全て（PF板打込み） |
| ・雨といおよび掃除口 | ※排管とい（５－３２－１および２）<br>・ |
| ○カーテンボックスおよびブランドボックス | ※アルミニウム製（３－３１－３）　○木製（３－３２－１）　・図示 |
| ○扉 | （１）壁当たりとなる開き戸の取付位置は壁面からの逃げ寸法は図示する。<br>（２）ＲＣまたはＣＢ壁に取付く建具は枠納まりは図示する。 |
| ○階段手すり | ・ビニル製（７－１２－５～７：適しのＦＢは38×９.０とする）<br>※集成材（７－１２－２～４、－８）　○図示 |
| ・落下防止手すり | ・図示 |
| ・トラフ | ・ビニル床タイル（１－２１－４）・しま鋼板SOP、EP-G又は溶融亜鉛めっき　（１－２１－３） |
| ○トイレブース | ※図示　へだての詳強が必要な場合には、製造所の仕様による |
| ○肢体不自由者用 | 固定手摺　（６－２３－１，２）（６－２４－１） |
| 図所手すり | 可動手摺　（既製品：取り付けは６－２７－５ に準ずる） |
| ・便所防水 | ※塗膜防水（１－３１－２） |
| ○流し台およびコンロ台 | （６－１１）　○図示 |
| ・流し上部水切り | ・奥行き55mm（６－１１－３）　・奥行き（　　mm）（６－１１－４） |
| ○つり戸だな | （６－１１－６）　○図示 |
| ・フード | （６－１１－２） |
| ○和室出入口 | ※（６－４２）　・（６－４１－　） |
| ○押入 | （６－４６－１　※天袋なし　・天袋あり） |
| ○浴室 | （６－３１－１　※防水あり　・防水なし）　○図示<br>ただし、浴槽およびバランス釜は別途とする。 |
| ○靴収箱 | （６－３２－１）　○図示 |
| ・くつふきマット | ・排水なし（８－２１－１）　※排水つき（８－２１－２）<br>・泥だまり、排水つき（８－２１－３） |
| ○タラップ | ※標準型（８－３１－１） |
| ・郵便受け | ※既製品 |
| ○表示標識 | ・（８－４２－１）　・（８－４２－２）　・（８－４３－１）　・（８－４３－２）　・（８－４３－３）<br>・（８－４４－１）　・（８－４４－２）　・（８－４４－３）　・（８－４４－４）　○図示 |
| ○館内掲示板 | ○図示 |
| ○木製受付カウンター | ・　（８－１１－１）　○図示 |
| ・冠婚台 | ・　（８－１１－２） |
| ・木製コーナーガード | ・　（８－１２－１，２） |
| ○ウッドデッキ | ・　（８－１２－３～５）　○図示 |
| ・木製ファンコイルユニットカバー | ・　（８－１３－１） |
| ・木製腰壁 | ・　（２－１２－１）　・　（２－１２－２）　・　（２－１３－１，－２） |

下地の区分複の　C：コンクリート下地、コンクリートブロック下地、ALC下地、押出成型セメント板下地
略号　　S：軽量鉄骨下地　　M：モルタル下地
　　W：木造下地　　PF：ポリスチレンフォーム（床下地のみ）

# 内部共通詳細図

床：タイル張り　1/5




床：接合フローリング直張り　1/5




床：タイルカーペット張り（フリーアクセスフロア）　1/10

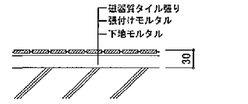


床：乾式二重床

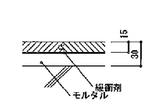


床：ビニル床シート張り、塗床　1/5

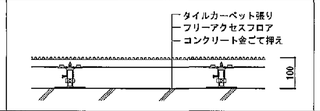


床：竹タイルカーペット張り　1/5

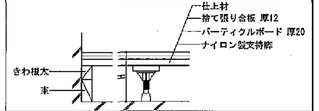


床：発泡複層ビニル床シート張り　1/5

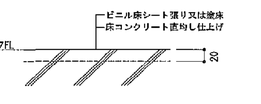


床：スポーツ用長尺弾性塩ビシート張り　1/5

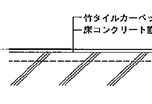


巾木：畳寄せ　1/10

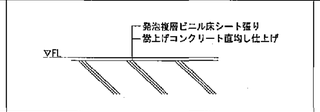


巾木：RC壁巾木　1/10

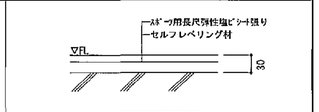


巾木：ビニル巾木　1/5

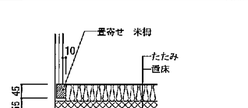


巾木：ビニル巾木　床材立上げ　1/5

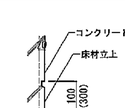


軽量鉄骨壁下地：T字取合い　1/5

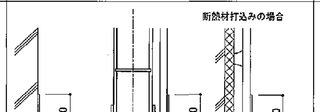


軽量鉄骨壁下地：L形取合い　1/5

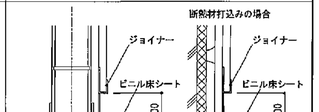


軽量鉄骨壁下地：縦取合い　1/5

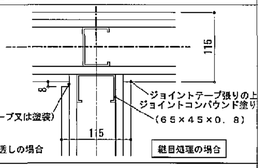


軽量鉄骨壁下地：サッシ取合い　1/5

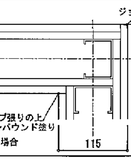


壁：LGS壁下地　ボード天井まで(WB-1)　1/10

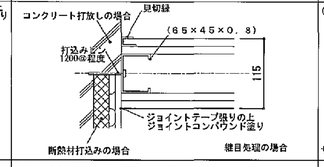


壁：LGS壁下地　ボード天井まで(WB-2)　1/10

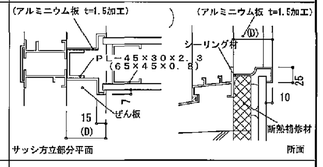


壁：LGS壁下地　ボード天井まで(WB-3)　1/10

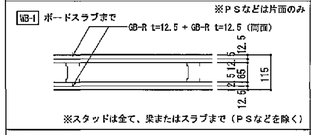


壁：外壁側

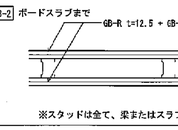


壁：内壁側

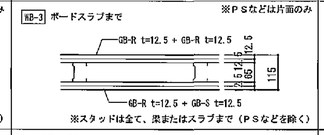


壁：内壁、柱部

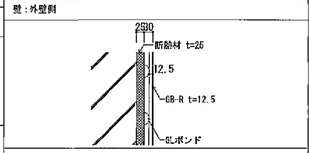


天井：ボード（下地張りのない場合）

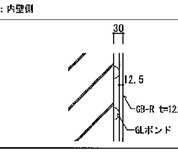


天井：ボード（下地張りのある場合）

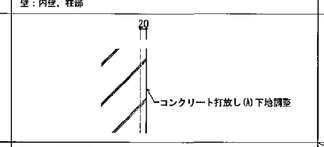


天井：金属成形板

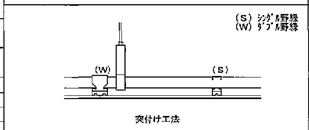


天井：化粧グラスウールボード張り（カラー厚手）

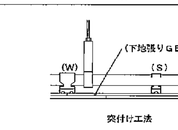


天井：突き付け目地（ＲＣ壁）

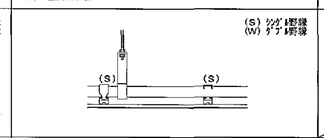


天井：天井付き目地（軽量鉄骨下地）

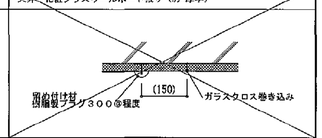


(A3版：表示縮尺の1/2)

| | | | | | |
|---|---|---|---|---|---|
| 工事名 | 平塚市余熱利用施設新築工事（建築） | | | | |
| 図面名 | 仕上表（１） | 縮　尺 | － | 設計年月 | 2015年3月 |
| 承認 | 課　長 | 担当長 | 担当者 | 合　議 | 製図者 | 図面データ通し番号 | 図面番号 |
| | | | | | | 16-0715 | A-15 |

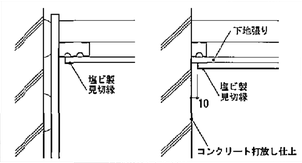設計事務所 豊建築事務所 Yutaka Architects 一級建築士事務所東京都知事登録第42003号 一級建築士登録番号(28)9018号 芳谷貴一
平塚市 都市整備部 建築住宅課

## ■ 内部仕上表
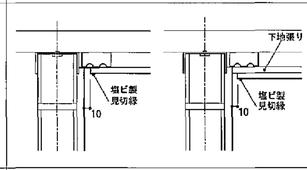
| 階 | 室名 | 床 下地 | 床 仕上 | 巾木 | 壁 下地 | 壁 仕上 | 天井 下地 | 天井 仕上 | 廻縁 | 排煙 | 備考 |
|---|---|---|---|---|---|---|---|---|---|---|---|
| 1階 | 温除室 | M | 磁器質タイル張り（300角） | SUS H=100 | | 〃 | LGS | ケイカル板 t=8 面取り突付け、EP | 塩ビ製 | − | 床点検口、防滑シート |
| | 玄関 | M | 磁器質タイル張り（300角） | SUS H=100 | | 〃 | | 〃 | − | 自然排煙 | |
| | ホール | M | 複合フローリング直張り | SUS H=100 | | ビニルクロス張り（不燃）<br>一部、メラミン化粧板張り | LGS | GB-R t=9.5捨張りの上、RB t=9 | 塩ビ製<br>一部アルミ | 自然排煙 | 総合案内板 |
| | 休憩スペース | M | 複合フローリング直張り | SUS H=100 | | ビニルクロス張り（不燃） | LGS | GB-R t=9.5捨張りの上、RB t=9 | 塩ビ製 | 自然排煙 | |
| | 下足入れコーナー | M | 複合フローリング直張り | SUS H=100 | | ビニルクロス張り（不燃） | | 〃 | − | 自然排煙 | 下足入れ |
| | 健康増進事務室 | C | フリーアクセスフロア（H=100）<br>タイルカーペット張り | ビニル製 | | ビニルクロス張り（不燃） | LGS | GB-R t=9.5捨張りの上、RB t=9 | 塩ビ製 | 自然排煙 | 受付カウンター<br>ブラインド、ブラインドボックス |
| | 教課室監視員控室 | C | ビニル床シート張り（木目柄） | ビニル製 | | EP-G塗り | LGS | GB-R t=9.5捨張りの上、RB t=9 | 塩ビ製 | 自然排煙 | カーテンレール<br>ブラインド、ブラインドボックス |
| | 更衣室 | C | ビニル床シート張り（マーブル） | ビニル製 | | EP-G塗り | LGS | GB-D t=9.5 | 塩ビ製 | H12建告1436<br>四号ニ(二) | ユニットシャワーC808、更衣鏡 |
| | 洗面所<br>便所 | C | ビニル床シート張り（マーブル） | ビニル製 | | EP-G塗り | LGS | GB-D t=9.5 | 塩ビ製 | H12建告1436<br>四号ニ(二) | 手洗いカウンター、トイレブース<br>ライニング、L型手すり |
| | 多目的更衣室 | C | ビニル床シート張り（プール用）<br>（押えコンクリートH220） | タイル | | 磁器質タイル張り | LGS<br>高耐食 | ケイカル板 t=8 面取り突付け、EP | 塩ビ製 | H12建告1436<br>四号ニ(二) | ベンチ、収納棚 |
| | 多目的便所 | C | ビニル床シート張り（プール用）<br>（押えコンクリートH220） | タイル | | 磁器質タイル張り | LGS<br>高耐食 | ケイカル板 t=8 面取り突付け、EP | 塩ビ製 | H12建告1436<br>四号ニ(二) | ライニング、可動手すり<br>L型手すり |
| | 多目的シャワー | C | ビニル床シート張り（プール用）<br>（押えコンクリートH220） | タイル | | 磁器質タイル張り | LGS<br>高耐食 | ケイカル板 t=8 面取り突付け、EP | 塩ビ製 | H12建告1436<br>四号ニ(二) | |
| | 健康増進室 | C | ビニル床シート張り（プール用） | タイル | | NAD塗料仕上げ<br>磁器質タイル張り | − | コンクリート打放し補修の上、NAD塗料仕上げ | − | 自然排煙 | 目洗い、手洗い、ベンチ |
| | 男子更衣室<br>女子更衣室 | C | 竹タイルカーペット張り | ビニル製 | | EP-G塗り | LGS | ケイカル板 t=8 面取り突付け、EP | 塩ビ製 | H12建告1436<br>四号ニ(二) | 更衣ロッカー |
| | 掃除用具入れ | C | ビニル床シート張り（マーブル） | ビニル製 | | EP-G塗り | LGS | ケイカル板 t=8 面取り突付け、EP | 塩ビ製 | H12建告1436<br>四号ニ(二) | |
| | 男子シャワー<br>女子シャワー | M | 磁器質タイル張り（100角）<br>（押えコンクリートH120） | タイル | | 磁器質タイル張り（50角） | LGS<br>高耐食 | ケイカル板 t=8 面取り突付け、EP | 塩ビ製 | H12建告1435<br>四号ニ(二) | |
| | 廊下 | C | ビニル床シート張り（プール用）<br>（押えコンクリートH220） | タイル | | 磁器質タイル張り（50角） | LGS<br>高耐食 | ケイカル板 t=8 面取り突付け、EP | 塩ビ製 | H12建告1435<br>四号ニ(二) | |
| | 強制シャワー | C | ビニル床シート張り（プール用）<br>（押えコンクリートH180） | タイル | | 磁器質タイル張り（50角） | LGS<br>高耐食 | ケイカル板 t=8 面取り突付け、EP | 塩ビ製 | H12建告1435<br>四号ニ(二) | |
| | 男子便所<br>女子便所 | C | ビニル床シート張り（プール用）<br>（押えコンクリートH220） | タイル | | 磁器質タイル張り（50角） | LGS<br>高耐食 | ケイカル板 t=8 面取り突付け、EP | 塩ビ製 | H12建告1435<br>四号ニ(二) | トイレブース<br>ライニング、L型手すり |
| | 採暖室 | C | ビニル床シート張り（プール用）<br>（押えコンクリートH190） | タイル | | 磁器質タイル張り（50角） | LGS<br>高耐食 | ケイカル板 t=8 面取り突付け、EP | 塩ビ製 | H12建告1435<br>四号ニ(二) | ベンチ |
| | 器具庫 | C | ビニル床シート張り（プール用）<br>（押えコンクリートH165） | ビニル製 | | EP-G塗り | − | ケイカル板 t=8 面取り突付け、EP-G | 塩ビ製 | H12建告1435<br>四号ニ(二) | |
| | 老人福祉事務室 | C | フリーアクセスフロア（H=100）<br>タイルカーペット張り | ビニル製 | | ビニルクロス張り（不燃） | LGS | GB-R t=9.5捨張りの上、RB t=9 | 塩ビ製 | 自然排煙 | 受付カウンター<br>ブラインド、ブラインドボックス |
| | 機能回復訓練室 | C | セルフレベリング材<br>スポーツ用<br>長尺弾性塩ビシート張り t=7 | ビニル製 | | ビニルクロス張り（不燃） | LGS | GB-R t=9.5捨張りの上、RB t=9 | 塩ビ製 | 自然排煙 | |
| | 救護諸衛室 | M | 複合フローリング直張り | ビニル製 | | ビニルクロス張り（不燃） | LGS | GB-R t=9.5捨張りの上、RB t=9 | 塩ビ製 | 自然排煙 | ブラインド、ブラインドボックス |
| | 集会室 | C | セルフレベリング材<br>スポーツ用<br>長尺弾性塩ビシート張り t=7 | ビニル製 | | ビニルクロス張り（不燃） | LGS | GB-R t=9.5捨張りの上、RB t=9 | 塩ビ製 | 自然排煙 | 折り上げ天井<br>ブラインド、ブラインドボックス |
| | 防災倉庫 | C | ビニル床シート張り（マーブル） | ビニル製 | | EP-G塗り | − | コンクリート打放し補修の上、EP<br>鉄部SSP | − | H12建告1435<br>四号ニ(二) | |
| | ゴミ保管室 | C | 防塵塗装<br>（押えコンクリートH200） | 床材立上<br>H=100 | | コンクリート打放し補修 | C | ケイカル板 t=8 面取り突付け | − | H12建告1435<br>四号ニ(二) | グレーチング<br>水栓柱 |
| | 消火ポンプ室 | C | 合成樹脂塗床 | 床材立上<br>H=300 | | コンクリート打放し補修の上、<br>化粧グラスウールボードt=50 ピン押え<br>（厚手ガラスクロス張り ホワイト） | C | コンクリート打放し補修の上、<br>化粧グラスウールボードt=50 ピン押え<br>（厚手ガラスクロス張り ホワイト） | − | H12建告1435<br>四号ニ(二) | 設備基礎 |
| | 浴室機械室 | C | 合成樹脂塗床<br>（高上げコンクリートH300） | 床材立上<br>H=300 | | コンクリート打放し補修の上、<br>化粧グラスウールボードt=50 ピン押え<br>（厚手ガラスクロス張り ホワイト） | C | コンクリート打放し補修の上、<br>化粧グラスウールボードt=50 ピン押え<br>（厚手ガラスクロス張り ホワイト） | − | H12建告1435<br>四号ニ(二) | 設備基礎 |
| 地下 | 健康増進機械室 | C | 合成樹脂塗床<br>（高上げコンクリートH300） | 床材立上<br>H=300 | | コンクリート打放し補修の上、<br>化粧グラスウールボードt=50 ピン押え<br>（厚手ガラスクロス張り ホワイト） | C | コンクリート打放し補修の上、<br>化粧グラスウールボードt=50 ピン押え<br>（厚手ガラスクロス張り ホワイト） | − | H12建告1435<br>四号ニ(一) | 設備基礎 |

| 階 | 室名 | 床 下地 | 床 仕上 | 巾木 | 壁 下地 | 壁 仕上 | 天井 下地 | 天井 仕上 | 廻縁 | 排煙 | 備考 |
|---|---|---|---|---|---|---|---|---|---|---|---|
| 2階 | トレーニング室 | C | 乾式二重床 H=100<br>スポーツ用<br>長尺弾性塩ビシート張り t=7 | ビニル製 | | ビニルクロス張り（不燃） | LGS | GB-R t=9.5捨張りの上、RB t=9 | 塩ビ製 | 自然排煙 | |
| | 多目的室 | C | セルフレベリング材<br>スポーツ用<br>長尺弾性塩ビシート張り t=7 | ビニル製 | | ビニルクロス張り（不燃） | LGS | GB-R t=9.5捨張りの上、RB t=9 | 塩ビ製 | 自然排煙 | スライディングウォール<br>折り上げ天井 |
| | 職員休憩室 | C | ビニル床シート張り（マーブル）<br>一部、畳敷き | ビニル製 | | EP-G塗り | LGS | GB-D t=9.5 | 塩ビ製 | 自然排煙 | 収納、下足入れ<br>ブラインド、ブラインドボックス |
| | 清掃員控室 | C | ビニル床シート張り（マーブル）<br>一部、畳敷き | ビニル製 | | EP-G塗り | LGS | GB-D t=9.5（木目） | 塩ビ製 | 自然排煙 | 収納、下足入れ<br>ブラインド、ブラインドボックス |
| | 保守員室 | C | ビニル床シート張り（マーブル） | ビニル製 | | EP-G塗り | LGS | GB-D t=9.5 | 塩ビ製 | 自然排煙 | ブラインド、ブラインドボックス |
| | 更衣室1-4 | C | ビニル床シート張り（マーブル） | ビニル製 | | EP-G塗り | LGS | GB-D t=9.5 | 塩ビ製 | H12建告1436<br>四号ニ(二) | |
| | 健康相談室 | M | 複合フローリング直張り | ビニル製 | | ビニルクロス張り（不燃） | LGS | GB-R t=9.5捨張りの上、RB t=9 | 塩ビ製 | 自然排煙 | ブラインド、ブラインドボックス |
| | 生活相談室 | M | 複合フローリング直張り | ビニル製 | | ビニルクロス張り（不燃） | LGS | GB-R t=9.5捨張りの上、RB t=9 | 塩ビ製 | 自然排煙 | ブラインド、ブラインドボックス |
| | 多目的室 | M | 複合フローリング直張り | ビニル製 | | ビニルクロス張り（不燃） | LGS | GB-R t=9.5捨張りの上、RB t=9 | 塩ビ製 | 自然排煙 | ブラインド、ブラインドボックス |
| | 町内福祉村事務室 | C | フリーアクセスフロア（H=100）<br>タイルカーペット張り | ビニル製 | | ビニルクロス張り（不燃） | LGS | GB-R t=9.5捨張りの上、RB t=9 | 塩ビ製 | 自然排煙 | 受付カウンター<br>ブラインド、ブラインドボックス |
| | 町内福祉村活動室 | C | セルフレベリング材<br>スポーツ用<br>長尺弾性塩ビシート張り t=7 | ビニル製 | | ビニルクロス張り（不燃） | LGS | GB-R t=9.5捨張りの上、RB t=9 | 塩ビ製 | 自然排煙 | 折り上げ天井 |
| | 男子浴室<br>女子浴室 | C | 発泡板層ビニル床シート張り | タイル | | 磁器質タイル張り（小口） | SUS<br>LGS | バスパネル（準不燃 H200） | 塩ビ製 | 自然排煙 | |
| | 男子脱衣室<br>女子脱衣室 | C | 竹タイルカーペット張り | ビニル製 | | EP-G塗り | LGS | ケイカル板 t=8 面取り突付け、EP | 塩ビ製 | H12建告1436<br>四号ニ(二) | 更衣ロッカー |
| | 便所 | C | ビニル床シート張り（マーブル） | ビニル製 | | EP-G塗り | LGS | GB-D t=9.5 | 塩ビ製 | H12建告1436<br>四号ニ(二) | L型手すり |
| | 図書閲覧<br>マッサージコーナー | C | 乾式二重床 H=100<br>複合フローリング直張り | ビニル製 | | ビニルクロス張り（不燃） | LGS | GB-R t=9.5捨張りの上、RB t=9 | 塩ビ製 | 自然排煙 | 受付カウンター、本棚<br>折り上げ天井 |
| | | | | | | | | | | | |
| | | | | | | | | | | | |
| | | | | | | | | | | | |
| 屋上 | 健康増進施設<br>熱源機械室<br>火気使用室 | C | 合成樹脂塗床<br>（嵩上げコンクリートH300-240） | 床材立上<br>H=300 | C | コンクリート打放し補修の上、<br>化粧グラスウールボードt=50 ピン押え<br>（厚手ガラスクロス張り ホワイト） | C | コンクリート打放し補修の上、<br>化粧グラスウールボードt=50 ピン押え<br>（厚手ガラスクロス張り ホワイト） | − | H12建告1436<br>四号ニ(二) | 内装制限：準不燃以上<br>認定不燃材料 NM-8510 |
| | 老人福祉施設<br>熱源機械室<br>火気使用室 | C | 合成樹脂塗床<br>（嵩上げコンクリートH300-240） | 床材立上<br>H=300 | C | コンクリート打放し補修の上、<br>化粧グラスウールボードt=50 ピン押え<br>（厚手ガラスクロス張り ホワイト） | C | コンクリート打放し補修の上、<br>化粧グラスウールボードt=50 ピン押え<br>（厚手ガラスクロス張り ホワイト） | − | H12建告1436<br>四号ニ(二) | 内装制限：準不燃以上<br>認定不燃材料 NM-8510 |
| | | | | | | | | | | | |
| 共用 | 階段（1）<br>階段（2） | M | 複合フローリング直張り | ビニル製 | | ビニルクロス張り（不燃） | LGS | GB-R t=9.5捨張りの上、RB t=9 | 塩ビ製 | − | |
| | 男子便所<br>女子便所 | C | ビニル床シート張り（木目柄） | 床材立上<br>H=100 | | メラミン化粧板張り（不燃）<br>（LGS内グラスウール t50 24K） | LGS | GB-D t=9.5 | 塩ビ製 | H12建告1436<br>四号ニ(二) | トイレブース<br>L型手すり、小便器手すり<br>排水溝、滑り防止タイル |
| | みんなのトイレ | C | ビニル床シート張り（木目柄） | 床材立上<br>H=100 | | ビニルクロス張り（不燃）<br>（LGS内グラスウール t50 24K） | LGS | GB-D t=9.5 | 塩ビ製 | H12建告1436<br>四号ニ(二) | L型手すり、可動手すり |
| | 自販機コーナー | M | 複合フローリング直張り | ビニル製 | | ビニルクロス張り（不燃） | LGS | GB-R t=9.5捨張りの上、RB t=9 | 塩ビ製 | H12建告1436<br>四号ニ(二) | |
| | 倉庫1,2,4,5<br>倉庫3 | C | ビニル床シート張り（マーブル） | ビニル製 | | EP-G塗り | LGS | GB-D t=9.5 | 塩ビ製 | H12建告1436<br>四号ニ(二) | |
| | 給湯コーナー2 | C | ビニル床シート張り（木目柄） | ビニル製 | | ビニルクロス張り（不燃）<br>一部キッチンパネル張り t=3 | LGS | GB-D t=9.5 | 塩ビ製 | H12建告1436<br>四号ニ(二) | システムキッチン |
| | PS・EPS | C | 防塵塗装 | 床材立上<br>H=100 | C | コンクリート打放し補修 | C | コンクリート打放し補修 | − | H12建告1436<br>四号ニ(二) | |
| | 廊下 | M | 複合フローリング直張り | ビニル製<br>H=300 | | ビニルクロス張り（不燃） | LGS | GB-R t=9.5捨張りの上、RB t=9 | 塩ビ製 | H12建告1436<br>四号ニ(二) | |
| | 給湯コーナー1 | C | 複合フローリング直張り | ビニル製 | | ビニルクロス張り（不燃）<br>一部キッチンパネル張り t=3 | LGS | GB-D t=9.5 | 塩ビ製 | H12建告1436<br>四号ニ(二) | システムキッチン |

室名　化学物質の濃度測定対象室（計15箇所）　※健康増進室3箇所、ホール、多目的室、町内福祉村活動室各2箇所、他は1箇所とする。

(A3版：表示縮尺の1/2)

| | | | | | |
|---|---|---|---|---|---|
| 工事名 | 平塚市余熱利用施設新築工事（建築） | | | | |
| 図面名 | 仕上表（2） | 縮尺 | − | 設計年月 | 2015年3月 |
| 承認 | 課長 | 担当長 | 担当者 | 合議 | 製図者 |
| | | | | | 16-0718 |
| 図面データ通し番号 | | | | 図面番号 | |
| | | | | | A-16 |
| 設計・監理者 | 豊建築事務所 Yutaka Architects<br>一級建築士事務所東京都知事登録第63035号　一級建築士登録番号第281361号　芳賀英一 | | | 平塚市 都市整備部 建築住宅課 | |




| ピット凡例 | |
|---|---|
| | 人通口600φ (SUSﾗｯﾌﾟ付 φ19 W400) |
| | 連通管VP100φ半割 (下部)、通気管VP75φ (上部) |
| | 通気管75φVP |
| | 上部床点検口600角 (SUS製) 密閉型 (SUSﾗｯﾌﾟ付 φ19 W400) |
| | 上部マンホール600φ |
| | 湯水対策用砕石敷き (RC-40) 450□ t300 |
| | 埋戻し (防混ﾊﾞﾘｴﾁﾚﾝﾌｨﾙﾑ敷き込み 大梁、小梁はGL-400まで立下げ) |
| -XXXX | 1FLからのピット仕上げまでの下がりを示す (特記なき限り-2150) |
| | 建物外周及び水槽四周の打継部には止水板を入れること |
| | |
| | |

ピット廻平面図




地下１階平面図

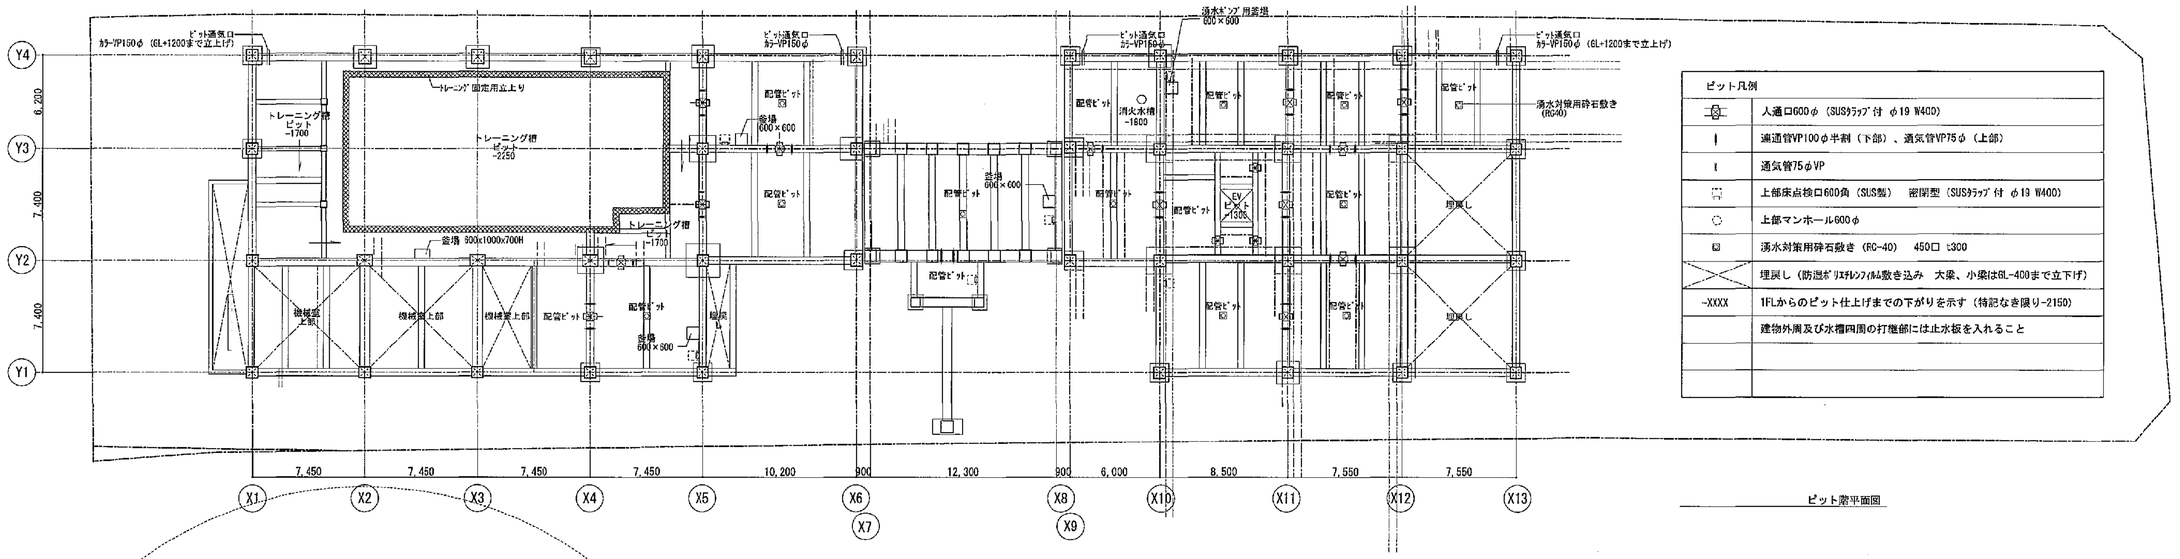


地下機械室ピット平面図

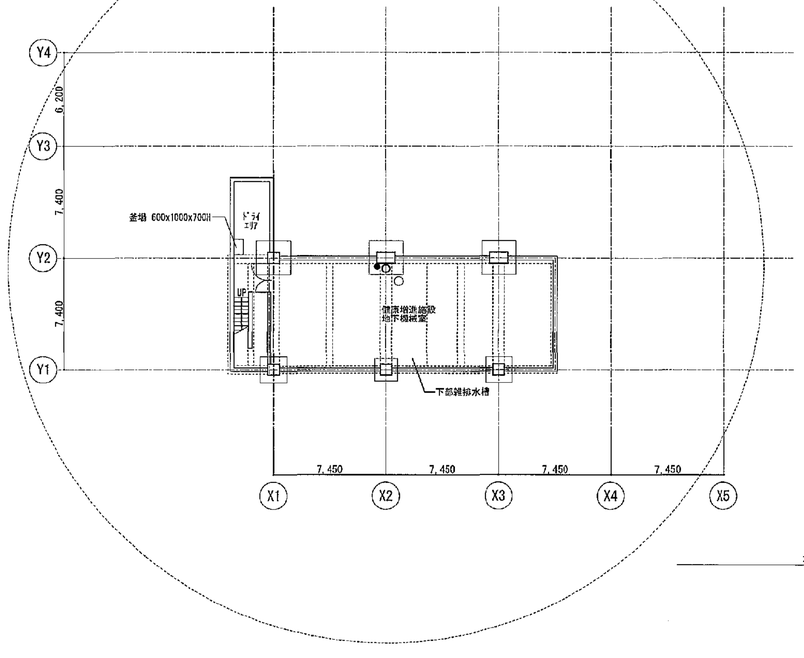


| 凡例 | |
|---|---|
| ○ | 竪樋 カラーVP 100φ |
| ◎ | 竪樋 アルミバンドレス 114φ |
| ● | 消火器位置: ABC粉末10型 (能力単位:5) 歩行距離20m以内 |
| ○ | 屋内消火栓: 易操作性1号消火栓 (水平距離25m以下) |
| ☒ | 床点検口 (鍵付) 密閉型 600×600 |
| ○ | マンホール鋳鉄製 (水槽用) 密閉型 600φ |

(A3版:表示縮尺の1/2)
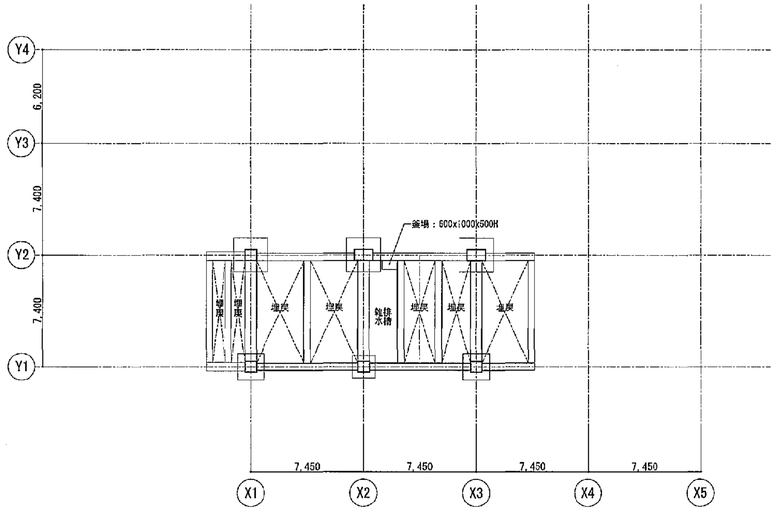
| 工事名 | 平塚市余熱利用施設新築工事 (建築) | | | | | | |
|---|---|---|---|---|---|---|---|
| 図面名 | 地階平面図、ピット廻平面図 | | | | 縮尺 | 1/200 | 設計年月 2015年3月 |
| 承認 | 課長 | 担当長 | 担当者 | 合議 | 製図者 | 図面データ通し番号 16-0717 | 図面番号 A-17 |
| 設計事務所名 | 豊建築事務所 Yutaka Architects 一級建築士事務所東京都知事登録第43039号 一級建築士事務所登録第251038号 | | | | | 平塚市 都市整備部 建築住宅課 | |

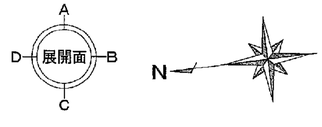


| 凡例 | |
|---|---|
| ○ | 竪樋　カラーVP 100φ |
| ● | 竪樋　アルミバンドレス 114φ |
| ● | 消火器位置：ABC粉末10型（能力単位：3）　歩行距離20m以内 |
| ○ | 屋内消火栓：易操作性1号消火栓　（水平距離25m以下） |
| ▨ | 床点検口　密閉型　600×600 |
| ○ | マンホール鋳鉄製（水槽用）　密閉型　600φ |

(A3版：表示縮尺の1/2)

| | | | | | | | |
|---|---|---|---|---|---|---|---|
| 工事名 | 平塚市余熱利用施設新築工事（建築） | | | | | | |
| 図面名 | 1階平面図 | | | 縮尺 | 1/200 | 設計年月 | 2015年3月 |
| 承認 | 課長 | 担当長 | 担当者 | 合議 | 製図者 | 図面データ通し番号 | 図面番号 |
| | | | | | | 16-0718 | A-18 |
| 設計者 | 一級建築士事務所 豊建築事務所 YUTAKEN Architects 一級建築士事務所神奈川県知事登録第4550号 一級建築士登録番号324031号 | | | | | 平塚市 都市整備部 建築住宅課 | |

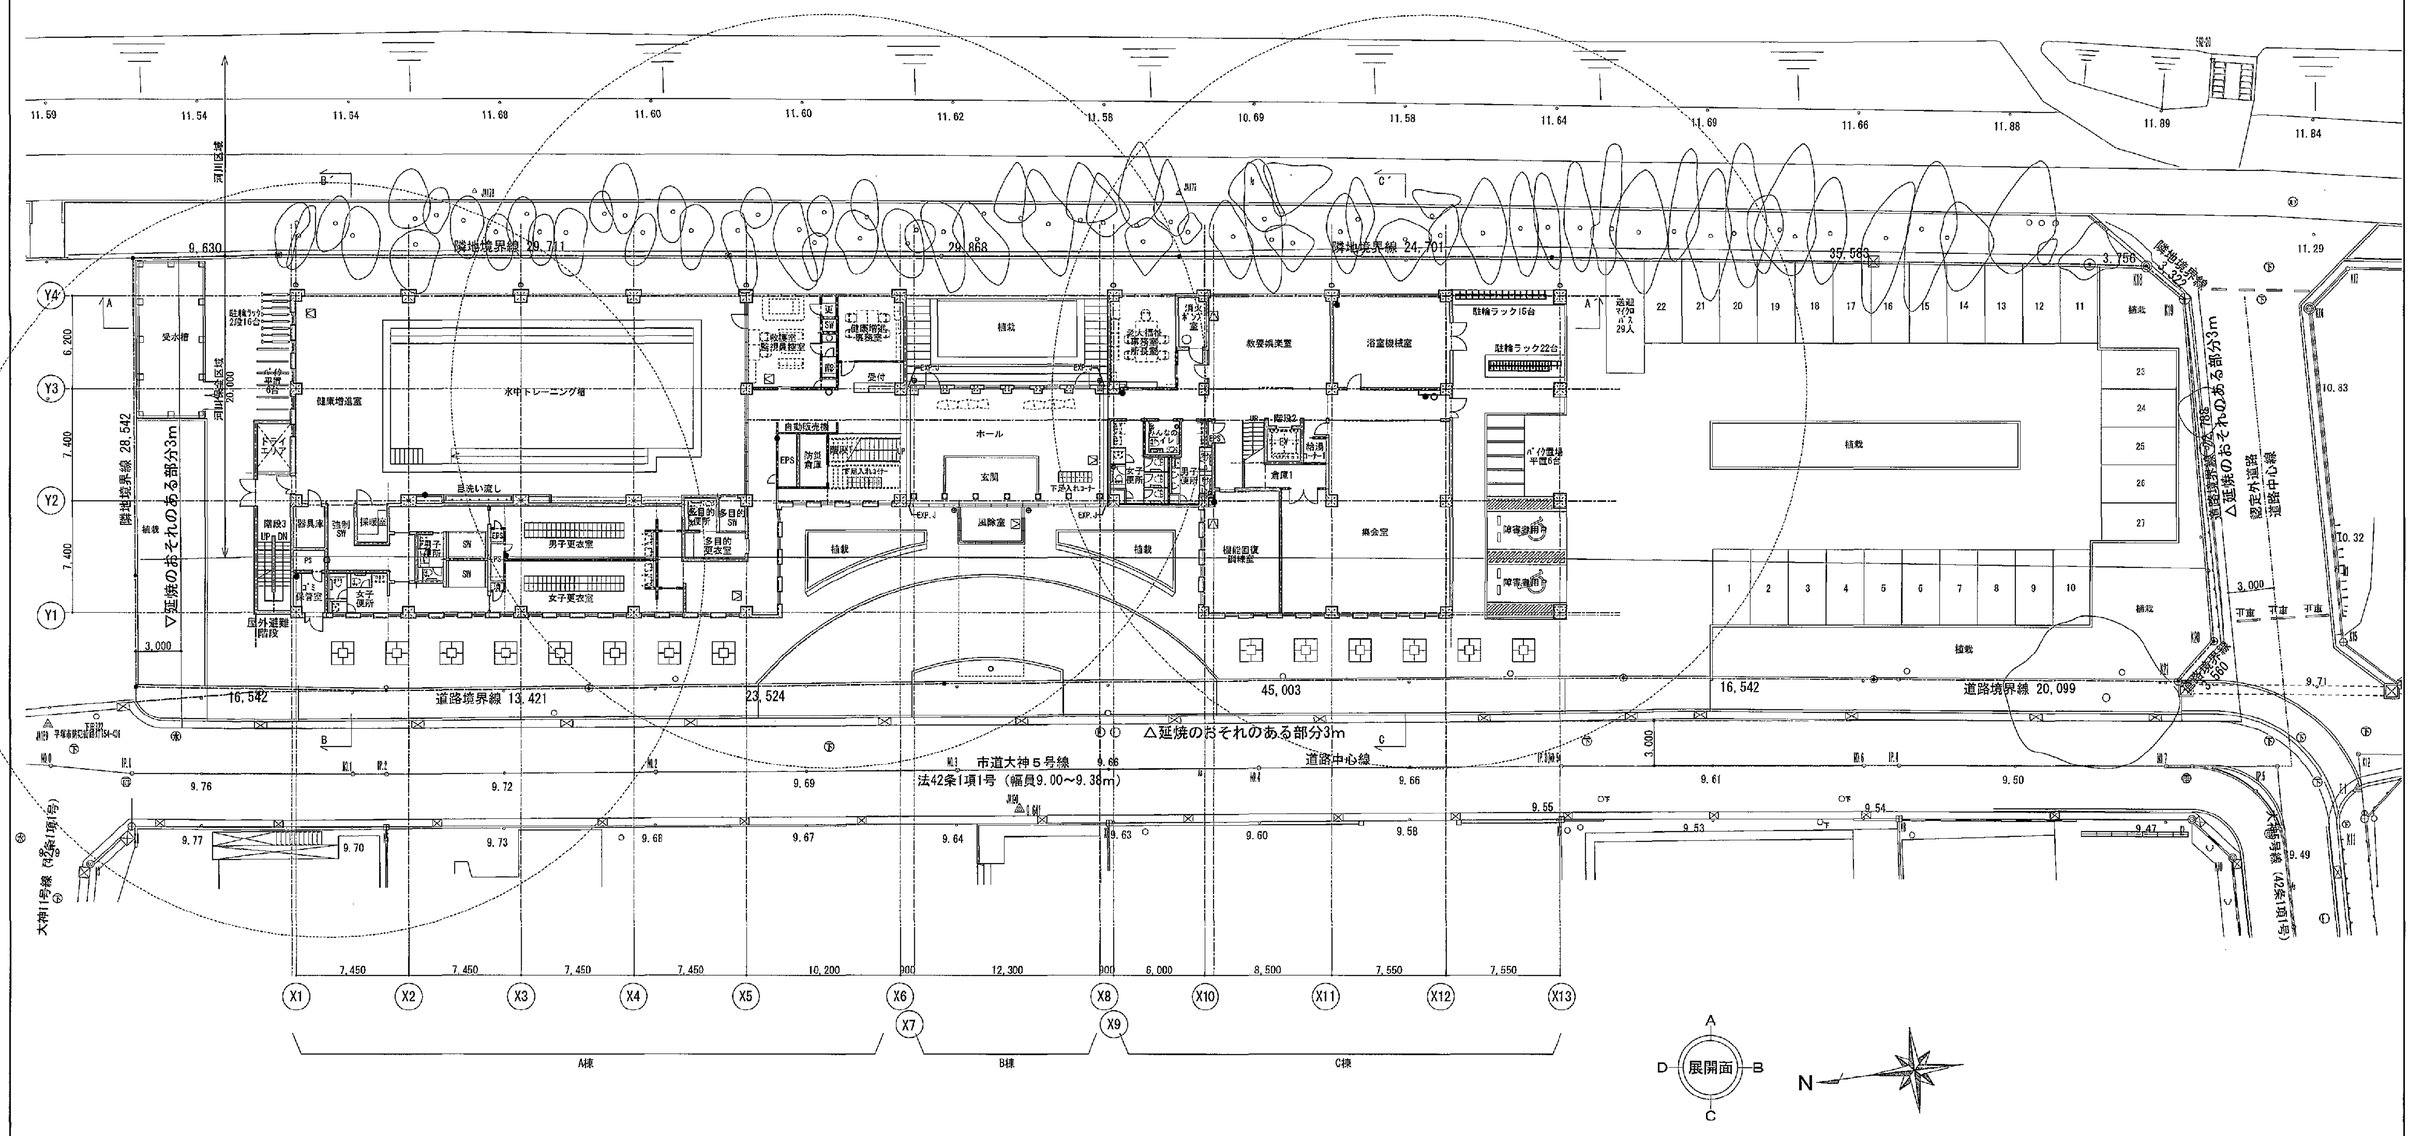


| 凡 例 | |
|---|---|
| ○ | 竪樋　カラーVP 100φ |
| ◎ | 竪樋　アルミバンドレス 114φ |
| ● | 消火器位置：ABC粉末10型（能力単位：3）　歩行距離20m以内 |
| ○ | 屋内消火栓：易操作性1号消火栓　（水平距離25m以下） |
| ☒ | 床点検口（鍵付）　密閉型　600×600 |
| ═SF | SUSオーバーフロー管　50φ |

(A3版：表示縮尺の1/2)

| | | | | | | | |
|---|---|---|---|---|---|---|---|
| 工事名 | 平塚市余熱利用施設新築工事（建築） | | | | | | |
| 図面名 | 2階平面図・R階平面図 | | | | 縮 尺 | 1/200 | 設計年月 2015年3月 |
| 承認 | 館 長 | 担当長 | 担当者 | 合 議 | 製図者 | 図面データ通し番号 18-0719 | 図 面 番 号 A-19 |
| | | | | | | | |
| 設計監理者 | 豊建築事務所 Yutaka Architects 一級建築士事務所 神奈川県知事登録4003号　一級建築士 登録番号5567号　芳賀 | | | | 平塚市 都市整備部 建築住宅課 | | |




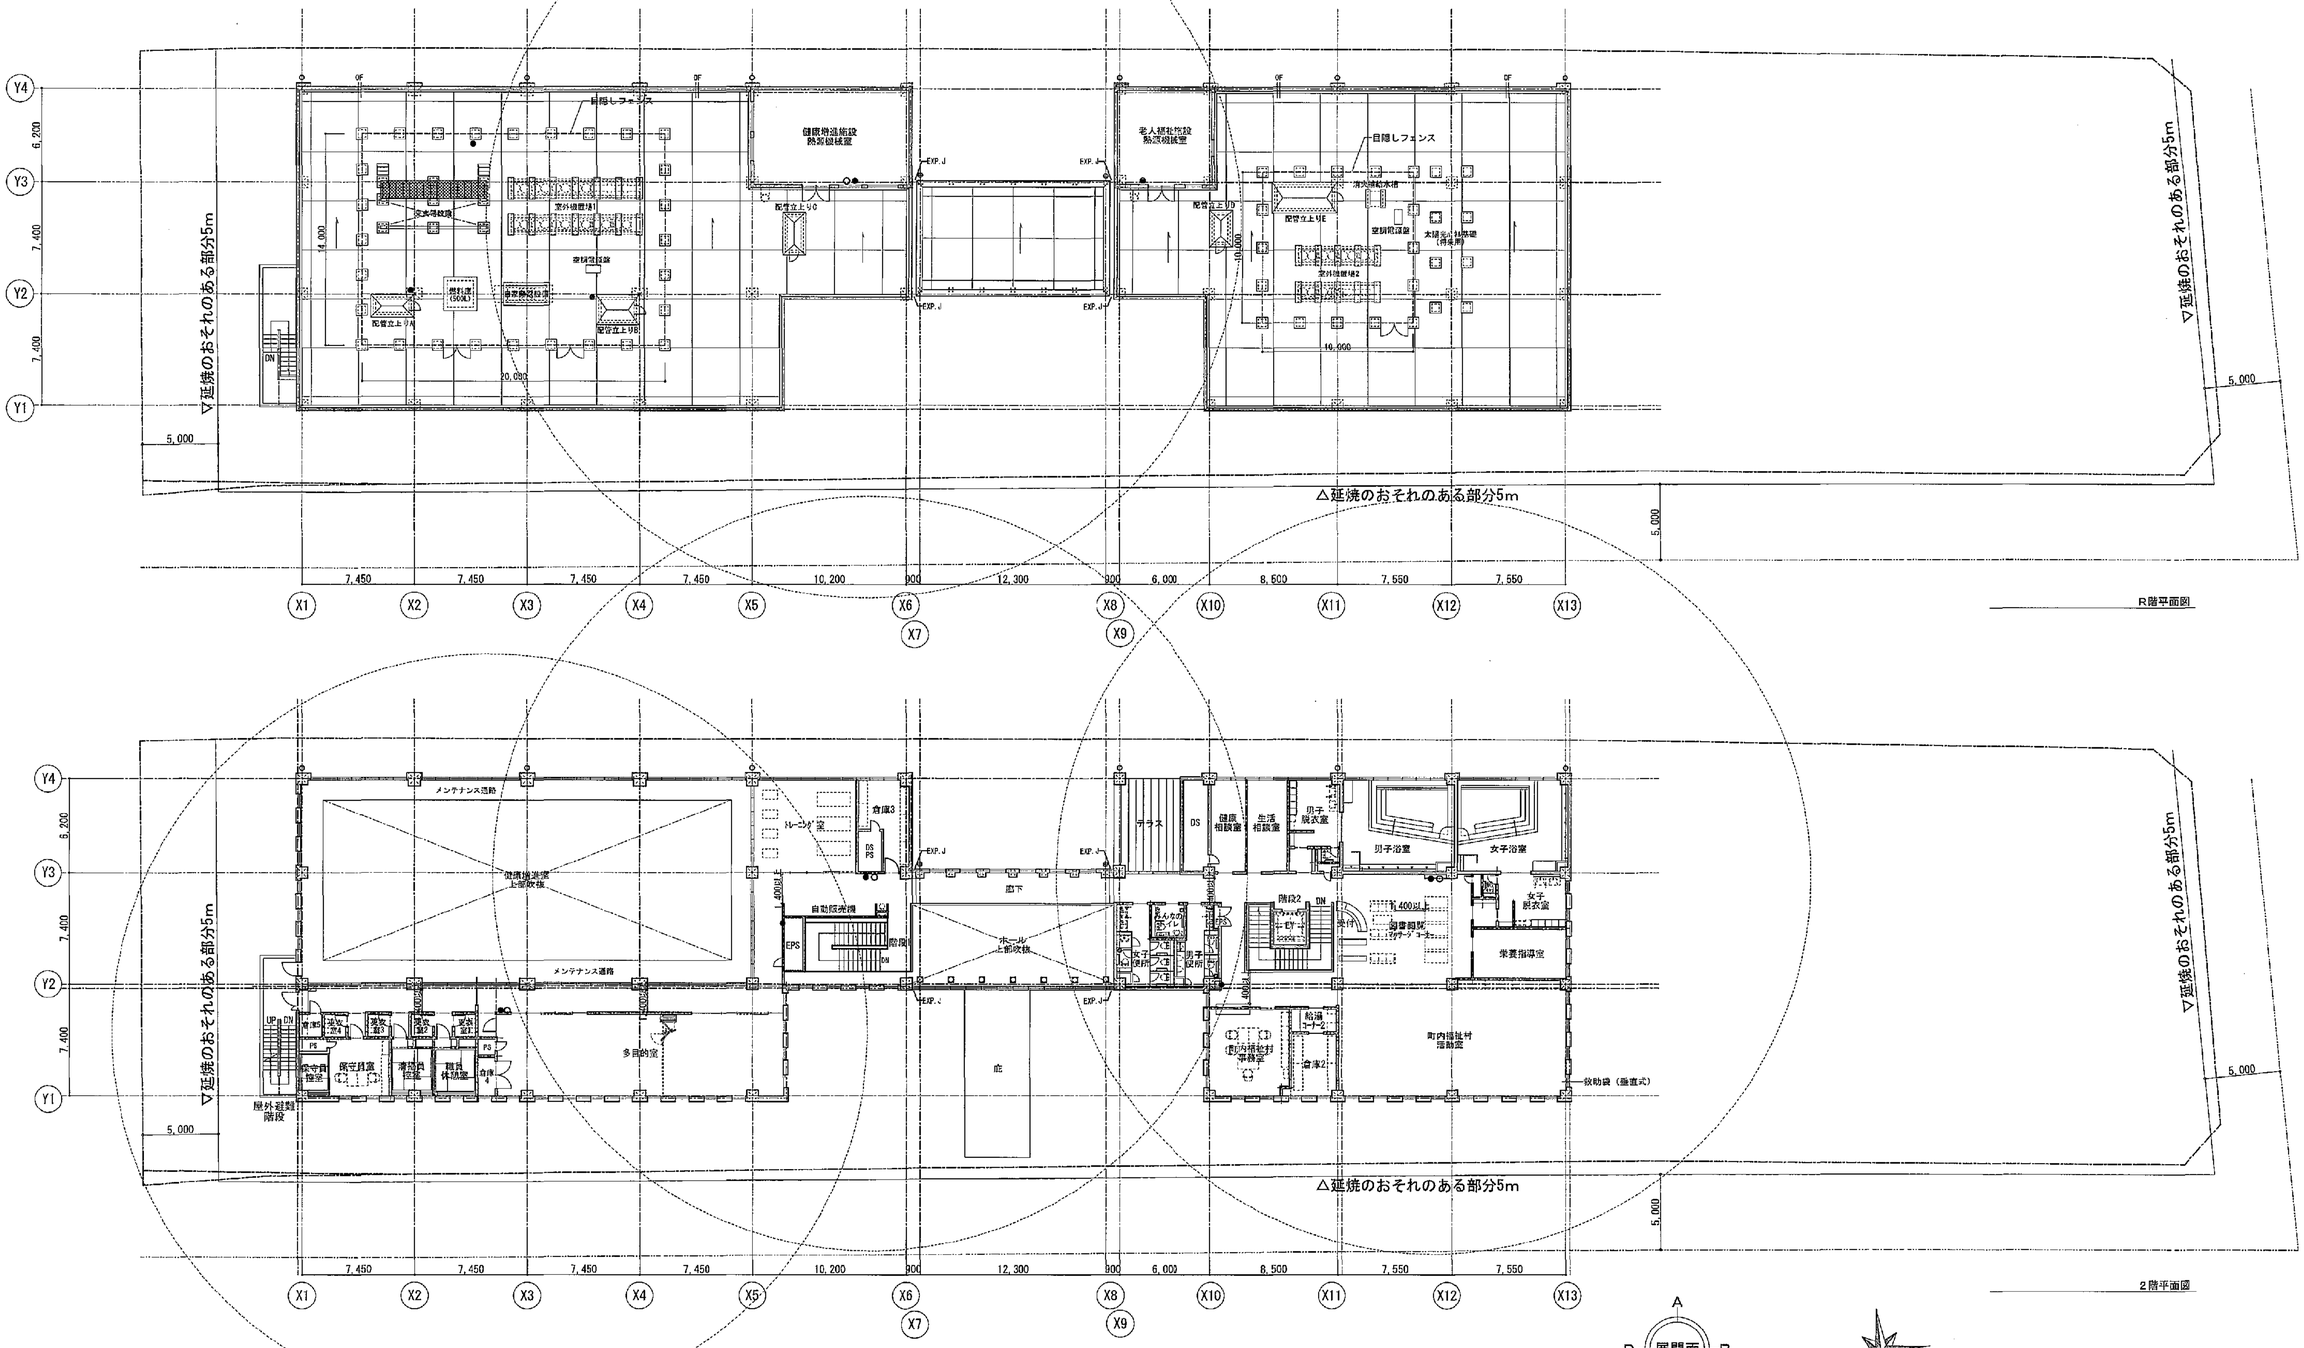





可とう型外装薄塗材E　　ﾍﾞｰｼﾞｭ：日塗工　22-80C

茶色：日塗工　22-30B

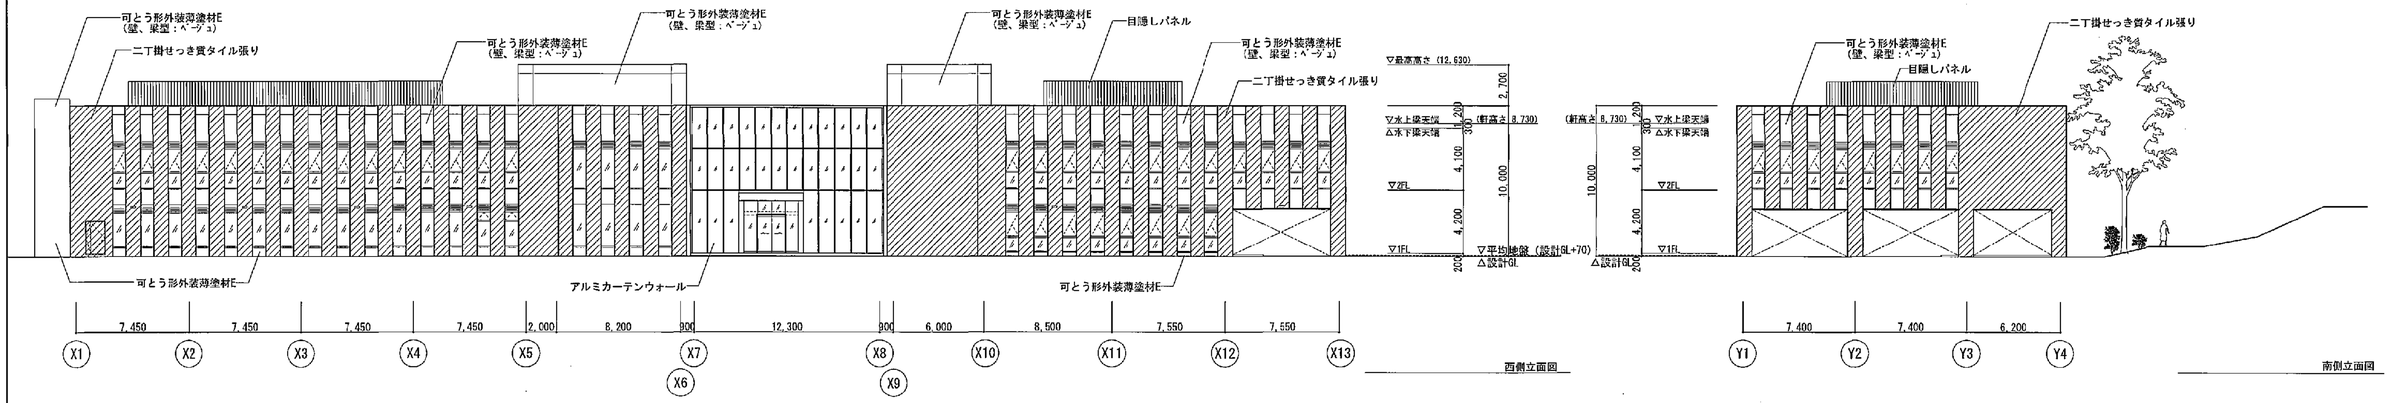二丁掛せっき質タイル張り　国代耐火工業所

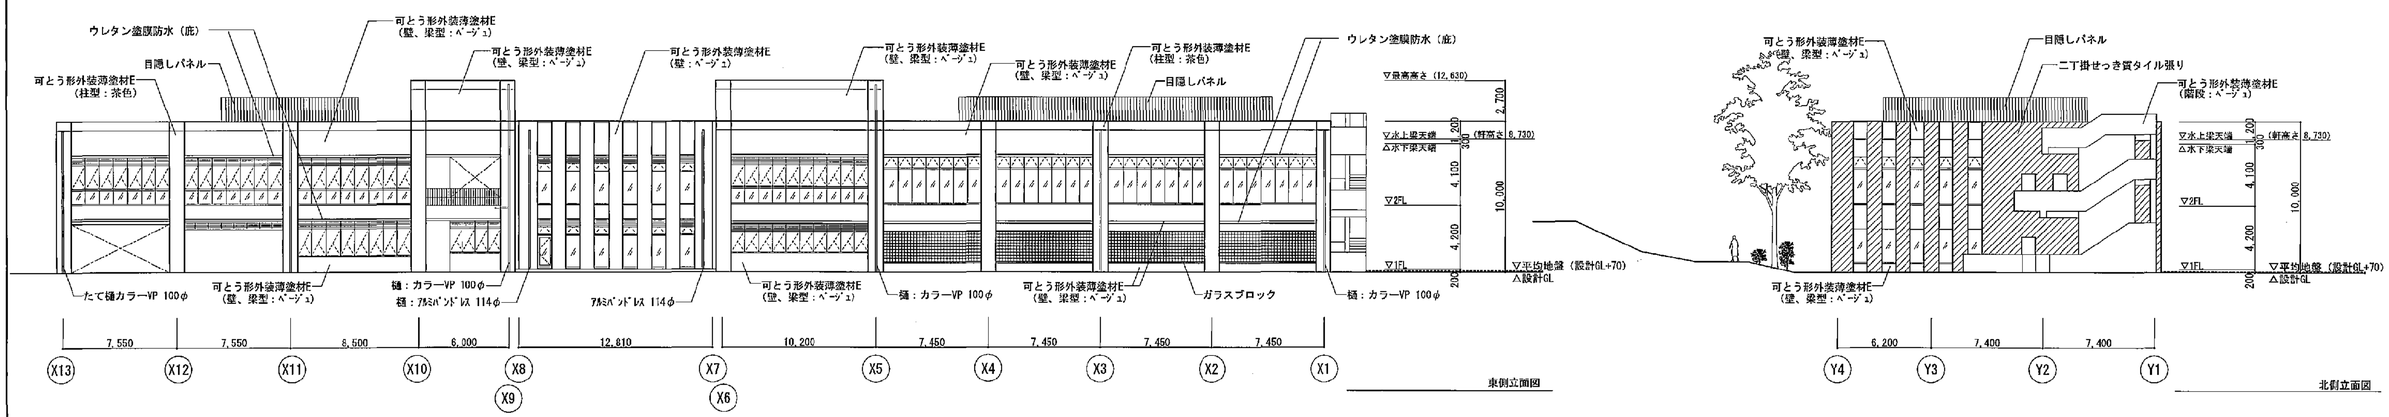ST-HH3（80%）/ST-HH2（20%）

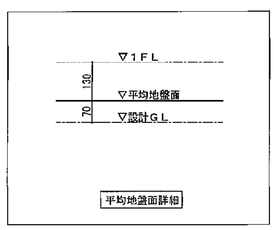※上記割合にてランダムに配置

(A3版：表示縮尺の1/2)

| | | | | | | | |
|---|---|---|---|---|---|---|---|
| 工事名 | 平塚市余熱利用施設新築工事（建築） | | | | | | |
| 図面名 | 立面図 | | | | 縮尺 | 1/200 | 設計年月 | 2016年3月 |
| 承認 | 課長 | 担当長 | 担当者 | 合 | 職 | 製図者 | 図面データ通し番号 | 図面番号 |
| | | | | | | | 16-0T20 | A-20 |
| 設計事務所 | 豊建築事務所 Yutaka Architects 一級建築士事務所東京都知事登録第60003号 一級建築士登録番号(ロ)26519号 | | | | | 平塚市 都市整備部 建築住宅課 | | |




A-A′ 断面図




B-B′ 断面図

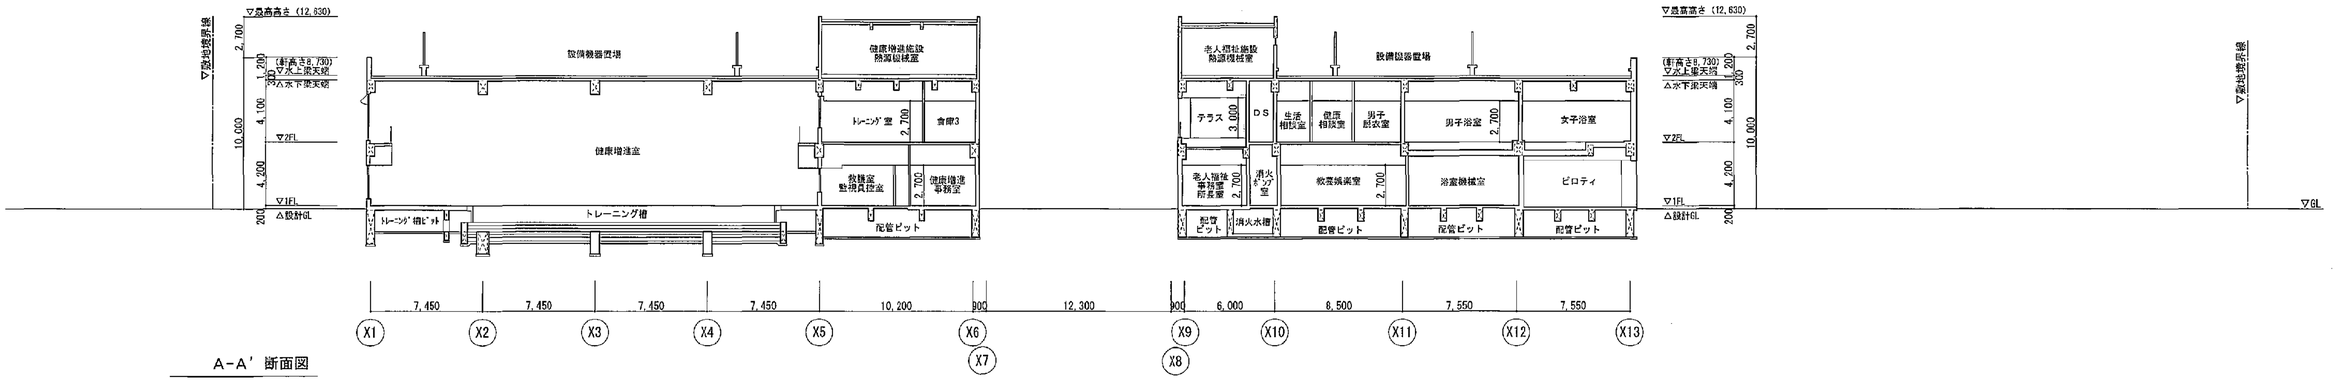


C-C′ 断面図




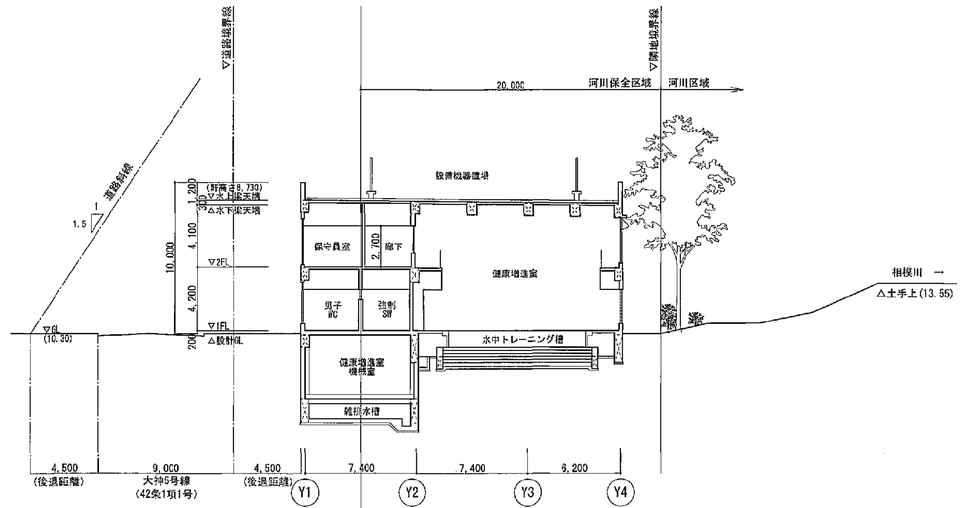


（A3版：表示縮尺の1/2）
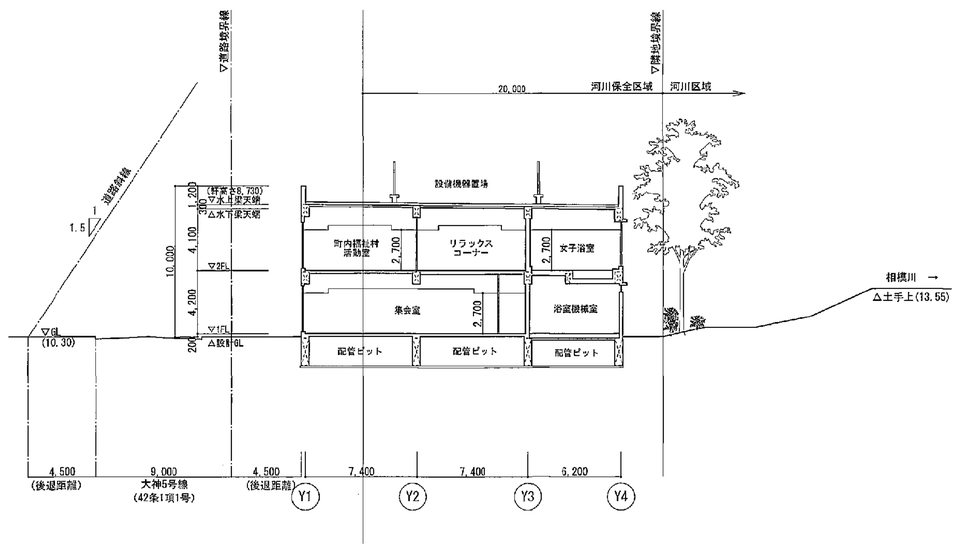
| | | | | | | | | |
|---|---|---|---|---|---|---|---|---|
| 工事名 | 平塚市余熱利用施設新築工事（建築） | | | | | | | |
| 図面名 | 断面図 | | | | 縮尺 | 1/200 | 設計年月 | 2015年3月 |
| 承認 | 課長 | 担当長 | 担当者 | 合 | 議 | 製図者 | 図面データ通し番号 | 図面番号 |
| | | | | | | | 16-0721 | A-21 |

設計者 豊建築事務所 Yutaka Architect 一級建築士事務所東京都知事登録第60038号 一級建築士登録番号第361684号 平塚市 都市整備部 建築住宅課

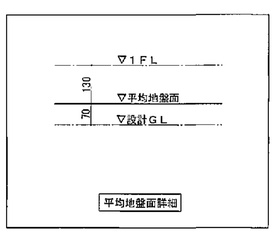X05 X06

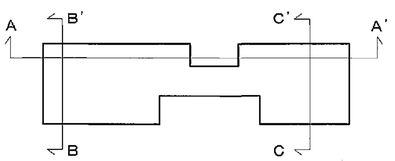▽パラペット天端 ▽水上梁天端 ▽水下梁天端 ▽手すり壁天端 (設計GL+10,000) ▽防水立上り天端 (水上500以上) ▽水上梁天端 (RF Y1通り) △水下梁天端 (RF Y4通り) ▽2FL △梁天端 ▽1FL ▽設計GL (TP+9.85) △基礎梁天端 ▽トレーニング槽ピット捨てコン天端 (1FL-1700) ▽トレーニング槽下捨てコン天端 (1FL-2250) ▽配管ピット底

アルミ笠木 W250　アルミ笠木 W300

6,925　3,275　310

立上り部：砂付ストレッチルーフィング

天井・梁型：コンクリート打放し補修
化粧グラスウールボード t=50 ピン押え

天井：コンクリート打放し補修
化粧グラスウールボード t=50 ピン押え

外壁：コンクリート打放し補修の上、可とう形外装薄塗材E

外壁：コンクリート打放し補修の上、可とう形外装薄塗材E

押えコンクリートこて t=80
溶接金網 100×100×6φ
絶縁クロス
押出法ポリスチレンフォーム t=75
アスファルト防水層 (A1-2)
コンクリート金ごて押え
※塔屋防水仕様も同じ

壁：コンクリート打放し補修
化粧グラスウールボード t=50 ピン押え

巾木：合成樹脂塗床立上げ H300

巾木：合成樹脂塗床立上げ H300

床：岩上げコンクリート金ごて押え
合成樹脂塗床 溶接金網100x100x6φ

スラブ裏：コンクリート補修の上
NAD塗料仕上

梁型：コンクリート打放し補修の上、
NAD塗料仕上

外壁：二丁掛タイル張り

FIX窓

柱型：コンクリート打放し補修の上
NAD塗料仕上

天井：GB-R t=9.5捨て張りの上、RB t=9

天井：GB-D t=9.5

金属手摺

メンテナンス通路

トレーニング室

倉庫3

壁：GB-R t=12.5(GL工法)の上、
ビニルクロス張り (断熱吹付けt25)

床：セルフレベリング材
ｽﾀｰﾌﾟ用長尺弾性塩ビシート張り
(乾式二重床 H=100)

床：下地モルタル金ごて押え
ビニル床シート張り

壁：断熱材吹付け t=25
GB-R t=12.5 (GL) ビニルクロス張り

床：ビニル床シート (ゴム用)
磁質木片セメント板下地

梁型：LGS下地アクアパネル12.5の上
NAD塗料仕上

健康増進室

下地モルタルの上
モザイクタイル張り (斜線部)

天井：LGSアクアパネル12.5の上
NAD塗料仕上

ｶﾞﾗｽﾌﾞﾛｯｸ 200X200X35

救護室兼監視員控室

洗面所

健康増進事務室

柱型：コンクリート打放し補修の上、
ﾓｻﾞｲｸﾀｲﾙ張り (斜線部)

壁：GB-R t=12.5(GL工法)の上、EP-G塗り
(断熱吹付けt25)

床：下地モルタル金ごて押え
ビニル床シート張り

床：タイルカーペット張り
(フリーアクセスフロア H=100)

再生複合木材デッキ張り
デッキ専用根太、梁
土間コンクリート金ごて (水勾配)

断熱材打込み t=25

ステンレスタラップ19φW400

人通口600φ

梁：コンクリート打放し

トレーニング槽

トレーニング槽ピット

配管ピット

止水板

床：コンクリート金ごて押え

EPS

砕石

捨てコンクリート t=50
再生クラッシャラン (RC-40) t=100

サンドクッション
EPS (土木用硬質発泡材)

捨てコンクリート t=50
再生クラッシャラン (RC-40) t=60

捨てコンクリート t=50
再生クラッシャラン (RC-40) t=60

4,950　1,050　4,200　310

10,200

(A3版：表示縮尺の1/2)

| | | | | | |
|---|---|---|---|---|---|
| 工事名 | 平塚市余熱利用施設新築工事（建築） | | | | |
| 図面名 | 矩計図（1）A棟 | 縮尺 | 1/30 | 設計年月 | 2015年3月 |
| 承認 | 課長 / 担当長 / 担当者 / 合 / 議 | 製図者 | 図面データ通し番号 16-0722 | 図面番号 | A-22 |
| 設計・監修 | 豊建築事務所 Yutaka Architects 一級建築士事務所実況指定事務所4035号 一級建築士登録番号第281661号 | 平塚市 都市整備部 建築住宅課 | | | |

X01 X02 Y04

水切り金物
▽手すり壁天端 (設計GL+10,000)
▽防水立上り天端 (水上500以上)
▽水上梁天端 (RF Y1通り)
△水下梁天端 (RF Y4通り)
▽2FL
△梁天端
▽1FL
▽設計GL (IP+9.85)
△基礎梁天端
▽トレーニング槽ピット捨てコン天端 (1FL-1700)
▽トレーニング槽下捨てコン天端 (1FL-2250)

立上り壁：コンクリート打放し補修の上、可とう形外装薄塗材E
立上り部：砂付ストレッチルーフィング
外壁：コンクリート打放し補修の上、可とう形外装薄塗材E
スラブ厚：コンクリート打放し補修の上、NAD塗料仕上
梁型：コンクリート打放し補修の上、NAD塗料仕上
突出し窓
外壁：二丁掛タイル張り
柱型：コンクリート打放し補修の上、NAD塗料仕上
FIX窓
金属手摺
メンテナンス通路
梁型：LGS下地アクアパネル12.5の上 NAD塗料仕上
健康増進室
コンクリート打放し補修の上 モザイクタイル張り（斜線部）
柱型：下地モルタルの上 モザイクタイル張り（斜線部）
天井：ケイカル板 t=8 調湿タイル貼付け張りの上、EP-G塗り
ガラスブロック 200X200X95
ビニル床シート張り（プール用）
コンクリート金ごて押え
下地モルタルの上 モザイクタイル張り（斜線部）
勾配1/100
断熱材打込み t=25
トレーニング槽
トレーニング槽ピット
止水板
床：コンクリート金ごて押え
捨てコンクリート t=50
再生クラッシャラン（RC-40） t=50
捨てコンクリート t=50
再生クラッシャラン（RC-40） t=60

押えコンクリートこて t=80
溶接金網 100×100×6φ
絶縁クロス
押出法ポリスチレンフォーム t=75
アスファルト防水層（AT-2）
コンクリート金ごて押え

水勾配1/100
立上り壁：コンクリート打放し補修の上、可とう形外装薄塗材E
立上り部：砂付ストレッチルーフィング
ルーフドレン：ステンレス横型
排水溝W300：モルタル金ゴテ押え 成形伸縮目地材@3000
オーバーフロー管 SUS50φ
竪樋：カラ-VP100φ
スラブ厚：コンクリート打放し補修の上、NAD塗料仕上
梁型：コンクリート打放し補修の上、NAD塗料仕上
底上部：コンクリート金ごての上、ウレタン塗膜防水（底上H=100立上げ）
突出し窓
柱型：コンクリート打放し補修の上 NAD塗料仕上
FIX窓
金属手摺
メンテナンス通路
梁型：GB-S t=9.5捨て張りの上、RB t=9
梁型：LGS下地アクアパネル12.5の上 NAD塗料仕上
立上部：コンクリート金ごての上、ウレタン塗膜防水（底上H=100立上げ）
下地モルタルの上 モザイクタイル張り（斜線部）
外壁：コンクリート打放し補修の上、可とう形外装薄塗材E
ガラスブロック壁
柱型：コンクリート打放し補修の上、モザイクタイル張り（斜線部）
透水性アスファルト舗装（車道）
トレーニング槽
トレーニング槽ピット
断熱材打込み t=25
止水板
サンドクッション t=85
EPS（土木用硬質発泡材） t=500
砕石 t=550
捨てコンクリート t=50
再生クラッシャラン（RC-40） t=60

(A3版：表示縮尺の1/2)

| | | | | | | | |
|---|---|---|---|---|---|---|---|
| 工事名 | 平塚市余熱利用施設新築工事（建築） | | | | | | |
| 図面名 | 矩計図（2）A棟 | | | | 縮尺 1/30 | 設計年月 | 2015年3月 |
| 承認 | 課長 | 担当長 | 担当者 | 合 | 議 | 製図者 | 図面データ通し番号 16-0723 | 図面番号 A-23 |

Y01 Y02

160 7,400

3,820 3,560

▽手すり壁天端 (設計GL+10,000)
▽防水立上り天端 (水上500以上)
▽水上梁天端 (RF Y1通り)
△水下梁天端 (RF Y4通り)
▽2FL
△梁天端
▽1FL
▽底盤GL(IP+9.85)
△基礎梁天端
▽B1FL
△基礎梁天端
▽WL
▽耐圧板天端
▽捨てコン天端

600 600 300 4,100 10,000 100 400 1,560 75 925 125 100 1,015 75 415 4,100 2,235 450 100 100 3,000 300 300 1,300 300

水切り金物
立上り壁：ｺﾝｸﾘｰﾄ打放し補修の上、可とう形外装薄塗材E
外壁：ｺﾝｸﾘｰﾄ打放し補修の上、可とう形外装薄塗材E
立上り部：砂付ストレッチルーフィング
水勾配1/100

押えコンクリートこて t=80
溶接金網 100×100×6φ
絶縁クロス
押出法ポリスチレンフォーム t=75
アスファルト防水層 (A1-2)
コンクリート金ごて押え

スラブ笠：コンクリート打放し補修の上NAD塗料仕上げ
梁型：コンクリート打放し補修の上 NAD塗料仕上げ
柱型：コンクリート打放し補修の上 NAD塗料仕上げ (2階部分)

固定ガラリ
アングルインドボックス
たてすべり出し窓
FIX窓
固定ガラリ
外壁：二丁掛タイル張り
FIX窓
外壁：ｺﾝｸﾘｰﾄ打放し補修の上、可とう形外装薄塗材E
コンクリート平板（透水性）

天井：GB-D t=9.5
天井：GB-R t=9.5 捨て張りの上、RB t=9
壁：GB-R t=12.5(GL工法)の上、ビニルクロス張り（断熱吹付け t25）
ワイド巾木 H300
床：たたみ敷き ネダフォーム下地
床：コンクリート金ごて押え ビニル床シート張り
床：ビニル床シート（プール用） 硬質木片セメント板下地
断熱材打込み t=25
天井：ケイカル板 t=8 面取り突き付け張りの上、EP-G塗り
壁：磁器質タイル張り

職員休憩室
廊下
メンテンス通路
金属手摺
梁型：LGS下地＋アクアパネル12.5 NAD塗料仕上げ
天井：LGS下地＋アクアパネル12.5 NAD塗料仕上げ
モルタル下地 モザイクタイル張り（斜線部）

廊下 (廊下) SW
ビニル床シート張り（プール用）
押えコンクリートこて
溶接金網 100×100×6φ
絶縁クロス
嵩上げ：押出法ポリスチレンフォーム t=80
アスファルト防水層
コンクリート金ごて押え

SW (SW)
磁器質タイル張り
押えコンクリートこて
溶接金網 100×100×6φ
絶縁クロス
嵩上げ：押出法ポリスチレンフォーム t=80
アスファルト防水層
コンクリート金ごて押え
廊下

ビニル床シート張り（プール用）
コンクリート金ごて押え
ハンチ
水勾配1/100

水中トレーニング槽
トレーニング槽ピット
断熱材打込み t=25
天井：コンクリート打放し補修 化粧グラスウールボード t=50 ピン押え
梁型：コンクリート打放し補修 化粧グラスウールボード t=50 ピン押え
ハンチ部：コンクリート打放し補修 化粧グラスウールボード t=50 ピン押え

健康増進室機械室
セメント中空押出成型板t15 地下二重壁工法 化粧グラスウールボード t=50 ピン押え
耐水壁
釜場 600x1000x700H
防水モルタルt20（水勾配1/100）
床：嵩上げコンクリート金ごて押え 合成樹脂塗床 溶接金網100x100x6φ
止水板
塗布防水
水抜きパイプ：ＶＰ50φ 1スパン2箇所、排水目皿付
雑排水槽
床：コンクリート金ごて押え ケイ酸質系塗布防水
壁：コンクリート打放し補修 ケイ酸質系塗布防水
釜場 600x1000x500H
捨てコンクリート t=50
再生クラッシャラン（RC-40） t=60

600

160 3,690 3,425 285

7,400

Y01 Y02

| | |
|---|---|
| 工事名 | 平塚市余熱利用型健康増進施設新築工事（建築） |
| 図面名 | 矩計図（3）A-断 |
| 縮尺 | 1/20 |
| 設計年月 | 2015年3月 |
| 図面番号 | A-24 |

承認 | 課長 | 担当係長 | 担当者 | 合 | 職 | 図面作成


平塚市 都市整備部 建築住宅課

18-0724

(A3版：表示縮尺の1/2)

Y02 Y03

7,400

285 285 5,065 2,050 215

アルミ笠木

▽手すり壁天端 (設計GL+9,660)

▽防水立上り天端 (水上500以上)

▽水上スラブ天端

▽水上梁天端 (RF Y2通り)

押えコンクリートこて t=80
溶接金網 100×100×6φ
合板クロス
押出法ポリスチレンフォーム t=75
アスファルト防水層 (A1-2)
コンクリート金ごて押え

立上り部：砂付ストレッチルーフィング　水勾配1/100

ｶﾞﾗｽ裏ﾊﾞｯｸﾊﾟﾈﾙ

500*200*10*16

梁 耐火被覆 (1時間耐火)

固定ｶﾞﾗｽ

突出し窓

天井：GB-R t=9.5 捨て張りの上、RB t=9

天井：GB-R t=9.5
捨て張りの上、RB t=9

FIX窓

ガラス手摺
(強化ガラスt12+飛散防止ﾌｨﾙﾑ張り)

笠木 SUSPL-1.2HL

手摺子 StFB-6x38 SOP

手摺 なら集成材36φUC

床：複合フローリング直張り

1,500以上　270

▽2FL

△梁天端

見切：米栂15x90 EP

空調吹出

壁：GB-R t=12.5の上
メラミン化粧板貼

アルミ廻縁

防煙垂れ壁 H=500

ホール

休憩ｽﾍﾟｰｽ

コンクリート平板（透水性）

▽1FL

▽設計GL(TP+9.85)

△基礎梁天端

断熱材打込み t=25

F681 1000*450

配管ピット

止水板

750*2000

床：コンクリート金ごて押え

▽配管ピット底

捨てコンクリート t=50
再生クラッシャラン (RC-40) t=60

床下点検口600角

ステンレスタラップ
5段 22φW400

▽GL

▽柱芯　▽壁芯

9,660　4,250　4,015　4,255　4,195　2,700　1,650

2,555　2,495　1,500　6,900　1,200　1,700　400　800

360　500　150　2,400　60　1,500　1,885　600　150　4,150　1,990　995　200　135　4,015　2,135　180　300　1,000　650

125　45.80　2,400　60　285　495　75　400　75　495　75　4,015　180　20　24.65　15.60　50　30　125

285　5,065　2,050　215　7,400

Y02　Y03

2,050　215

水勾配1/100

立上り部：砂付ストレッチルーフィング

500*200*10*16

梁 耐火被覆 (1時間耐火)

600

外壁：押出成形セメント板の上、可とう形外装薄塗材E

天井：GB-R t=9.5 捨て張りの上、RB t=9

壁：ビニルクロス張り

2,050

1,500以上　270

ガラス手摺
(強化ガラスt12+飛散防止ﾌｨﾙﾑ張り)

笠木 SUSPL-1.2HL

手摺子 StFB-6x38 SOP

手摺 なら集成材36φUC

床：複合フローリング直張り

見切：米栂15x90 EP

空調吹出

壁：GB-R t=12.5の上
メラミン化粧板貼

アルミ廻縁

防煙垂れ壁 H=500

天井：GB-R t=9.5捨て張りの上、RB t=9

ホール

休憩ｽﾍﾟｰｽ

再生据合木材デッキ張り
デッキ専用根太、束
土間コンクリート金ごて（水勾配）

床：複合フローリング直張り

F681 1000*450

配管ピット

止水板

750*2000

捨てコンクリート t=50
再生クラッシャラン (RC-40) t=60

▽1FL

▽設計GL(TP+9.85)

△基礎梁天端

▽配管ピット底

▽柱芯　▽壁芯

4,320　1,065　1,200　2,700　400　800　3,985　4,150　1,650　1,000　650

2,050　215

Y03

柱 耐火被覆：吹き付け　(1時間耐火) Y3通り
：繊維混入ケイカル割火被覆板 t=20　(1時間耐火) Y2通り
梁 耐火被覆：吹き付け　(1時間耐火)

(A3版：表示縮尺の1/2)

| | | | | | | | | | |
|---|---|---|---|---|---|---|---|---|---|
| 工事名 | 平塚市余熱利用施設新築工事（建築） | | | | | | | | |
| 図面名 | 矩計図（4）B棟 | | | | | 縮尺 | 1/30 | 設計年月 | 2015年3月 |
| 承認 | 課長 | 担当長 | 担当者 | 合 | 議 | 製図者 | 図面データ通し番号 16-0725 | 図面番号 | A-25 |


平塚市 都市整備部 建築住宅課




(A3版：表示縮尺の1/2)

| | | | | | | | |
|---|---|---|---|---|---|---|---|
| 工事名 | 平塚市余熱利用施設新築工事（建築） | | | | | | |
| 図面名 | 矩計図（５）Ｃ棟 | | | | 縮尺 | 1/30 | 設計年月 2015年3月 |
| 承認 | 課長 | 担当長 | 担当者 | 合 | 製図者 | 図面データ通し番号 16-0726 | 図面番号 A-26 |




| | | | | | | | |
|---|---|---|---|---|---|---|---|
| 工事名 | 平塚市余熱利用施設新築工事（建築） | | | | | | |
| 図面名 | 矩計図（6）C棟 | | | 縮尺 | 1/30 | 設計年月 | 2015年3月 |
| 承認 | 課長 | 担当長 | 担当者 | 合議 | 製図者 | 図面データ通し番号 | 図面番号 |
| | | | | | | 16-0727 | A-27 |

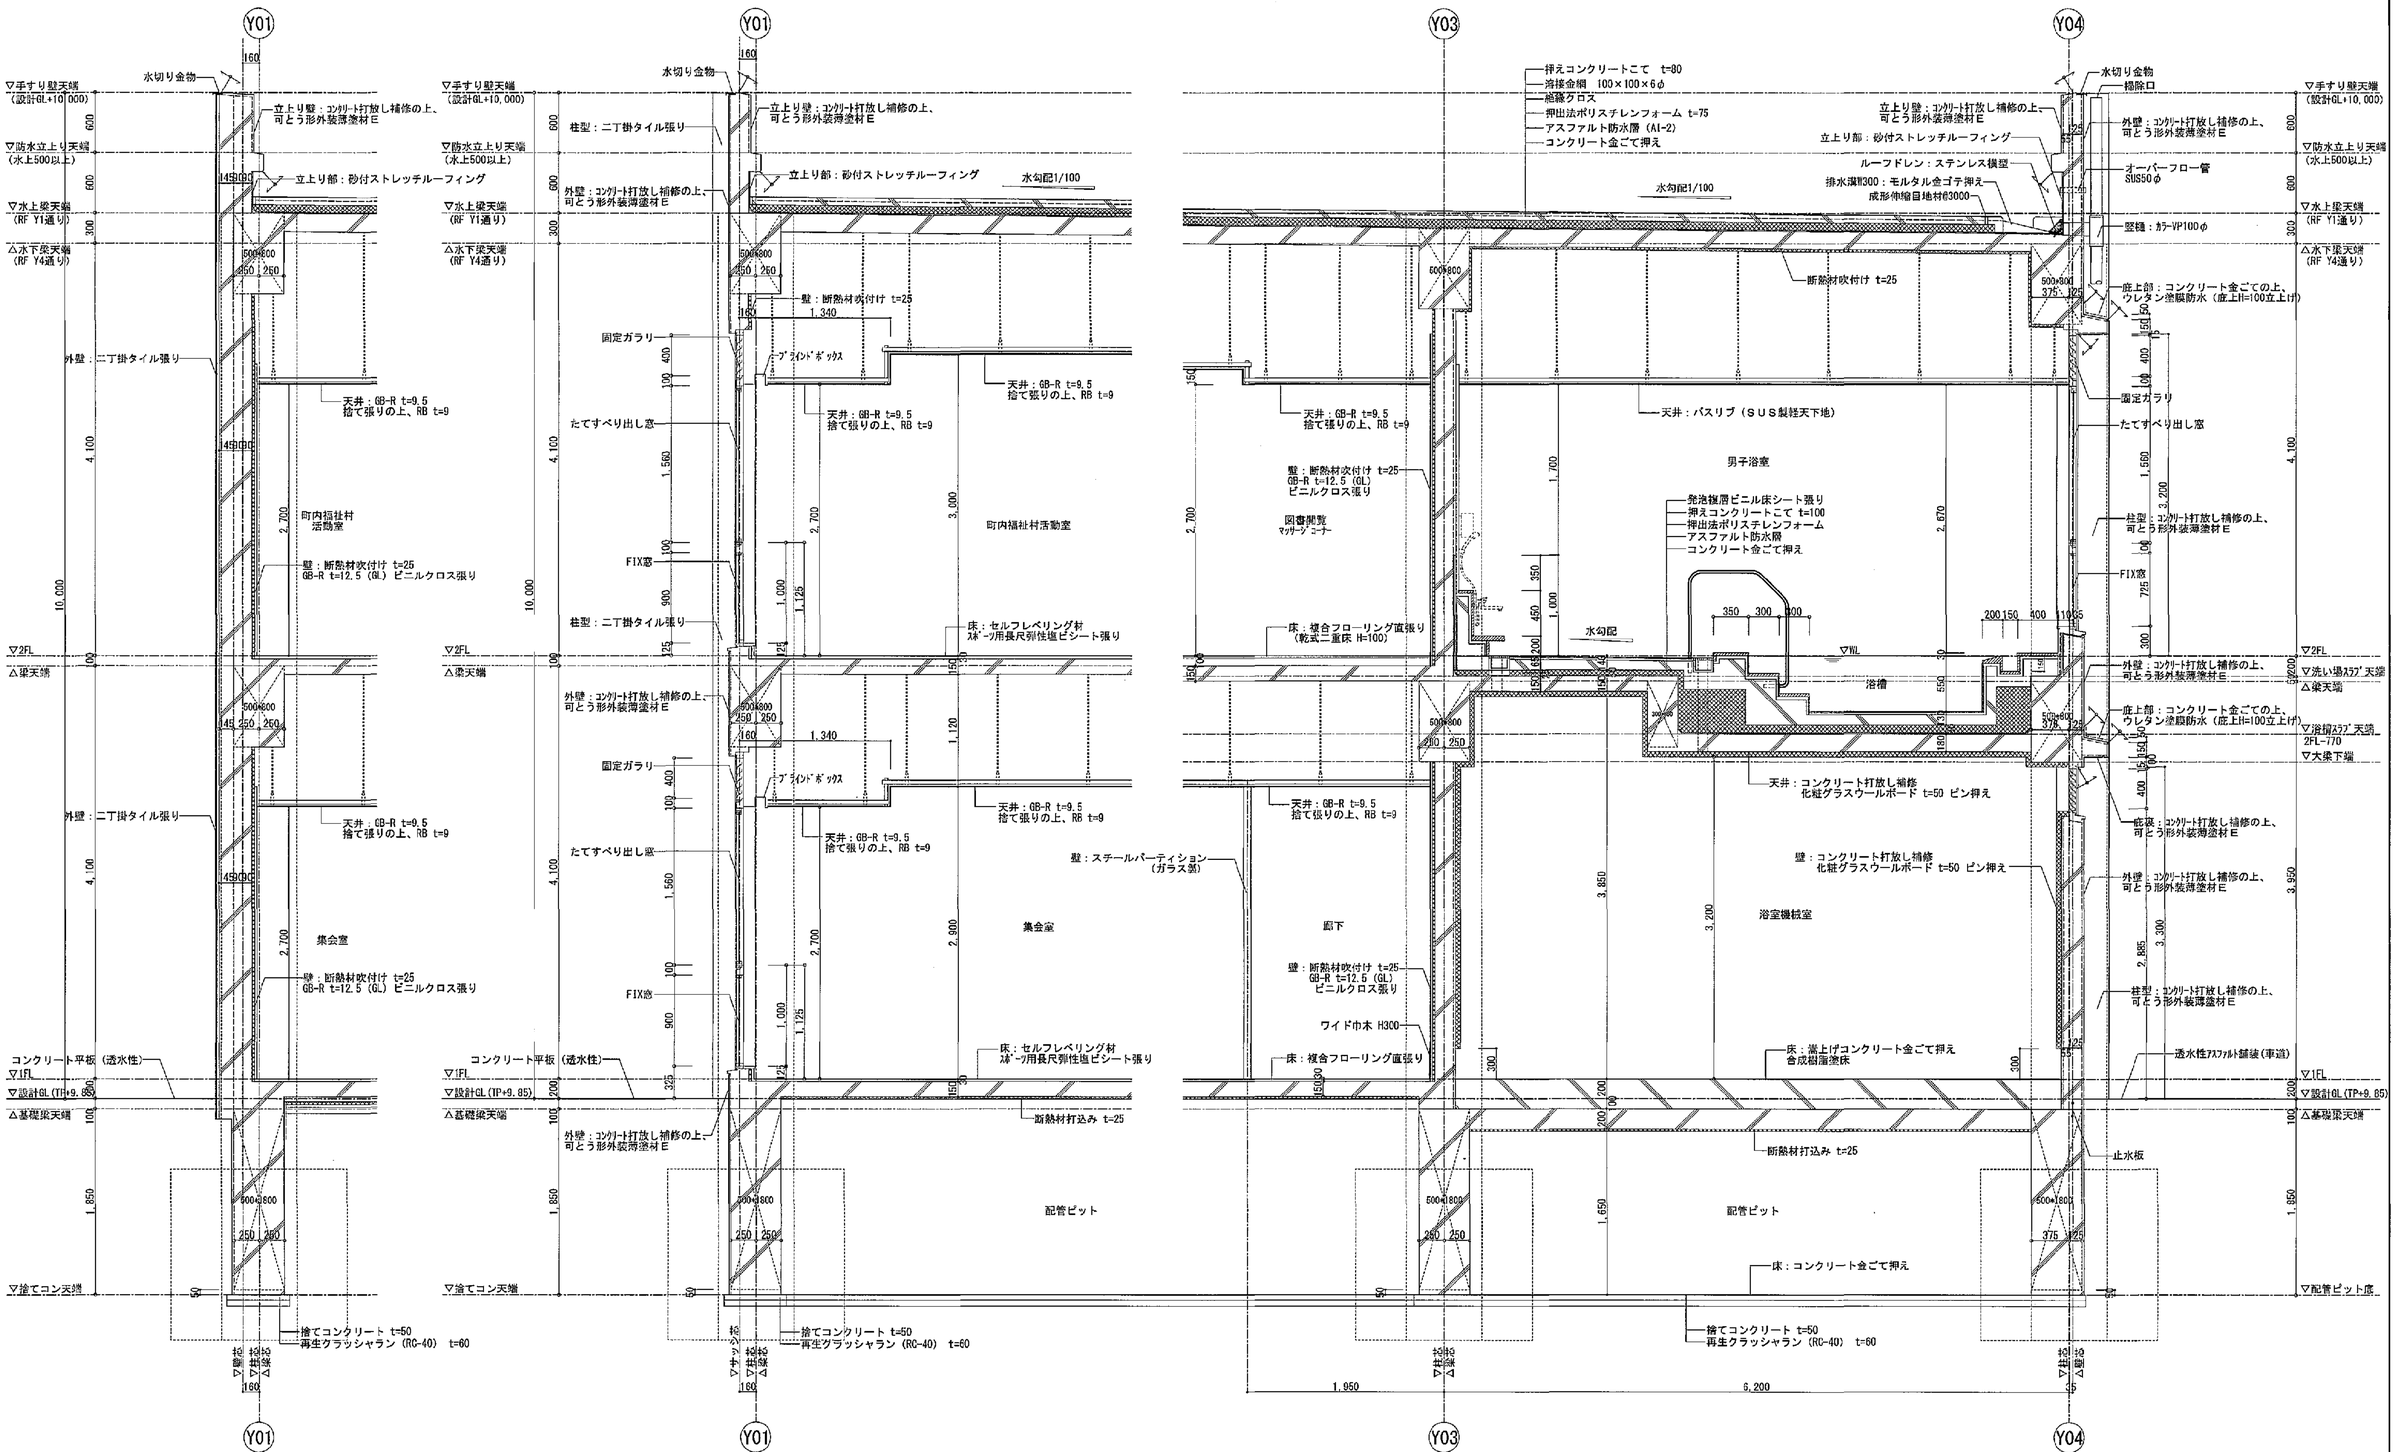設計・監理 豊建築事務所 Yutaka Architects
一級建築士事務所大臣登録等第2180号 一級建築士登録番号第318031号 豊 和夫

平塚市 都市整備部 建築住宅課

X9 X10 X12 X13

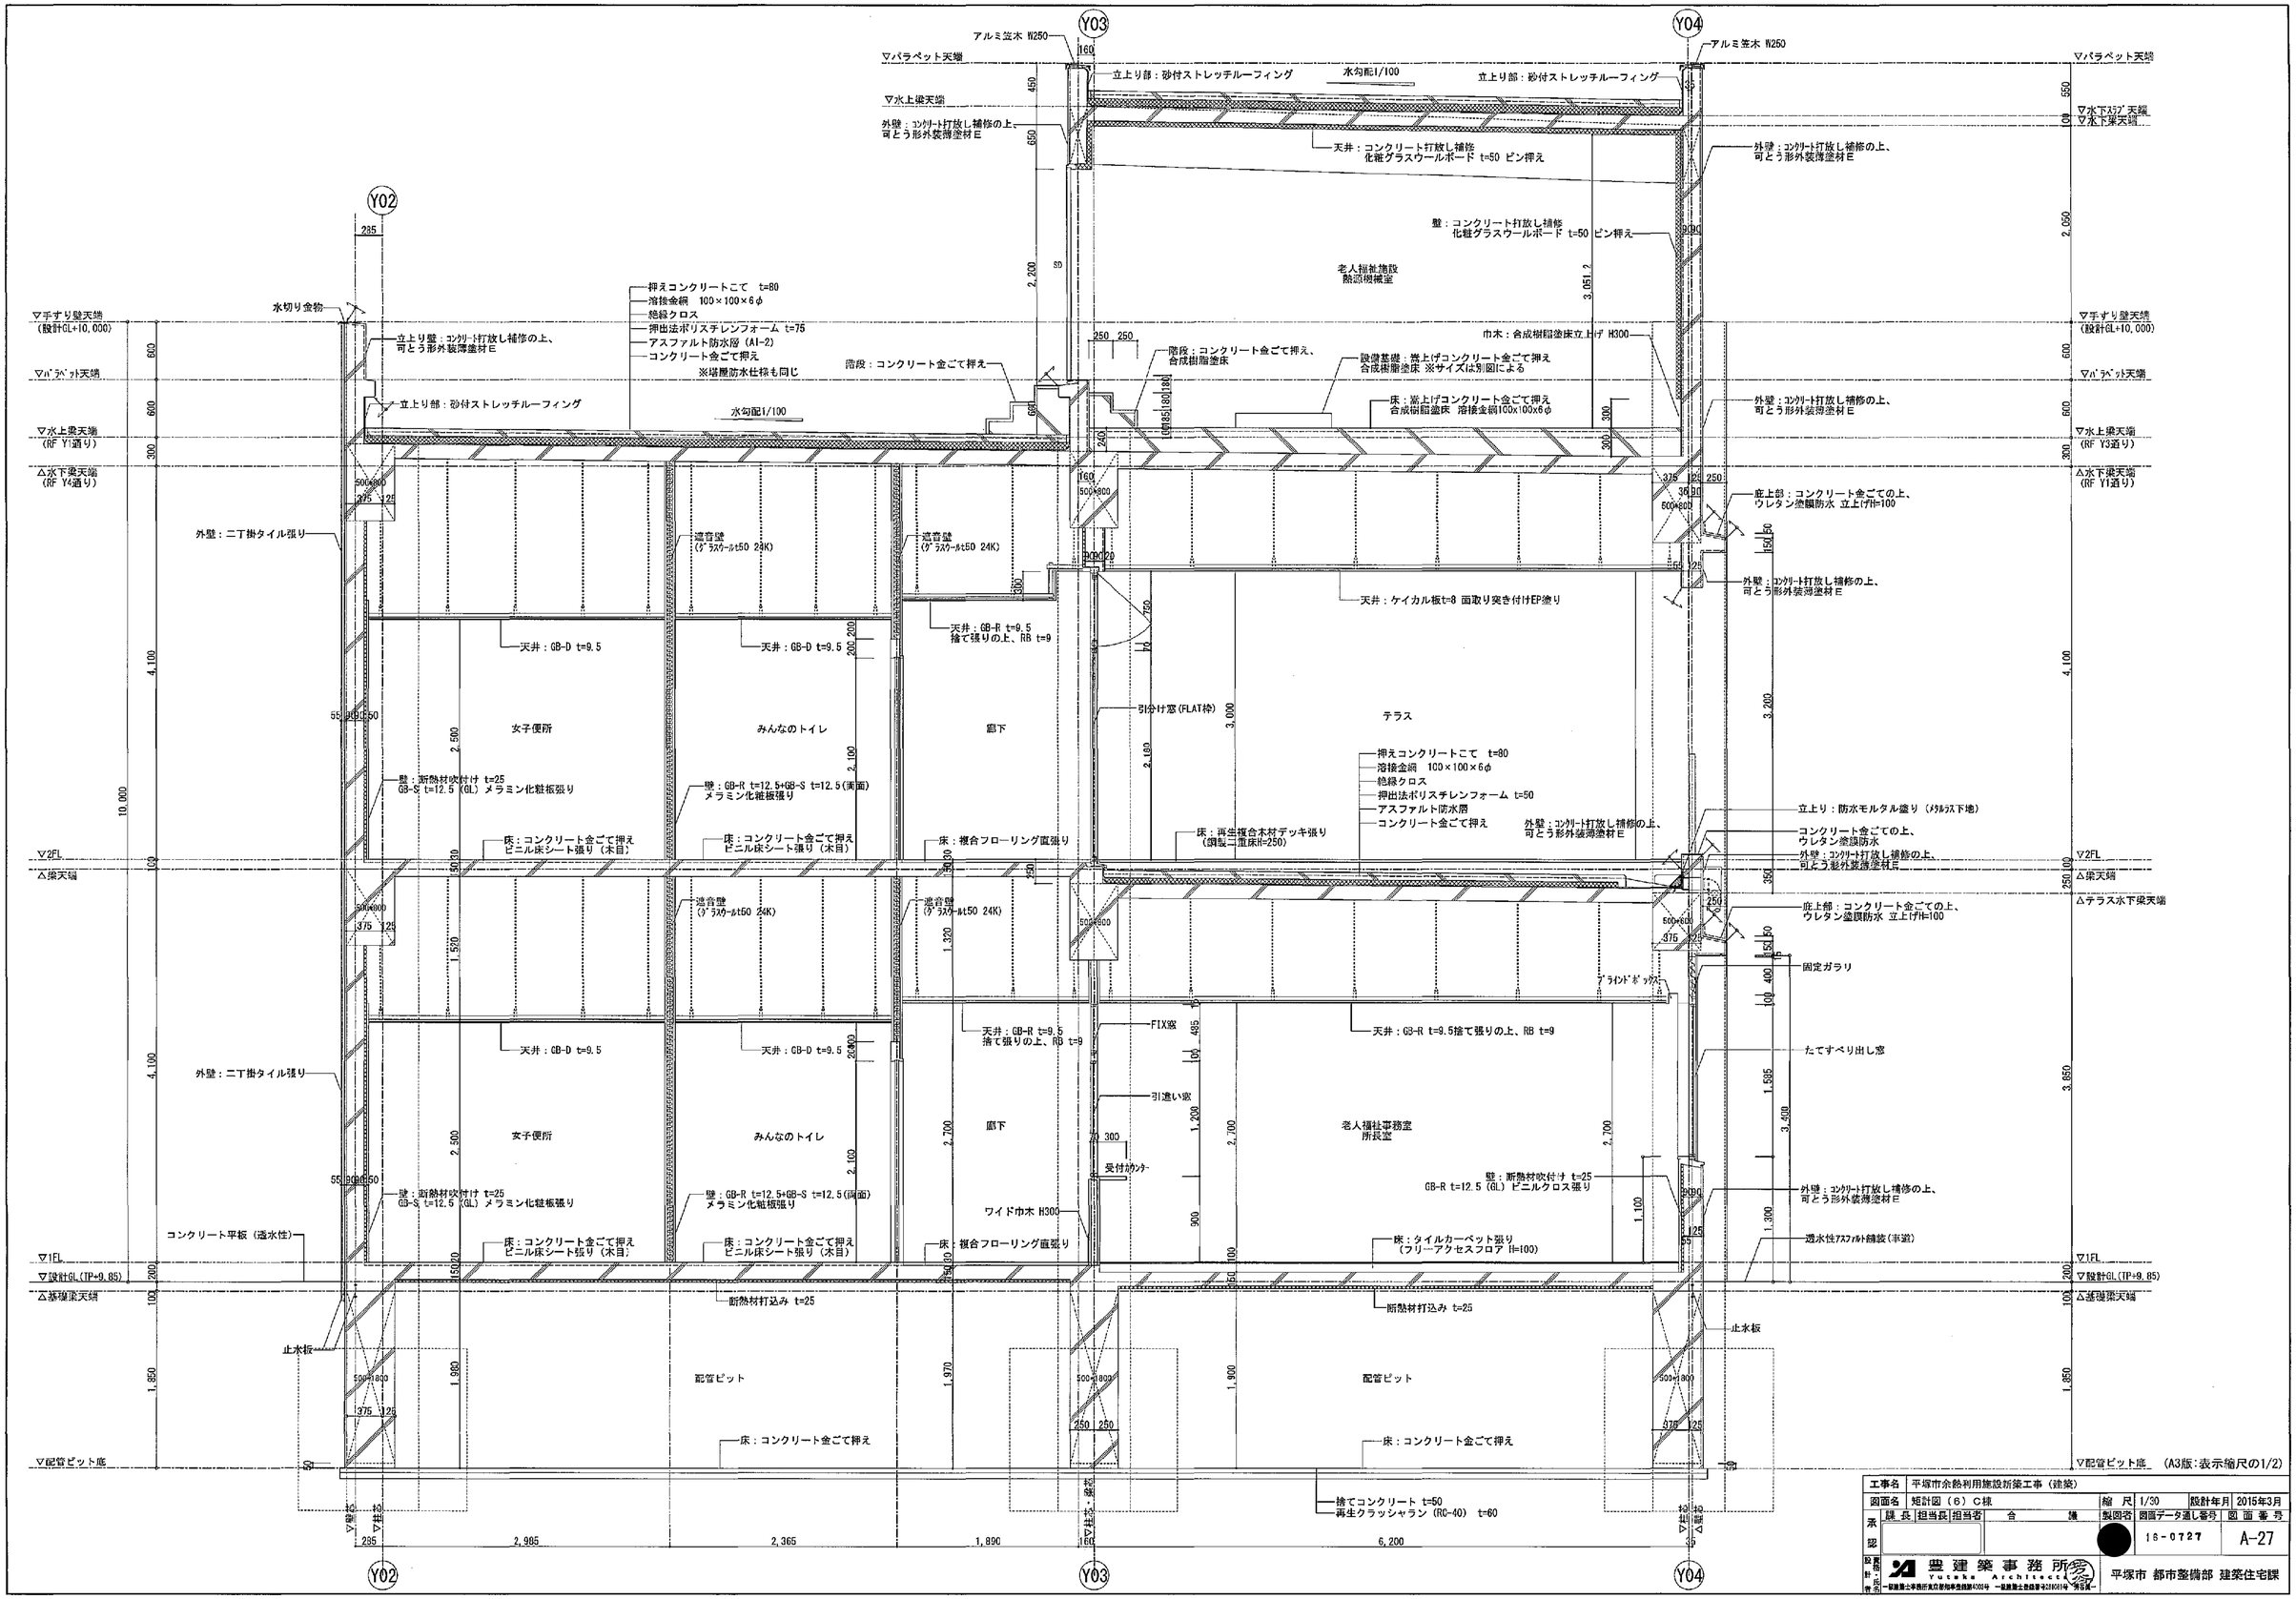▽パラペット天端 / アルミ笠木 W250 / 立上り部：砂付ストレッチルーフィング / ▽水上壁梁天端 / ▽水下スラブ天端 / △水下壁梁天端 / 天井：コンクリート打放し補修 化粧グラスウールボード t=50 ピン押え / 外壁：ｺﾝｸﾘｰﾄ打放し補修の上、可とう形外装薄塗材E / 壁：コンクリート打放し補修 化粧グラスウールボード t=50 ピン押え / 老人福祉施設 熱源機械室 / 外壁：ｺﾝｸﾘｰﾄ打放し補修の上、可とう形外装薄塗材E / ▽手すり壁天端 (設計GL+10,000) / ▽ﾊﾟﾗﾍﾟｯﾄ天端 / 床：嵩上げコンクリート金ごて押え 合成樹脂塗床 溶接金網100x100x6φ / 立上り部：砂付ストレッチルーフィング / ▽水上梁天端 (RF Y1通り) / △水下ｽﾗﾌﾞ天端 / △水下梁天端 (RF Y4通り) / 外壁：二丁掛タイル張り / 天井・壁：コンクリート打放し補修 / 天井：ケイカル板t=8 面取り突き付けEP塗り / 天井：GB-R t=9.5 捨て張りの上、RB t=9 / 外壁：ｺﾝｸﾘｰﾄ打放し補修の上、可とう形外装薄塗材E / 壁：断熱材次付け t=25 GB-R t=12.5 (GL) ビニルクロス張り / DS / テラス / アルミ手摺 / 健康相談室 / 押えコンクリートこて t=80 / 溶接金網 100×100×6φ / 絶縁クロス / 押出法ポリスチレンフォーム t=50 / アスファルト防水層 / コンクリート金ごて押え / 立上り：防水モルタル塗り（ﾒﾀﾙﾗｽ下地） / 床：再生複合木材デッキ張り デッキ専用根太、束 / 床：コンクリート金ごて押え 防塵塗床 / 床：複合フローリング直張り / 庇上部：コンクリート金ごての上、ウレタン塗膜防水 / ▽2FL / △笠天端 / 天井：GB-R t=9.5捨て張りの上、RB t=9 / 天井・壁：コンクリート打放し補修 化粧グラスウールボード t=50 ピン押え / 外壁：二丁掛タイル張り / 老人福祉事務室 所長室 / 消火ポンプ室 / 教養娯楽室 / 再生複合木材デッキ張り デッキ専用根太、束 土間コンクリート金ごて（水勾配） / 壁：断熱材次付け t=25 GB-R t=12.5 (GL) ビニルクロス張り / 床：タイルカーペット張り (フリーアクセスフロア H=100) / ▽1FL / ▽設計GL(TP+9.85) / △基礎梁天端 / 断熱材打込み t=25 / 止水板 / 配管ピット / 壁：コンクリート打放し補修 ケイ酸質系塗布防水 / ▽WL / 消火水槽 / 床：コンクリート金ごて押え ケイ酸質系塗布防水 / 床：コンクリート金ごて押え / 床：コンクリート金ごて押え 合成樹脂塗床 / 床下点検口600角 / 床：複合フローリング直張り / ステンレスタラップ 5段 22φ@400 / 配管ピット / 床：コンクリート金ごて押え / ▽配管ピット底 / 捨てコンクリート t=50 / 再生クラッシャラン (RC-40) t=60 / 止水板

押えコンクリートこて t=60 / 溶接金網 100×100×6φ / 絶縁クロス / 押出法ポリスチレンフォーム t=75 / アスファルト防水層 (A1-2) / コンクリート金ごて押え / ※塔屋防水仕様も同じ / 壁：磁器質タイル張り / 女子浴室 / 浴室機械室 / ピロティ / 外壁：二丁掛タイル張り / 床：透水性コンクリート平板

水切り金物 / 立上り壁：ｺﾝｸﾘｰﾄ打放し補修の上、可とう形外装薄塗材E / 立上り部：砂付ストレッチルーフィング / 断熱材吹付け t=25 / 天井：パスリブ（ＳＵＳ製経天下地） / 男子浴室 / 発泡複層ビニル床シート張り / 押えコンクリートこて / 押出法ポリスチレンフォーム t=50 / アスファルト防水層 / コンクリート金ごて押え / 天井：ケイカル板t=8 面取り突き付けEP塗り / 柱型：二丁掛タイル張り / ピロティ / 歩車道境界ブロック / ｱｽﾌｧﾙﾄ舗装(車道)

4,200 / 1,600 / 285

(A3版：表示縮尺の1/2)

| | | | | | |
|---|---|---|---|---|---|
| 工事名 | 平塚市余熱利用施設新築工事（建築） | | | | |
| 図面名 | 矩計図（７）Ｃ棟 | | 縮尺 | 1/30 | 設計年月 2015年3月 |
| 課長 | 担当長 | 担当者 | 合 | 職 | 製図者 | 図面データ通し番号 16-0728 | 図面番号 A-28 |
| 承認 | | | | | | | |
| 設計・監理者 | 豊建築事務所 Yutaka Architects 一級建築士事務所東京都知事登録第60006号 一級建築士登録番号第36139号 | | | | | 平塚市 都市整備部 建築住宅課 | |







(A3版：表示縮尺の1/2)

| | | | | | | | |
|---|---|---|---|---|---|---|---|
| 工事名 | 平塚市余熱利用施設新築工事（建築） | | | | | | |
| 図面名 | 階段詳細図（1）階段1 | | | 縮尺 | 1/30 | 設計年月 | 2015年3月 |
| 承認 | 課長 | 担当長 | 担当者 | 合議 | 製図者 | 図面データ通し番号 | 図面番号 |
| | | | | | | 16-0728 | A-29 |
| 設計・監理 | 豊建築事務所 Yutaka Architects 一級建築士事務所東京都知事登録第60334号 一級建築士登録番号第340311号 | | | | | 平塚市 都市整備部 建築住宅課 | |




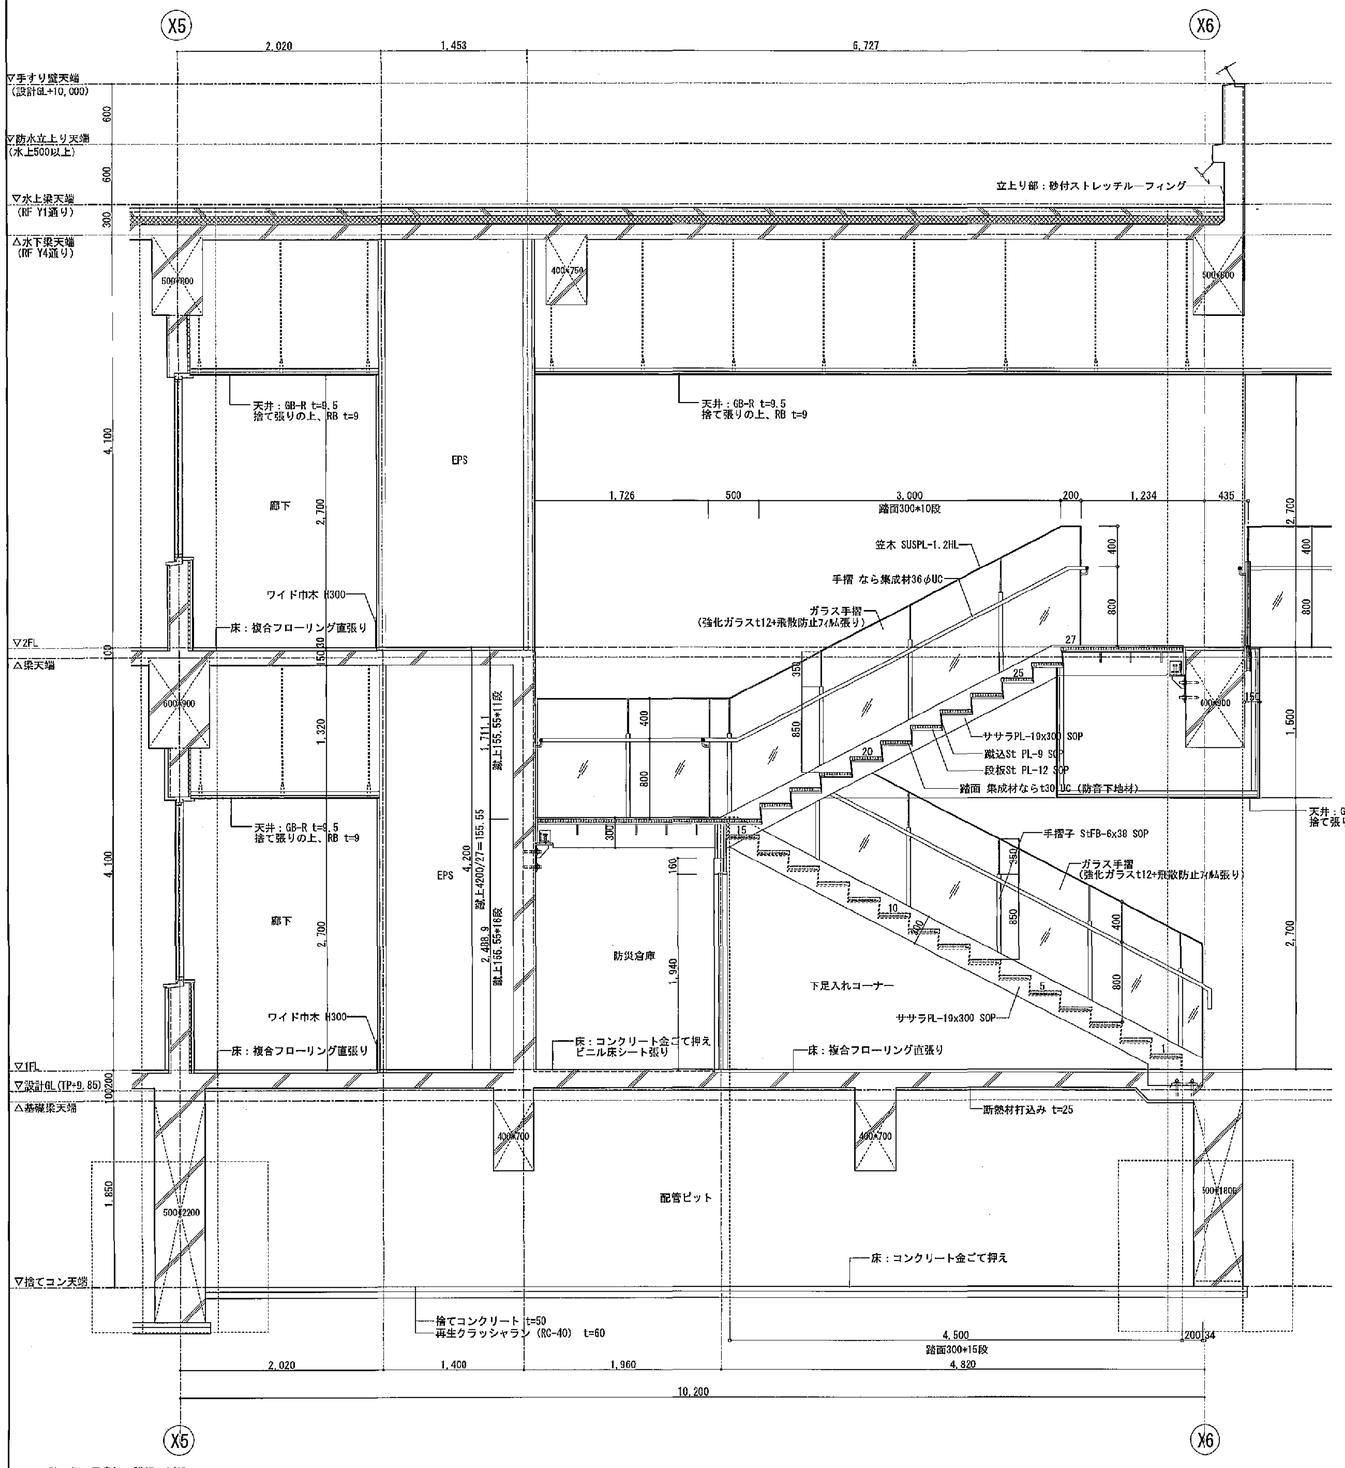


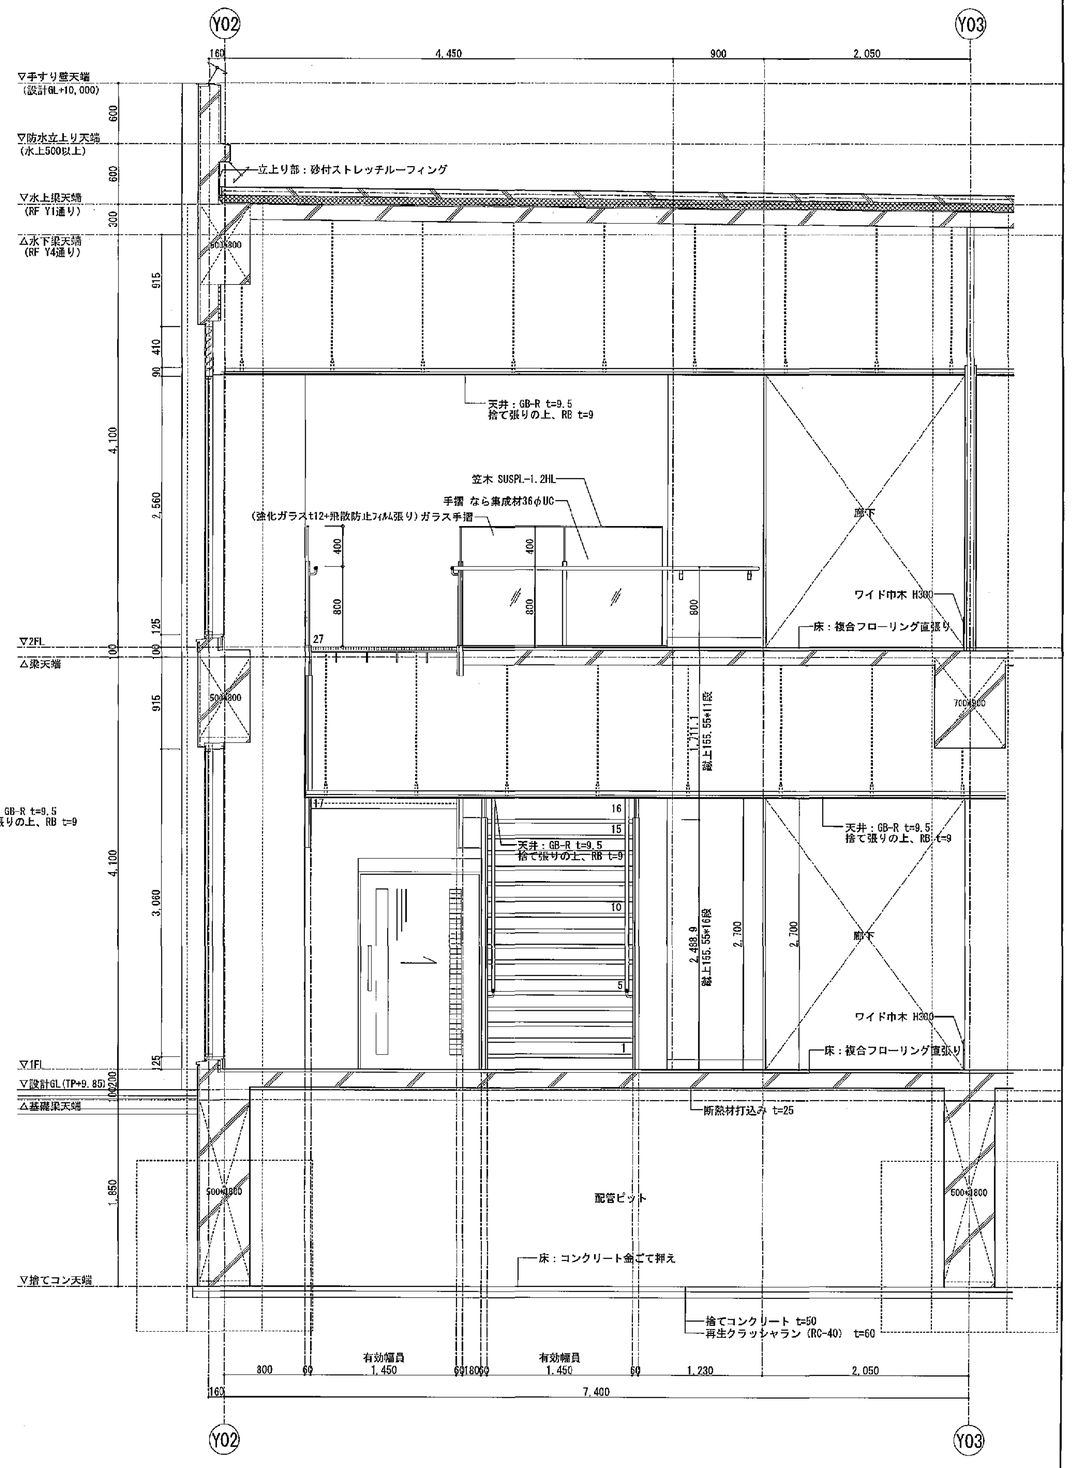踏み板：段鼻加工詳細 1/10




(A3版：表示縮尺の1/2)
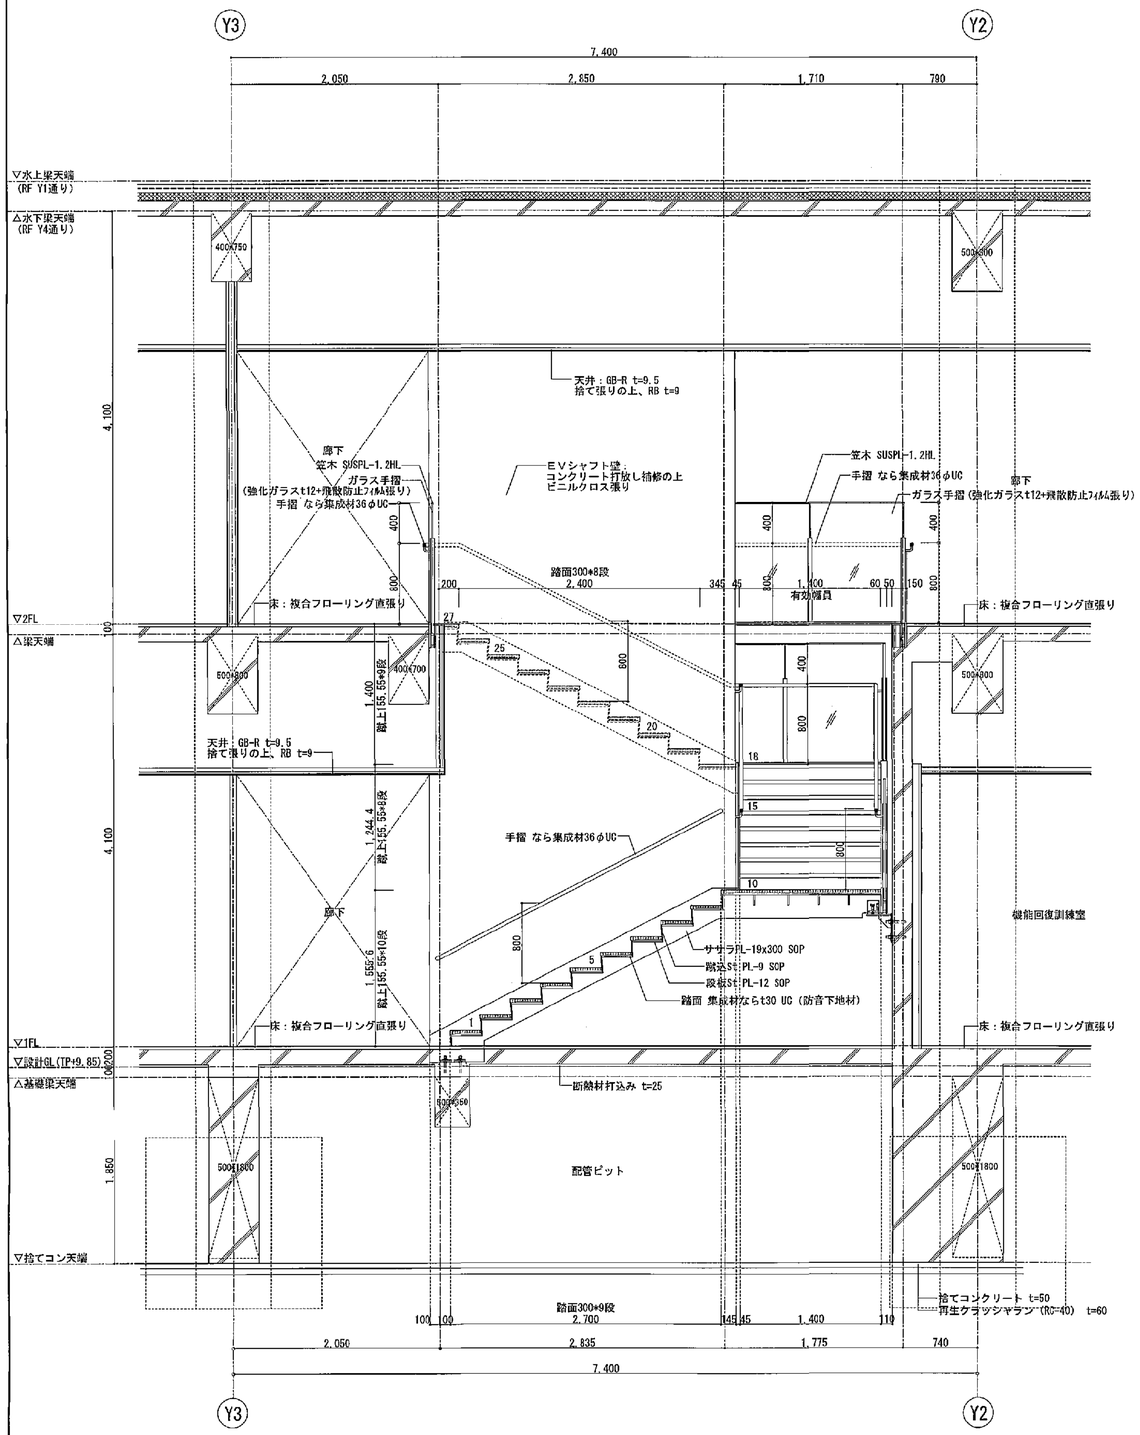
| | | | | | | | |
|---|---|---|---|---|---|---|---|
| 工事名 | 平塚市余熱利用施設新築工事（建築） | | | | | | |
| 図面名 | 階段詳細図（2）階段2 | | | | 縮尺 | 1/30 | 設計年月 2015年3月 |
| 承認 | 課長 | 担当長 | 担当者 | 合 | 籠 | 製図者 | 図面データ通し番号 16-0730 |
| | | | | | | | 図面番号 A-30 |
| 設計・監理 | 豊建築事務所 Yutaka Architects 一級建築士事務所東京都知事登録第53053号 一級建築士登録番号(28681号 宮村篤一 | | | | | | 平塚市 都市整備部 建築住宅課 |

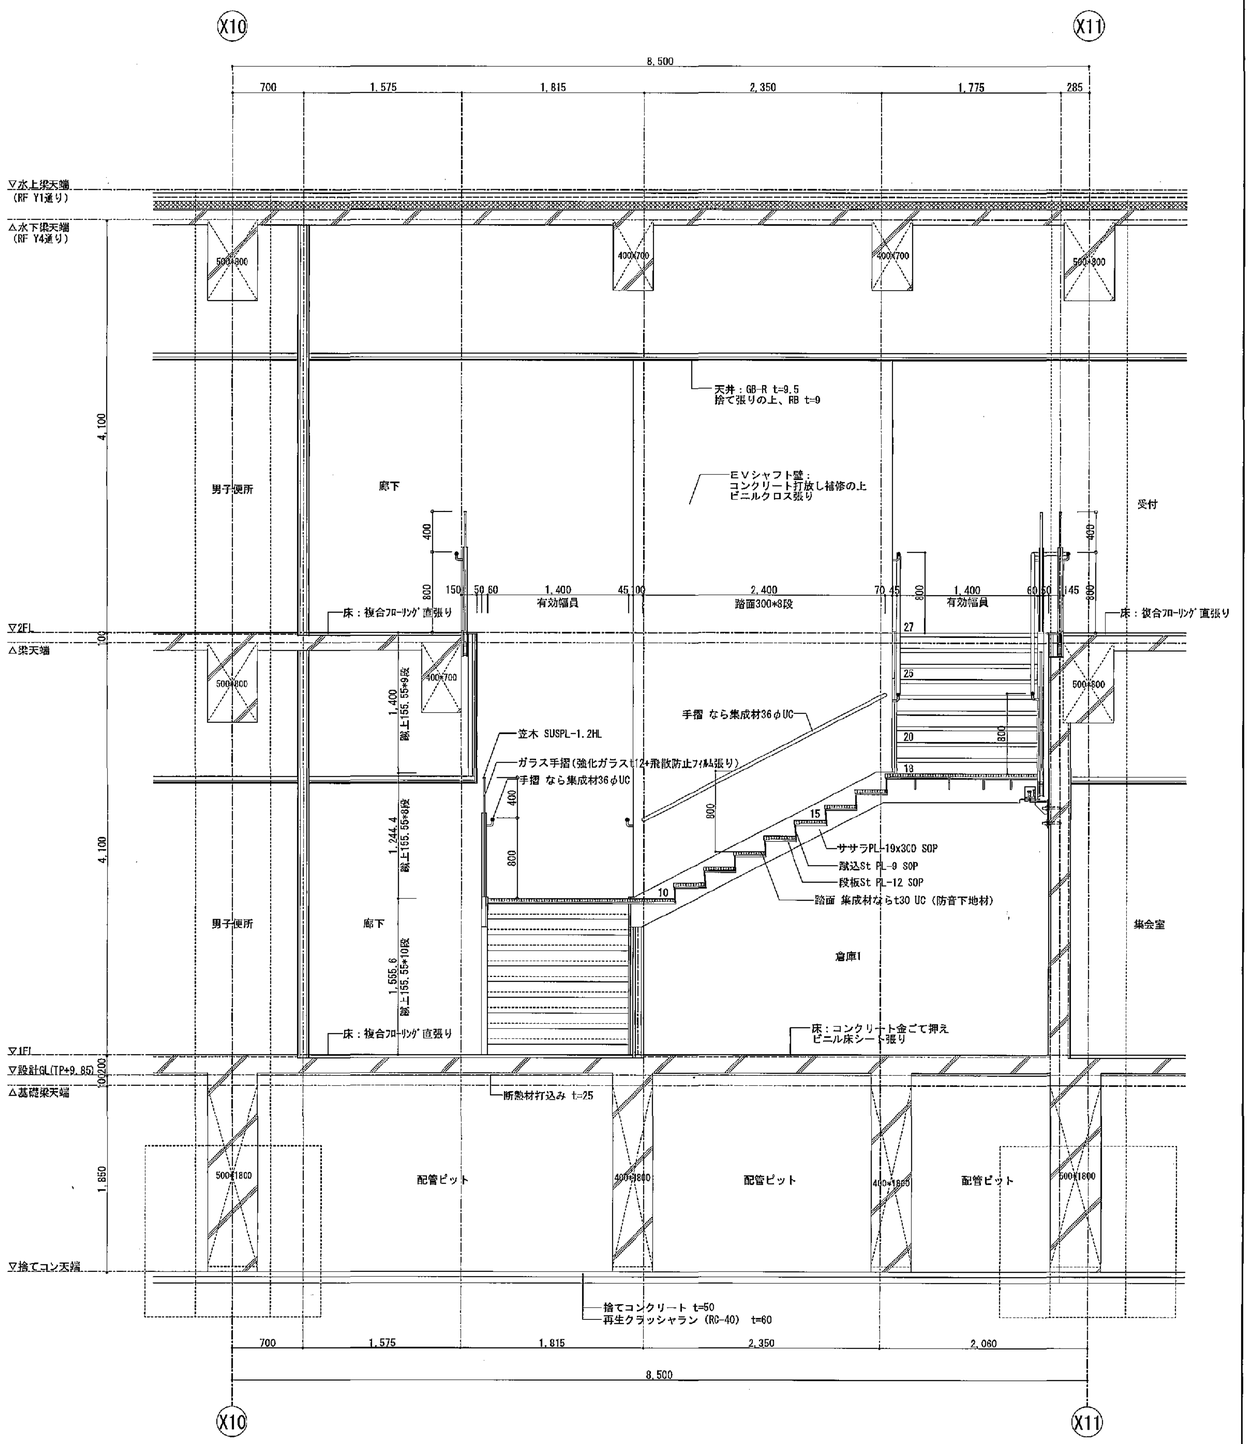Y02 Y01

7,400

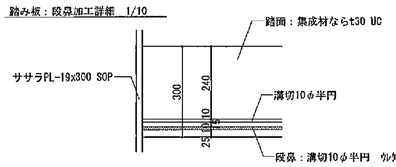2,345 400 2,915 400 1,340

踏面265×11段

▽手すり壁天端 (設計GL+10,000)
▽防水立上り天端 (水上500以上)
▽水上梁天端 (RF Y3通り)
▽階段室FL
△水下梁天端 (RF Y1通り)
▽2FL
▽階段室FL(2FL-100)
▽1FL
▽外構仕上(IP+9.95)
▽階段室FL(1FL-100)
▽地中梁天端 (1FL-300)
▽B1FL
▽ドライエリアFL(B1FL-100)
▽地中梁天端 (B1FL-300)

手すり壁：コンクリート打放し補修の上、可とう形外装薄塗材E

樹脂被覆手すり 34φ

踏面・蹴込：防水モルタル t=30 金ごて押え 合成樹脂塗床

SUSノンスリップW35 (タイヤ入)

床：コンクリート金ごて押え 合成樹脂塗床

段裏：コンクリート打放し補修の上、可とう形外装薄塗材E

排水溝：W100 合成樹脂塗床

外壁：二丁掛タイル張り

中壁：コンクリート打放し補修の上、可とう形外装薄塗材E

巾木：H100 合成樹脂塗床立上げ

段裏・梁型：コンクリート打放し補修の上、可とう形外装薄塗材E

FRPグレーチングt25敷き

地下外壁：コンクリート打放し補修の上、可とう形外装薄塗材E

釜場：600x1000x700H SUS縞目グレーチング ふた

捨てコンクリート t=50
再生クラッシャラン (RC-40) t=60

ウレタン塗膜防水

健康増進室

健康増進施設 地下機械室

3,600 1,830 7,400

(A3版:表示縮尺の1/2)

| | |
|---|---|
| 工事名 | 平塚市余熱利用施設新築工事（建築） |
| 図面名 | 断面詳細図（3）屋外階段 |
| 縮尺 | 1/30 |
| 図面番号 | A-31 |
| 作成年月 | 2015年3月 |
| 版番号 | |


平塚市 都市整備部 建築住宅課

16-0731







R階平面詳細図




地階平面詳細図

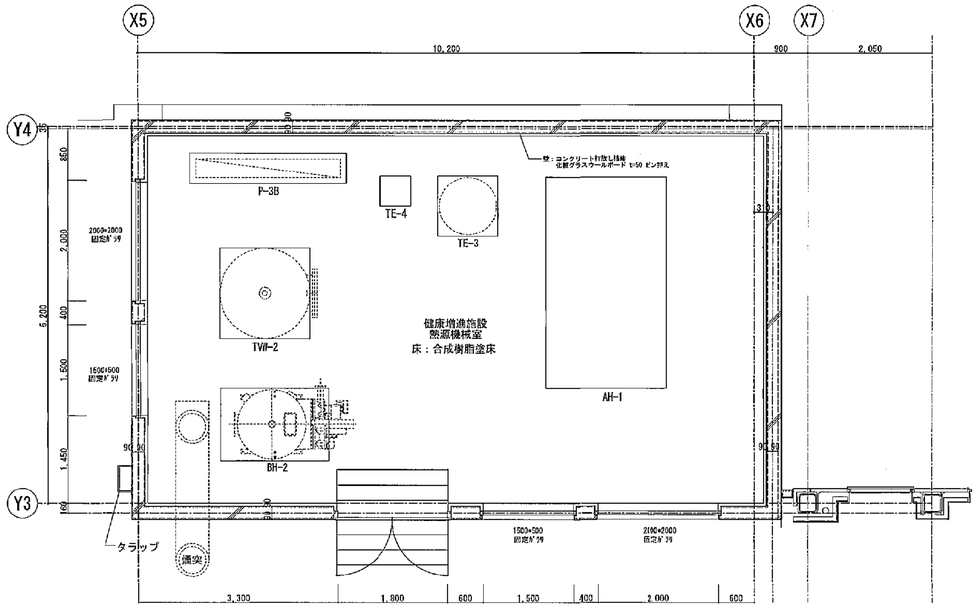(A3版：表示縮尺の1/2)
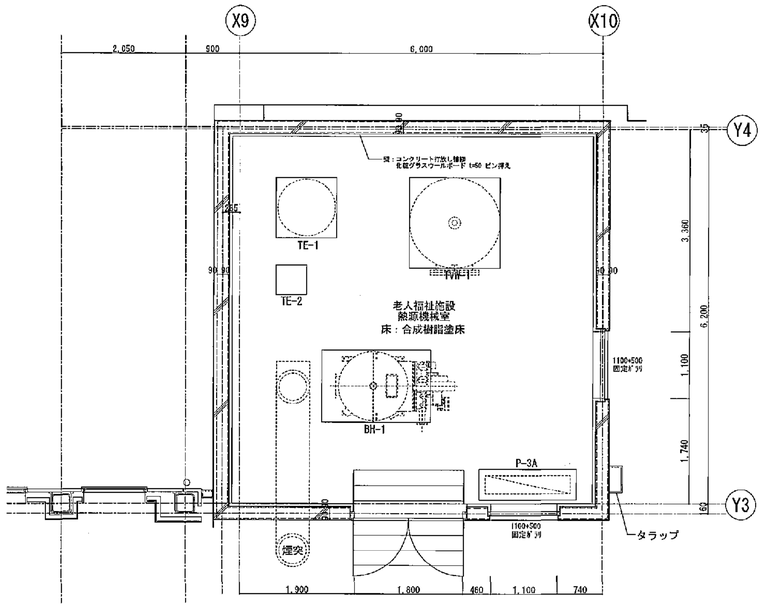
| | | | | | | | |
|---|---|---|---|---|---|---|---|
| 図面名 | 地下平面詳細図・屋上平面詳細図 | | | 縮尺 | 1/50 | 設計年月 | 2015年3月 |
| 承認 | 課長 | 担当長 | 担当者 | 合議 | 製図者 | 図面データ通し番号 | 図面番号 |
| | | | | | | 16-0732 | A-32 |
| 設計・監理者 | 豊建築事務所 Yutaka Architects 一級建築士事務所 神奈川県知事登録第19003号 一級建築士 登録番号 328011号 管理建築士 | | | | | 平塚市 都市整備部 建築住宅課 | |

X1 X2 X3 X4 X5
Y1 Y2 Y3 Y4
7,450 7,450 7,450 7,450 4,950
ガラスブロック（190x32)+(10x31)+(17.5x2)
外壁柱型：コンクリート打放し補修の上、薄付仕上塗材
竪樋カラーVP100φ
800×950
750×750
750×1000
470×1400
水勾配
排水目皿
床下点検口 600x600
健康増進室
床：ビニル床シート（プール用）
水中トレーニング槽
※詳細別図参照
[-KK] 1FLからの下がりを示す
上部メンテナンス通路ライン
柱型：コンクリート打放し補修の上、モザイクタイル張り（1階部分）
壁：コンクリート打放し補修の上、モザイクタイル張り（1階部分）
スチールグレーチングt25敷き
ドライエリア
2100×2400
アルミ縦framed門扉
有効W2200
排水板（ﾊﾟﾈﾙ型）
H=1000
器具庫
床：ビニル床シート
（プール用）
中段棚
（網棚）
ゴミ保管室
床：合成樹脂塗床
水栓柱
（仮設）
強制シャワー
床：ビニル床シート
（プール用）
採暖室
床：ビニル床シート
（プール用）
ライニング（天井まで）
C種CB積み
磁器質タイル張り
男子シャワー
床：磁器質タイル張り
男子更衣室
床：竹タイルカーペット張り
ベンチ（掃除）
女子シャワー
床：磁器質タイル張り
女子更衣室
床：竹タイルカーペット張り
女子便所
消火器ボックス
H600×W300×D200
消防用具入れ
洗眼水栓・ホーム水栓 各3ケ所
ロッカー
W300×D500×H1800
（上下2段）88人分
姿見300×1500
ベンチ（掃除）
手摺（壁）：壁付き手摺
手摺（自）：自立手摺
多目的便所
床：ビニル床シート
（プール用）
多目的シャワー室
床：ビニル床シート
（プール用）
多目的更衣室
床：ビニル床シート
（プール用）
壁手摺壁
救護室監視員控室
床：長尺塩ビシート
上部カーテンレール
上部アンダーボックス
ベッド
ソファ
掲示板(張り)
LSD
消火器ボックス
H600×W300×D200
点検用扉
600x2100
(A3版:表示縮尺の1/2)
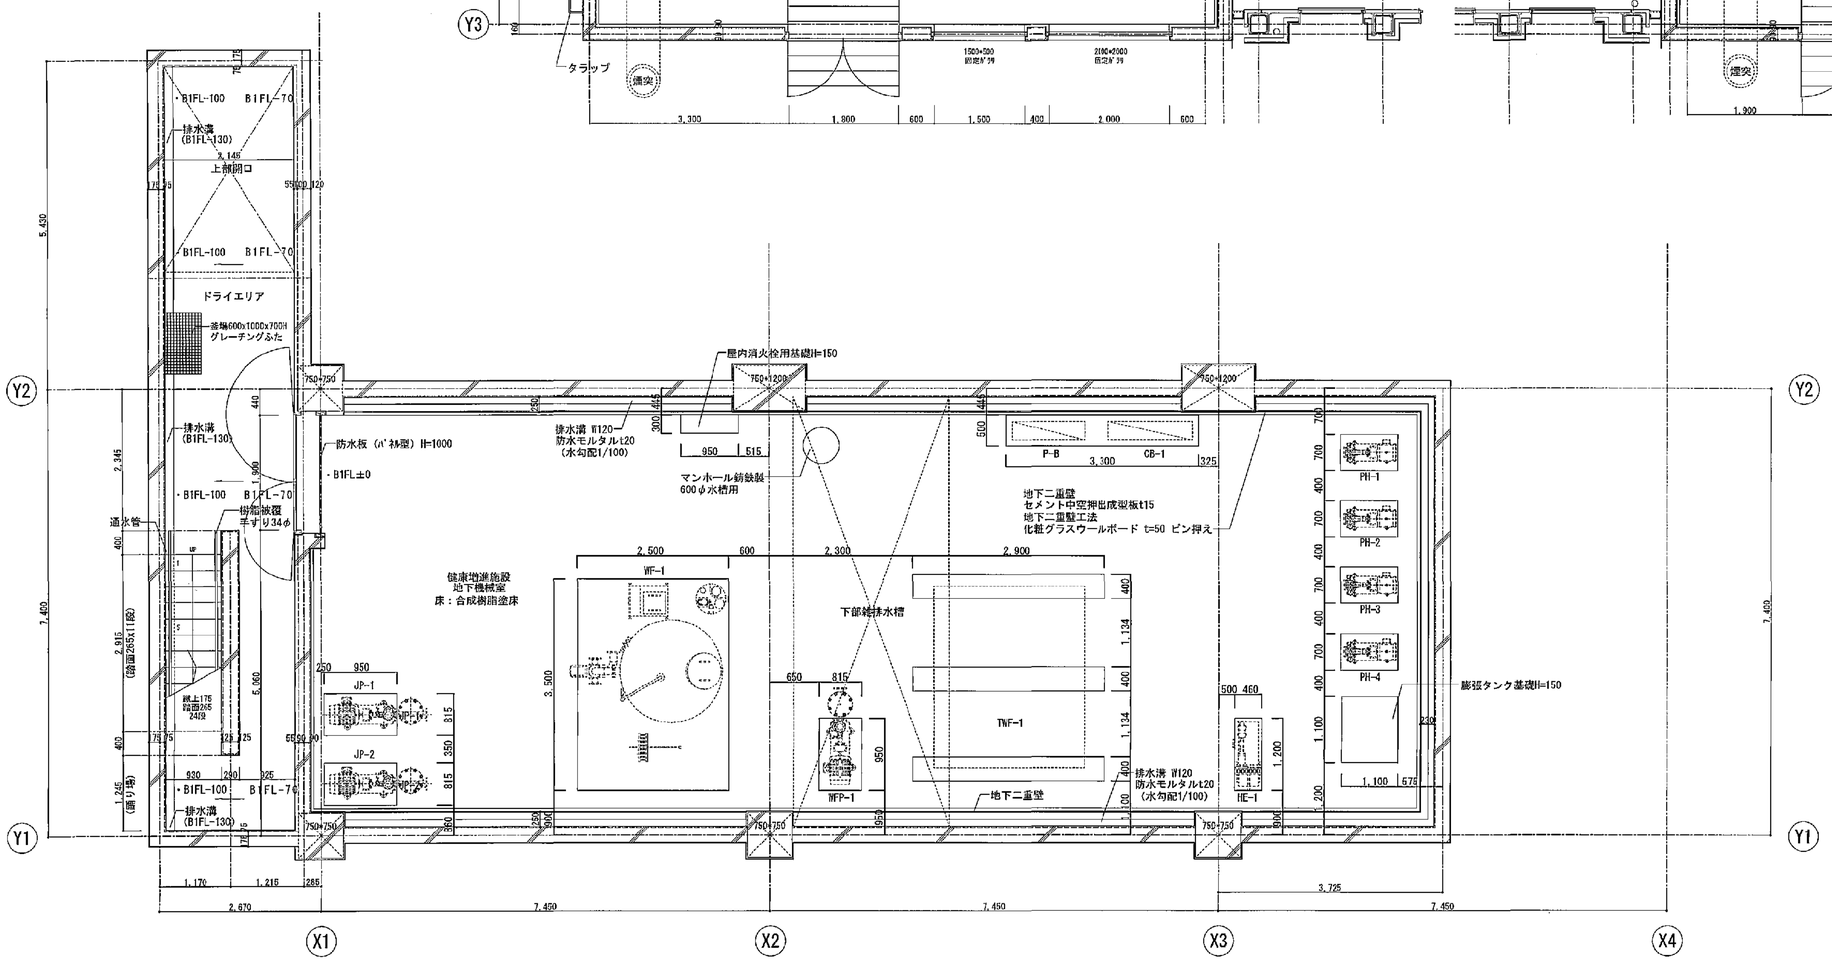
| | | | |
|---|---|---|---|
| タイル伸縮目地（柱際は構造スリットと同位置） | 室名サイン（突出し） | 手摺（壁）：壁付き手摺 | |
| 特記なき限り、排水溝W100（樹脂製グレーチングW150）<br>傾斜勾配箇所は排水溝W150（樹脂製グレーチングW200） | 室名サイン（壁平付き） | 手摺（自）：自立手摺 | |
| 水勾配 | 室名サイン（天井吊） | | |
| | 室名サイン（誘導） | | |

| | | | | | |
|---|---|---|---|---|---|
| 工事名 | 平塚市余熱利用施設等整備工事（建築） | | | | |
| 図面名 | 1階平面詳細図（1） | 縮尺 | - | 設計年月 | 2015年3月 |
| 承認 | 課長 担当長 担当者 | 合 議 | 図図者 | 図面データ通し番号 | 図面番号 |
| | | | | 16-0733 | A-33 |
| 設計者 | 豊建築事務所 Yutaka Architects | | | 平塚市 都市整備部 建築住宅課 | |

X5 X6 X7 X8 X9 X10
Y4 Y3 Y2 Y1
XH1 XH2 YH1

4,950 1,050 4,200 600 2,050 2,050 2,050 2,050 2,050 2,050 900 4,200 1,800 3,500
937.5 5,235 930 5,120 380 7,620
15497.5 440 15 831 95 831 95 831 95 831 95 831 95 830.5 95 837.5 95 837.5 95 837.5 95 838 15 465 455 430 440 95 801.5 95 801.5 95 801.5 95 801.5 15 165 1,360 440 440 15 857.5 95 856 95 856 95 856 95 856 95

6,200
3,000
7,400
7,710

## 主な仕上表

| 記号 | 名称 | 床 | 巾木 | 壁 | 天井 | 備考 |
|---|---|---|---|---|---|---|
| RM-1 | 救護室監視員控室 | 長尺塩ビシート | ビニル巾木 | ビニルクロス張り | ビニルクロス張り | |
| RM-2 | 健康増進事務室 | タイルカーペット（フリーアクセスフロア） | ビニル巾木 | ビニルクロス張り | ビニルクロス張り | |
| RM-3 | 老人福祉事務室所長室 | タイルカーペット（フリーアクセスフロア） | ビニル巾木 | ビニルクロス張り | ビニルクロス張り | |
| RM-4 | 教養娯楽室 | 複合フローリング張り | ビニル巾木 | ビニルクロス張り | ビニルクロス張り | |
| RM-5 | 廊下 | 複合フローリング張り | ビニル巾木 | ビニルクロス張り | ビニルクロス張り | |
| RM-6 | 倉庫 | 長尺塩ビシート | ビニル巾木 | ビニルクロス張り | ビニルクロス張り | |
| RM-7 | 防災倉庫 | 長尺塩ビシート | ビニル巾木 | ビニルクロス張り | ビニルクロス張り | |
| RM-8 | 機能回復訓練室 | 長尺弾性塩ビシート | ビニル巾木 | ビニルクロス張り | ビニルクロス張り | |
| RM-9 | 多目的シャワー室 | ビニル床シート（プール用） | ビニル巾木 | ビニルクロス張り | ビニルクロス張り | |
| RM-10 | 階段1 | 階段用ノンスリップ付ビニル床シート | ビニル巾木 | ビニルクロス張り | ビニルクロス張り | |
| RM-11 | 階段2 | 階段用ノンスリップ付ビニル床シート | ビニル巾木 | ビニルクロス張り | ビニルクロス張り | |
| RM-12 | 階段3 | 階段用ノンスリップ付ビニル床シート | ビニル巾木 | ビニルクロス張り | ビニルクロス張り | |
|

老人福祉事務室所長室
床：ライトカーペット
（フリーアクセスフロア）

敬老娯楽室
床：複合フローリング張り

浴室機械室
床：合成樹脂塗床

廊下
床：複合フローリング張り

みんなのトイレ

女子便所

男子便所

乗用11人乗

給湯コーナー

倉庫1
床：長尺塩ビシート

多目的室
床：長尺弾性塩ビシート

機能回復訓練室
床：長尺弾性塩ビシート

植栽

駐輪ラック（前輪式15台）

駐輪ラック（前輪式12台）

駐輪ラック（前輪式10台）

バイク置場
平成6台

| | | | |
|---|---|---|---|
| タイル伸縮目地（柱際は躯体スリットと同位置） | 室名サイン（突出し） | 手摺（壁）：壁付き手摺 | |
| 特記なき限り、排水溝W100（樹脂製グレーチングW150）<br>傾度増強室内は排水溝W150（樹脂製グレーチングW200） | 室名サイン（壁平付き） | 手摺（自）：自立手摺 | |
| 水勾配 | 室名サイン（天井吊） | —— | |
| | 室名サイン（誘導） | | |

(A3版：表示縮尺の1/2)

| | | | | | |
|---|---|---|---|---|---|
| 図面名 | 詳細図（5） | 縮尺 | - | 設計年月 | 2015年3月 |
| 承認 | 課長 担当長 担当者 合 議 | 製図者 | | 図面データ通し番号 | 図面番号 |
| | | | 16-0735 | | A-35 |
| 設計者 | 豊建築事務所 Yutaka Architects 一級建築士事務所東京都知事登録第60518号 一級建築士登録番号第31030号 芳賀保一 | | | 平塚市 都市整備部 建築住宅課 | |

X1 X2 X3 X4 X5

Y1 Y2 Y3 Y4

2FL+15
メンテナンス通路

2FL+15
メンテナンス通路

柱型：コンクリート打放し補修の上、NAD塗料仕上げ

外壁柱型：コンクリート打放し補修の上、二丁掛タイル張り

内壁：コンクリート打放し補修の上、NAD塗料仕上げ

スチール手摺+SOP

床：ビニル床シート（プール用）

床：長尺弾性塩ビシート（乾式二重床）

乾式二重床

手摺（壁）

手摺（自）

縦枠：スチール+SOP

自動扉 745×1161

消火器ボックス

点検用扉 600x1800

折り上げ天井

スライディングウォール

多目的室
床：長尺弾性塩ビシート

保守員室
床：ビニル床シート

保守員控室
FL+100
床：畳

清掃員控室
FL+100
床：畳

職員休憩室
FL+100
床：畳

倉庫4
床：ビニル床シート

倉庫5

更衣室1

更衣室2

更衣室3

更衣室4

廊下
床：ビニル床シート

廊下
床：複合フローリング直張り

健康増進室
上部吹抜

△壁芯、サッシ芯

▽壁芯、サッシ芯

(A3版：表示縮尺の1/2)

| | | | |
|---|---|---|---|
| タイル伸縮目地（柱際は補強スリットと同位置） | 室名サイン（突出し） | 手摺（壁）：壁付き手摺 | |
| 特記なき限り、排水溝はFCO（樹脂製グレーチング W150）<br>健康増進室内は排水溝はFCO（樹脂製グレーチング W200） | 室名サイン（壁平付き） | 手摺（自）：自立手摺 | |
| | 室名サイン（天井吊） | | |
| | 室名サイン（誘導） | | |

| | | | | | |
|---|---|---|---|---|---|
| 工事名 | 平塚市余熱利用施設新築工事（建築） | | | | |
| 図面名 | 2階平面詳細図（1） | 縮尺 | － | 設計年月 | 2015年3月 |
| 承認 | 課長 \| 担当長 \| 担当者 \| 合 \| 鐵 | 製図者 | 図面データ通し番号 | 図面番号 | |
| | | | 16-0736 | A-36 | |
| 設計・監理者 | 豊建築事務所 Yutaka Architect 一級建築士事務所東京都知事登録第6305号 一級建築士登録番号第5016号 芳賀豊一 | 平塚市 都市整備部 建築住宅課 | | | |

X5 X6 X7 X8 X9 X10

Y4 Y3 Y2 Y1

倉庫3
床：ビニル床シート

トレーニング室
床：長尺発泡塩ビシート
（乾式二重床）

廊下
床：複合フローリング直張り

廊下
床：複合フローリング張り

テラス
FL±0

健康相談室
床：複合フローリング

生活相談室
床：複合フローリング

町内福祉村事務室
床：タイルカーペット（フリーアクセスフロア）

みんなのトイレ
（1階と同じ）

女子便所
（1階と同じ）

男子便所
（1階と同じ）

ホール
上部吹抜

自動販売機
745×1161

自動販売機
（飲食）
1000×800

自動販売機
（飲食）
1000×800

自動販売機
（飲食）
1000×800

自動販売機
745×1161

自動販売機コーナー

冷水等

ゴミ箱

消火器ボックス

掲示板張り

ビニルクロス張り

乾式二重床

乾式耐火被覆板20mm
（1時間耐火）
ビニルクロス張り

耐火被覆板20mm
（1時間耐火）
ビニルクロス張り

ガラス手摺H1200

ガラスフィルム
グラデーション

防火防煙スクリーン（遮煙ロ付）
両面表示

再生複合デッキ敷き

壁：二丁掛タイル張り

柱型：コンクリート打放し補修の上
ビニルクロス張り

上部ブランドボックス

点検用扉
600x1800

手摺（壁）

手摺（自）

片引き戸
有効1000

折り上げ天井
CH2700
CH2900

コンセント用壁フカシ
CH2000
CH2700

ドレイン

EXP. J

タイル伸縮目地（柱際は伸縮スリットと同位置）

特記なき限り、排水溝W100（樹脂製グレーチングW150）
健康増進室内は排水溝W150（樹脂製グレーチングW200）

| | | |
|---|---|---|
| 空名サイン（突出し） | 手摺（壁）：壁付き手摺 | |
| 室名サイン（壁平付き） | 手摺（自）：自立手摺 | |
| 室名サイン（天井吊） | | |
| 空名サイン（誘導） | | |

(A3版：表示縮尺の1/2)

| | | | | | |
|---|---|---|---|---|---|
| 工事名 | 平塚市余熱利用施設新築工事（建築） | | | | |
| 図面名 | 2階平面詳細図（2） | 縮尺 | - | 設計年月 | 2015年3月 |
| 承認 | 課長 担当長 担当者 | 合 議 | 製図者 | 図面データ通し番号 | 図面番号 |
| | | | | 16-0737 | A-37 |

豊建築事務所 Yutaka Architects
一級建築士事務所 東京都知事登録第83003号 一級建築士登録証明 第28818号 河合豊一

平塚市 都市整備部 建築住宅課




タイル仰額目地（柱際は横或スリットと同位置）

特記なき限り、排水溝W100（樹脂製グレーチングW150）
健康相談室内は排水溝W150（樹脂製グレーチングW200）

室名サイン（突出し）
室名サイン（壁平付き）
室名サイン（天井吊）
室名サイン（袖壁）

手摺（壁）：壁付き手摺
手摺（自）：自立手摺
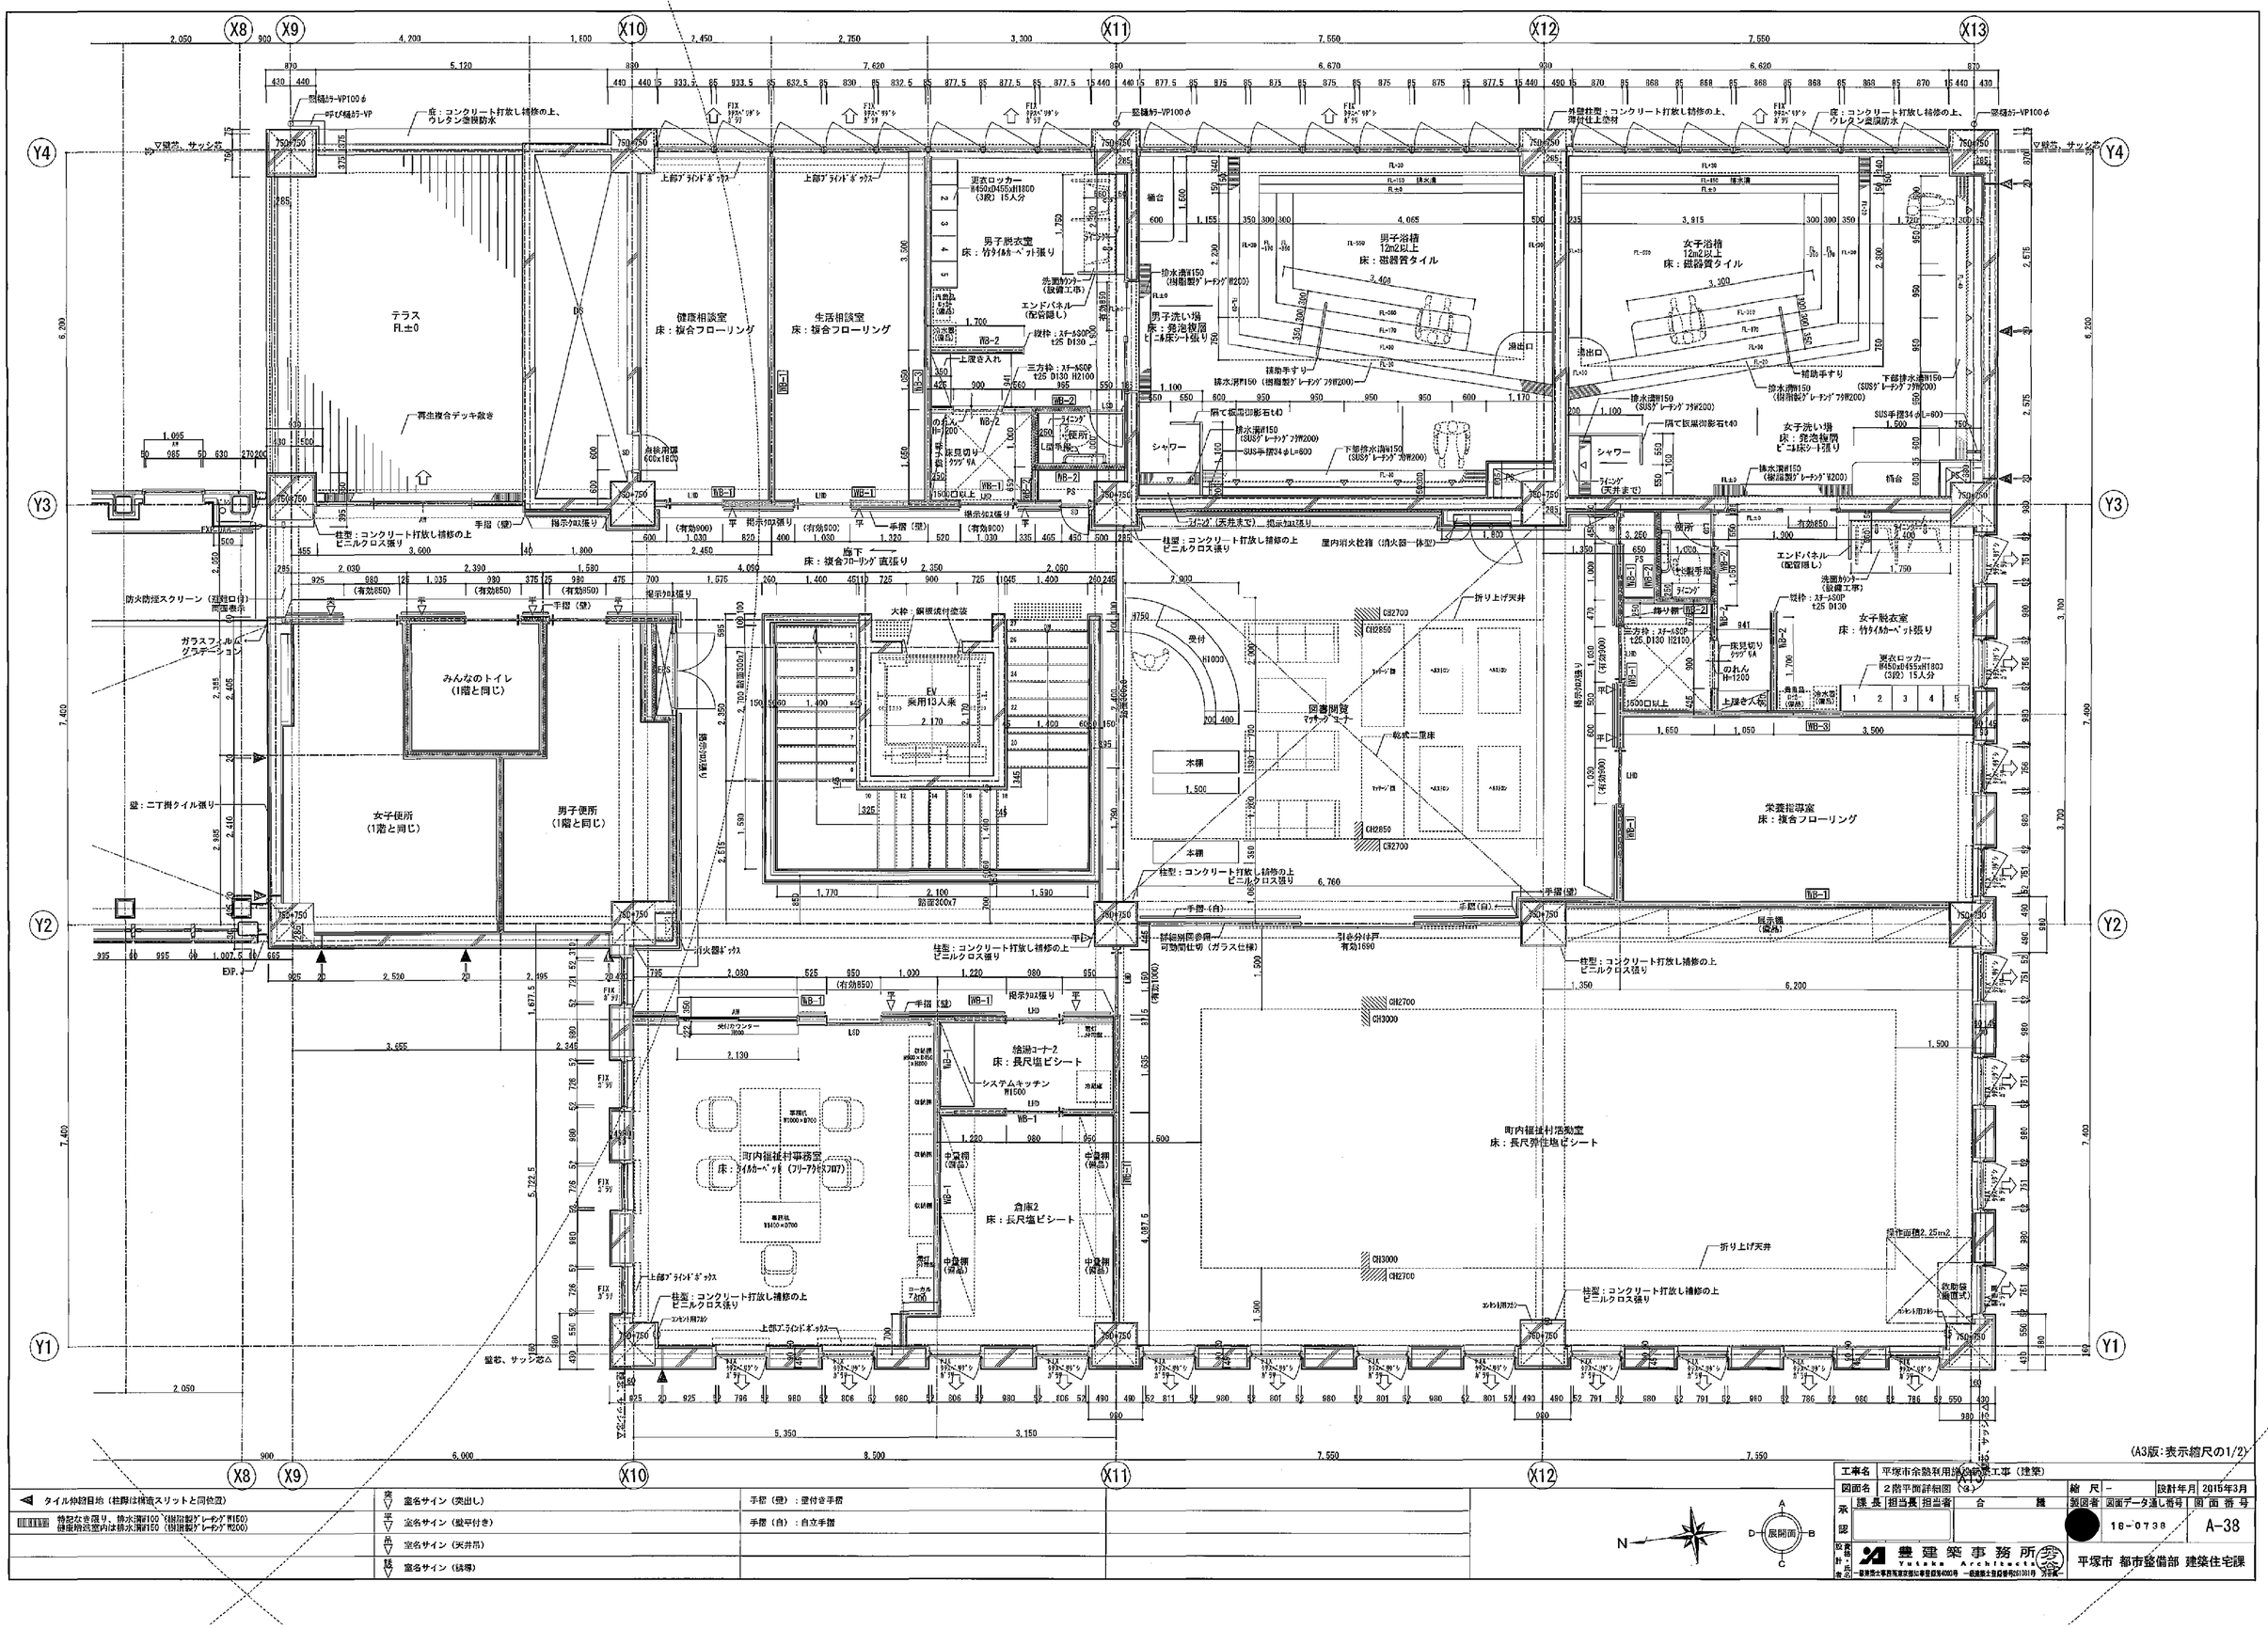
| | |
|---|---|
| 工事名 | 平塚市余熱利用施設新築工事（建築） |
| 図面名 | 2階平面詳細図（3） |
| 縮尺 | - |
| 設計年月 | 2015年3月 |
| 課長 | 担当長 | 担当者 | 合議 | 製図者 | 図面データ通し番号 | 図面番号 |
| | | | | | 16-0738 | A-38 |

豊建築事務所 Yutaka Architects

平塚市 都市整備部 建築住宅課




B1F 健康増進施設地下機械室







1F 器具庫

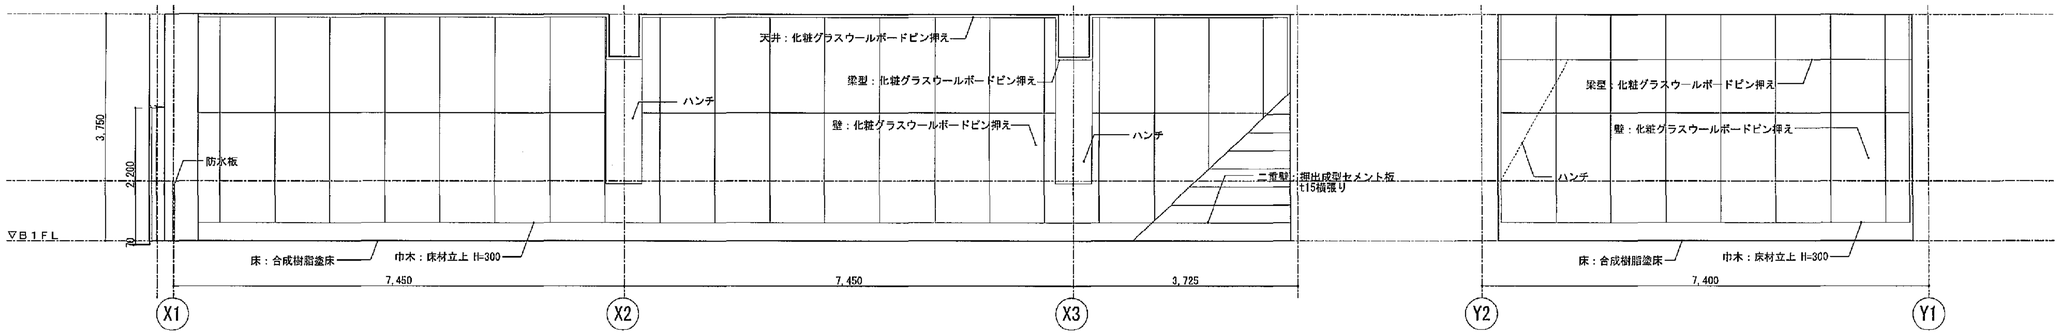


1F ゴミ保管室

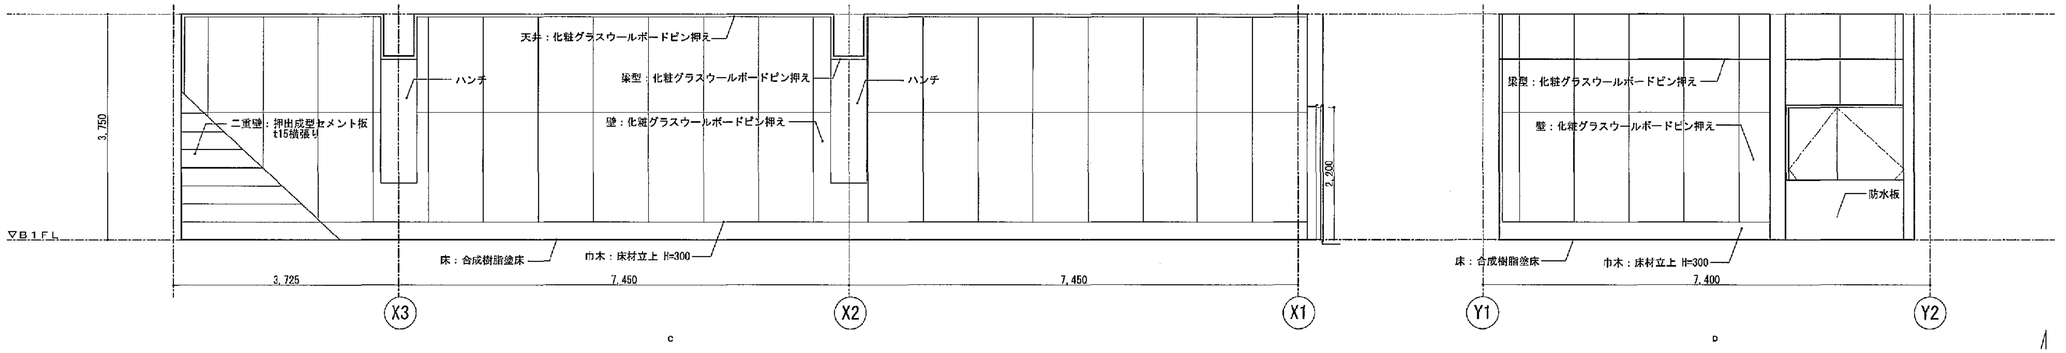


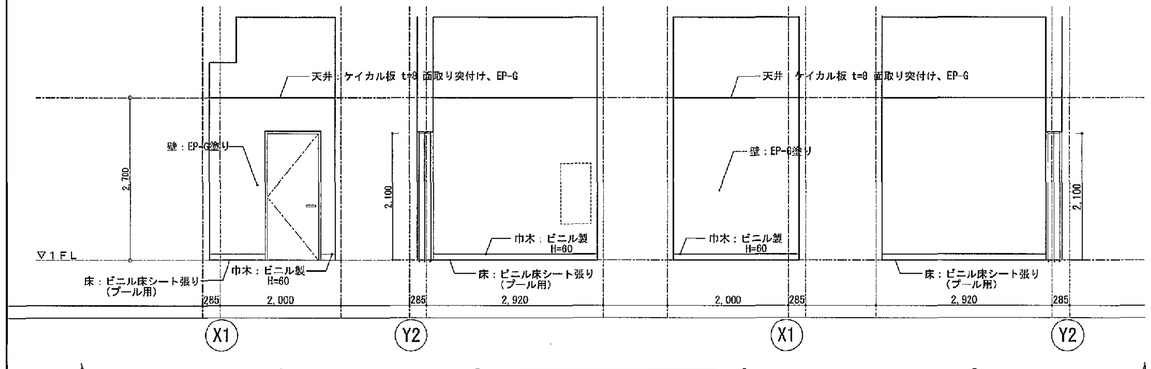1F 強制シャワー・廊下

(A3版：表示縮尺の1/2)

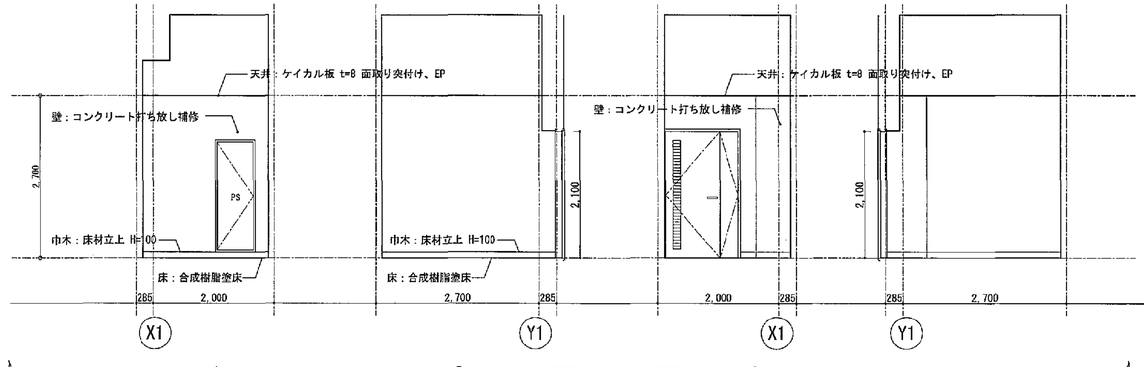凡例

- 磁器質タイル
- 掲示クロス
- せっき質タイル
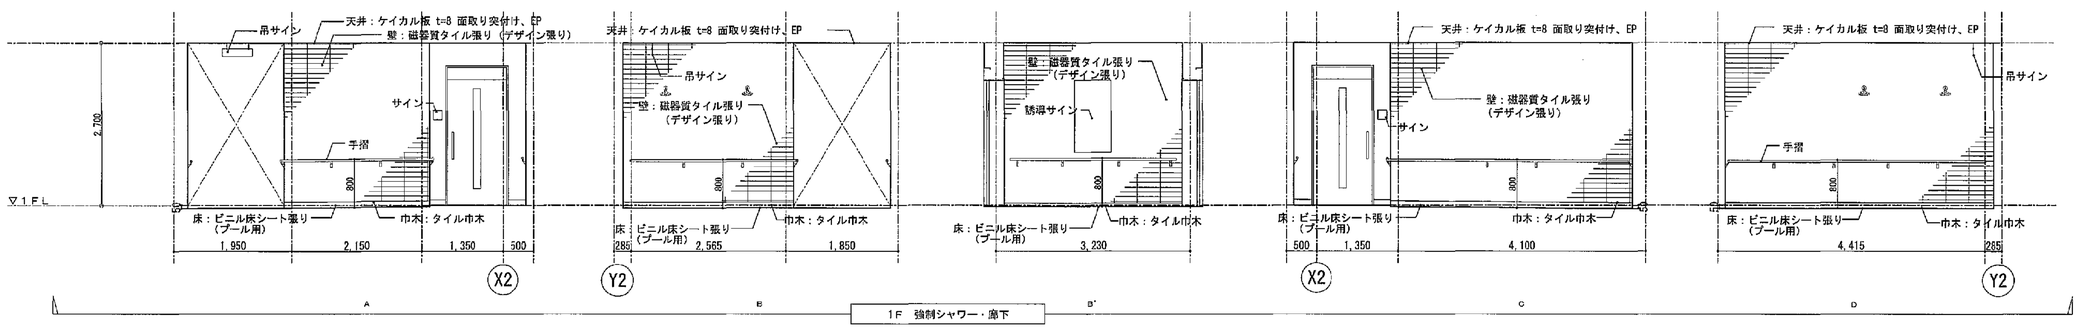
| | | | | | | | | |
|---|---|---|---|---|---|---|---|---|
| 工事名 | 平塚市余熱利用施設新築工事（建築） | | | | | | | |
| 図面名 | 展開図（1） | | | | 縮尺 | 1/50 | 設計年月 | 2015年3月 |
| 承認 | 課長 | 担当長 | 担当者 | 合議 | 製図者 | 図面データ通し番号 | 図面番号 | |
| | | | | | | 18-0739 | A-39 | |

豊建築事務所 Yutaka Architects
一級建築士事務所 神奈川県知事登録第4003号 一級建築士登録番号第26139号 今井豊一

平塚市 都市整備部 建築住宅課













(A3版：表示縮尺の1/2)

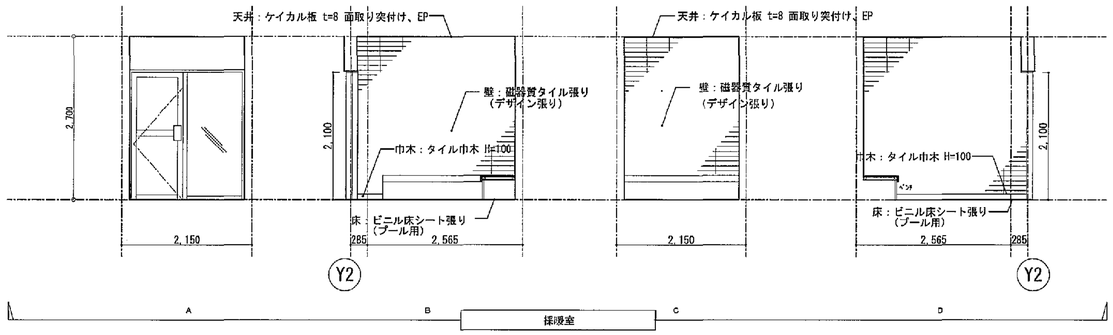凡例

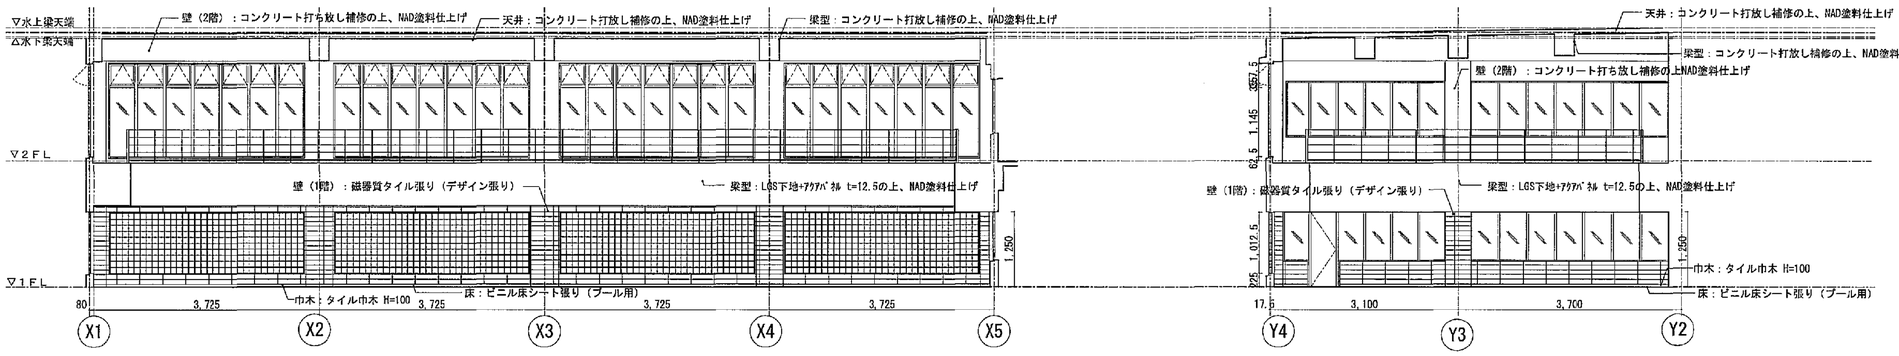- 磁器質タイル
- 掲示クロス
- せっき質タイル
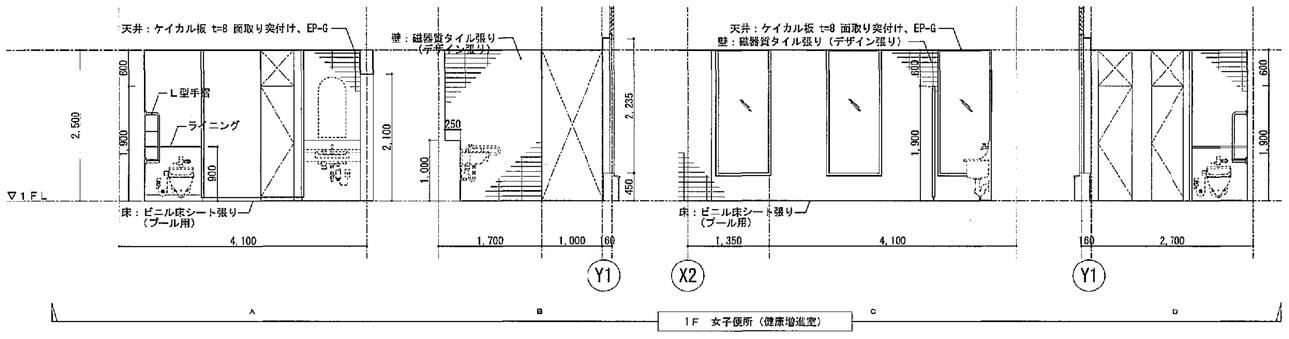
| | | | | | | | |
|---|---|---|---|---|---|---|---|
| 工事名 | 平塚市余熱利用施設新築工事（建築） | | | | | | |
| 図面名 | 展開図（2） | | | 縮尺 | 1/50 | 設計年月 | 2015年3月 |
| 承認 | 課長 | 担当長 | 担当者 | 合 | 議 | 製図者 | 図面データ通し番号 |
| | | | | | | 16-0740 | 図面番号 A-40 |

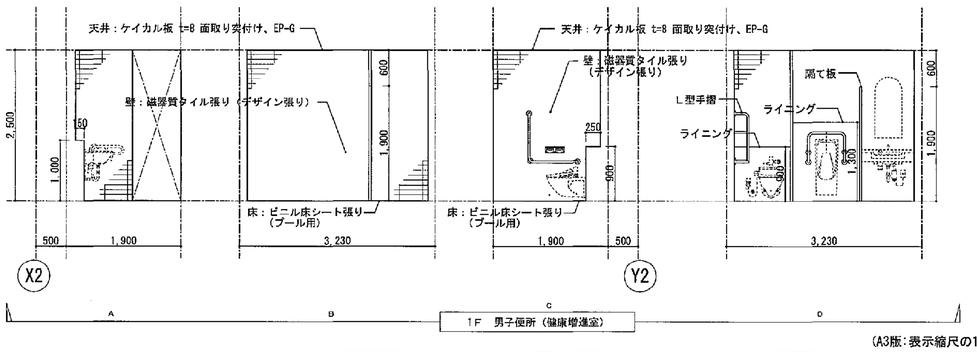豊建築事務所 Yutaka Architects

平塚市 都市整備部 建築住宅課







1F 男子シャワー室




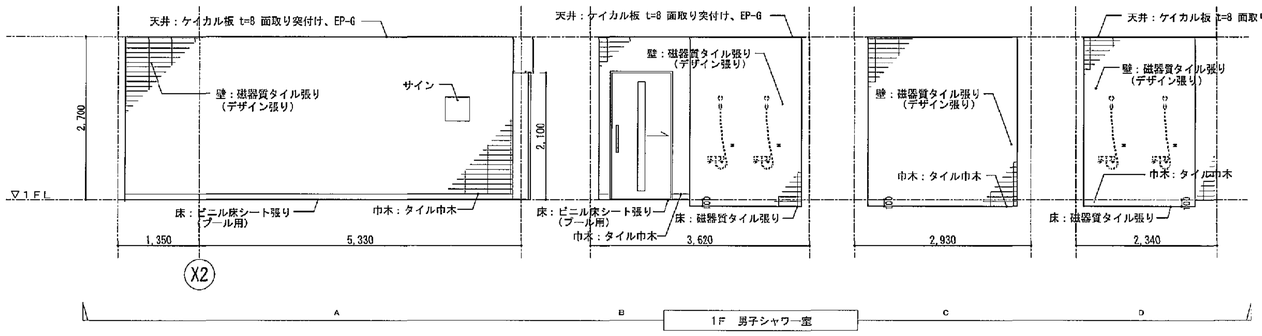


1F 男子更衣室

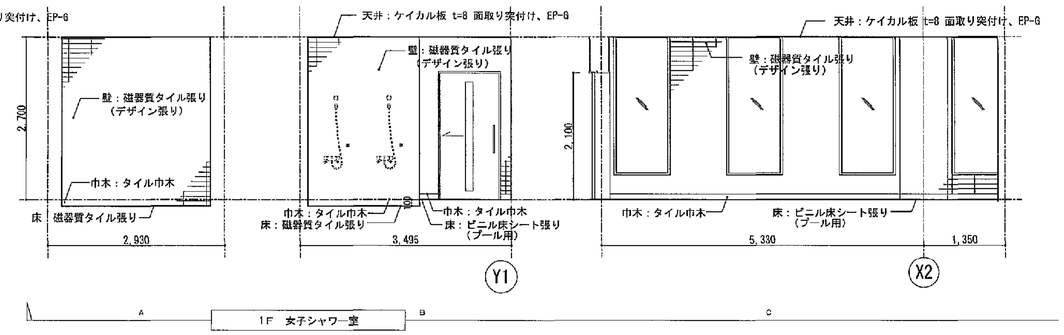


1F 女子更衣室

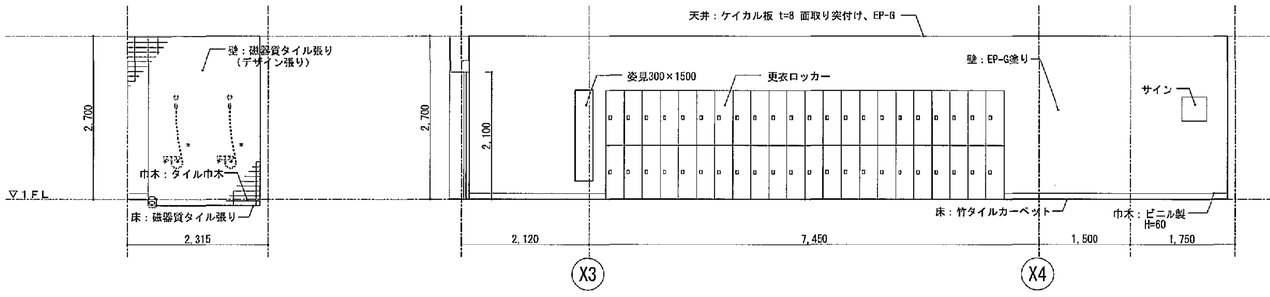


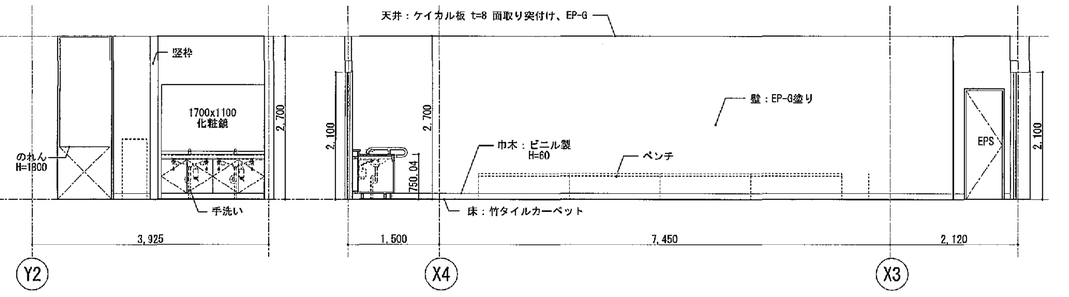1F 多目的便所　1F 多目的シャワー室・更衣室

(A3版:表示縮尺の1/2)

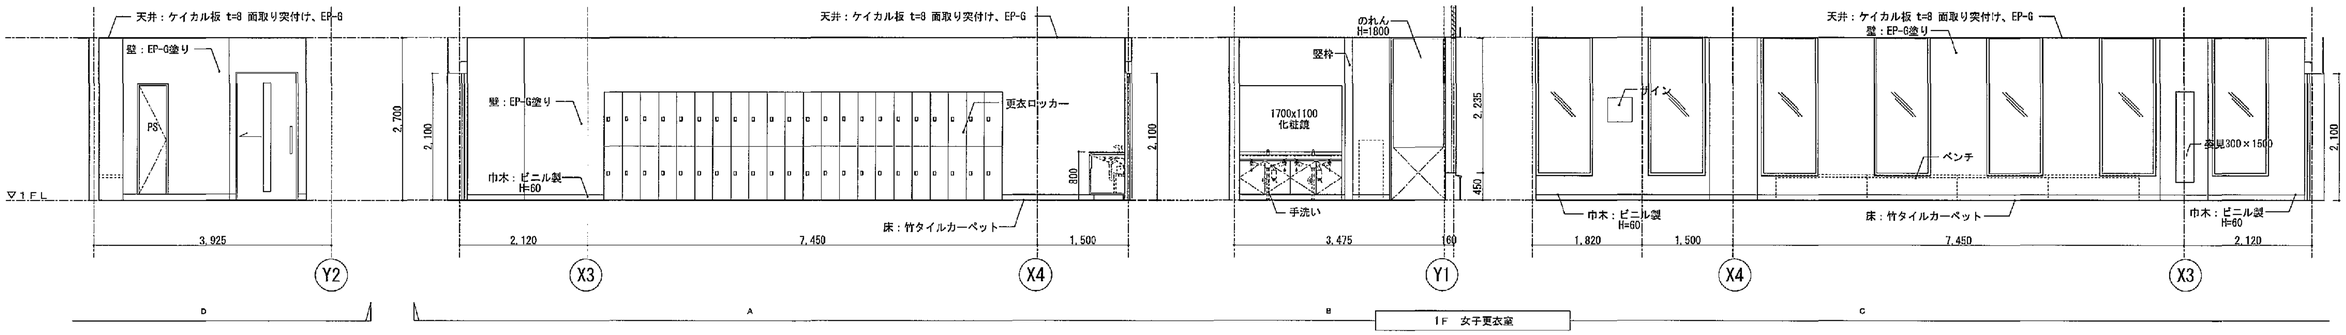凡例

磁器質タイル
掲示クロス
せっき質タイル
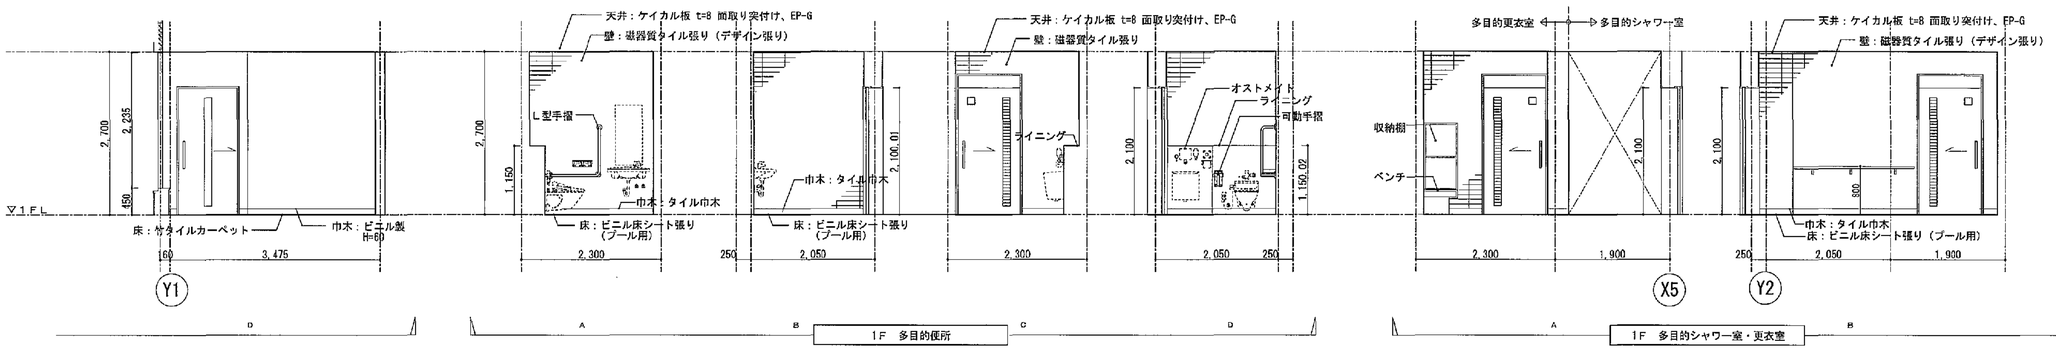
| | | | | | | |
|---|---|---|---|---|---|---|
| 工事名 | 平塚市余熱利用施設新築工事（建築） | | | | | |
| 図面名 | 展開図（3） | | | 縮尺 | 1/50 | 設計年月 2015年3月 |
| 承認 | 課長 | 担当長 | 担当者 | 合議 | 製図者 | 図面番号 |
| | | | | | 16-0741 | A-41 |

設計・監理者 豊建築事務所 YUTAKA Architects 一級建築士事務所東京都知事登録第48033号 一級建築士登録番号(31)3018号 平塚市

平塚市 都市整備部 建築住宅課













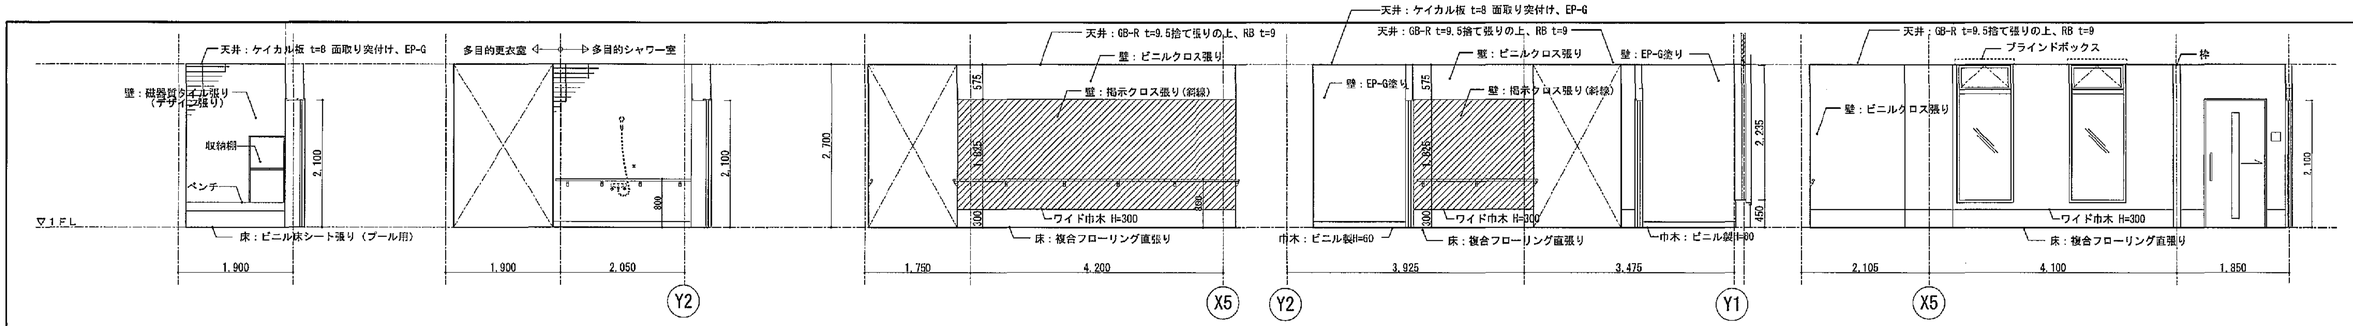


(A3版：表示縮尺の1/2)

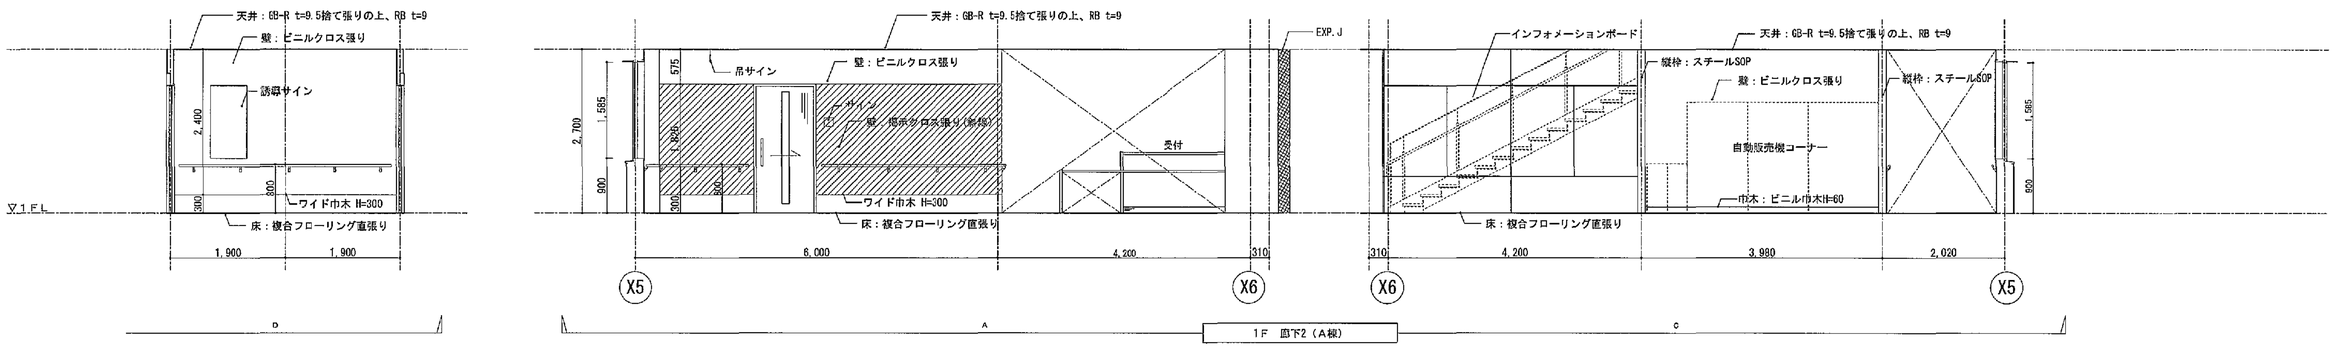凡例

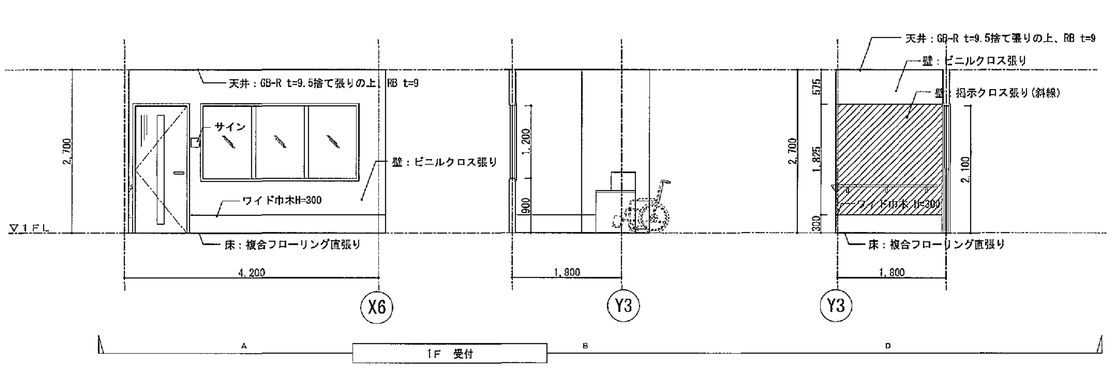- 磁器質タイル
- 掲示クロス
- せっき質タイル
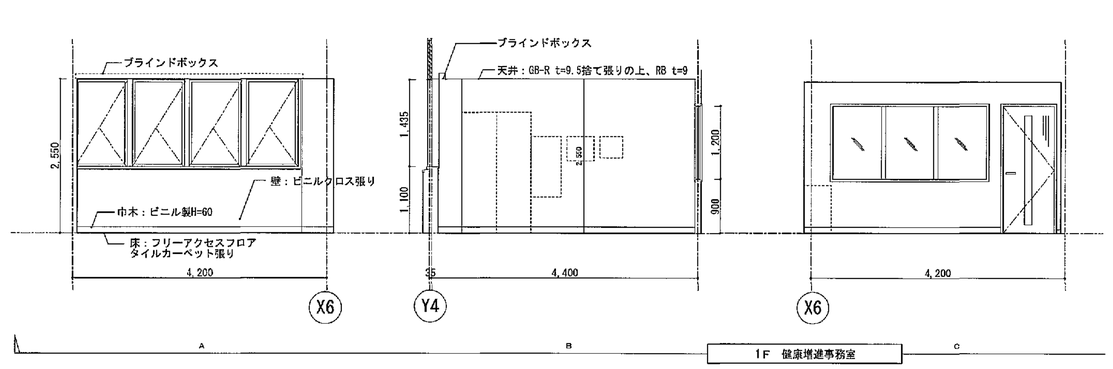
| | | | | | | |
|---|---|---|---|---|---|---|
| 工事名 | 平塚市余熱利用施設新築工事（建築） | | | | | |
| 図面名 | 展開図（4） | | | 縮尺 | 1/50 | 設計年月 2015年3月 |
| 承認 | 課長 | 担当長 | 担当者 | 合議 | 製図者 | 図面データ通し番号 16-0742 |
| | | | | | | 図面番号 A-42 |

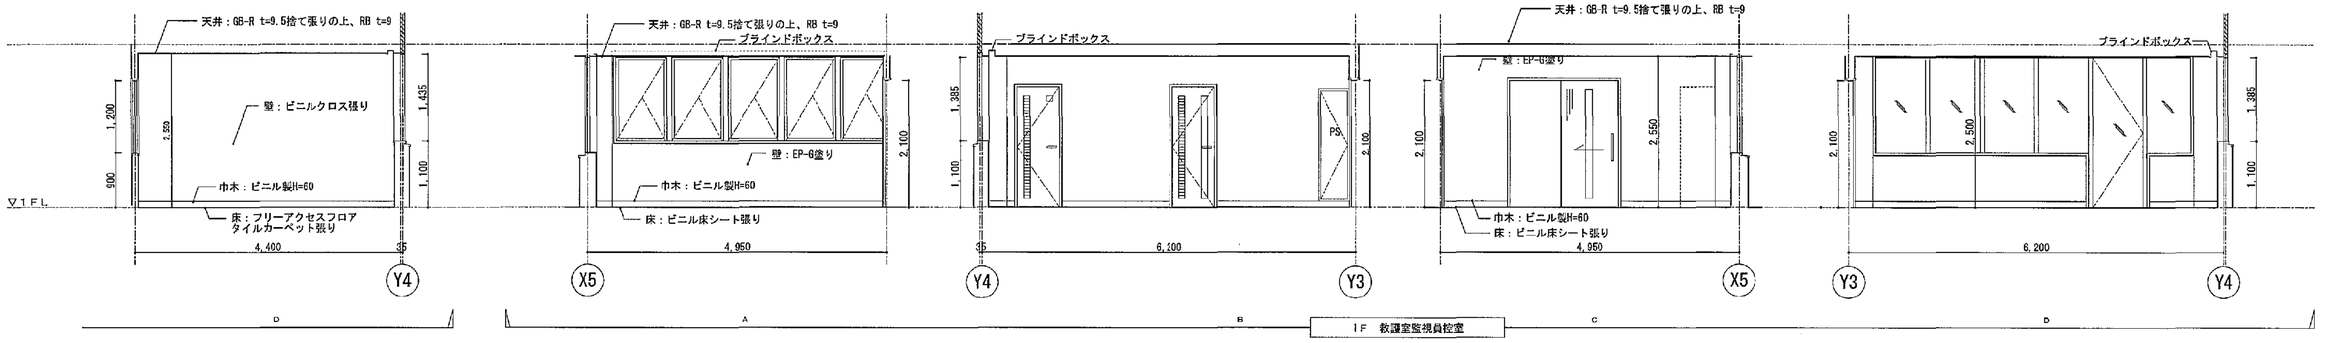豊建築事務所 Yutaka Architects
一級建築士事務所東京都知事登録第60033号 一級建築士登録番号第30130号 芳賀保一

平塚市 都市整備部 建築住宅課




1F　更衣室（教職室監視員控室）




1F　便所（教職室監視員控室）

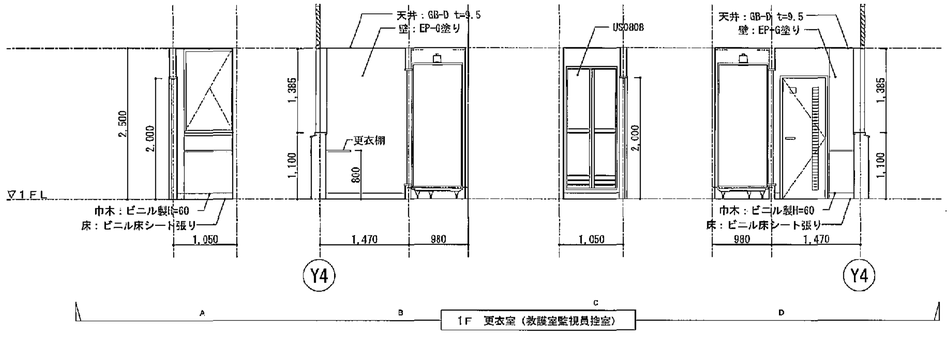


1F　エントランスホール　1/100

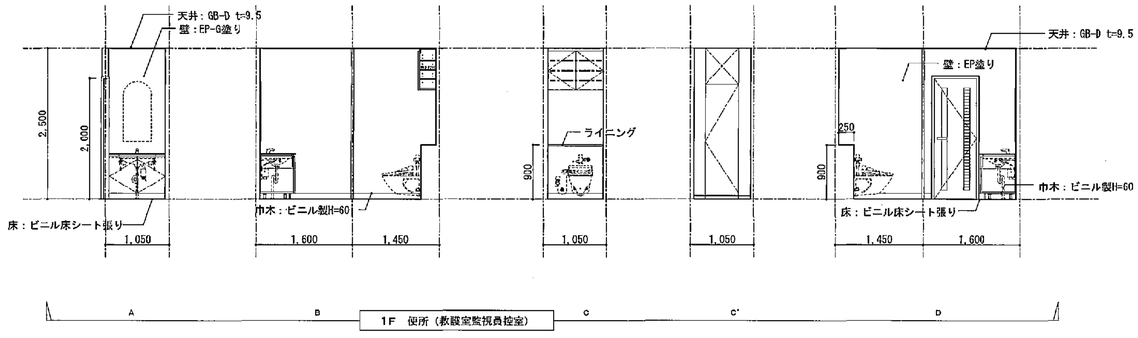


1F　老人福祉事務室・所長室

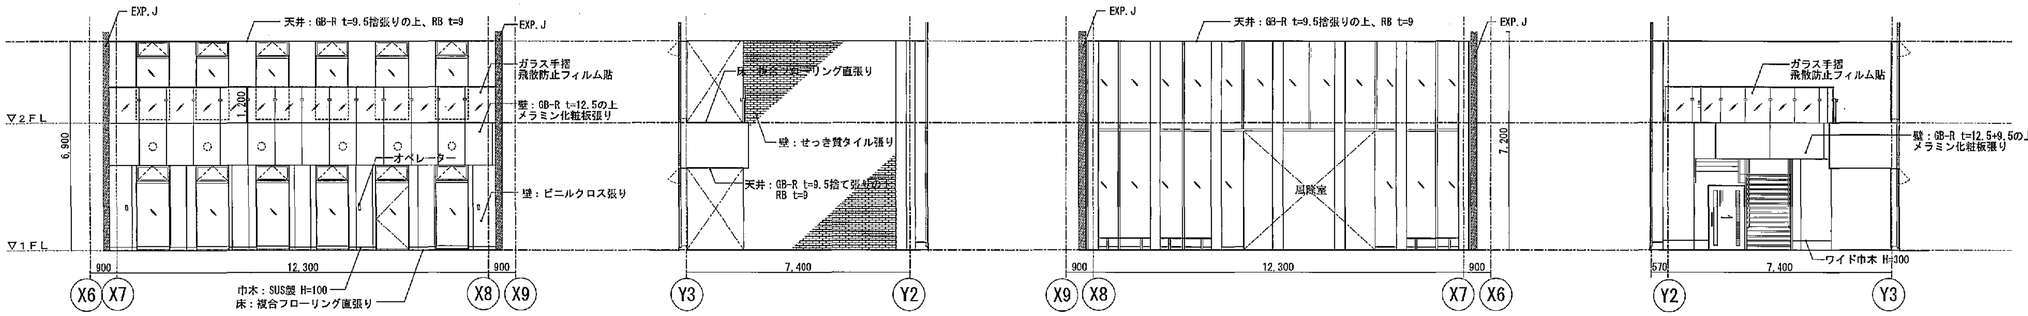


1F・2F　みんなのトイレ

※水栓金具は、全てレバー式。
※洗浄ボタン、ペーパーホルダー、呼び出しボタンは
JIS0026に基づく配置とする。

凡例

- 磁器質タイル
- 掲示クロス
- せっき質タイル

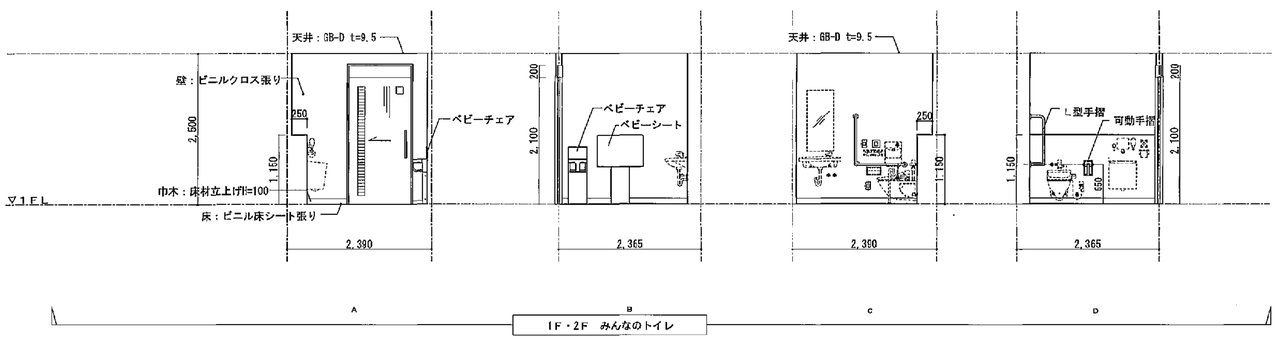(A3版：表示縮尺の1/2)

| | | | | | | |
|---|---|---|---|---|---|---|
| 工事名 | 平塚市余熱利用施設新築工事（建築） | | | | | |
| 図面名 | 展開図（5） | | | 縮尺 | 1/50 | 設計年月 2015年3月 |
| 承認 | 課長 | 担当長 | 担当者 | 合議 | 製図者 | 図面データ通し番号 16-0743 |
| | | | | | | 図面番号 A-43 |
| 設計・監理者 | 豊建築事務所 Yutaka Architects 一級建築士事務所東京都知事登録第40031号 一級建築士登録番号(5010)1号 | | | | | 平塚市 都市整備部 建築住宅課 |




※水栓金具は、全てレバー式。
※洗浄ボタン、ペーパーホルダー、呼び出しボタンは
JIS0026に基づく配置とする。




※水栓金具は、全てレバー式。
※洗浄ボタン、ペーパーホルダー、呼び出しボタンは
JIS0026に基づく配置とする。




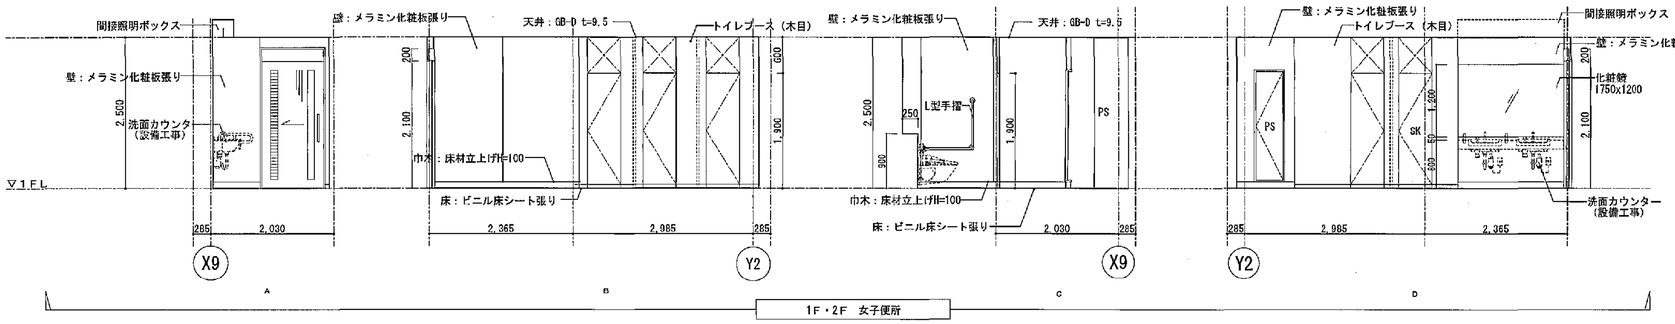


(A3版：表示縮尺の1/2)
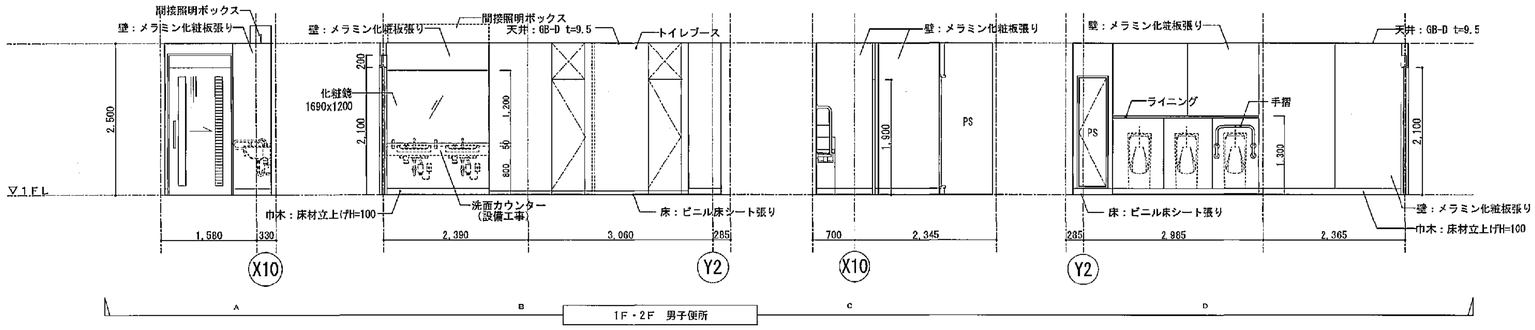
| 凡例 | |
|---|---|
| | 磁器質タイル |
| | 掲示クロス |
| | せっき質タイル |

| | | | | | | |
|---|---|---|---|---|---|---|
| 工事名 | 平塚市余熱利用施設新築工事（建築） | | | | | |
| 図面名 | 展開図（6） | | | 縮尺 | 1/50 | 設計年月 2015年3月 |
| 承認 | 課長 | 担当長 | 担当者 | 合 | 護 | 製図者 |
| | | | | | | 図面データ通し番号 16-0744 |
| | | | | | | 図面番号 A-44 |
| 設計・監理者 | 豊建築事務所 Yutaka Architects 一級建築士事務所京都府知事登録第6003号 一級建築士登録番号(2)3871号 |
| | 平塚市 都市整備部 建築住宅課 |

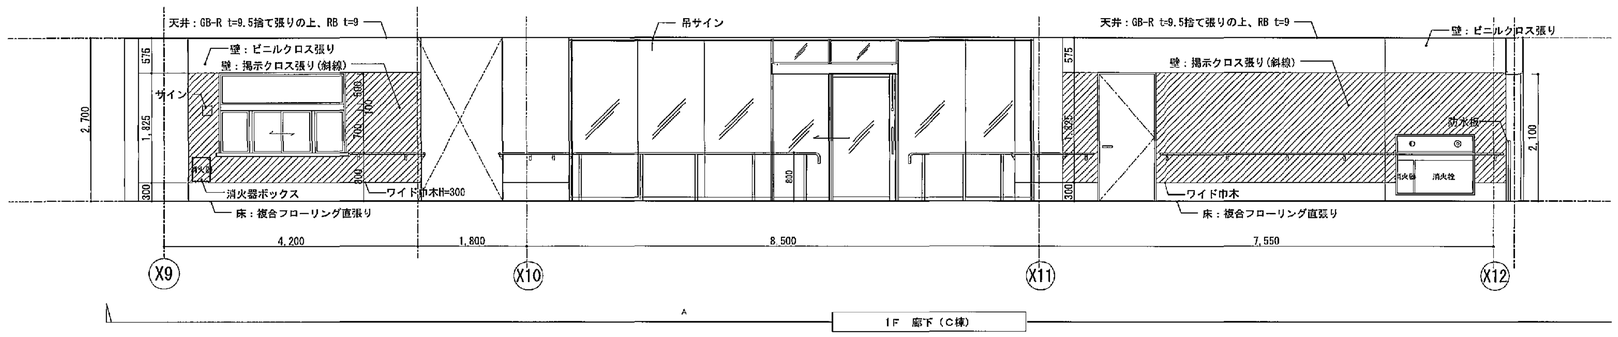


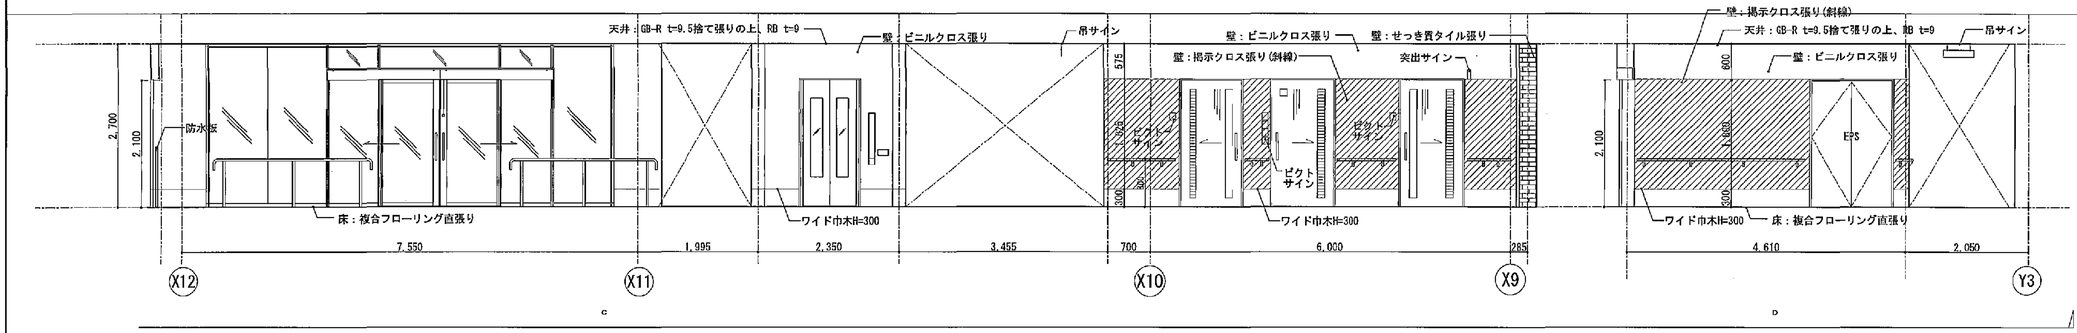








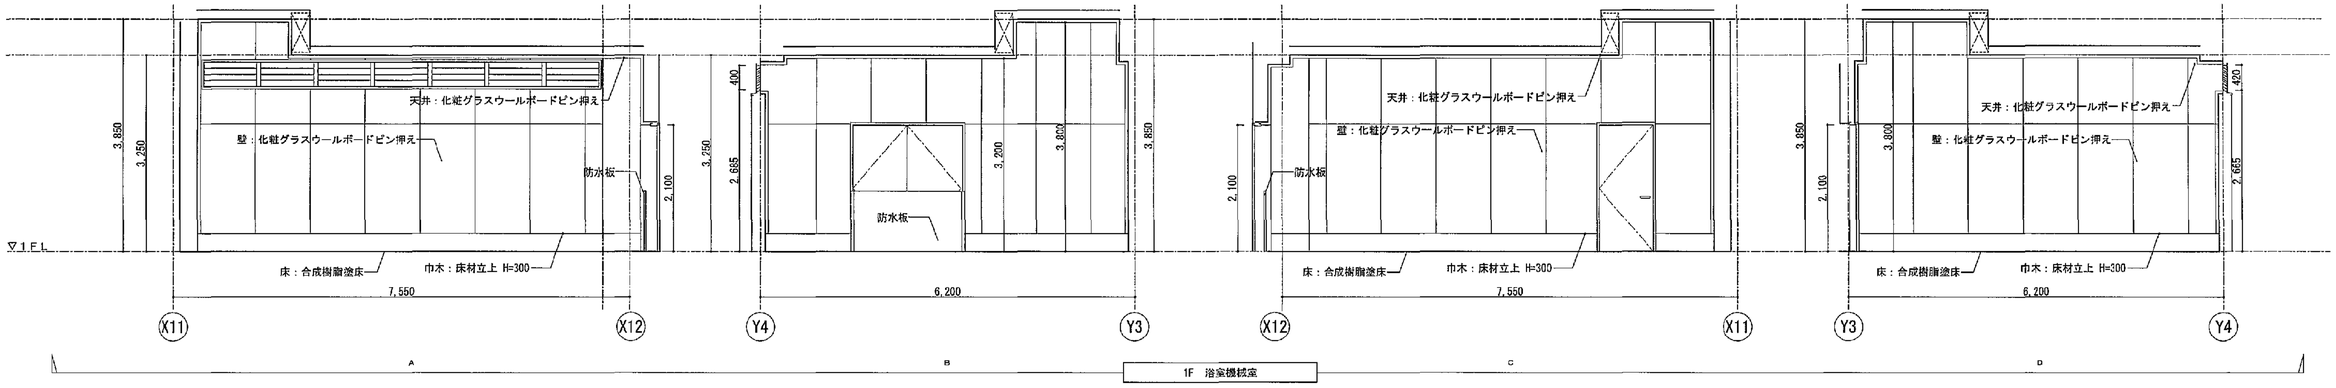


(A3版:表示縮尺の1/2)
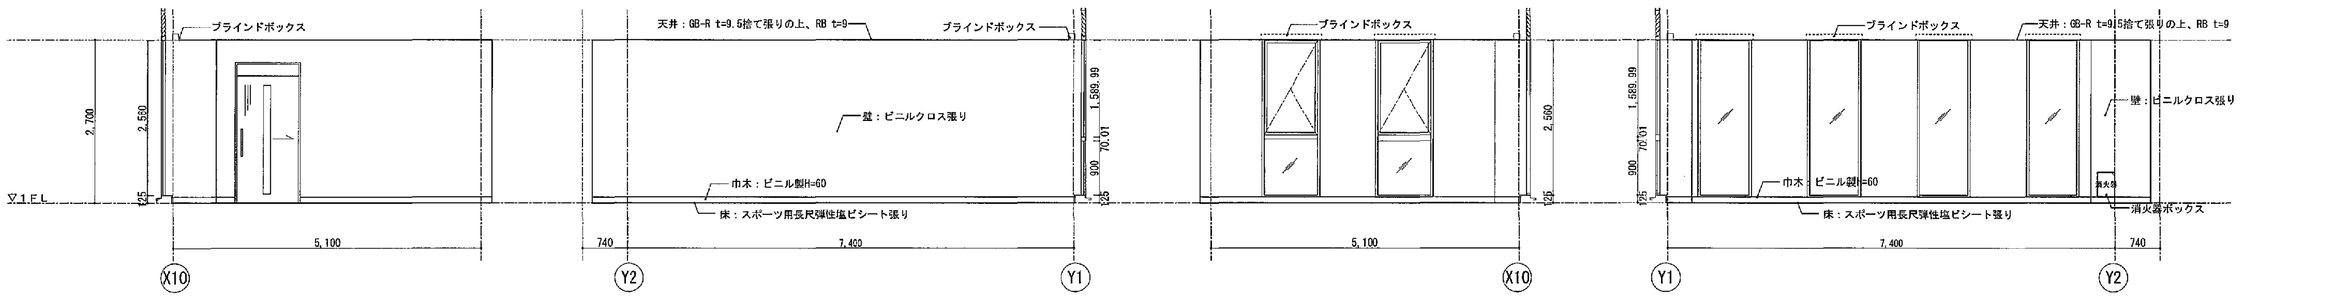
| 凡例 | |
|---|---|
| | 磁器質タイル |
| | 掲示クロス |
| | せっき質タイル |
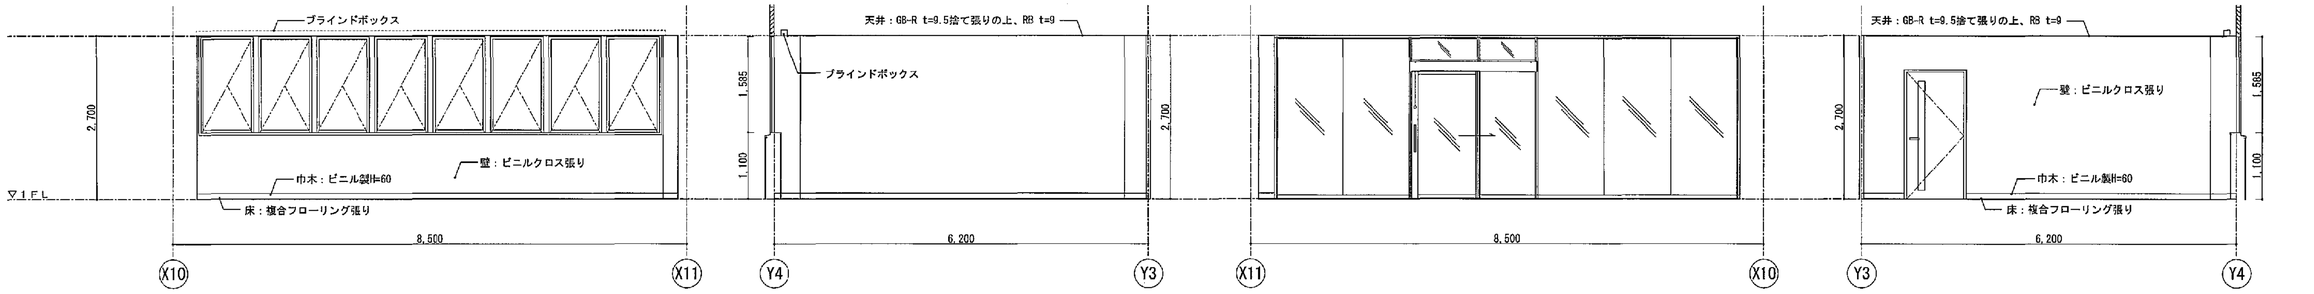
| | | | | | | | |
|---|---|---|---|---|---|---|---|
| 工事名 | 平塚市余暇利用施設新築工事（建築） | | | | | | |
| 図面名 | 展開図（7） | | | | 縮尺 | 1/50 | 設計年月 2015年3月 |
| 承認 | 課長 | 担当長 | 担当者 | 合 | 製図者 | 図面データ通し番号 | 図面番号 |
| | | | | | | 16-0745 | A-45 |

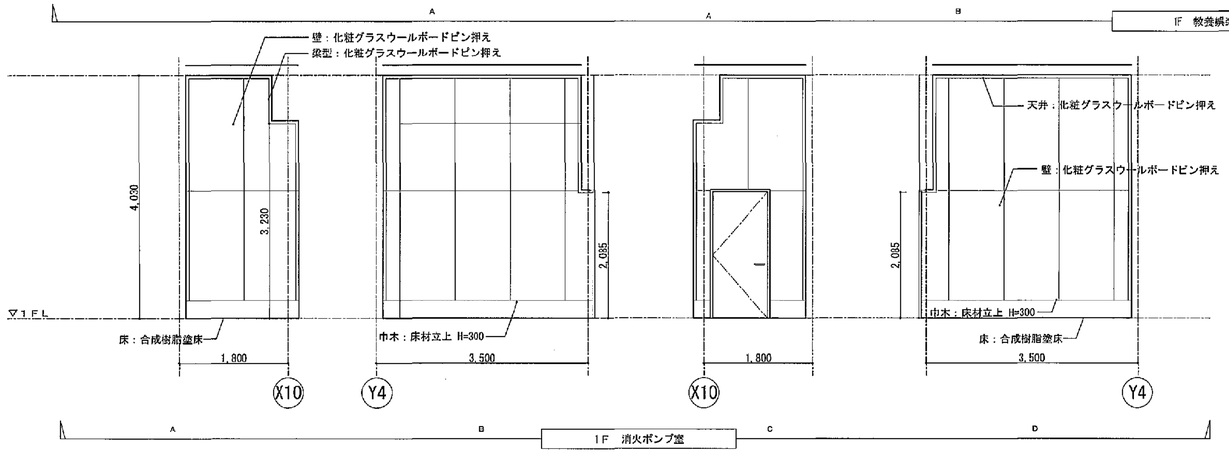豊建築事務所 Yutaka Architects
一級建築士事務所登録知事登録第14003号 一級建築士登録番号第16061号 有限会社

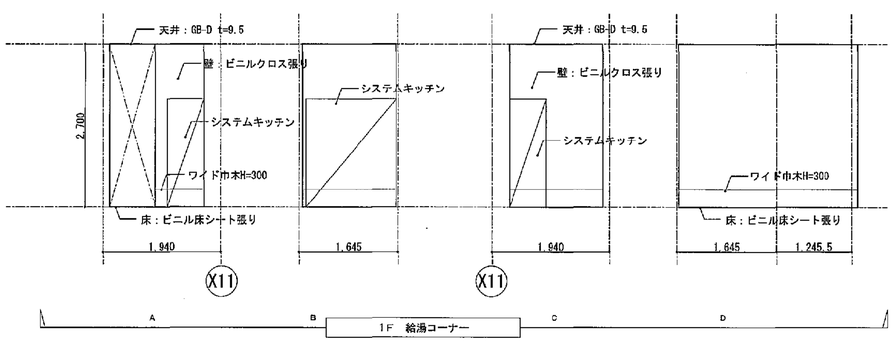平塚市 都市整備部 建築住宅課













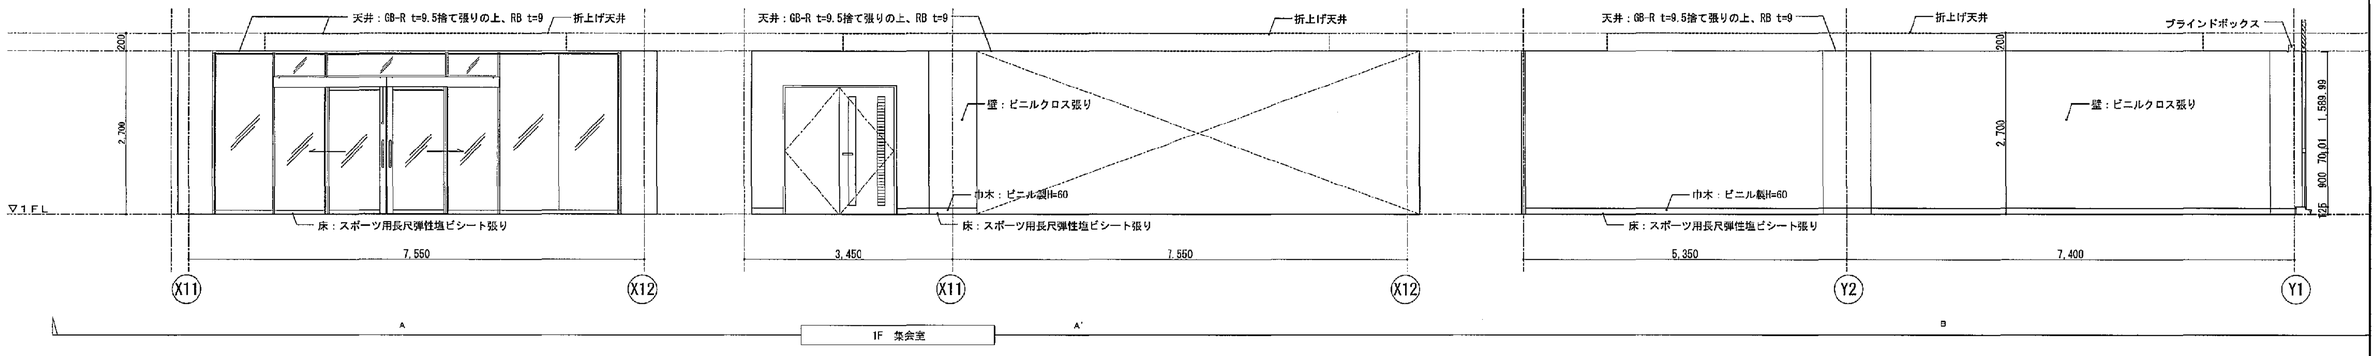


(A3版:表示縮尺の1/2)

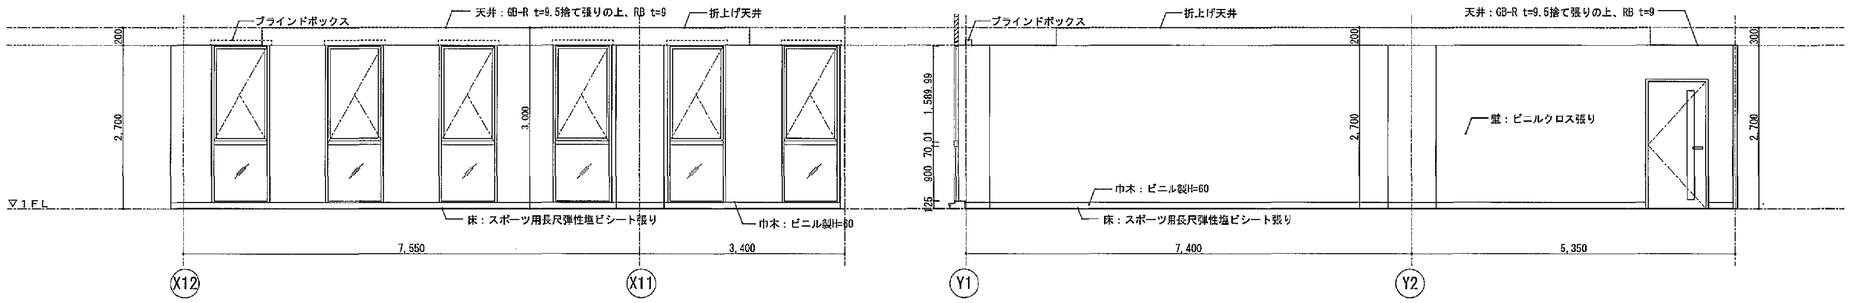凡例

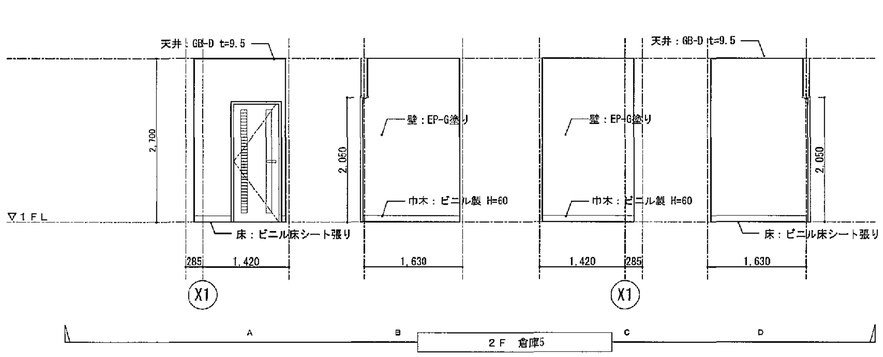- 磁器質タイル
- 掲示クロス
- せっき質タイル
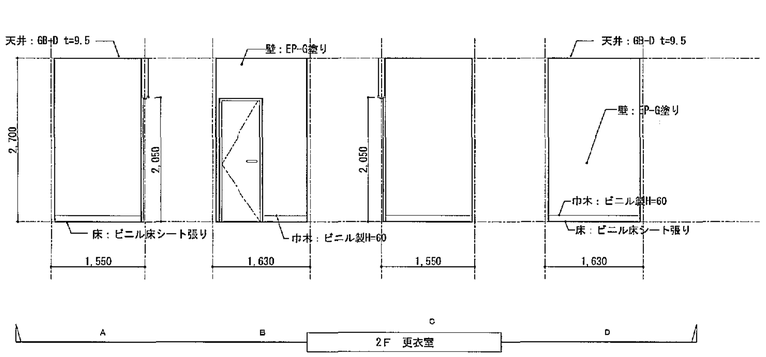
| | | | | | | | |
|---|---|---|---|---|---|---|---|
| 工事名 | 平塚市余熱利用施設新築工事（建築） | | | | | | |
| 図面名 | 展開図（8） | | | 縮尺 | 1/50 | 設計年月 | 2015年3月 |
| 承認 | 課長 | 担当長 | 担当者 | 合議 | 製図者 | 図面データ通し番号 | 図面番号 |
| | | | | | | 16-0746 | A-46 |
| 設計事務所名 | 豊建築事務所 Yutaka Architects<br>一級建築士事務所神奈川県知事登録第40003号 一級建築士登録番号第13013号 | | | | | 平塚市 都市整備部 建築住宅課 | |

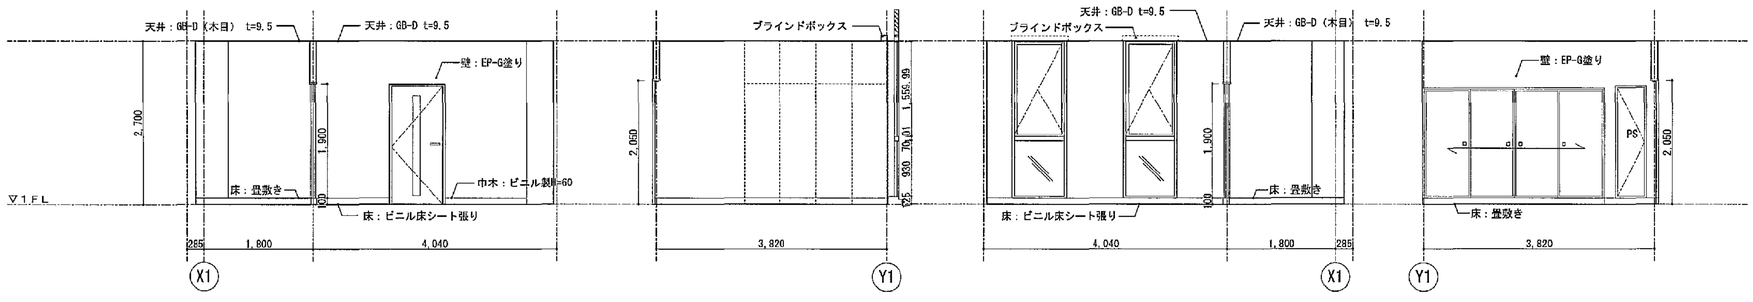








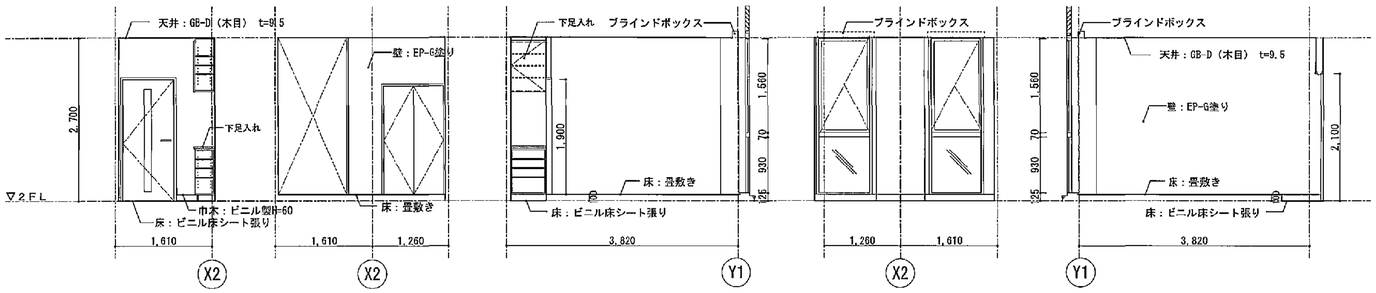


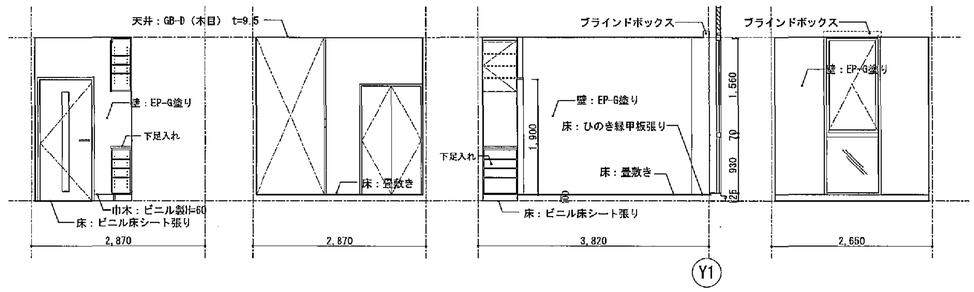

















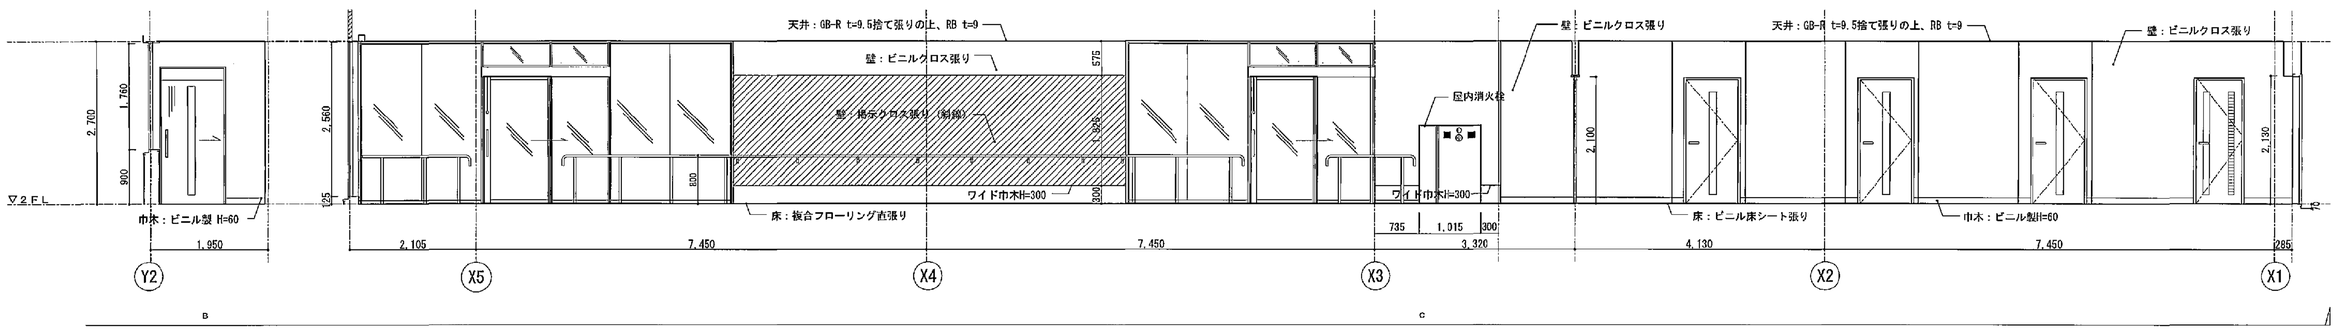





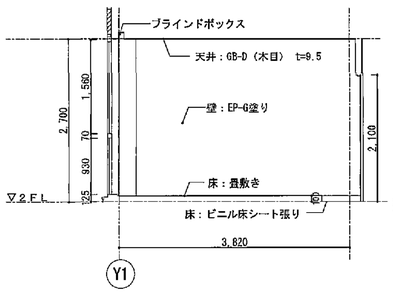

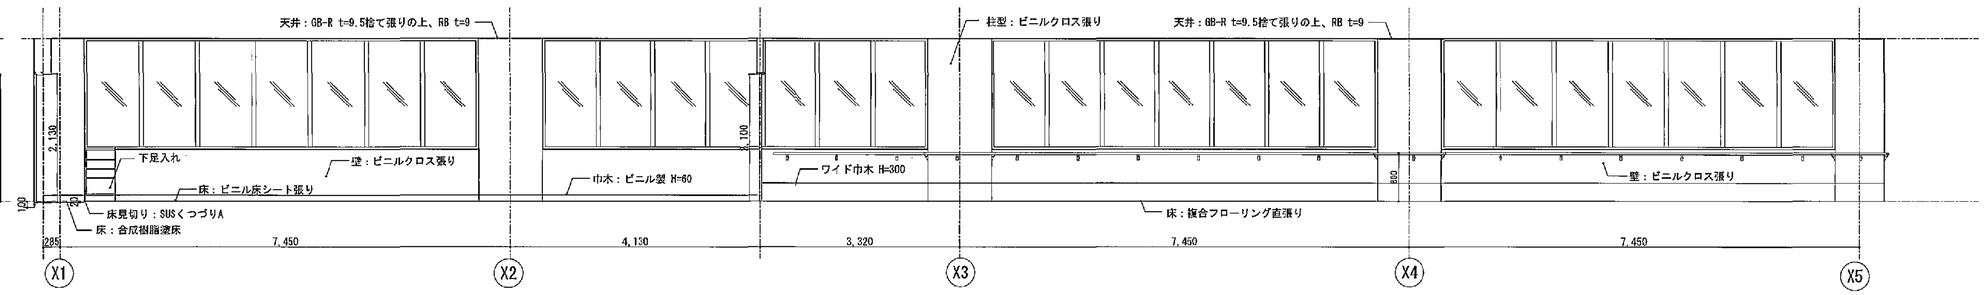
(A3版：表示縮尺の1/2)

凡例

- 磁器質タイル
- 掲示クロス
- せっき質タイル
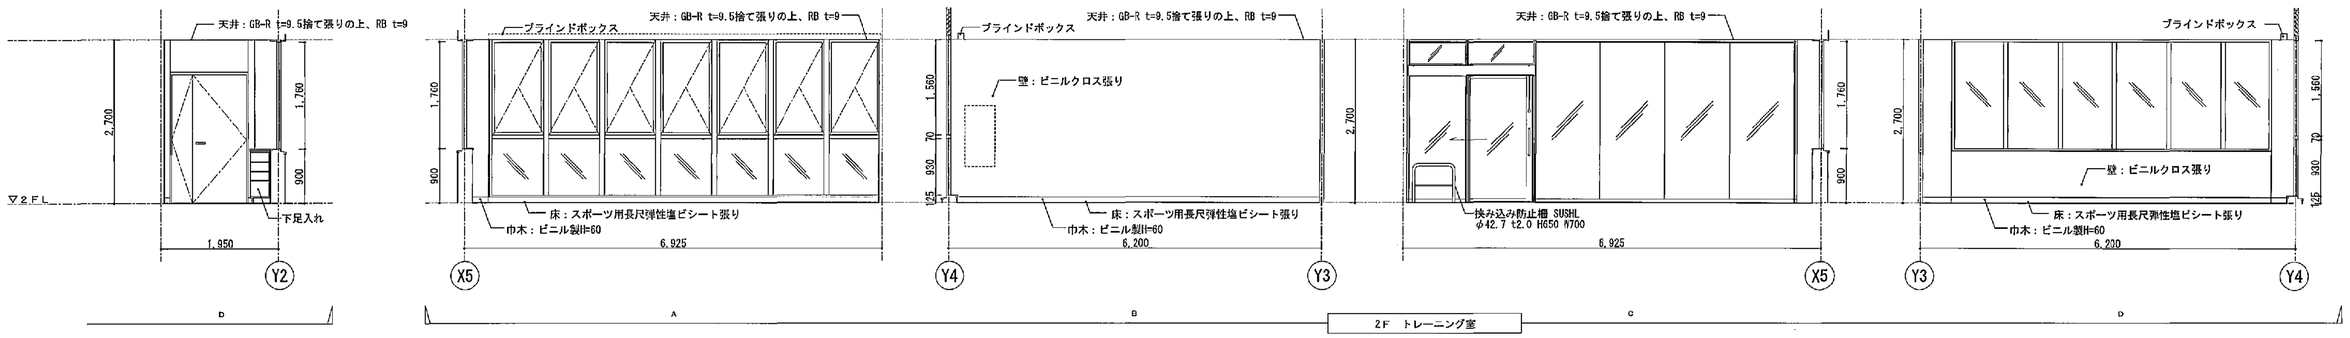
| | | | | | | |
|---|---|---|---|---|---|---|
| 工事名 | 平塚市余熱利用施設新築工事（建築） | | | | | |
| 図面名 | 展開図（9） | | | 縮尺 | 1/50 | 設計年月 | 2015年3月 |
| 承認 | 課長 | 担当長 | 担当者 | 合議 | 製図者 | 図面データ通し番号 | 図面番号 |
| | | | | | | 16-0747 | A-47 |

設計者 株式会社 豊建築事務所 Yutaka Architects 一級建築士事務所東京都知事登録第60008号 一級建築士登録証番号(06061号 芳賀豊一)

平塚市 都市整備部 建築住宅課













(A3版:表示縮尺の1/2)

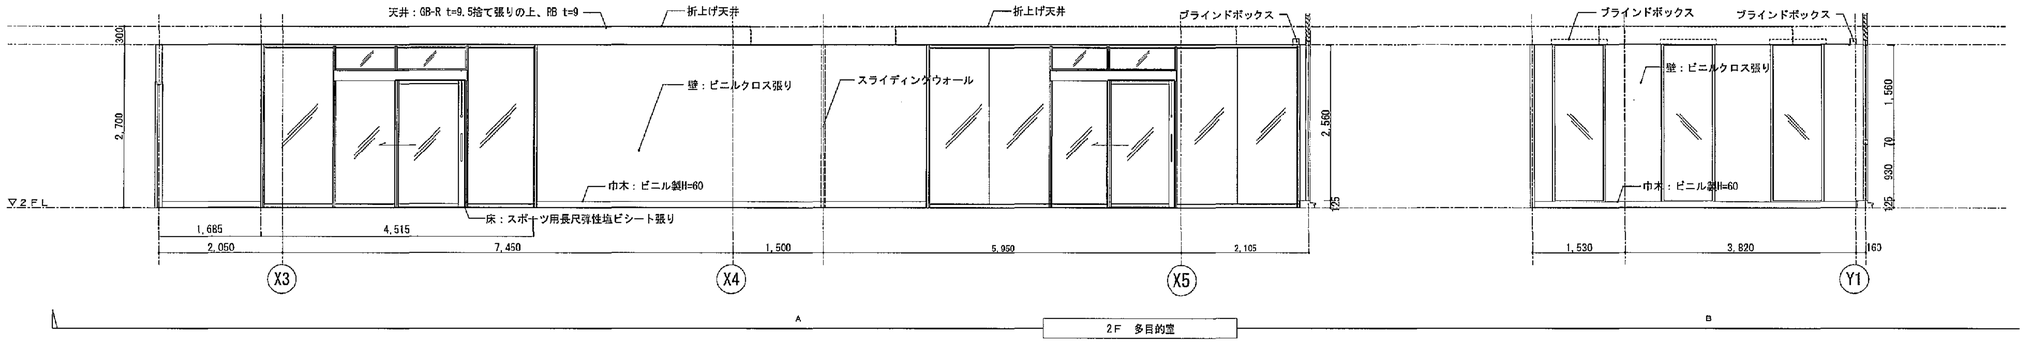凡例

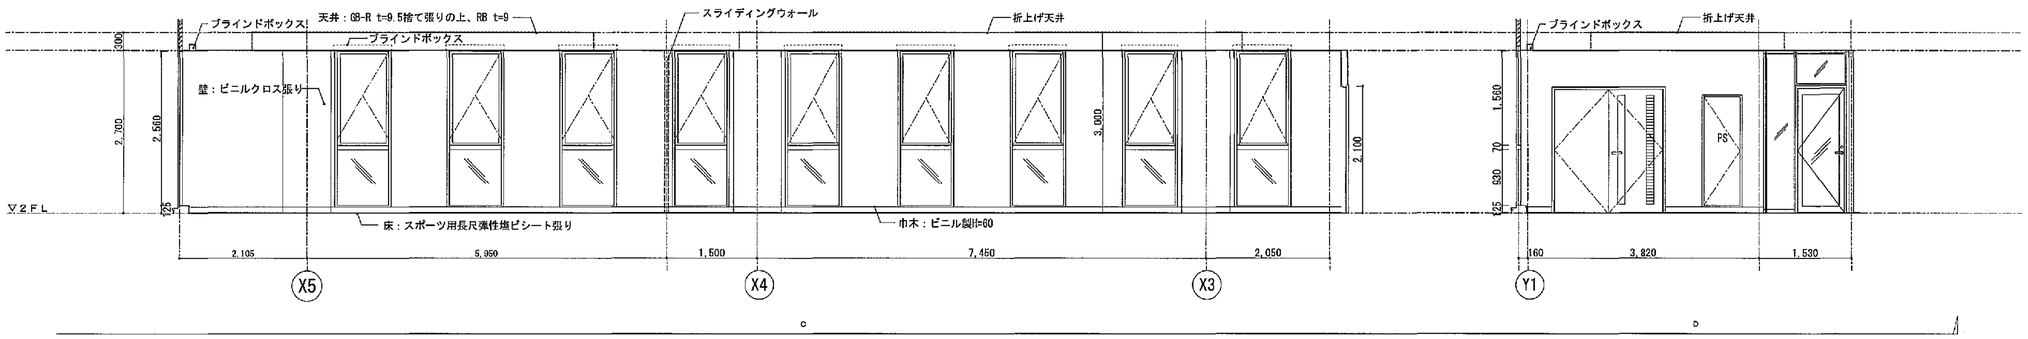磁器質タイル

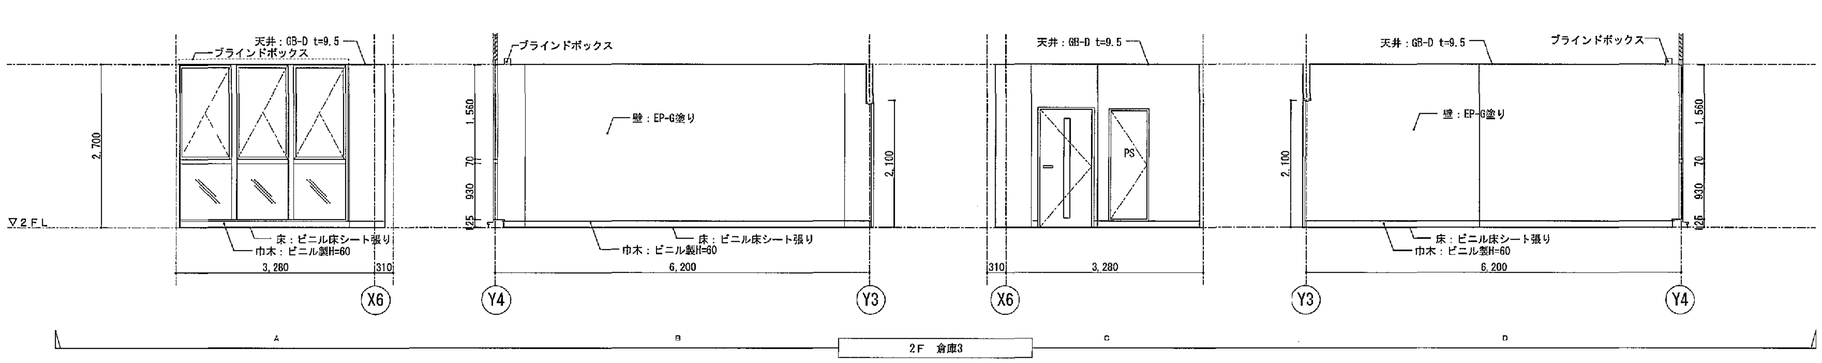掲示クロス

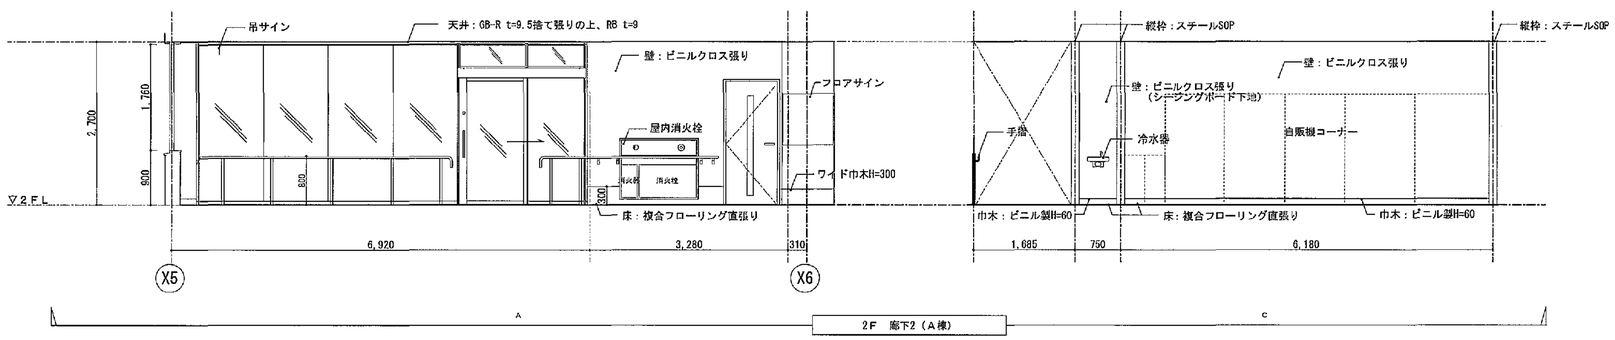せっき質タイル

| | | | | | | | |
|---|---|---|---|---|---|---|---|
| 工事名 | 平塚市余熱利用施設新築工事（建築） | | | | | | |
| 図面名 | 展開図（１０） | | | 縮尺 | 1/50 | 設計年月 | 2015年3月 |
| 承認 | 課長 | 担当長 | 担当者 | 合 | 議 | 製図者 | 図面データ通し番号 16-0748 |
| | | | | | | | 図面番号 A-48 |
| 設計・監理者 | 豊建築事務所 Yutaka Architects 一級建築士事務所東京都知事登録第47003号 一級建築士登録番号041061号 芳賀豊 | | | | | | 平塚市 都市整備部 建築住宅課 |




(A3版：表示縮尺の1/2)

凡例

磁器質タイル

掲示クロス

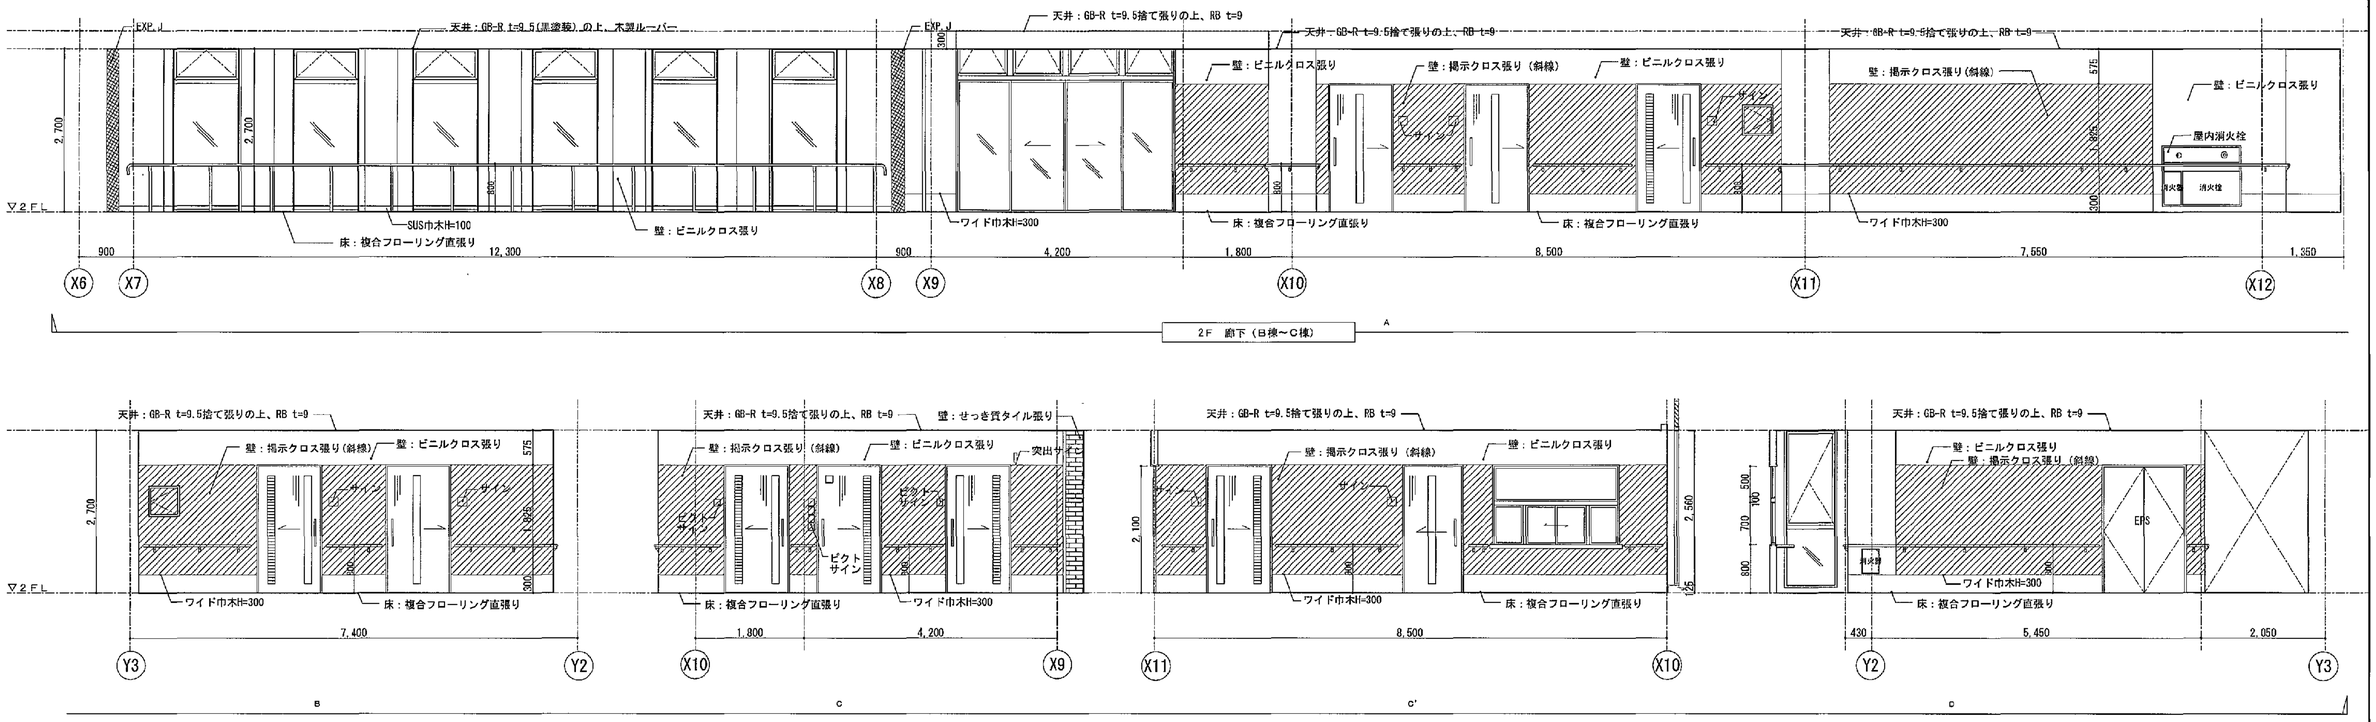せっき質タイル

| | | | | | | | |
|---|---|---|---|---|---|---|---|
| 工事名 | 平塚市余熱利用施設新築工事（建築） | | | | | | |
| 図面名 | 展開図（11） | | | 縮尺 | 1/50 | 設計年月 | 2015年3月 |
| 承認 | 課長 | 担当長 | 担当者 | 合議 | | 製図者 | 図面データ通し番号 16-0749 |
| | | | | | | | 図面番号 A-49 |

豊建築事務所 YUTAKA Architects

一級建築士事務所 東京都知事登録第42203号 一級建築士登録番号第284361号 有限責任

平塚市 都市整備部 建築住宅課




(A3版:表示縮尺の1/2)

凡例

磁器質タイル

掲示クロス

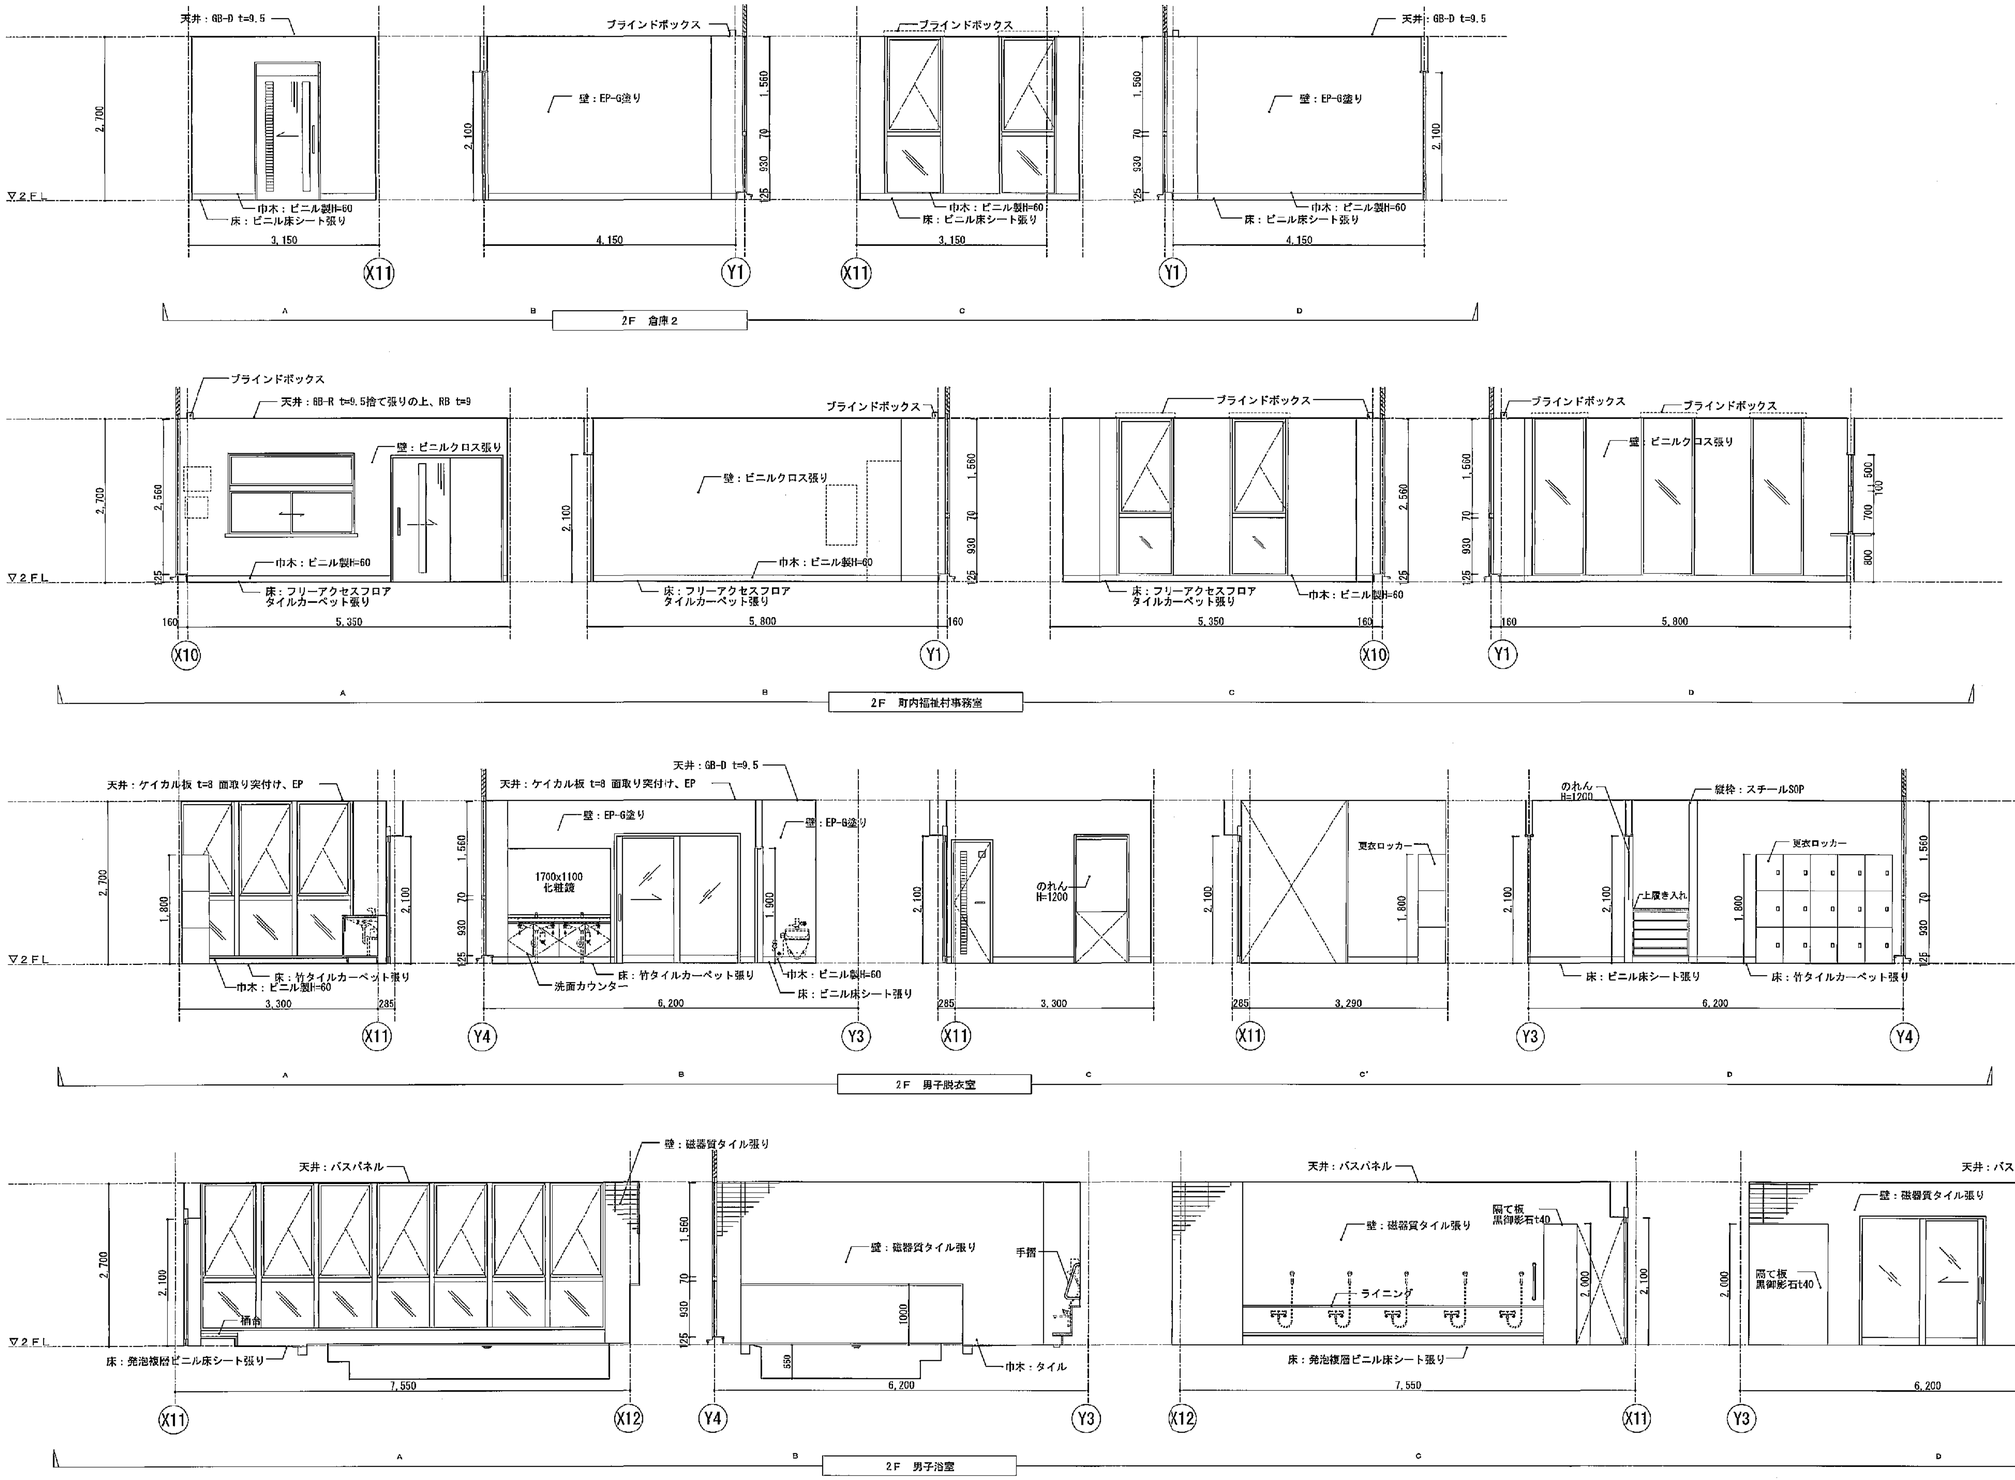せっき質タイル

| | | | | | | | |
|---|---|---|---|---|---|---|---|
| 工事名 | 平塚市余熱利用施設新築工事（建築） | | | | | | |
| 図面名 | 展開図（１２） | | | 縮尺 | 1/50 | 設計年月 | 2015年3月 |
| 承認 | 課長 | 担当長 | 担当者 | 合議 | 製図者 | 図面データ通し番号 | 図面番号 |
| | | | | | | 16-0750 | A-50 |

設計事務所 豊建築事務所 Yutaka Architects
一級建築士事務所 神奈川県知事登録第4003号 一級建築士 登録番号第261061号 芳賀豊一

平塚市 都市整備部 建築住宅課













(A3版：表示縮尺の1/2)
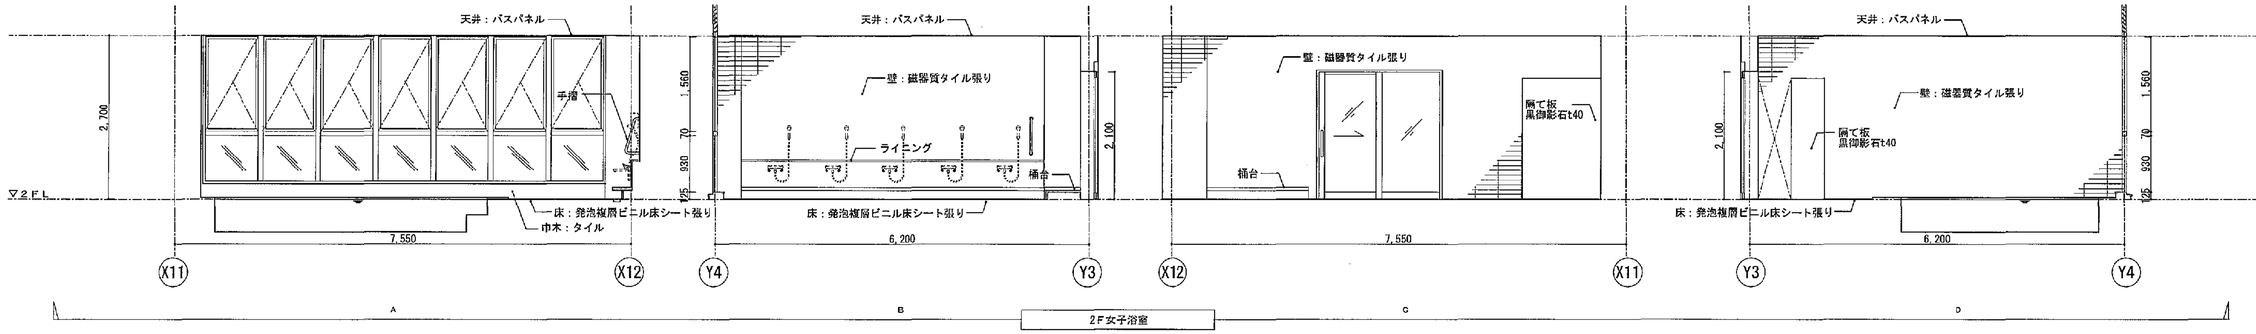
| | | | | | |
|---|---|---|---|---|---|
| 凡例 | 工事名 | 平塚市余熱利用施設新築工事（建築） | | | |
| 磁器質タイル | 図面名 | 展開図（１３） | 縮尺 1/50 | 設計年月 | 2015年3月 |
| 拐示クロス | 承認 | 課長 / 担当長 / 担当者 / 合議 | 製図者 | 図面データ通し番号 16-0751 | 図面番号 A-51 |
| せっき質タイル | 設計・監理者 | 豊建築事務所 Yutaka Architects 一級建築士事務所神奈川県知事登録第4003号 一級建築士 豊 昌男 第261081号 | 平塚市 都市整備部 建築住宅課 | | |

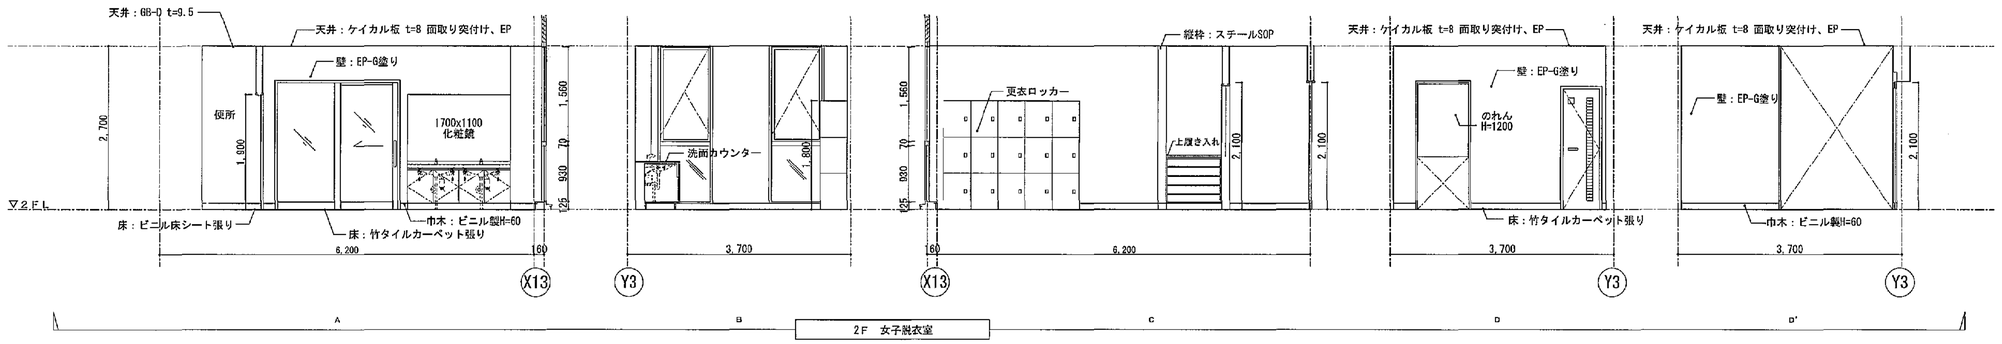


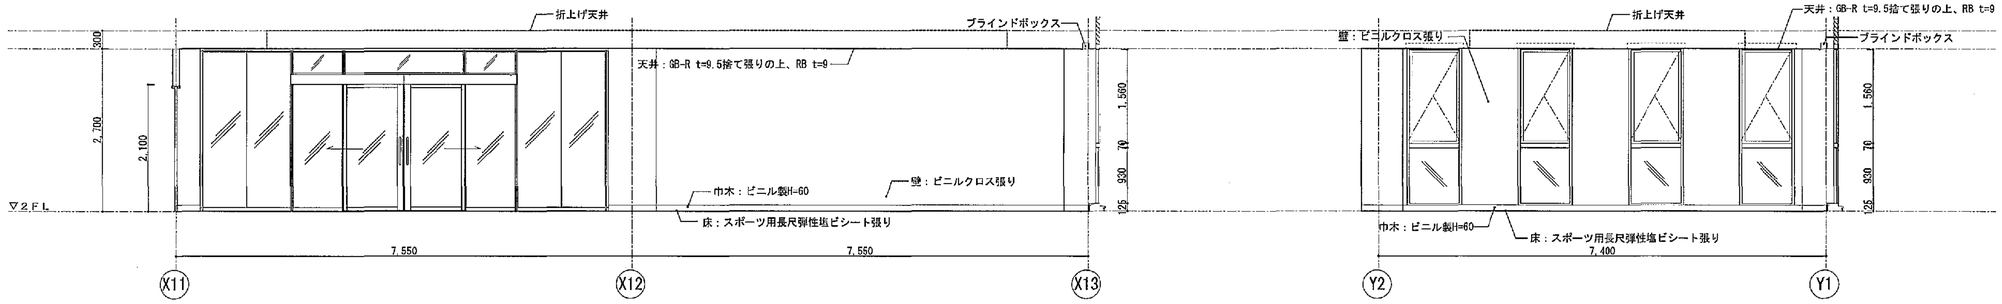


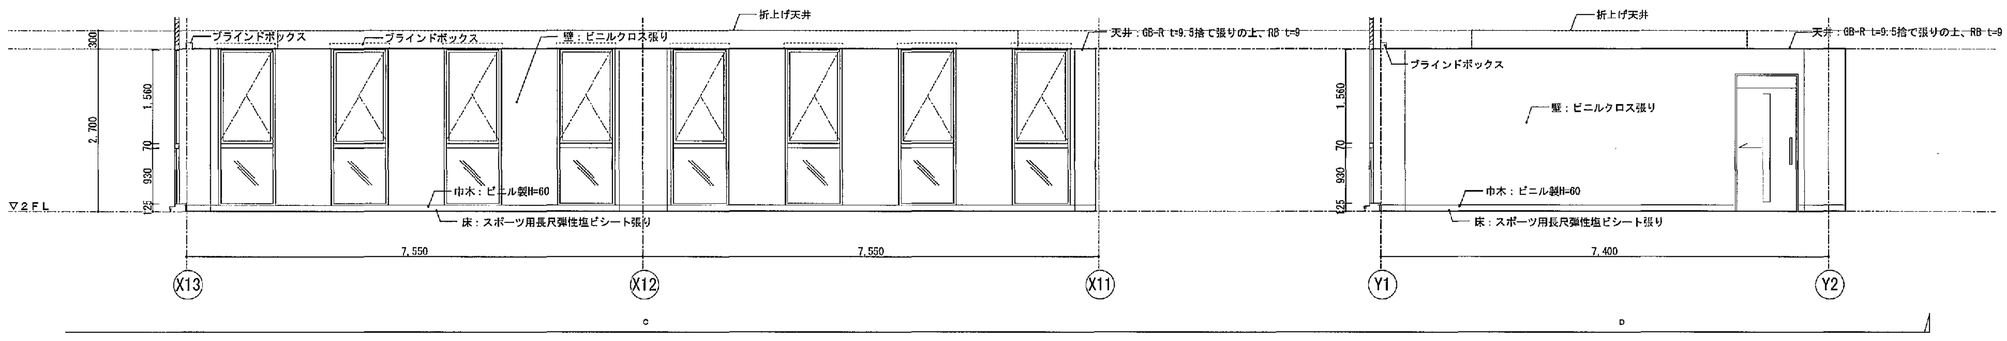





(A3版：表示縮尺の1/2)

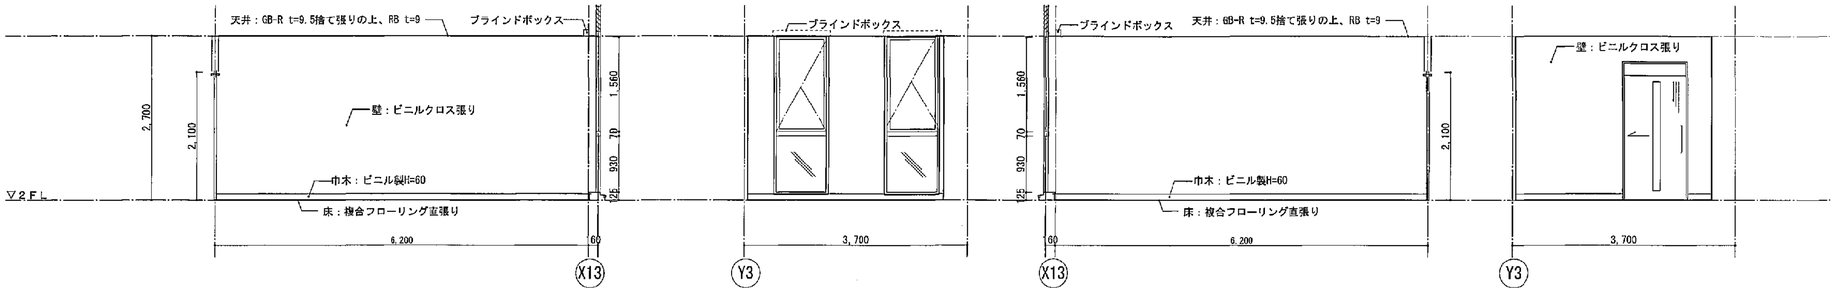凡例

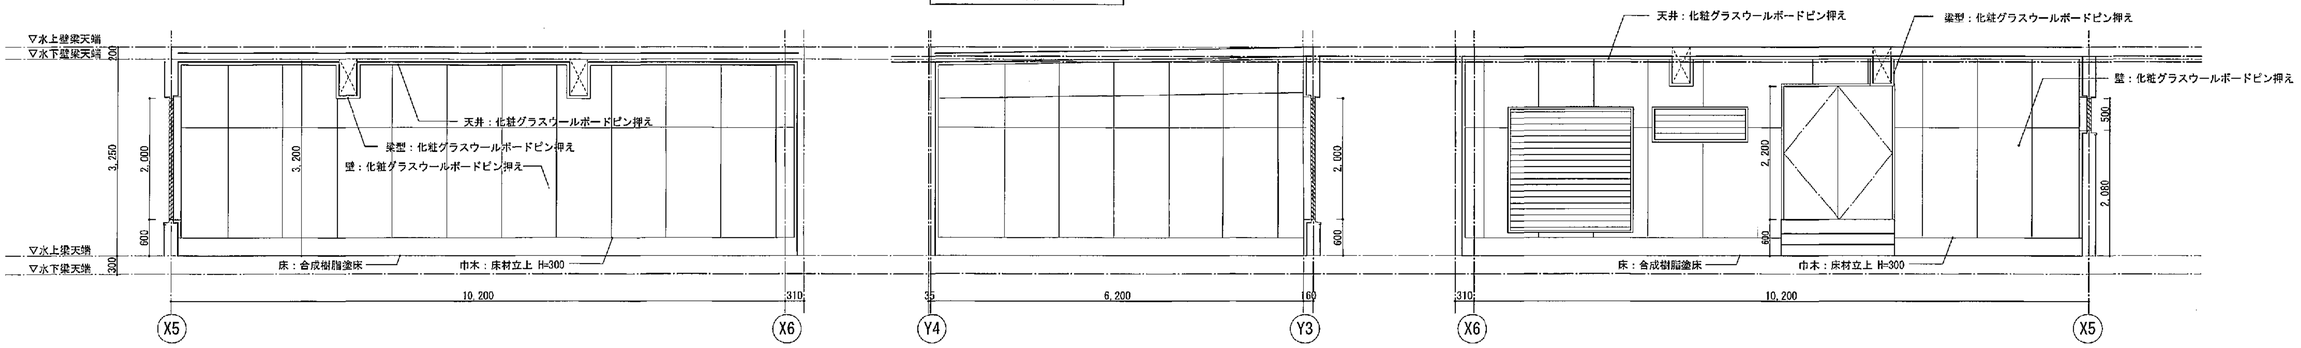磁器質タイル

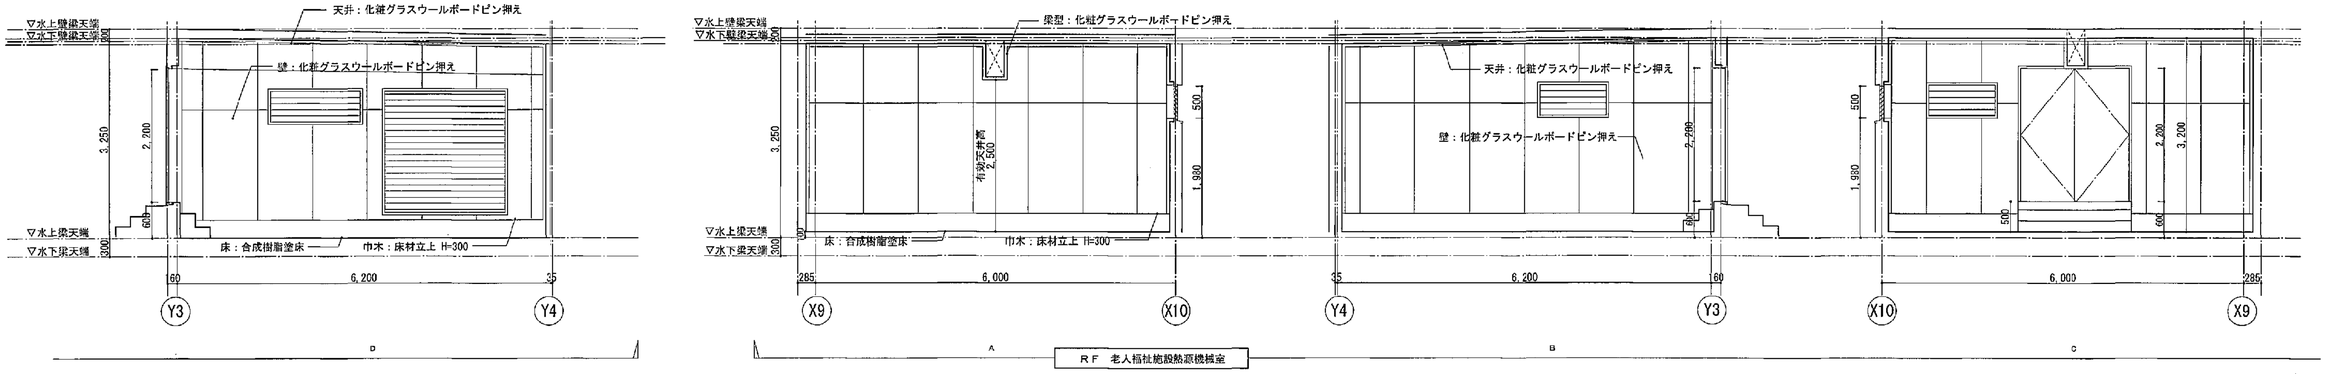撥水クロス

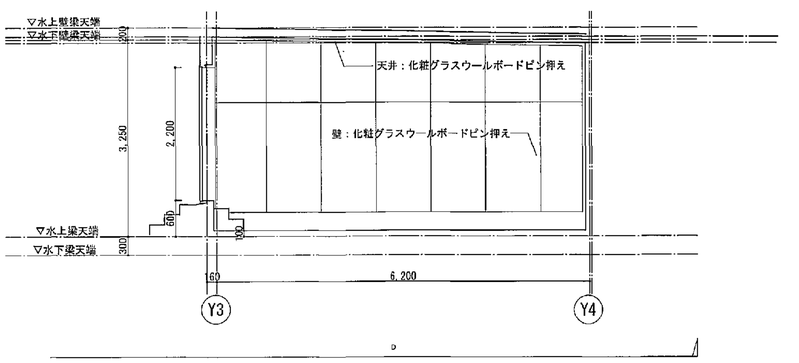せっき質タイル

| | | | | | | | |
|---|---|---|---|---|---|---|---|
| 工事名 | 平塚市余熱利用施設新築工事（建築） | | | | | | |
| 図面名 | 機関図（１４） | | | | 縮尺 | 1/50 | 設計年月 2015年3月 |
| 承認 | 課長 | 担当長 | 担当者 | 合議 | 製図者 | 図面データ通し番号 16-0752 | 図面番号 A-52 |
| 設計・監理者 | 豊建築事務所 Yutaka Architects 一級建築士事務所神奈川知事登録第6003号 一級建築士登録番号第16614号 | | | | 平塚市 都市整備部 建築住宅課 | | |




1階天井伏図




地階天井伏図

N
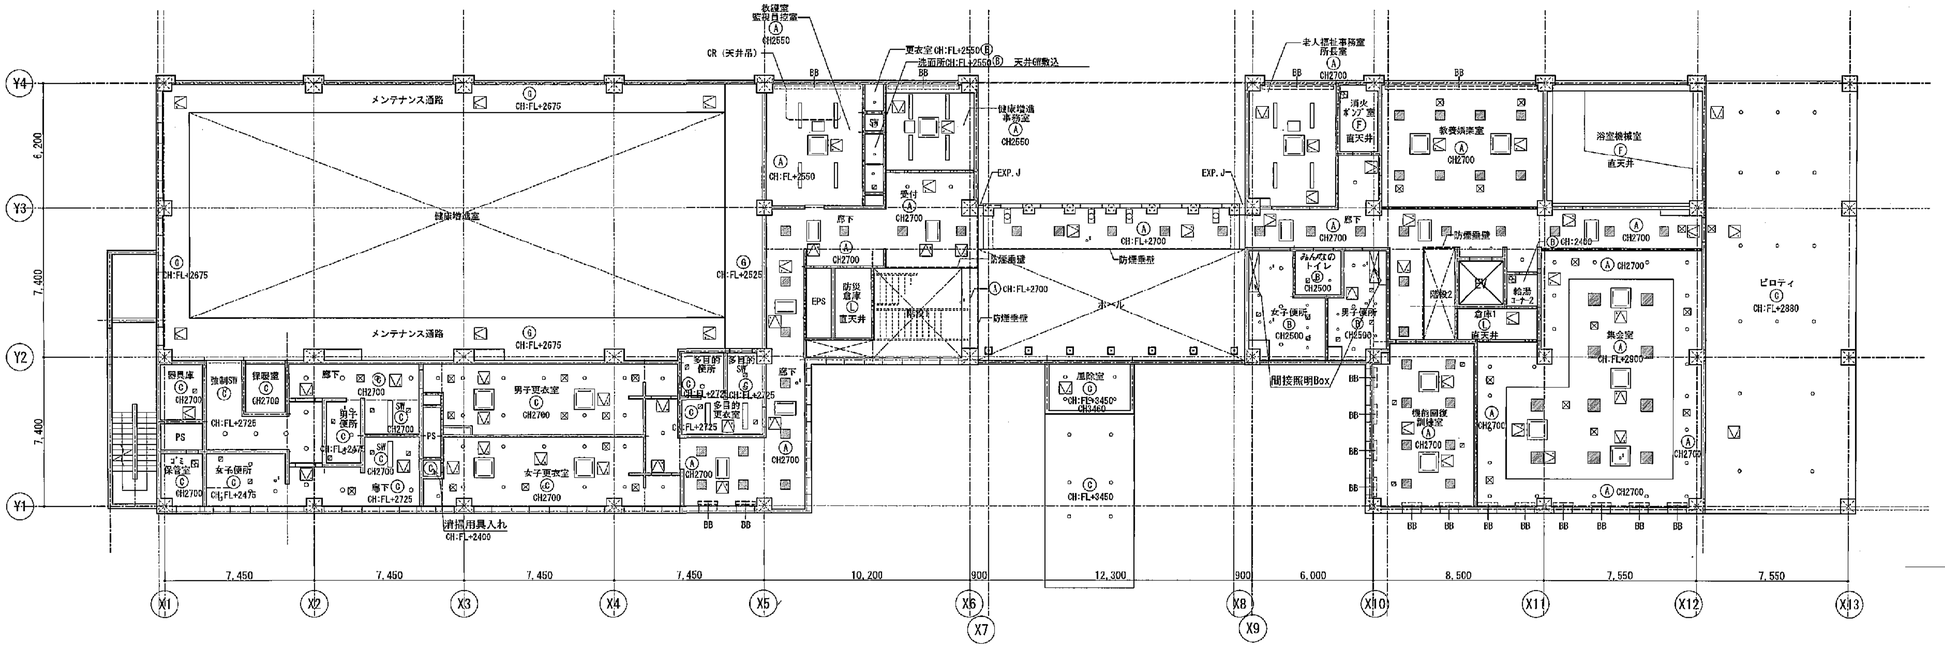
| 凡例 | | | | | | | | | | | |
|---|---|---|---|---|---|---|---|---|---|---|---|
| Ⓐ | GB-R t9.5捨張りの上、RB t=9 | Ⓖ | アクアパネル t12.5の上、NAD | BB | ブラインドボックス・縦型ブラインド | | 開口補強 170×1254(E) | 38 | | 開口補強 1000×1000(M) | 33 |
| Ⓑ | GB-D t=9.5 | Ⓗ | コンクリート打放し補修の上、NAD | CR | カーテンレール | | 開口補強 240×1270(E) | 4 | | 開口補強 1000×700(M) | 18 |
| Ⓒ | ケイカル板 t=8 面取り突き付け、EP | Ⓘ | GB-R t9.5の上、EP | | 防煙たれ壁 H=500 | | 開口補強 450×450(E) | 108 | | 開口補強 1900×700(M) | 2 |
| Ⓓ | コンクリート打放し補修の上、EP-G | Ⓙ | バスリブ | | 天井点検口 開口補強 600x600 | 119 | 開口補強 600×600(E) | 23 | ⧈ | 開口補強 200×200(M) | 55 |
| Ⓔ | コンクリート打放し補修 | Ⓛ | 鉄部塗装 | | 開口補強 1000x150 | 10 | 開口補強 600×500(M) | 6 | ⊠ | 開口補強 400×400(M) | 46 |
| Ⓕ | 化粧グラスウールボード t50ピン押え（厚手カラー） | Ⓜ | | | 開口補強 1500x150 | 4 | 開口補強 350×350(M) | 12 | | 開口補強 700×300(M) | 12 |

(A3版：表示縮尺の1/2)
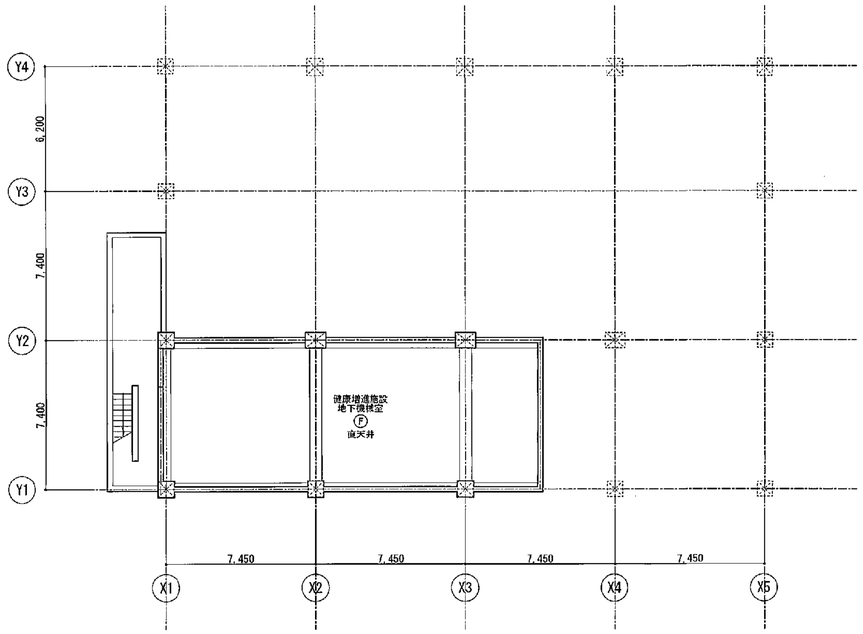
| | | | | | | |
|---|---|---|---|---|---|---|
| 工事名 | 平塚市余熱利用施設新築工事（建築） | | | | | |
| 図面名 | 地階天井伏図・1階天井伏図 | | | 縮尺 | 1/150 | 設計年月 2015年3月 |
| 承認 | 課長 | 担当長 | 担当者 | 合 | 朧 | 振図者 16-0753 / 図面データ送し番号 / 図面番号 A-53 |
| 設計者 | 豊建築事務所 Yutaka Architects 一級建築士事務所東京都知事登録第4003号 一級建築士登録第301001号 芳賀紀一 | | | | | 平塚市 都市整備部 建築住宅課 |




R階天井伏図


Y4
Y3
Y2
Y1
6,200
7,400
7,400
健康増進室
Ⓗスラブ板
Ⓗ段型
直天井
トレーニング室
Ⓐ CH2700
倉庫3
Ⓑ CH2640
DS
PS
EXP.J
EXP.J
テラス
Ⓖ CH3000
DS
健康相談室
Ⓐ CH2700
生活相談室
Ⓐ CH2700
男子脱衣室
Ⓟ CH2700
EV
男子浴室
Ⓙ CH2700
女子浴室
Ⓙ CH2700
Ⓑ CH2500
Ⓑ CH2600
EPS
廊下
Ⓐ CH2700
防煙壁
ホール
CH3900
みんなのトイレ
Ⓑ CH2500
女子便所
Ⓑ CH2500
男子便所
Ⓟ CH2500
EV
Ⓒ CH2700
Ⓐ CH2700
Ⓐ CH2850
Ⓐ CH2700
Ⓒ CH2700
Ⓐ CH2700
Ⓐ CH2700
Ⓐ




R階平面図

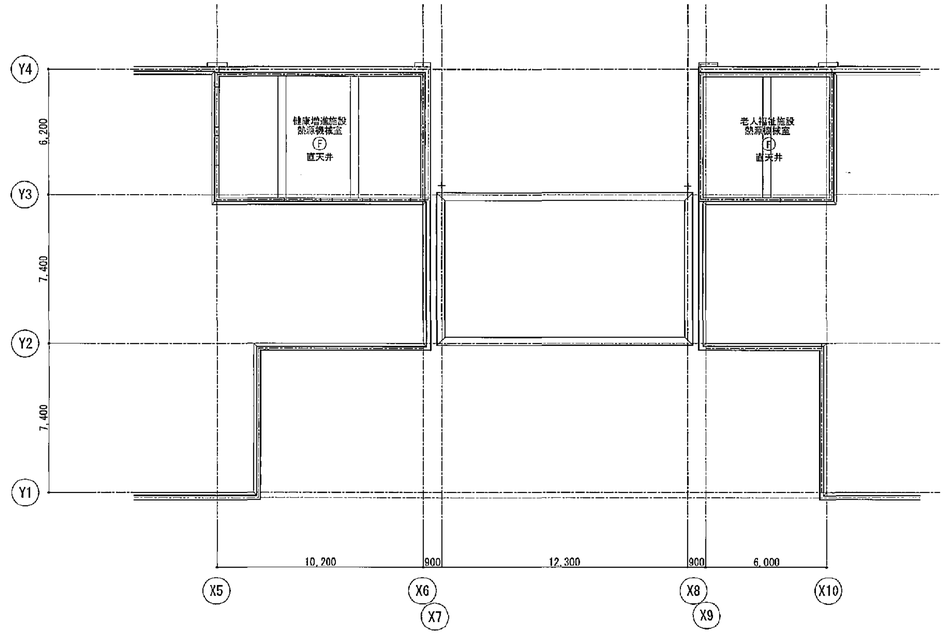


地下１階平面図

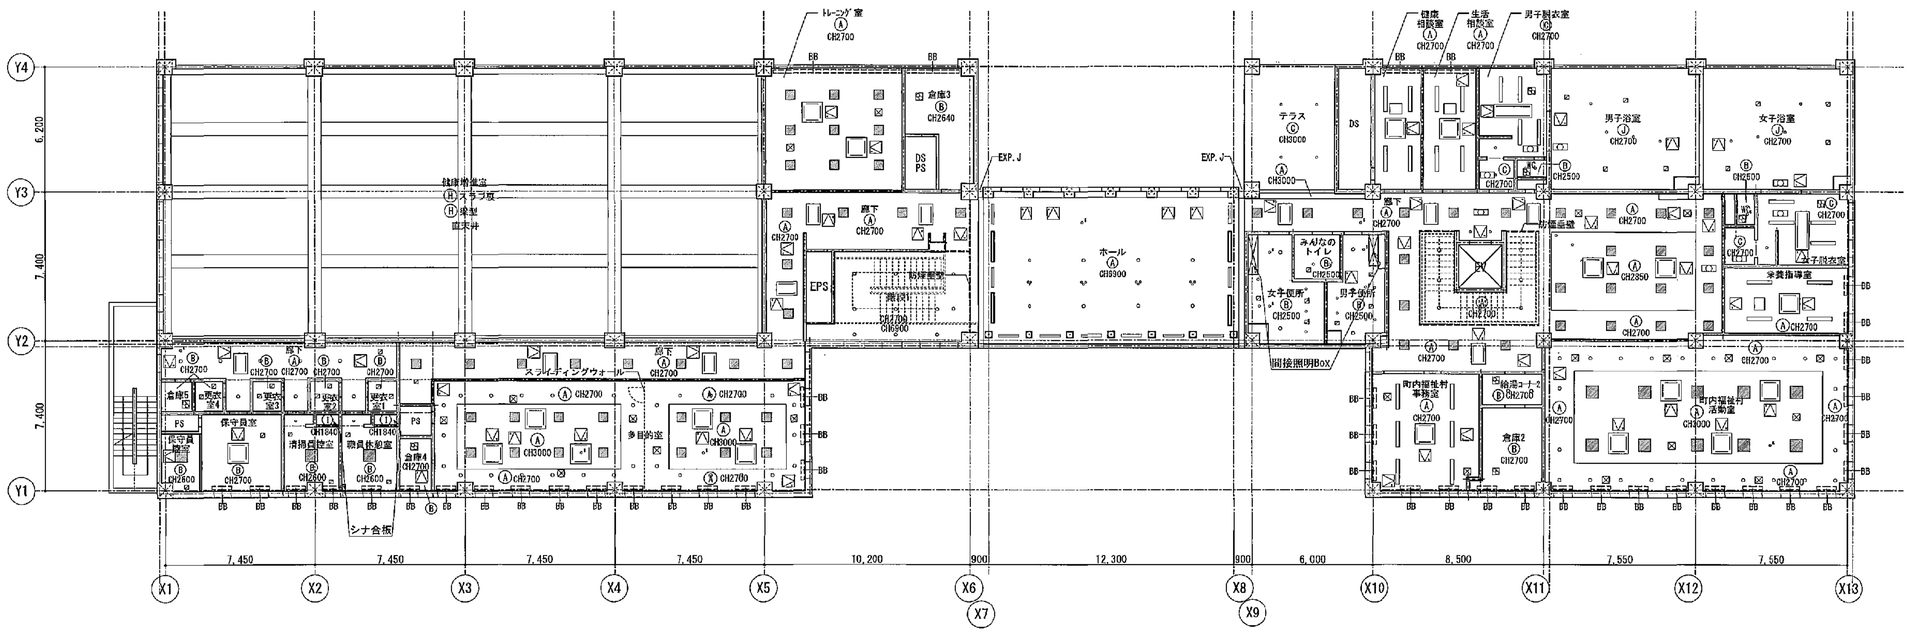


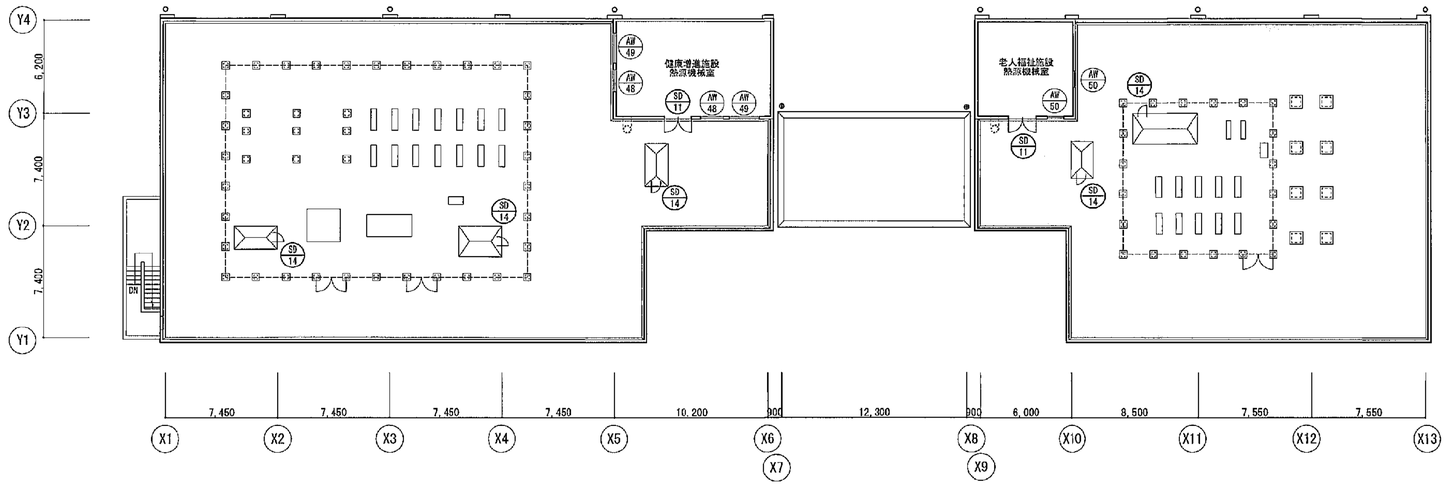２階平面図

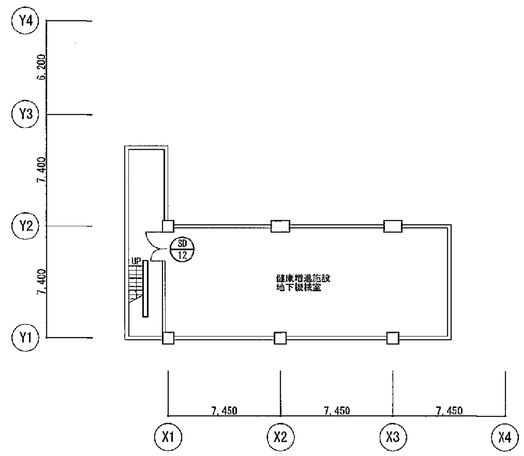


１階平面図

(A3版：表示縮尺の1/2)
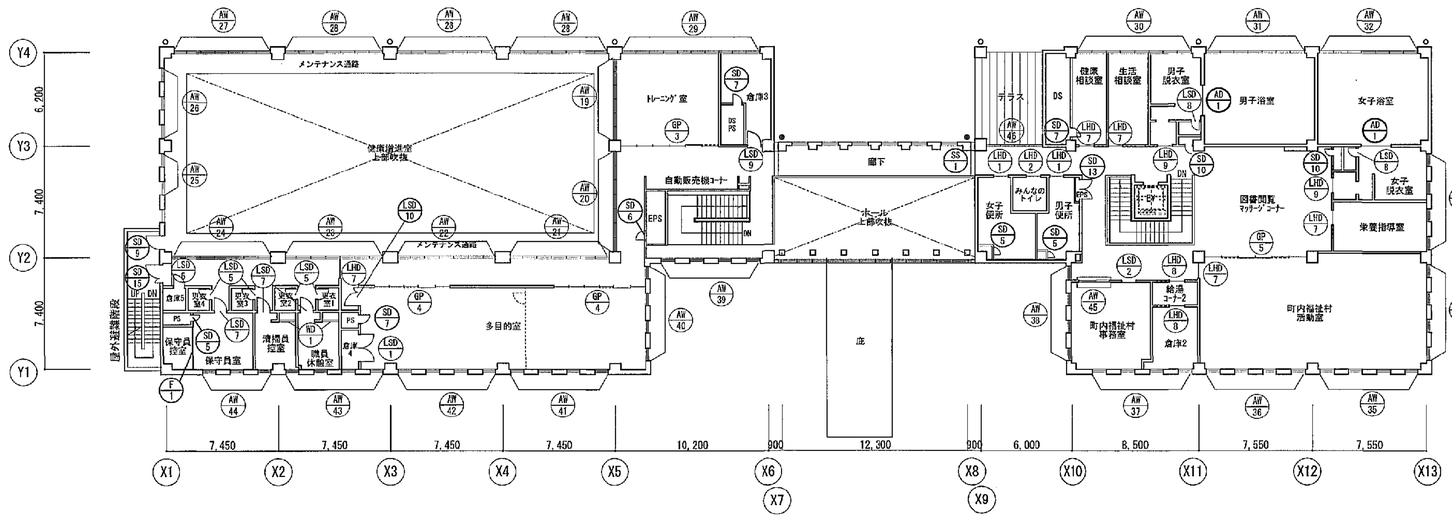
| | | | | | | | |
|---|---|---|---|---|---|---|---|
| 工事名 | 平塚市余熱利用施設新築工事（建築） | | | | | | |
| 図面名 | 建具キープラン | | | | 縮尺 | 1/200 | 設計年月 2015年3月 |
| 承認 | 課長 | 担当長 | 担当者 | 合議 | 製図者 | 図面データ透し番号 18-0755 | 図面番号 A-55 |
| 設計事務所名 | 豊建築事務所 Yutaka Architects 一級建築士事務所名登録等登録番号4035号 一級建築士登録番号267081号 一方右武一 | | | | | | 平塚市 都市整備部 建築住宅課 |

## 《 建具廻り共通事項 》（特記なき限り下記による）

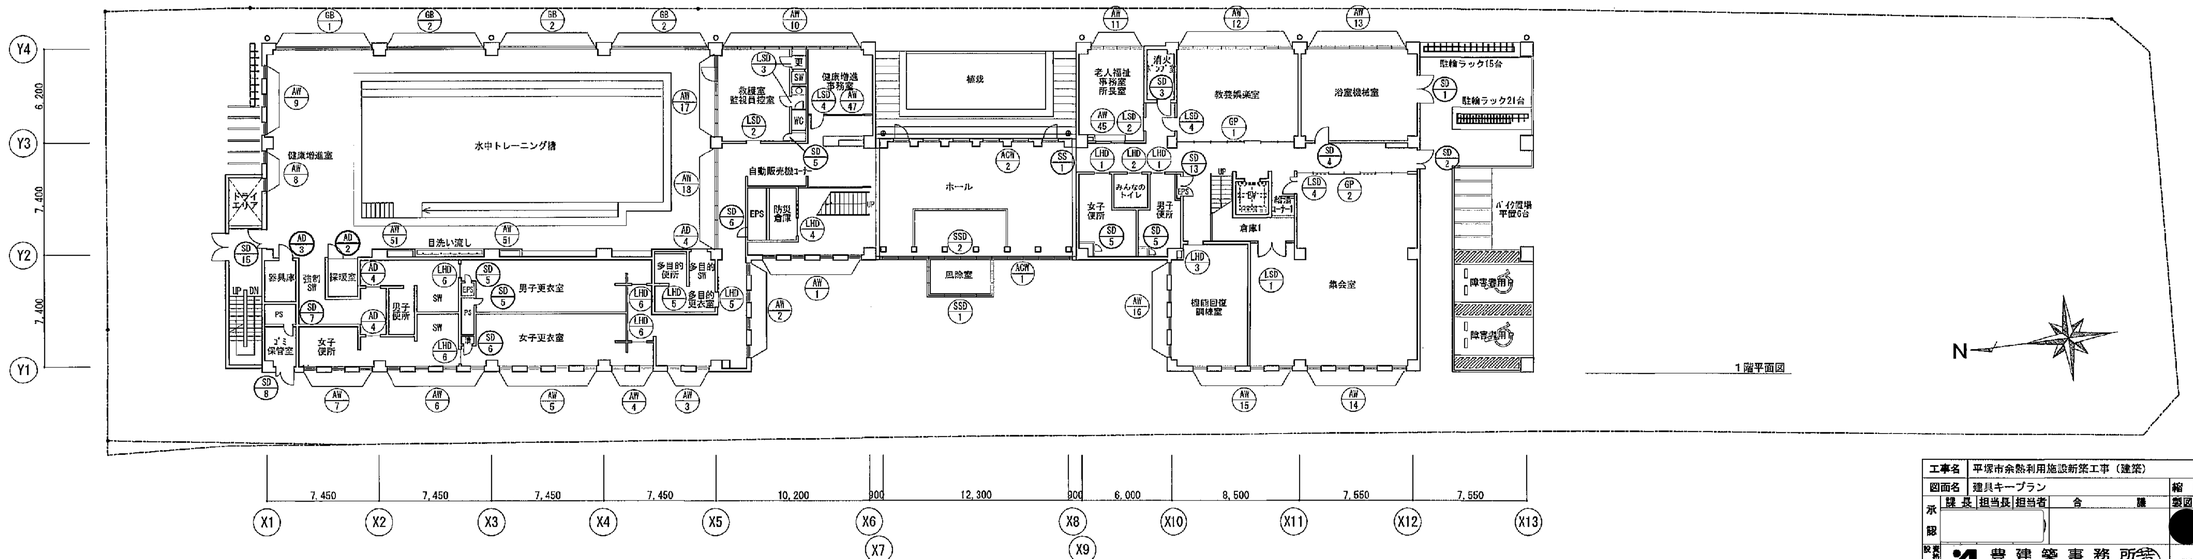・寸法は、枠有効内法を示す。製作に当たっては現場実測のこと。
・外部アルミサッシュは合成ゴム付きとする。
・外部用建具は、ガラス面結露水受け及び水抜き（風除け付き）を設ける事。
・一般金物の材質は、SUS304製とする。扉は原則として戸当り付きとする。
・ドアクローザは、ストッパー付きとする（防火戸は除く）。また、ドアチェックは原則として室内側とする。
・ドアガラリは、木製建具：木製、スチール製建具：スチール製、ガラリ開口率は、内部50%、外部35%とする。
・外部ガラリにはステンレス防鳥金網（φ1.5×15mm）、下部水抜し機構付きとする。
・握玉、把手類は、高さ床上1000mm、バックセット76mm以上とする。
・排煙用建具の開閉操作用金物（クレセント、操作レバー）の位置は、床上800mm以上1,500mm以下とする。
・木表に示す以外の金物で、当然必要とする金物は、全て本工事に含まれるものとする。
・建具表内の『▼FL』は、その室毎の床仕上げレベルとする。
・召し合せは、フラット形状とする。
・隙位調整器は、コンシールド型とする。
・方立て割付寸法の記入の無い建具は原則として、均等割付とする。
・合わせガラス、複層ガラスのガラス仕様は外側+内側の順序で示す。
・外部ガラリでダクト接続が不要な部分は適切な方法で室内側をふさぐこと。
・レバーハンドル錠、その他錠は原則として彫込型として室内側にサムターンを設ける。
・嵌入りガラスのカット面は全て防錆処理とする。
・特記なき限り丁番は3点吊りとする。
・扉は原則として戸当たり付とする。

| くつずり 種別 | A | B | C | D | E | F |
|---|---|---|---|---|---|---|
| 形状 | 内部 (4-31-2) | 内部 SUS304 t=1.5 (4-31-1) | 内部 建具枠寸法 SUS304 t=1.5 (4-31-4) | 内部防煙気密 建具枠寸法 クロロプレンスポンジゴム SUS304 t=1.5 (4-45) | 外部 建具枠寸法 SUS304 t=1.5 (4-41,4-42) | 外部雨品気密 建具枠寸法 クロロプレンスポンジゴム SUS304 t=1.5 (4-43,4-44) |

| ガラリ 種別 | A | B | C |
|---|---|---|---|
| 形式 | 開口率 30～40% | 開口率 30～40% | 開口率 40～60% |

□令126条の2（排煙設備）
天井からたけの最も短い防煙壁の下端までの部分

アルミニウムの板面処理：B-2種 着色陽極酸化塗装複合皮膜（A2）
アルミサッシ性能値：耐風圧S-5、気密性A-3、水密性W-4、非見込70

## 《 符 号 》

建具の種類 / 整理番号　ドア・ガラリの符号
（ ）内は親子開き、両開きを示す。

《 扉見込寸法（mm） 》（特記なき限り下記による）

| 符号 | 寸法 | 備考 |
|---|---|---|
| SD | 40 (45) | H＝2，400未満、扉一枚の幅＝1，050以下 |
| SD | 60 | H＝3，200以上、扉一枚の幅＝2，000以下 |
| SD | 50 | 防火戸くぐり戸用 |
| SD | 25 | 点検口用 |
| LSD | 40 | |
| LHD | 40 | |
| WD | 40 (45) | |
| F | 19 | |

## 《 略 号 》

■建具の種類と符号

| | | | | | |
|---|---|---|---|---|---|
| AW | アルミ製窓 | LSD | 軽量鋼製ドア | | |
| SW | スチール製窓 | LHD | 軽量鋼製ハンガードア | | |
| AD | アルミ製ドア | SLW | スライディングウォール | | |
| AG | アルミ製ガラリ | SP | スチールパーティション | PW | 網入り磨きガラス（並ワイヤー） |
| ACW | アルミ製カーテンウォール | WD | 木製ドア | FW | 網入り型板ガラス（並ワイヤー） |
| SD | スチール製ドア | WHD | 木製ハンガードア | ST | 学校用強化ガラス（フロート） |
| SHD | スチール製ハンガードア | JW | 格間製窓 | SFT | 学校用強化ガラス（型板） |
| SG | スチール製ガラリ | F | 袖・障子等 | FT | 型板強化ガラス |
| SS | シャッター | WF | 木製三方枠 | AP | アルミパネル |
| SF | スチール製三方枠 | | | Low-E | 低放射ガラス |
| SSD | ステンレス製ドア | | | | |
| SSH | ステンレス製ハンガードア | | | | |
| SSW | ステンレス製窓 | | | | |
| SSW | ステンレス製窓 | | | | |
| SSG | ステンレス製ガラリ | | | | |
| TD | スチール製点検口 | | | | |

■ガラスの種類と符号（厚さ：表内参照）

| | | | |
|---|---|---|---|
| P | フロートガラス | HL | ヘアライン |
| F | 型板ガラス | EP－Ⅰ | エマルションペイント（外部用） |
| T | 強化ガラス | EP－Ⅱ | エマルションペイント（内部用） |
| PW | 網入り磨きガラス（並ワイヤー） | SOP | 合成樹脂調合ペイント |
| FW | 網入り型板ガラス（並ワイヤー） | FE | フタル酸樹脂エナメル |
| FT | 型板強化ガラス | OS | オイルステイン |
| CL | クリアラッカー | | |

■仕上等の種類と符号

■ガラス止めの種類と符号

| | |
|---|---|
| A | シリコン系シール材 |
| B | FAS防火戸に用いるｼﾘｶｶﾞﾗｽ材（日本ｼﾘｶｶﾞﾗｽ材工業会指定） |
| C | ビニール系ビート |
| D | シリコン系耐火シール材 |
| E | ポリサルファイド系シール材 |

## 符号・形式

### AGW 1 アルミ製カーテンウォール




| | |
|---|---|
| 場所・数量 | 1F エントランスホール 1 |
| 材質・仕上・見込（枠） | アルミ製 |
| ガラス・ガラス止め | A |
| 付属金物 | 付属金物一式、バックマリオン支持（ST:FB-60x210）<br>下部：アルミ水切、上部：アルミ笠木<br>アルミ額縁、ガラス溝幅49mm<br>ガラス面、建具部共：光触媒塗布（アモルファス型過酸化チタン塗布） |
| 備考 | |

### AGW 2 アルミ製カーテンウォール

セ：押出成形セメント板

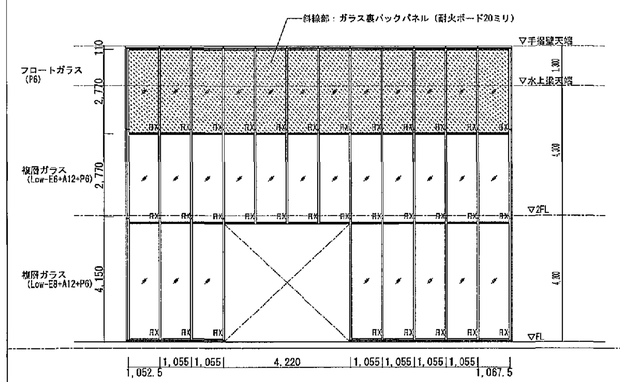


| | |
|---|---|
| 場所・数量 | 1F エントランスホール 1 |
| 材質・仕上・見込（枠） | アルミ製 |
| ガラス・ガラス止め | A |
| 付属金物 | 付属金物一式、耐風梁支持<br>下部：アルミ水切、上部：アルミ笠木<br>アルミ額縁、排煙ワンタッチオペレーター<br>ガラス面、建具部共：光触媒塗布（アモルファス型過酸化チタン塗布） |
| 備考 | |

### AW 1 FIX窓（隠框タイプ）
### AW 36 ガラリ付きFIX窓（額縁タイプ）




| | |
|---|---|
| 場所・数量 | 1F 2F 廊下 1 |
| 材質・仕上・見込（枠） | アルミ 70（120） |
| ガラス・ガラス止め | 複層ガラス（Low-E6+A12+P6） A |
| 付属金物 | 付属金物一式<br>アルミ水切、防虫網<br>木製額縁 |
| 備考 | |
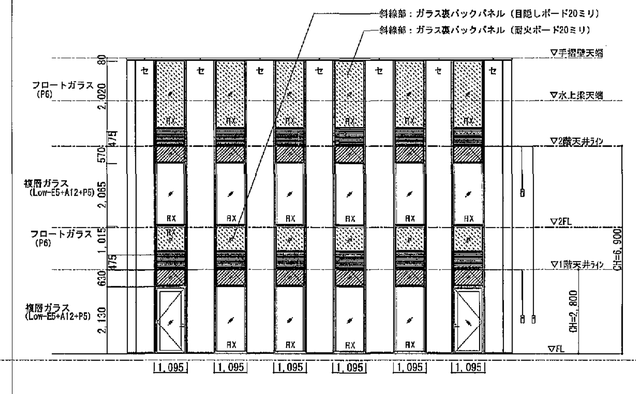
### AW 8 FIX窓（隠框タイプ）
### AW 25 排煙突出し窓+FIX窓（隠框タイプ）




| | |
|---|---|
| 場所・数量 | 1F 2F 健康増進室 1 |
| 材質・仕上・見込（枠） | アルミ 70（120） |
| ガラス・ガラス止め | AW-8：複層ガラス（Low-E5+A12+F5）、AW-25：複層ガラス（Low-E5+A12+P5） A |
| 付属金物 | 付属金物一式<br>アルミ水切、排煙ワンタッチオペレーター<br>アルミ額縁、固定網戸 |
| 備考 | |
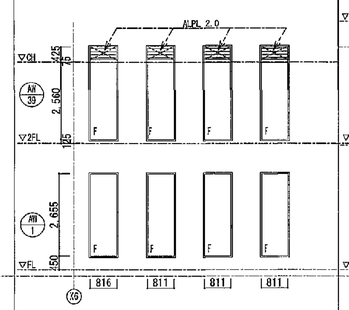
### AW 9 FIX窓（隠框タイプ）
### AW 26 排煙突出し窓+FIX窓（隠框タイプ）




| | |
|---|---|
| 場所・数量 | 1F 2F 健康増進室 1 |
| 材質・仕上・見込（枠） | アルミ 70（120） |
| ガラス・ガラス止め | AW-9：複層ガラス（Low-E5+A12+F5）、AW-26：複層ガラス（Low-E6+A12+P5） A |
| 付属金物 | 付属金物一式<br>アルミ水切、排煙ワンタッチオペレーター<br>アルミ額縁、固定網戸 |
| 備考 | |
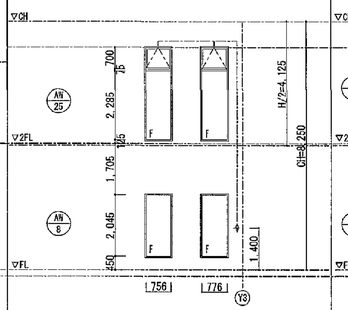
### AW 2 ガラリ付き排煙突出し窓+FIX窓（隠框タイプ）




| | |
|---|---|
| 場所・数量 | 1F 廊下 1 |
| 材質・仕上・見込（枠） | アルミ 70（120） |
| ガラス・ガラス止め | 複層ガラス（Low-E5+A12+P5） A |
| 付属金物 | 付属金物一式<br>アルミ水切、排煙ワンタッチオペレーター、防虫網<br>木製額縁 |
| 備考 | |
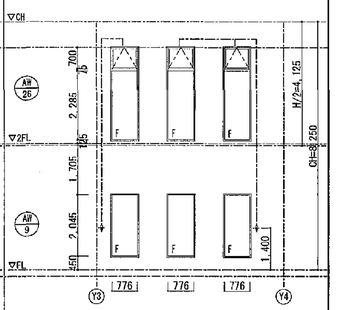
### AW 3 ガラリ付き排煙突出し窓+FIX窓（隠框タイプ）




| | |
|---|---|
| 場所・数量 | 1F 廊下 1 |
| 材質・仕上・見込（枠） | アルミ 70（120） |
| ガラス・ガラス止め | 複層ガラス（Low-E5+A12+P5） A |
| 付属金物 | 付属金物一式<br>アルミ水切、排煙ワンタッチオペレーター、防虫網<br>木製額縁 |
| 備考 | |
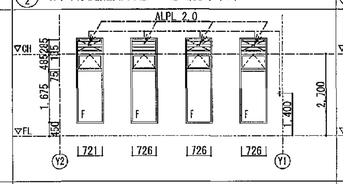
### AW 4 ガラリ付きFIX窓（隠框タイプ）




| | |
|---|---|
| 場所・数量 | 1F 女子更衣室 1 |
| 材質・仕上・見込（枠） | アルミ 70（120） |
| ガラス・ガラス止め | 複層ガラス（Low-E5+A12+P5） A |
| 付属金物 | 付属金物一式<br>アルミ水切、不透明ガラスフィルム貼り、防虫網<br>木製額縁 |
| 備考 | |
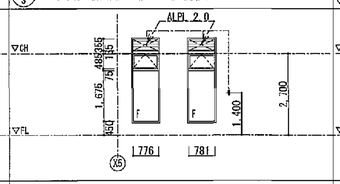
### AW 5 ガラリ付きFIX窓（隠框タイプ）




| | |
|---|---|
| 場所・数量 | 1F 女子更衣室 1 |
| 材質・仕上・見込（枠） | アルミ 70（120） |
| ガラス・ガラス止め | 複層ガラス（Low-E5+A12+P5） A |
| 付属金物 | 付属金物一式<br>アルミ水切、不透明ガラスフィルム貼り、防虫網<br>木製額縁 |
| 備考 | |
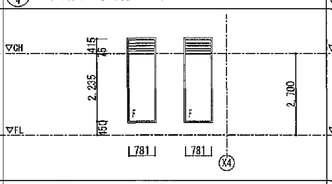
### AW 6 ガラリ付きFIX窓（額縁タイプ）




| | |
|---|---|
| 場所・数量 | 1F 廊下 1 |
| 材質・仕上・見込（枠） | アルミ 70（120） |
| ガラス・ガラス止め | 複層ガラス（Low-E5+A12+P5） A |
| 付属金物 | 付属金物一式<br>アルミ水切、不透明ガラスフィルム貼り、防虫網<br>アルミ額縁 |
| 備考 | |
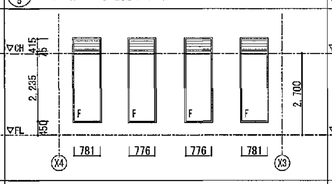
### AW 7 ガラリ付きFIX窓（額縁タイプ）




| | |
|---|---|
| 場所・数量 | 1F 女子便所 1 |
| 材質・仕上・見込（枠） | アルミ 70（120） |
| ガラス・ガラス止め | 複層ガラス（Low-E5+A12+P5） A |
| 付属金物 | 付属金物一式<br>アルミ水切、防虫網、不透明ガラスフィルム貼り<br>アルミ額縁 |
| 備考 | |
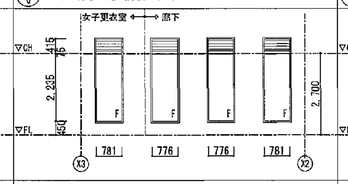
### AW 10 ガラリ付き縦滑り出し窓（額縁タイプ）




| | |
|---|---|
| 場所・数量 | 1F 救護室監視員控室、健康増進事務室 1 |
| 材質・仕上・見込（枠） | アルミ 70（120） |
| ガラス・ガラス止め | 複層ガラス（Low-E5+A12+P5）　脱衣室：複層ガラス（Low-E5+A12+F5） A |
| 付属金物 | 付属金物一式<br>アルミ水切、防虫網、プリーツ網戸（額縁取付）<br>木製額縁 |
| 備考 | |
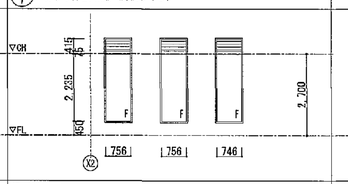
### AW 11 ガラリ付き縦滑り出し窓（隠框タイプ）




| | |
|---|---|
| 場所・数量 | 1F 老人福祉事務室所長室 1 |
| 材質・仕上・見込（枠） | アルミ 70（120） |
| ガラス・ガラス止め | 複層ガラス（Low-E5+A12+P5） A |
| 付属金物 | 付属金物一式<br>アルミ水切、防虫網、プリーツ網戸（額縁取付）<br>木製額縁 |
| 備考 | |
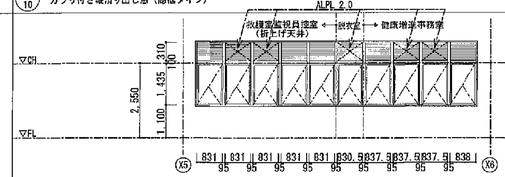
### AW 12 ガラリ付き縦滑り出し窓（隠框タイプ）




| | |
|---|---|
| 場所・数量 | 1F 教育娯楽室 1 |
| 材質・仕上・見込（枠） | アルミ 100 |
| ガラス・ガラス止め | 複層ガラス（Low-E5+A12+P5） A |
| 付属金物 | 付属金物一式<br>アルミ水切、防虫網、プリーツ網戸（額縁取付）<br>木製額縁 |
| 備考 | |
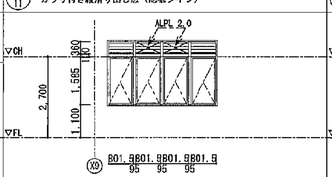
### AW 13 ガラリ




| | |
|---|---|
| 場所・数量 | 1F 浴室機械室 1 |
| 材質・仕上・見込（枠） | アルミ 100 |
| ガラス・ガラス止め | A |
| 付属金物 | 付属金物一式<br>アルミ水切、防虫網<br>アルミ額縁 |
| 備考 | |

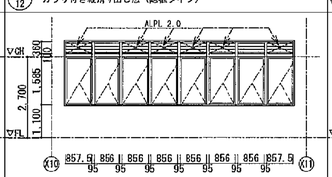（A3版：表示縮尺の1/2）

| | | | | | |
|---|---|---|---|---|---|
| 工事名 | 平塚市余熱利用施設新築工事（建築） | | | | |
| 図面名 | 建具表（1） | 縮尺 | 1/100 | 設計年月 | 2015年3月 |
| 承認 | 課長 担当長 担当者 / 合議 | 製図者 | 図面データ通し番号 16-0756 | 図面番号 | A-56 |

設計監理：豊建築事務所 Yutaka Architects 一級建築士事務所 神奈川県知事登録第40039号 一級建築士登録番号5081801号 芳賀一
平塚市 都市整備部 建築住宅課
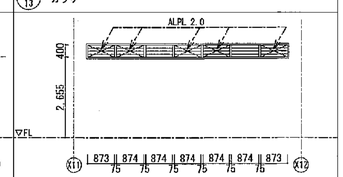
| 符号・形式 | AW 14 ガラリ付き縦滑り出し窓+FIX窓（隠框タイプ） | AW 15 ガラリ付き縦滑り出し窓+FIX窓（隠框タイプ） | AW 16 ガラリ付きFIX窓（隠框タイプ） | AW 17 FIX窓+開きドア （内部） | AW 18 FIX窓 （内部） | AW 19 FIX窓 （内部） | AW 20 FIX窓 （内部） |
|---|---|---|---|---|---|---|---|
| 形状寸法 | 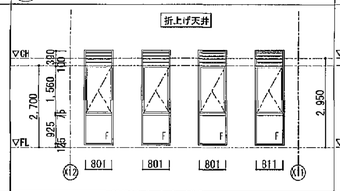 | 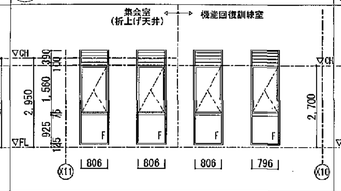 | 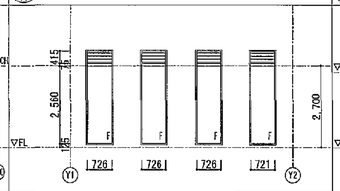 | 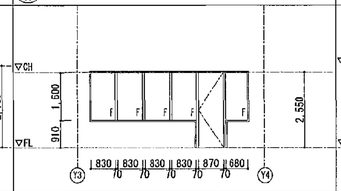 | 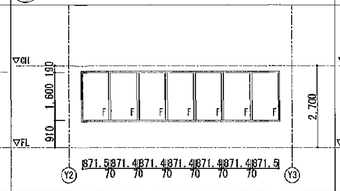 | 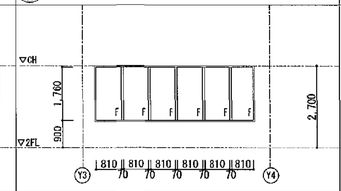 | 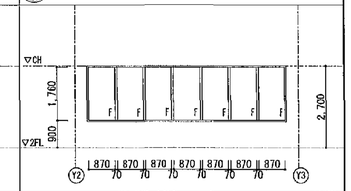 |
| 場所・数量 | 1F 集会室 1 | 1F 機能回復訓練室、集会室 1 | 1F 機能回復訓練室 1 | 1F 救護室監視員控室 1 | 1F 廊下 1 | 2F トレーニング室 1 | 2F 廊下 1 |
| 材質・仕上・見込（枠） | アルミ 100 | アルミ 100 | アルミ 100 | アルミ 100 | アルミ 70 | アルミ 70 | アルミ 70 |
| ガラス・ガラス止め | 複層ガラス（Low-E5+A12+P6） A | 複層ガラス（Low-E5+A12+P5） A | 複層ガラス（Low-E6+A12+P6） A | T-5 A | T-5 A | T-5 A | T-5 A |
| 付属金物 | 付属金物一式<br>アルミ水切、防虫網<br>木製額縁 | 付属金物一式<br>アルミ水切、防虫網<br>木製額縁 | 付属金物一式<br>アルミ水切、防虫網<br>木製額縁 | 付属金物一式<br>アルミ水切<br>木製額縁 | 付属金物一式<br>アルミ水切<br>木製額縁 | 付属金物一式<br>アルミ水切<br>木製額縁 | 付属金物一式<br>アルミ水切<br>木製額縁 |
| 備考 | | | | | | | |

| 符号・形式 | AW 21 FIX窓 （内部） | AW 22 FIX窓 （内部） | AW 23 FIX窓 （内部） | AW 24 FIX窓 （内部） | AW 27 縦滑出し窓+FIX窓（隠框タイプ）<br>GB 1 ガラスブロック | AW 28 縦滑出し窓+FIX窓（隠框タイプ）<br>GB 2 ガラスブロック | AW 32 ガラリ付き縦滑り出し窓+FIX窓（隠框タイプ） |
|---|---|---|---|---|---|---|---|
| 形状寸法 | 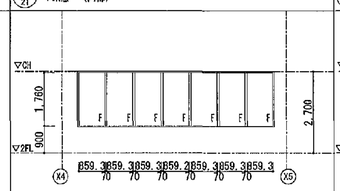 | 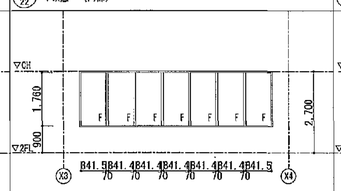 | 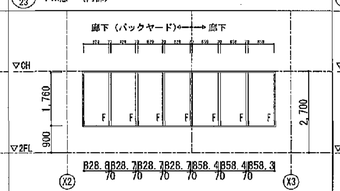 | 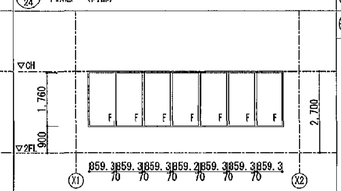 | 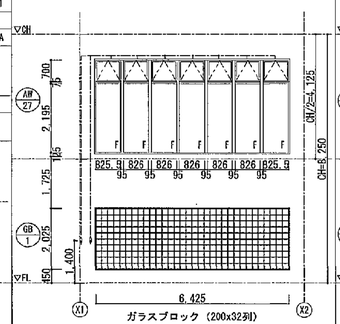 | 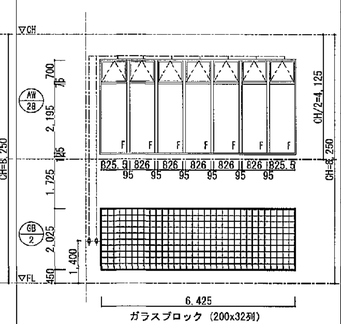 | 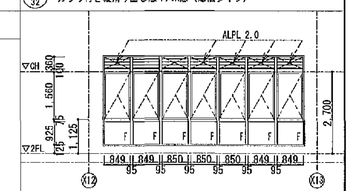 |
| 場所・数量 | 2F 廊下 1 | 2F 廊下 1 | 2F 廊下 1 | 2F 廊下 1 | 2F 廊下 1 | | 2F 浴室（女） 1 |
| 材質・仕上・見込（枠） | アルミ 70 | アルミ 70 | アルミ 70 | アルミ 70 | | | アルミ 100 |
| ガラス・ガラス止め | T-5 A | T-5 A | T-5 A | T-5 A | | | 複層ガラス（P5+A12+P5） A |
| 付属金物 | 付属金物一式<br>アルミ水切<br>木製額縁 | 付属金物一式<br>アルミ水切<br>木製額縁 | 付属金物一式<br>アルミ水切<br>木製額縁 | 付属金物一式<br>アルミ水切<br>木製額縁 | | | 付属金物一式<br>アルミ水切<br>アルミ額縁、不透明ガラスフィルム貼り（外張り用） |
| 備考 | | | | | | | |

| 符号・形式 | AW 29 ガラリ付き縦滑り出しL窓+FIX窓（隠框タイプ） | AW 30 ガラリ付き縦滑り出し窓+FIX窓（隠框タイプ） | AW 31 ガラリ付き縦滑り出し窓+FIX窓（隠框タイプ） |
|---|---|---|---|
| 形状寸法 | 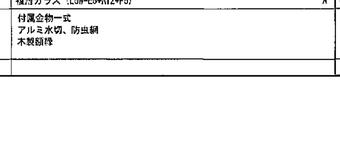 | 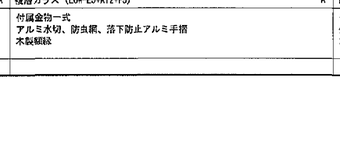 | 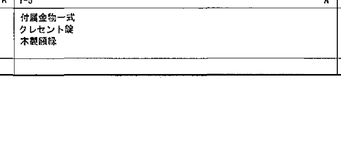 |
| 場所・数量 | 2F トレーニング室 1 | 2F 健康相談室、生活相談室、男子脱衣室 1 | 2F 浴室（男） 1 |
| 材質・仕上・見込（枠） | アルミ 100 | アルミ 100 | アルミ 100 |
| ガラス・ガラス止め | 複層ガラス（Low-E5+A12+P5） A | 複層ガラス（Low-E5+A12+P5）、脱衣室のみ（P5+A12+P5） A | 複層ガラス（P5+A12+P5） A |
| 付属金物 | 付属金物一式<br>アルミ水切、防虫網、プリーツ網戸（額縁取付、トレーニング室のみ）<br>木製額縁 | 付属金物一式<br>アルミ水切、防虫網、プリーツ網戸（額縁取付）<br>アルミ額縁、脱衣室のみ：不透明ガラスフィルム貼り（外張り用） | 付属金物一式<br>アルミ水切、防虫網<br>アルミ額縁、不透明ガラスフィルム貼り（外張り用） |
| 備考 | | | |

| 符号・形式 | AW 34 ガラリ付き縦滑り出し窓+FIX窓（隠框タイプ） | AW 35 ガラリ付き縦滑り出し窓+FIX窓（隠框タイプ） | AW 36 ガラリ付き縦滑り出し窓+FIX窓（隠框タイプ） | AW 37 ガラリ付き縦滑り出し窓+FIX窓（隠框タイプ） | AW 38 ガラリ付きFIX窓（隠框タイプ） | AW 40 ガラリ付きFIX窓（隠框タイプ） | AW 41 ガラリ付き縦滑り出し窓+FIX窓（隠框タイプ） |
|---|---|---|---|---|---|---|---|
| 形状寸法 | 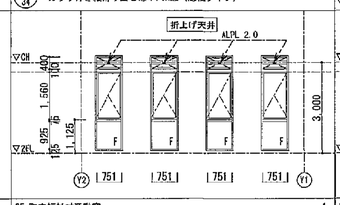 | 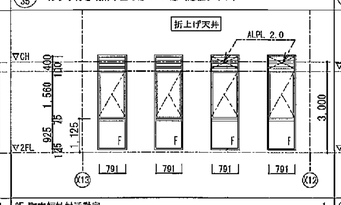 | 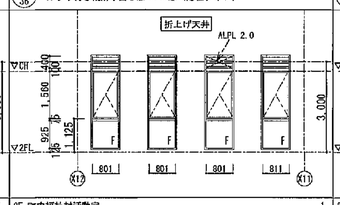 | 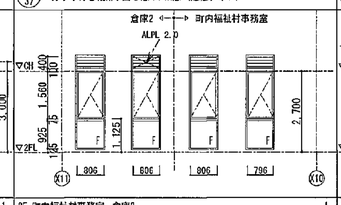 | 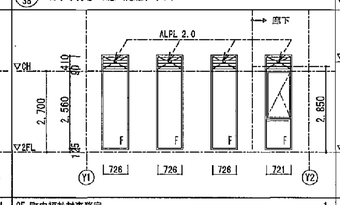 | 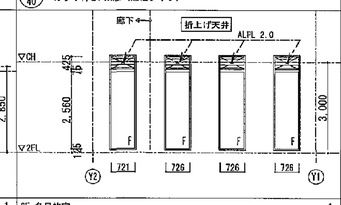 | 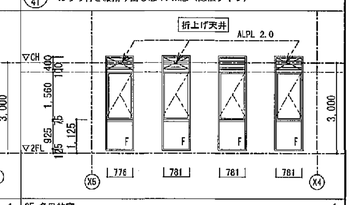 |
| 場所・数量 | 2F 町内福祉村活動室 1 | 2F 町内福祉村活動室 1 | 2F 町内福祉村活動室 1 | 2F 町内福祉村事務室、倉庫2 1 | 2F 町内福祉村事務室 1 | 2F 多目的室 1 | 2F 多目的室 1 |
| 材質・仕上・見込（枠） | アルミ 100 | アルミ 100 | アルミ 100 | アルミ 100 | アルミ 100 | アルミ 100 | アルミ 100 |
| ガラス・ガラス止め | 複層ガラス（Low-E5+A12+P5） A | 複層ガラス（Low-E5+A12+P5） A | 複層ガラス（Low-E5+A12+P5） A | 複層ガラス（Low-E5+A12+P5） A | 複層ガラス（Low-E6+A12+P6） A | 複層ガラス（Low-E6+A12+P6） A | 複層ガラス（Low-E5+A12+P5） A |
| 付属金物 | 付属金物一式<br>アルミ水切、防虫網<br>木製額縁 | 付属金物一式<br>アルミ水切、防虫網<br>木製額縁 | 付属金物一式<br>アルミ水切、防虫網<br>木製額縁 | 付属金物一式<br>アルミ水切、防虫網<br>木製額縁 | 付属金物一式<br>アルミ水切、防虫網<br>木製額縁 | 付属金物一式<br>アルミ水切、防虫網<br>木製額縁 | 付属金物一式<br>アルミ水切、防虫網<br>木製額縁 |
| 備考 | | | | | | | |

| 符号・形式 | AW 42 ガラリ付き縦滑り出し窓+FIX窓（隠框タイプ） | AW 43 ガラリ付き縦滑り出し窓+FIX窓（隠框タイプ） | AW 44 ガラリ付き縦滑り出し窓+FIX窓（隠框タイプ） | AW 45 引違い窓（カウンター用） | AW 46 横間付額出し窓 |
|---|---|---|---|---|---|
| 形状寸法 | 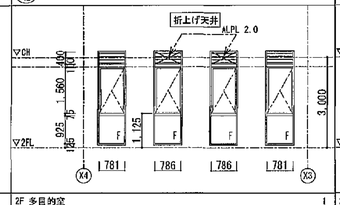 | 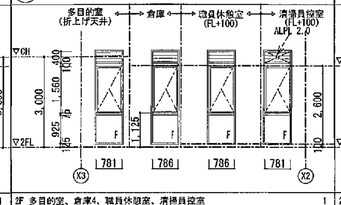 | 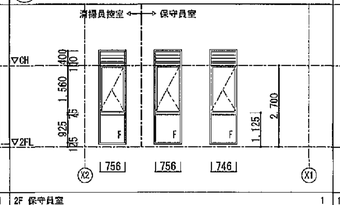 | 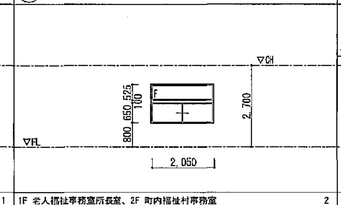 | 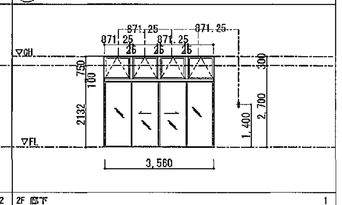 |
| 場所・数量 | 2F 多目的室 1 | 2F 多目的室、倉庫4、職員休憩室、清掃員控室 1 | 2F 保守員室 1 | 1F 老人福祉事務室所長室、2F 町内福祉村事務室 2 | 2F 廊下 1 |
| 材質・仕上・見込（枠） | アルミ 100 | アルミ 100 | アルミ 100 | アルミ 70（100） | アルミ 70 |
| ガラス・ガラス止め | 複層ガラス（Low-E5+A12+P5） A | 複層ガラス（Low-E5+A12+P5） A | 複層ガラス（Low-E5+A12+P5） A | T-5 A | 複層ガラス（Low-E6+A12+P6） A |
| 付属金物 | 付属金物一式<br>アルミ水切、防虫網<br>木製額縁 | 付属金物一式<br>アルミ水切、防虫網、落下防止アルミ手摺（職員休憩室、清掃員控室）<br>木製額縁 | 付属金物一式<br>アルミ水切、防虫網、落下防止アルミ手摺<br>木製額縁 | 付属金物一式<br>クレセント錠<br>木製額縁 | 付属金物一式<br>アルミ水切、プリーツ網戸（額縁取付）、クレセント錠、フラット下枠<br>木製額縁、排煙ワンタッチオペレーター、固定網戸 |
| 備考 | | | | | |

（A3版：表示縮尺の1/2）

| | | | | | |
|---|---|---|---|---|---|
| 工事名 | 平塚市余熱利用施設新築工事（建築） | | | | |
| 図面名 | 建具表（2） | 縮尺 | 1/100 | 設計年月 | 2015年3月 |
| 承認 | 課長 担当長 担当者 合議 | 製図者 | 図面データ通し番号 16-0757 | 図面番号 | A-57 |
| 設計事務所名 | 豊建築事務所 Yutaka Architects 一級建築士事務所東京都知事登録第40033号 一級建築士登録番号281001号 | 平塚市 都市整備部 建築住宅課 | | | |

| 符号・形式 | AW 47 FIX窓 | AW 49 ガラリ | AW 49 ガラリ | AW 50 ガラリ | AW 21 ガラリ | | |
|---|---|---|---|---|---|---|---|
| 形状寸法 | 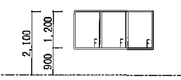 806.9 807 806.9 60 60 | 1,500 | 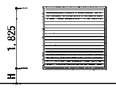 2,000 | 1,100 | 1,000 | | |
| 場所・数量 | 1F 健康増進事務室 1 | RF 健康増進施設機械室 2 | RF 健康増進施設熱源機械室 2 | RF 老人福祉施設熱源機械室 2 | 健康増進室 2 | | |
| 材質・仕上・見込(枠) | アルミ 70 | アルミ 70 | アルミ 70 | アルミ 70 | アルミ 70 | | |
| ガラス・ガラス止め | T-6 A | | | | | | |
| 付属金物 | 付属金物一式<br>木製額縁 | 付属金物一式<br>アルミ水切、防虫網<br>アルミ額縁 | 付属金物一式<br>アルミ水切、防虫網<br>アルミ額縁 | 付属金物一式<br>アルミ水切、防虫網<br>アルミ額縁 | 付属金物一式<br>アルミ水切、防虫網<br>アルミ額縁 | | |
| 備考 | | | | | | | |

| 符号・形式 | SSD 1 ステンレス引分けオートドア | SSD 2 ステンレス引分けオートドア | | AD 1 片引きドア | AD 2 片開きドア+FIX窓 | AD 3 片開きドア | AD 4 片引きハンガー扉 |
|---|---|---|---|---|---|---|---|
| 形状寸法 | 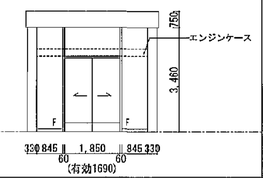 | 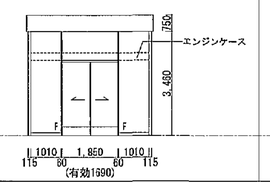 | | 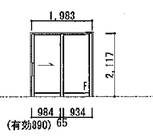 | 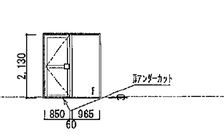 | 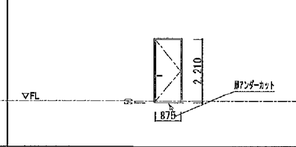 | 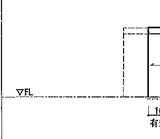 |
| 場所・数量 | 風除室 1 | 風除室 1 | 1 | 2F 男子浴室・女子浴室 2 | 授乳室 1 | 1F 器具庫 1 | 健康増進室 男女更衣室等 3 |
| 材質・仕上・見込(枠) | SUS304 t=1.5 バイブレーション | SUS304 t=1.5 バイブレーション | | アルミ 焼付塗装 100 | アルミ 焼付塗装 70 | アルミ 焼付塗装 70 | アルミ 焼付塗装 100 |
| ガラス・ガラス止め | 詳細図参照 | 詳細図参照 | | FT-5 A | T-6 A | | FT-4 A |
| 付属金物 | 防潮シート枠一体型、パニックオープン、衝突防止シール<br>詳細別図参照 | 衝突防止シール、パニックオープン<br>詳細別図参照 | | 付属金物一式<br>自閉装置、ストッパー、引手金物 | 付属金物一式<br>指板（ユニオンG2109-25-101 同等品以上）、ドアクローザ、丁番、戸当たり | 付属金物一式、シリンダー錠<br>ドアクローザ、丁番、戸当たり | 付属金物一式<br>ハンガー金物一式（自閉装置）、引手金物、指つめ防止仕様<br>本締錠、枠アルミ |
| 備考 | | | | | | | |

| 符号・形式 | SD 1 両開きドア 特定防火設備（常閉） | SD 2 親子開きドア 特定防火設備（常閉） | SD 3 片開きドア 防火設備（常閉） | SD 4 片開きドア | SD 5 片開き点検扉 | SD 6 片開き点検扉 | SD 7 片開き点検扉 |
|---|---|---|---|---|---|---|---|
| 形状寸法 | 防音ドアT-3<br> 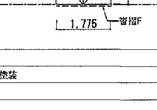 | 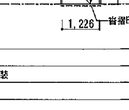 | 防音ドアT-2<br> 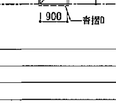 | 防音ドアT-3<br> 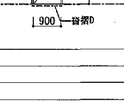 | 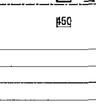 | 清掃用具入れ H=1,800<br>EPS H=2,100<br> 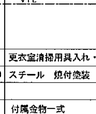 | 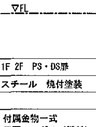 |
| 場所・数量 | 浴室機械室 1 | 南側出入口 1 | 消火ポンプ室 1 | 浴室機械室 1 | PS・EPS・DS点検扉 8 | 更衣室清掃用具入れ・EPS扉 3 | 1F 2F PS・DS扉 4 |
| 材質・仕上・見込(枠) | スチール 焼付塗装 130 | スチール 焼付塗装 49 | スチール 焼付塗装 100 | スチール 焼付塗装 130 | スチール 焼付塗装 90 | スチール 焼付塗装 90 | スチール 焼付塗装 90 |
| ガラス・ガラス止め | | | | | | | |
| 付属金物 | 付属金物一式<br>グレモン錠、ドアクローザ、ピボットヒンジ、戸当たり<br>エアタイト枠、フランス落し、振位調整器、枠スチールSOP塗り | 付属金物一式<br>レバーハンドル、本締錠、ドアクローザ、ピボットヒンジ、戸当たり<br>フランス落とし、枠スチールSOP塗り | 付属金物一式<br>レバーハンドル、本締錠、ドアクローザ、ピボットヒンジ、戸当たり<br>セミエアタイト枠、枠スチールSOP塗り | 付属金物一式<br>グレモン錠、ドアクローザ、ピボットヒンジ<br>エアタイト枠、枠スチールSOP塗り | 付属金物一式<br>平面ハンドル（鍵付）、隠し丁番<br>枠スチールSOP塗り | 付属金物一式<br>平面ハンドル（鍵付）、隠し丁番、枠スチールSOP塗り | 付属金物一式<br>平面ハンドル（鍵付）、隠し丁番、枠スチールSOP塗り |
| 備考 | | | | | | | |

| 符号・形式 | SD 8 親子開きドア | SD 9 片開きドア 防火設備（常閉） | SD 10 片開き点検扉(片面フラッシュ) | SD 11 両開きドア 防火設備（常閉） | SD 12 親子開きドア 防火設備（常閉） | SD 13 両開き点検扉 | SD 14 片開き点検扉(片面フラッシュ) |
|---|---|---|---|---|---|---|---|
| 形状寸法 | 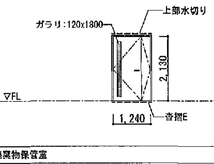 | 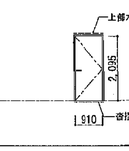 | 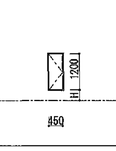 | 防音ドアT-3<br> 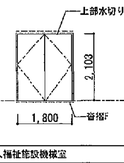 | 防音ドアT-3<br> 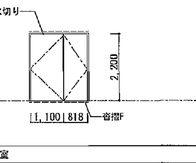 | 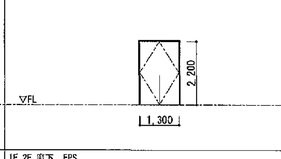 | 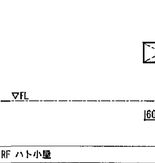 |
| 場所・数量 | 廃棄物保管室 1 | 屋外階段出入口 1 | 男女脱衣室 2 | 健康増進施設機械室、老人福祉施設機械室 2 | 健康増進施設地下機械室 1 | 1F,2F 庇下 EPS 2 | RF ハト小屋 5 |
| 材質・仕上・見込(枠) | スチール 焼付塗装 100 | スチール 焼付塗装 100 | スチール 焼付塗装 102 | スチール 焼付塗装 100 | スチール 焼付塗装 100 | スチール 焼付塗装 90 | スチール 焼付塗装 100 |
| ガラス・ガラス止め | | | | | | | |
| 付属金物 | 付属金物一式<br>レバーハンドル、本締錠、ドアクローザ、ピボットヒンジ、戸当たり<br>フランス落とし、枠スチールSOP塗り | 付属金物一式<br>レバーハンドル、本締錠、ドアクローザ、ピボットヒンジ、戸当たり<br>枠スチールSOP塗り | 付属金物一式<br>平面ハンドル（鍵付）、隠し丁番、枠スチールSOP塗り、提示クロス貼り | 付属金物一式<br>グレモン錠、ドアクローザ、ピボットヒンジ、戸当たり、フランス落し、<br>エアタイト枠、振位調整器、枠スチールSOP塗り | 付属金物一式<br>グレモン錠、ドアクローザ、ピボットヒンジ、戸当たり、フランス落し、<br>エアタイト枠、振位調整器、枠スチールSOP塗り | 付属金物一式<br>平面ハンドル（鍵付）、隠し丁番、枠スチールSOP塗り | 付属金物一式<br>平面ハンドル（鍵付）、隠し丁番、枠スチールSOP塗り |
| 備考 | | | | | | | |

| 符号・形式 | SD 15 親子開きドア 防火設備（常閉） | F 1 引違い戸襖 | RD 1 収納両開き戸 | SS 1 防火防炎シートシャッター 特定防火設備（随閉） |
|---|---|---|---|---|
| 形状寸法 | 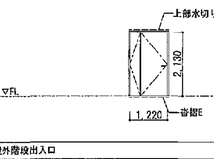 | 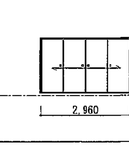 | 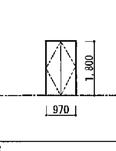 | 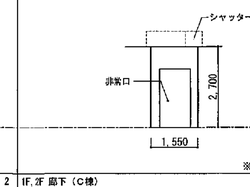 ※2階のみ両面避難表示 |
| 場所・数量 | 屋外階段出入口 2 | 保守員控室 1 | 職員休憩室、清掃員控室 2 | 1F,2F 廊下（C棟） 2 |
| 材質・仕上・見込(枠) | スチール 焼付塗装 100 | ビニルクロス張り 枠：集成材ワックス 縁材：スプルス 30 (100) | 天然水化粧合板フラッシュ 枠：集成材ワックス 40 (100) | シリカクロス（両面樹脂コーティング）、芯板・ガイドレール：SUS |
| ガラス・ガラス止め | | | | |
| 付属金物 | 付属金物一式<br>レバーハンドル、本締錠、ドアクローザ、ピボットヒンジ、戸当たり<br>フランス落とし、枠スチールSOP塗り | 付属金物一式<br>引手、敷居すべり | 付属金物一式<br>取手金物、丁番 | 防火防煙型、手動収納式 |
| 備考 | | | | |

(A3版：表示縮尺の1/2)

| | | | | | |
|---|---|---|---|---|---|
| 工事名 | 平塚市余熱利用施設新築工事（建築） | | | | |
| 図面名 | 建具表（3）AD SD | 縮尺 | 1/100 | 設計年月 | 2015年3月 |
| 承認 | 課長 / 担当長 / 担当者 / 合 / 議 | 製図者 | | 図面データ通し番号 | 16-0758 |
| 設計・監理者 | 豊建築事務所 Yutaka Architects 一級建築士事務所東京都知事登録第40001号 一級建築士登録番号第261361号 芳賀誠一 | 平塚市 都市整備部 建築住宅課 | | 図面番号 | A-58 |

| 符号・形式 | LSD 1 両開き扉 | LSD 2 片引き扉 | LSD 3 片開き扉 | LSD 4 片開き扉 | LSD 5 片開き扉 | LSD 6 片開き扉 | LSD 7 片開き扉 |
|---|---|---|---|---|---|---|---|
| 形状寸法 | 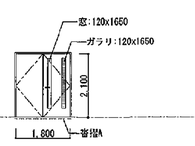 | 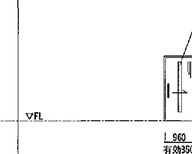 | 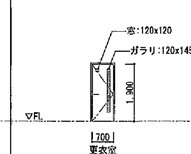 | 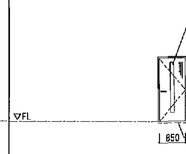 | 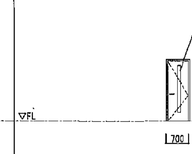 | 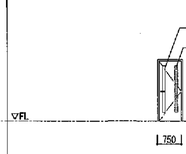 | 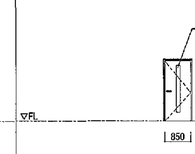 |
| 場所・数量 | 倉庫1、倉庫4 2 | 救護室監視員控室、老人福祉事務室所長室、町内福祉村事務室 3 | 救護室監視員控室内更衣室・洗面所 2 | 健康増進事務室、救養対象室、集会室 3 | 職員休憩室更衣室 4 | 倉庫5 1 | 保守員室、清掃員控室、職員控室 3 |
| 材質・仕上・見込(枠) | スチール 焼付塗装 135 | スチール 装飾用硬質塩ビタックシート貼り(木目) 103 | スチール SOP 135 | スチール 装飾用硬質塩ビタックシート貼り(木目) 135 | スチール SOP 135 | スチール SOP 135 | スチール SOP 135 |
| ガラス・ガラス止め | FT-4 A | T-4 A | 更衣室:F-4、洗面所:FT-4 A | T-4 A | FT-4 A | FT-4 A | T-4 A |
| 付属金物 | 付属金物一式<br>レバーハンドル、本締錠、ドアクローザ、戸当たり、ピボットヒンジ<br>消位調整器、枠スチールSOP塗り | 付属金物一式、指はさみ防止措置<br>引手金物、本締錠、戸当たり、SUSフラットレール<br>枠スチールSOP塗り | 付属金物一式<br>レバーハンドル、本締錠、ドアクローザ、ピボットヒンジ、戸当たり<br>枠スチールSOP塗り | 付属金物一式<br>レバーハンドル、本締錠、ドアクローザ、ピボットヒンジ、戸当たり<br>枠スチールSOP塗り | 付属金物一式<br>レバーハンドル、本締錠、ドアクローザ、丁番、戸当たり<br>枠スチールSOP塗り | 付属金物一式<br>レバーハンドル、本締錠、ドアクローザ、丁番、戸当たり<br>枠スチールSOP塗り | 付属金物一式<br>レバーハンドル、本締錠、ドアクローザ、丁番、戸当たり<br>枠スチールSOP塗り |
| 備考 | | | | | | | |

| 符号・形式 | LSD 8 片開き扉 | LSD 9 片開き扉 | LSD 10 親子開きドア |
|---|---|---|---|
| 形状寸法 | 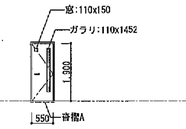 | 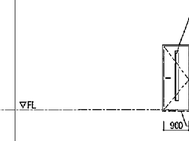 | |
| 場所・数量 | 男女浴室脱衣室便所 2 | 倉庫3 1 | 多目的室 |
| 材質・仕上・見込(枠) | スチール 焼付塗装 135 | スチール 焼付塗装 135 | スチール 焼付塗装 135 |
| ガラス・ガラス止め | F-4 A | FT-4 A | |
| 付属金物 | 付属金物一式<br>レバーハンドル、本締錠、ドアクローザ、ピボットヒンジ、戸当たり<br>表示錠、枠スチールSOP塗り | 付属金物一式<br>レバーハンドル、本締錠、ドアクローザ、丁番、戸当たり<br>枠スチールSOP塗り | 付属金物一式<br>レバーハンドル、本締錠、ドアクローザ、丁番、戸当たり<br>枠スチールSOP塗り |
| 備考 | | | |

| 符号・形式 | LHD 1 片引きハンガー扉(壁中納まり) 不燃扉(常閉) | LHD 2 片引きハンガー扉(壁中納まり) 不燃扉(常閉) | LHD 3 片引きハンガー扉(壁中納まり) | LHD 4 片引きハンガー扉(壁中納まり) | LHD 5 片引きハンガー扉(壁中納まり) | LHD 6 片引きハンガー扉(壁中納まり) | LHD 7 片引きハンガー扉(壁中納まり) |
|---|---|---|---|---|---|---|---|
| 形状寸法 | 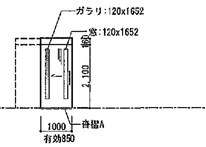 | 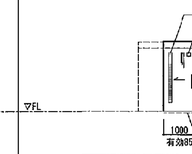 | 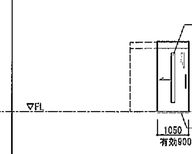 | 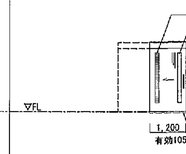 | 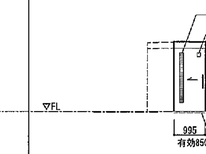 | 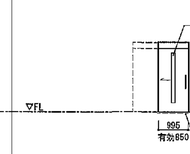 | 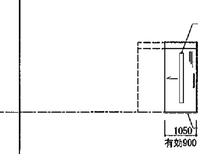 |
| 場所・数量 | 男子便所、女子便所 4 | みんなのトイレ 2 | 機能回復訓練室 1 | 防災倉庫 1 | 健康増進室 多目的更衣室・多目的便所 2 | 健康増進室 男女更衣室等 4 | 健康相談室、生活相談室、栄養指導室等 5 |
| 材質・仕上・見込(枠) | スチール 装飾用硬質塩ビタックシート貼り(木目) 135 | スチール 装飾用硬質塩ビタックシート貼り(木目) 135 | スチール 装飾用硬質塩ビタックシート貼り(木目) 135 | スチール 装飾用硬質塩ビタックシート貼り(木目) 135 | スチール 焼付塗装 135 | スチール 焼付塗装 135 | スチール 装飾用硬質塩ビタックシート貼り(木目) 135 |
| ガラス・ガラス止め | FT-4 A | F-4 A | T-4 A | FT-4 A | F-4 A | FT-4 A | FT-4 A |
| 付属金物 | 付属金物一式<br>ハンガー金物一式(自閉装置)、引手金物、指つめ防止仕様<br>枠スチールSOP塗り | 付属金物一式<br>ハンガー金物一式(自閉装置)、引手金物、指つめ防止仕様<br>表示錠、非常時開錠装置、枠スチールSOP塗り | 付属金物一式<br>ハンガー金物一式(自閉装置)、引手金物、指つめ防止仕様<br>本締錠、枠スチールSOP塗り | 付属金物一式<br>ハンガー金物一式(自閉装置)、引手金物、指つめ防止仕様<br>本締錠、枠スチールSOP塗り | 付属金物一式<br>ハンガー金物一式(自閉装置)、引手金物、指つめ防止仕様<br>表示錠、枠スチールSOP塗り | 付属金物一式<br>ハンガー金物一式(自閉装置)、引手金物、指つめ防止仕様<br>本締錠、枠スチールSOP塗り | 付属金物一式<br>ハンガー金物一式(自閉装置)、引手金物、指つめ防止仕様<br>本締錠、枠スチールSOP塗り |
| 備考 | | | | | | | |

| 符号・形式 | LHD 8 片引きハンガー扉(壁中納まり) | LHD 9 片引きハンガー扉(壁中納まり) |
|---|---|---|
| 形状寸法 | 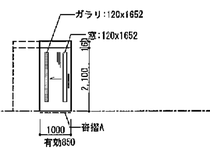 | 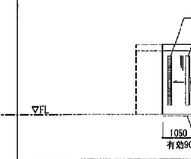 |
| 場所・数量 | 給湯コーナー2、倉庫2 2 | 浴室脱衣室 2 |
| 材質・仕上・見込(枠) | スチール 装飾用硬質塩ビタックシート貼り(木目) 135 | スチール 装飾用硬質塩ビタックシート貼り(木目) 135 |
| ガラス・ガラス止め | 給湯コーナー2:T-4 倉庫2:FT-4 A | FT-4 A |
| 付属金物 | 付属金物一式<br>ハンガー金物一式(自閉装置)、引手金物、指つめ防止仕様<br>本締錠、枠スチールSOP塗り | 付属金物一式<br>ハンガー金物一式(自閉装置)、引手金物、指つめ防止仕様<br>本締錠、枠スチールSOP塗り |
| 備考 | | |

| 符号・形式 | | | | | | | |
|---|---|---|---|---|---|---|---|
| 形状寸法 | | | | | | | |
| 場所・数量 | | | | | | | |
| 材質・仕上・見込(枠) | | | | | | | |
| ガラス・ガラス止め | | | | | | | |
| 付属金物 | | | | | | | |
| 備考 | | | | | | | |

(A3版:表示縮尺の1/2)

| 工事名 | 平塚市余熱利用施設新築工事(建築) | | | | |
|---|---|---|---|---|---|
| 図面名 | 建具表(4) LSD LHD | 縮尺 | 1/100 | 設計年月 | 2015年3月 |
| 承認 | 親_長 / 担当長 / 担当者 / 合 / 議 | 製図者 | 図面データ送し番号 | 図面番号 | |
| | | | 16-0759 | A-59 | |
| 設計・監理 | 豊建築事務所 Yutaka Architects<br>一級建築士事務所(東京都知事登録第42035号 一級建築士免許番号(5)5081号 芳賀豊 | 平塚市 都市整備部 建築住宅課 | | | |

## アルミブラインドボックス詳細　1/5




ブラインドボックスW寸法は建具W寸法左右各-150とする。

## 木製ブラインドボックス詳細　1/5




## 職員休憩室、清掃員控室　上框詳細　1/5

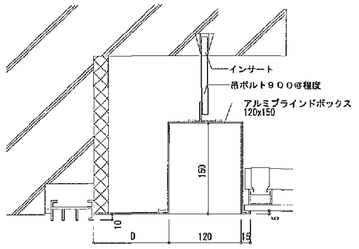


## 保守員控室、清掃員控室、職員休憩室　長押詳細　1/3

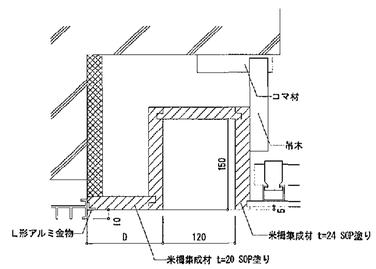


保守員控室：L=2m
清掃員控室：L=2m
職員休憩室：L=2m

木部：全てウレタンクリア塗装
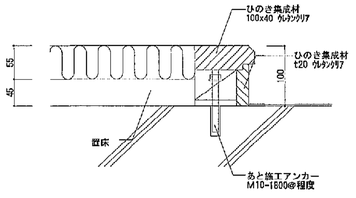
## ＬＧＳ壁サッシ方立取合い詳細　1/5

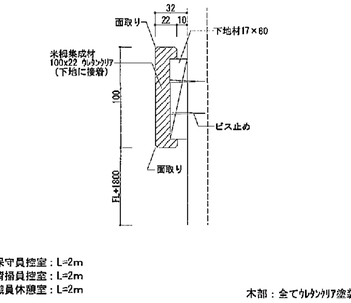


## 屋上パラペット詳細　1/10




## ゴミ保管室　コンクリート棚詳細　1/20

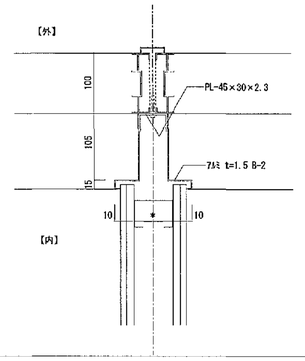


## ＳＫ掃除用具入れ　モップ掛け詳細　1/5

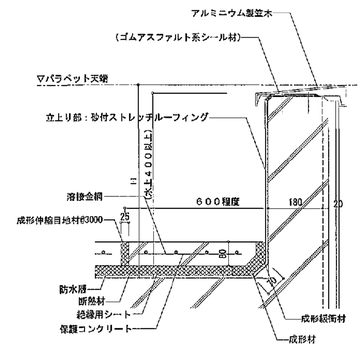


## 誘導表示、注意喚起表示詳細　1/20

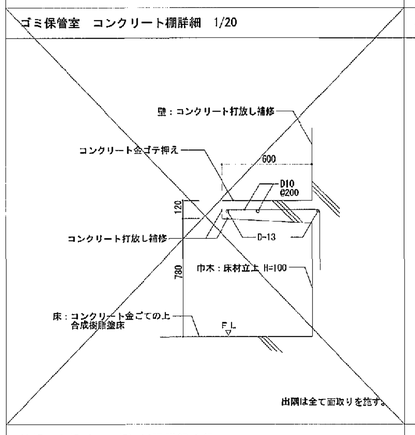


建物内部、外構部共同じ

## ゴミ保管室　排水溝詳細　1/20

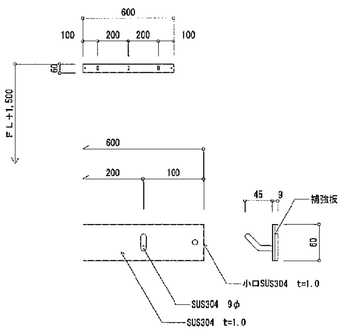


## 玄関ホール　上框詳細　1/3

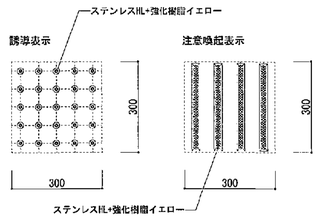


## エントランス庇　外部丸柱詳細　1/10

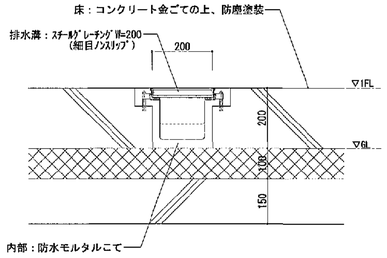


## 外部・内部（ＲＣ部）出隅詳細　1/5

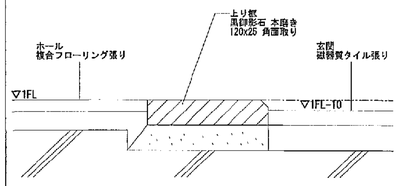


## 外部（タイル部）詳細　1/5

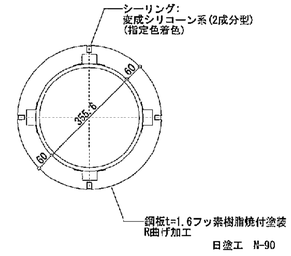


## 軽量鉄骨仕切壁（天井とめ）詳細 1/10

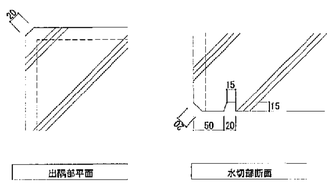


(天井高さが同じ場合)

## 軽量鉄骨仕切壁詳細 1/10

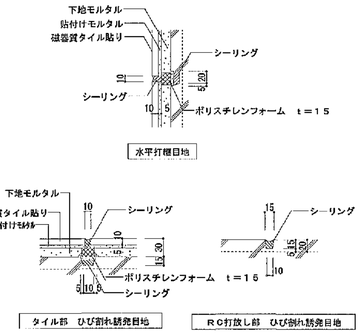


(天井高さが異なる場合)
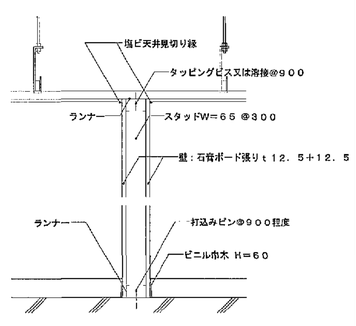
## 軽量鉄骨間仕切開口補強詳細 1/50




## 天井仕上げ詳細　1/10

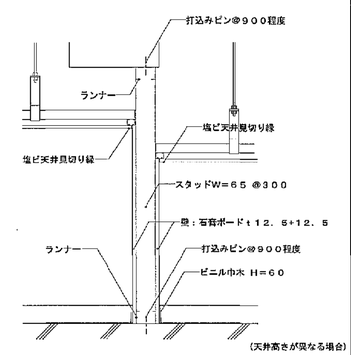


## 天井仕上げ詳細図（折上天井）　1/10

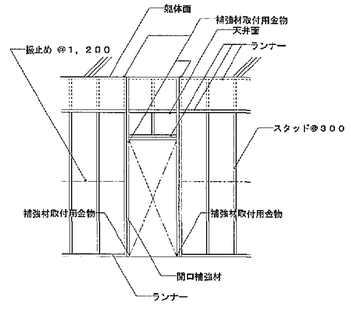


## 天井点検口補強詳細図　1/20

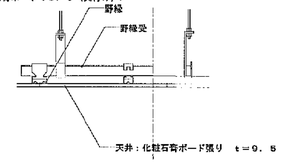


## 男女便所、健康増進室更衣室　間接照明ボックス詳細　1/10

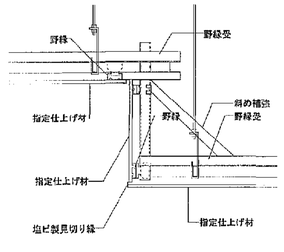


## 救護室兼監視員控室　更衣棚詳細　1/20

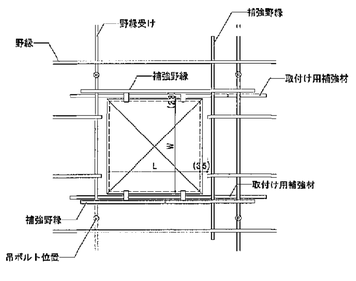


## 健康増進室　多目的更衣室　ベンチ詳細　1/20

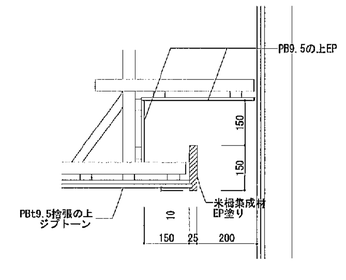


(A3版：表示縮尺の1/2)

| | | | | | |
|---|---|---|---|---|---|
| 工事名 | 平塚市余熱利用施設新築工事（建築） | | | | |
| 図面名 | 部分詳細図（１） | | 縮　尺 | -- | 竣計年月 2015年3月 |
| 承認 | 課長 | 担当長 | 担当者 | 合　議 | 製図者 / 図面データ通し番号 16-0760 / 図面番号 A-60 |
| 設計・監理者 | 豊建築事務所 Yutaka Architects 一級建築士事務所 神奈川県知事登録第42003号 一級建築士 登録第32120号 | | | | 平塚市 都市整備部 建築住宅課 |
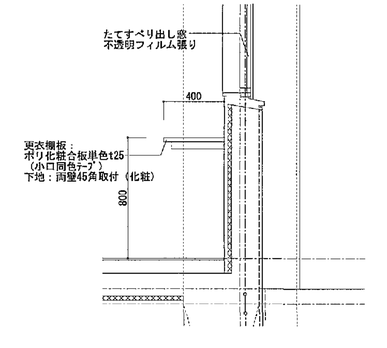
## 防煙垂れ壁詳細　1/10

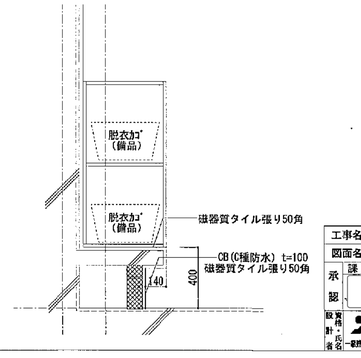


## 保守員控室　戸襖詳細　1/10




## 屋上排水溝詳細　1/10

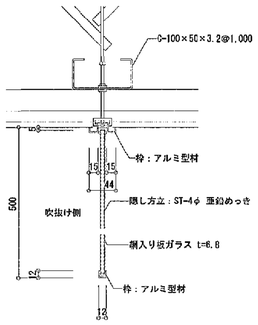


## 廊下掲示クロス詳細　1/5

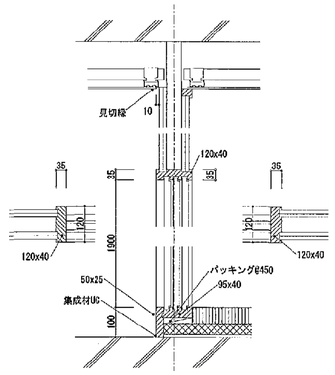


## 採暖室　ベンチ詳細　1/20

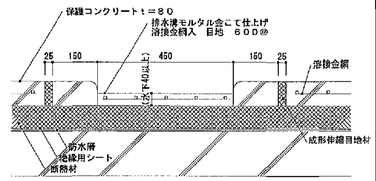


## 男女浴室　シャワー隔て詳細　1/10

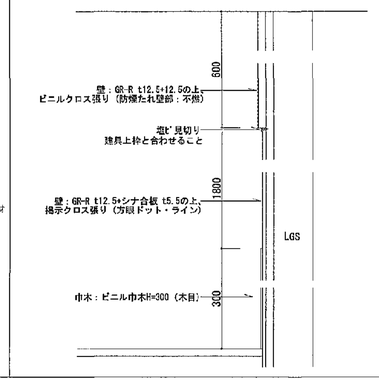


## 機械室　吸音壁取合い詳細　1/5

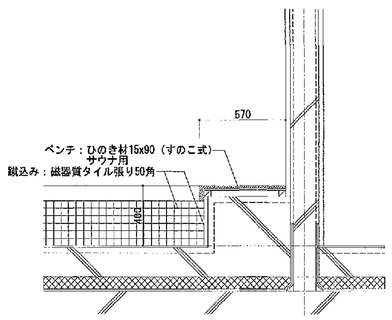


※1．ガラスクロスは、厚手ガラスクロス白とする。
※2．グラスウールは32kg／m3　とする。

## 天井開口補強(野縁を切断しない場合)

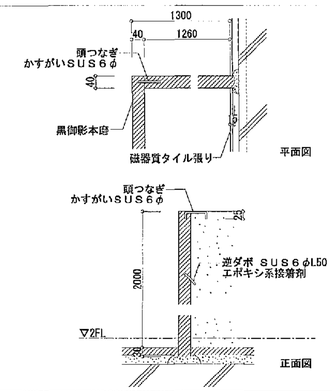


## 天井開口補強(野縁を切断する場合)

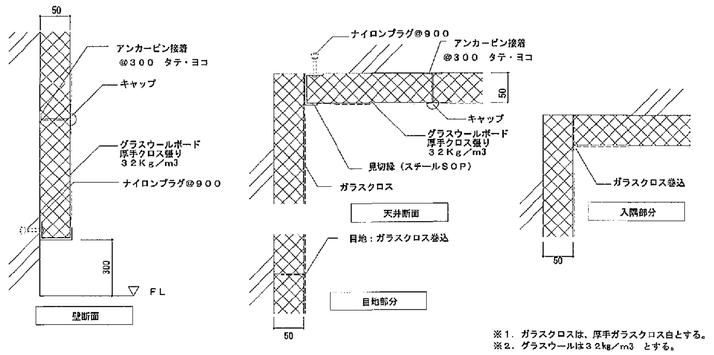


## 屋上配管立上り詳細　1/20

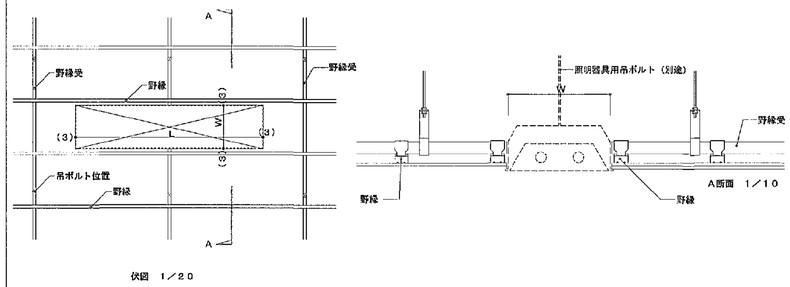


屋上配管立上りリスト

| 基礎名称 | W | D |
|---|---|---|
| 配管立上りA | 900 | 2200 |
| 配管立上りB | 1400 | 2200 |
| 配管立上りC | 900 | 2200 |
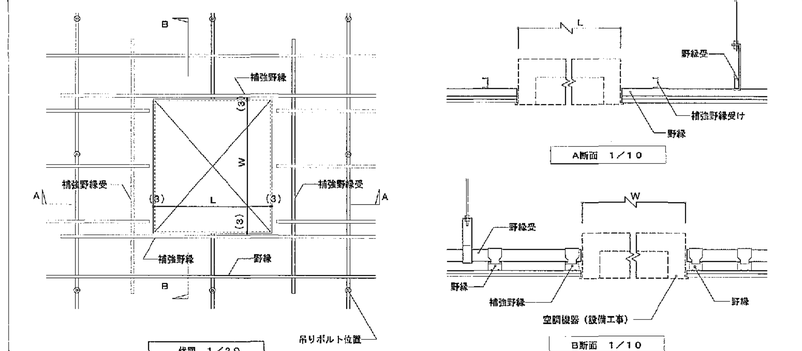
| 基礎名称 | W | D |
|---|---|---|
| 配管立上りD | 900 | 1800 |
| 配管立上りE | 1400 | 3700 |
| | | |

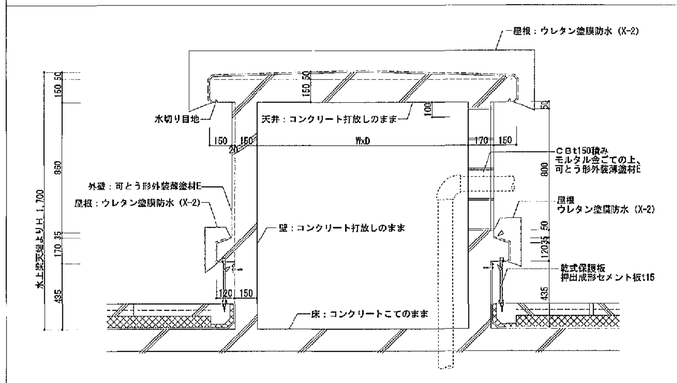


## 便所ライニング詳細　1/20




## 男女浴室　洗い場詳細　1/20

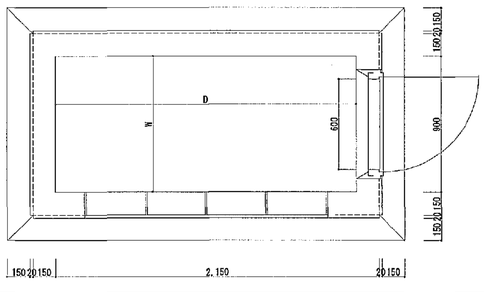


## 男女浴室　桶台　1/20

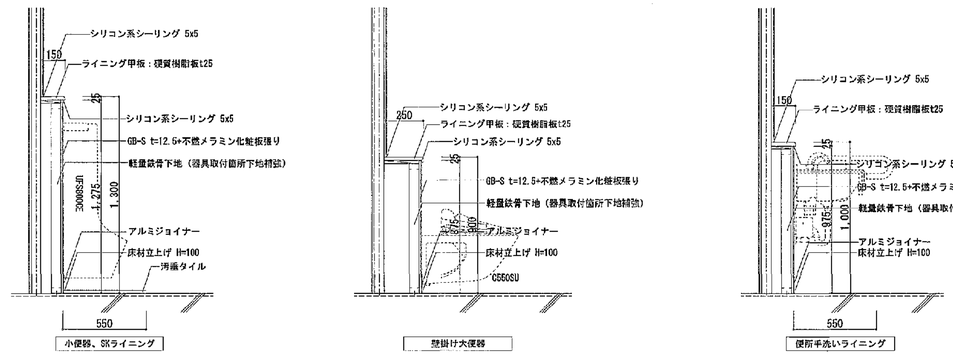


## 配管ピット通気管詳細　1/20

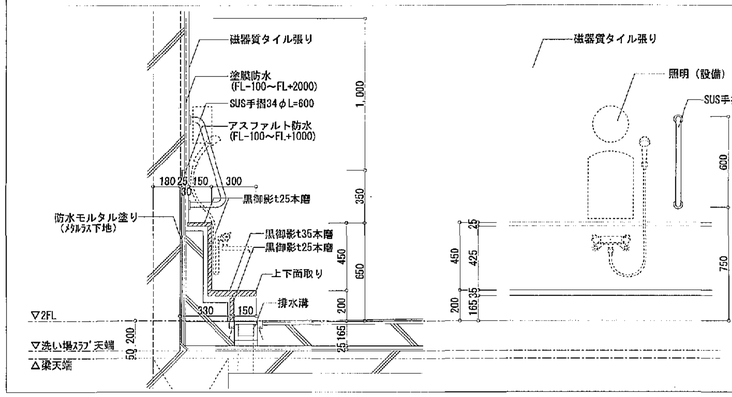


(A3版：表示縮尺の1/2)

| | | | | | |
|---|---|---|---|---|---|
| 工事名 | 平塚市余熱利用施設新築工事（建築） | | | | |
| 図面名 | 部分詳細図（2） | | | 縮尺 | - |
| | | | | 設計年月 | 2015年3月 |
| 承認 | 課長 | 担当長 | 担当者 | 合議 | |
| | | | | 製図者 | 図面データ通し番号 |
| | | | | ● | 16-0761 |
| 設計・監理者名 | 豊建築事務所 TOYOKEN ARCHITECTS 一級建築士事務所東京都知事登録第32008号　一級建築士事務所神奈川県知事登録第14083号　芳賀勇 | | | | |
| | 平塚市 都市整備部 建築住宅課 | | | | |

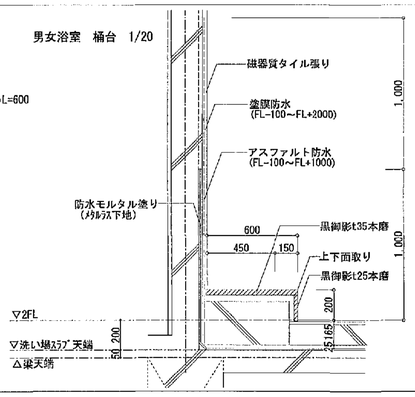図面番号：A-61

## 設備基礎詳細 1/20

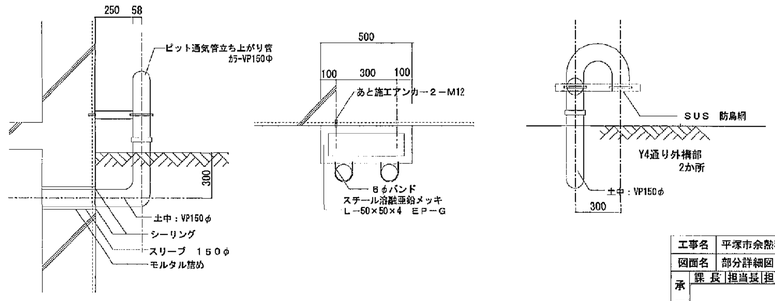


設備基礎リスト（内部）

| 場所 | 記号 | 基礎種類 | W | D | H | 数量 |
|---|---|---|---|---|---|---|
| RF 老人福祉施設 熱源機械室 | EH-1 | A | 1800 | 1200 | 150 | 1 |
| | TVH-1 | A | 1600 | 1500 | 150 | 1 |
| | TE-1 | A | 1000 | 1000 | 150 | 1 |
| | TE-2 | A | 500 | 500 | 150 | 1 |
| | P-3A | A | 1600 | 500 | 100 | 1 |
| RF 健康増進施設 熱源機械室 | EH-2 | A | 1800 | 1200 | 150 | 1 |
| | TVH-2 | A | 1500 | 1500 | 150 | 1 |
| | TE-3 | A | 1000 | 1000 | 150 | 1 |
| | TE-4 | A | 500 | 500 | 150 | 1 |
| | P-3B | A | 1600 | 500 | 100 | 1 |
| | AH-1 | A | 3750 | 2000 | 150 | 1 |
| 1F 浴室機械室 | WF-2 | A | 2000 | 1450 | 200 | 1 |
| | WF-3 | A | 2000 | 1450 | 200 | 1 |
| | CL-2 | A | 1000 | 800 | 150 | 1 |

| 場所 | 記号 | 基礎種類 | W | D | H | 数量 |
|---|---|---|---|---|---|---|
| 1F 浴室機械室 | THN-1 | A | 2400 | 400 | 500 | 3 |
| | PHU-1 | A | 1100 | 800 | 200 | 1 |
| | P-1 | | | | | |
| | CB-2 | A | 2000 | 600 | 150 | 1 |
| 1F 消火ポンプ室 | PF-1 | A | 1000 | 700 | 250 | 1 |
| 地下 機械室 | JP-1 | A | 950 | 815 | 300 | 1 |
| | JP-2 | A | 950 | 815 | 300 | 1 |
| | WF-1 | A | 3500 | 2500 | 150 | 1 |
| | WFP-1 | A | 815 | 950 | 200 | 1 |
| | TNF-1 | A | 2900 | 400 | 500 | 3 |
| | PH-1 | A | 1100 | 700 | 150 | 1 |
| | PH-2 | A | 1100 | 700 | 150 | 1 |
| | PH-3 | A | 1200 | 700 | 300 | 1 |
| | PH-4 | A | 1100 | 700 | 150 | 1 |

| 場所 | 記号 | 基礎種類 | W | D | H | 数量 |
|---|---|---|---|---|---|---|
| 地下 機械室 | HE-1 | A | 1200 | 460 | 150 | 1 |
| | P-B, CB-1 | A | 3300 | 500 | 150 | 1 |

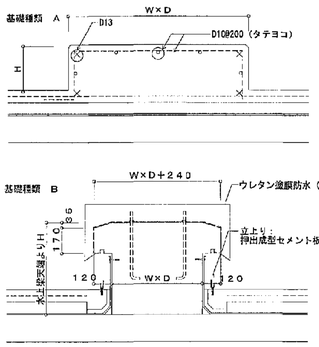設備基礎リスト（外部）

| 場所 | 場所 | 基礎種類 | W | D | H | 数量 | 備考 |
|---|---|---|---|---|---|---|---|
| 屋上 | 室外機置場1 | B | 1500 | 400 | 500 | 14 | |
| | 受変電設備 | B | 500 | 500 | 500 | 9 | H-175x175x7.5x11 L=7m 3本 |
| | 燃料庫 | A | 2200 | 2200 | 300 | 1 | |
| | 自家発電設備 | A | 3000 | 1600 | 300 | 1 | |
| | 空調熱源盤 | A | 500 | 1000 | 300 | 2 | |
| | 室外機置場2 | B | 1500 | 400 | 550 | 10 | |
| | 消火補給水槽 | B | 1200 | 300 | 500 | 2 | |
| | 太陽光パネル基礎 | B | 600 | 500 | 550 | 8 | |
| | 屋上目隠しフェンス | B | 600 | 500 | 550 | 44 | |

## 健康増進室 目洗い・ベンチ詳細 1/20




## 男女浴室 浴槽詳細 1/20




## ホールベンチ詳細 1/20

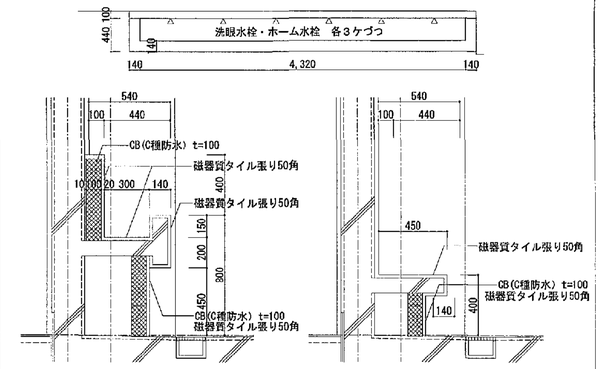


## アルミ防水板パネル詳細

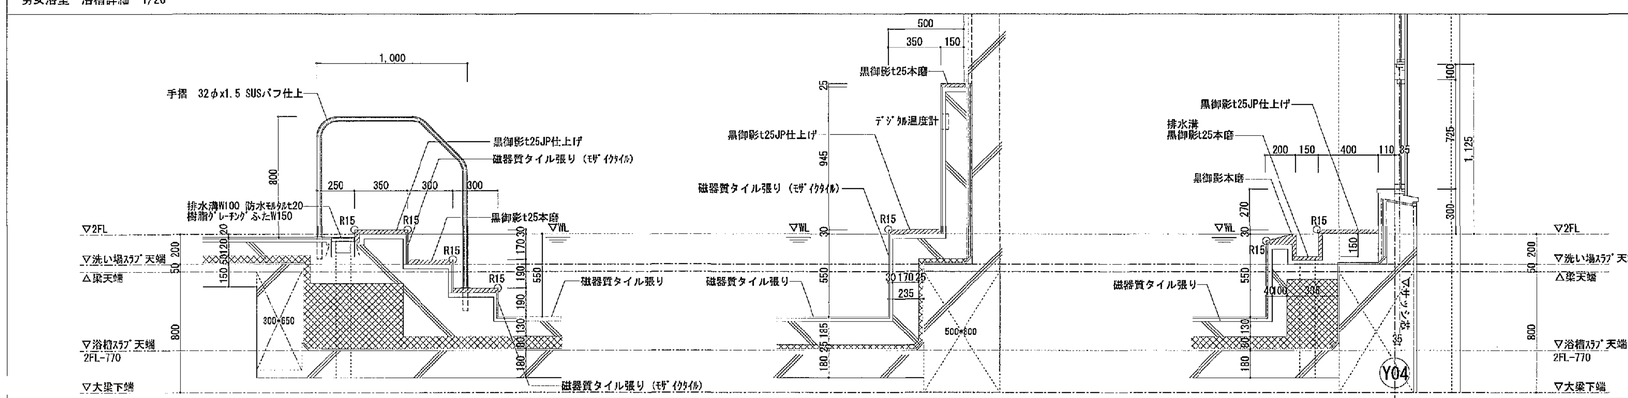


| 設置場所 | カバ開口 | W寸法 | 箇所数 | 備考 |
|---|---|---|---|---|
| 1F 外部・階段室 | 2485 | W= 2485 | 1 | 2分割 |
| 1F 外部・ホール | 1095 | W= 935 | 2 | |
| 1F 駐輪場・浴室機械室 | 1916 | W= 1776 | 1 | |
| 1F 駐輪場・廊下 | 1366 | W= 1266 | 1 | |
| B1F 階段室・地下機械室 | 1964 | W= 1918 | 1 | |

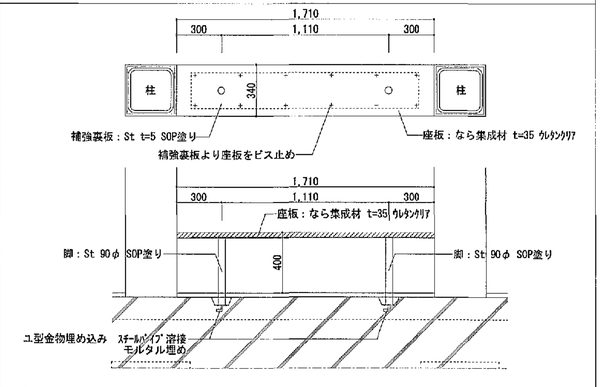


## 職員休憩室・清掃員控室収納詳細 1/5

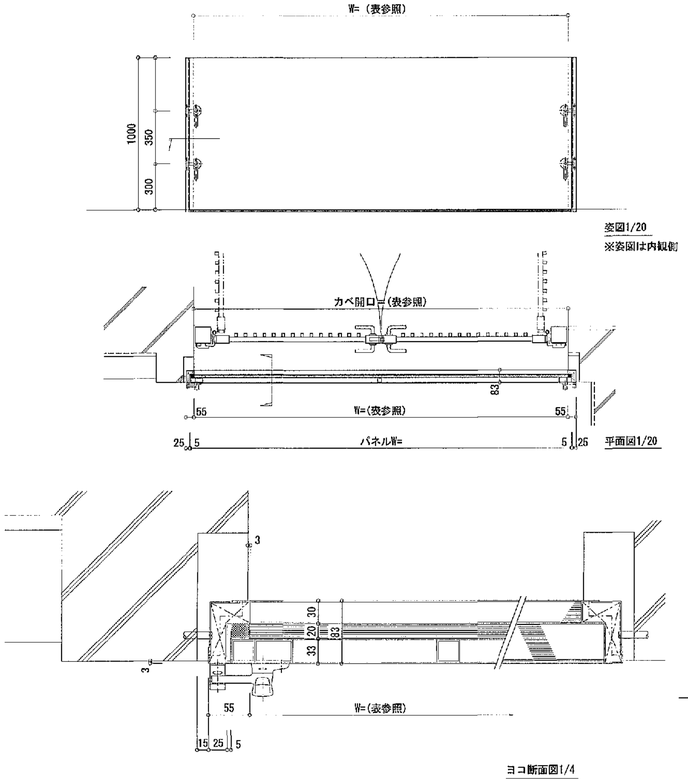


## テラスグレーチング 詳細 1/5

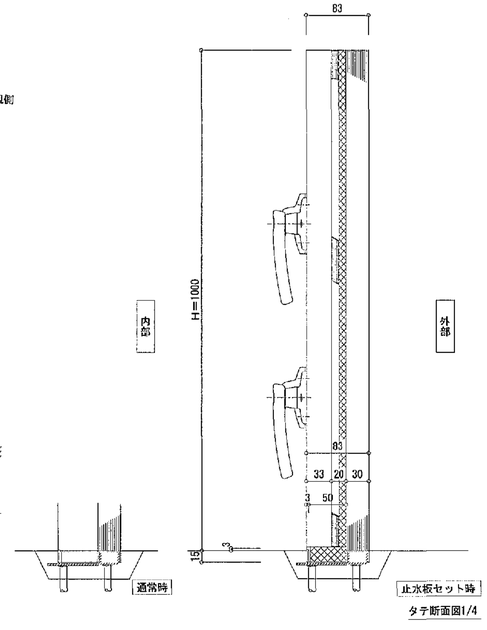


## 渡り廊下 壁-天井取合い詳細 1/5

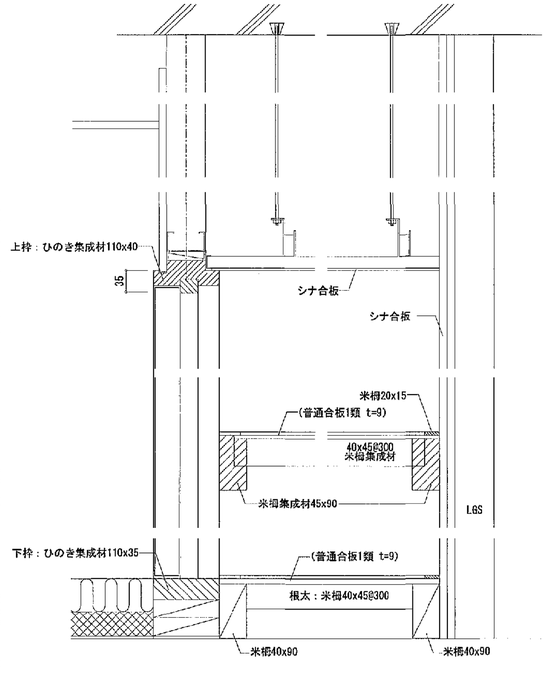


(A3版：表示縮尺の1/2)

| | | | | | |
|---|---|---|---|---|---|
| 工事名 | 平塚市余熱利用施設新築工事（建築） | | | | |
| 図面名 | 部分詳細図（3） | 縮尺 | - | 設計年月 | 2015年3月 |
| 承認 | 課長 / 担当長 / 担当者 / 台 / 讃 | 製図者 | | 図面データ通し番号 | 15-0762 |
| 設計者 | 豊建築事務所 Toyotate Architects | | | 図面番号 | A-62 |
| | 一級建築士事務所 | | 平塚市 都市整備部 建築住宅課 | | |
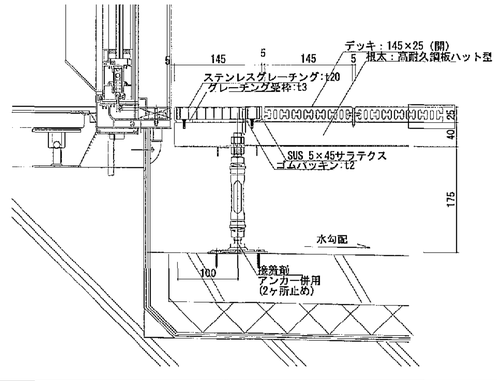
## 押出成形セメント板　基礎部断面詳細 1/5

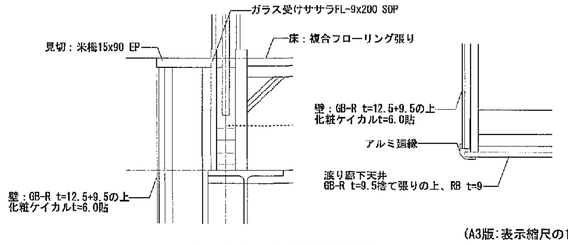


## 押出成形セメント板　中間ジョイント部断面詳細 1/5




## 押出成形セメント板　出隅部平面詳細 1/5

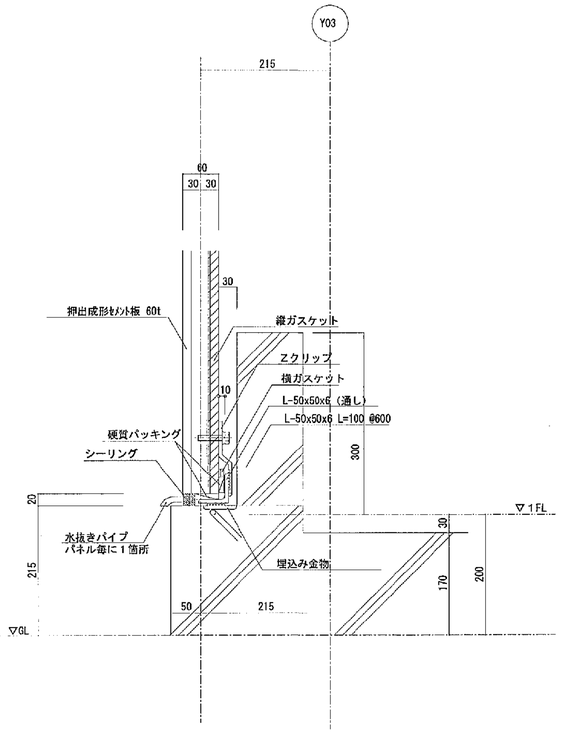


## 押出成形セメント板　最上部断面詳細 1/10

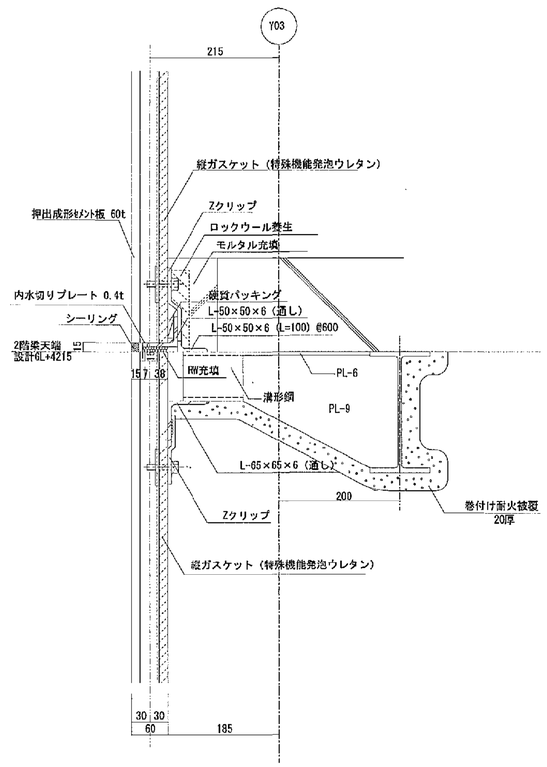


## ガラス手すり詳細 1/3

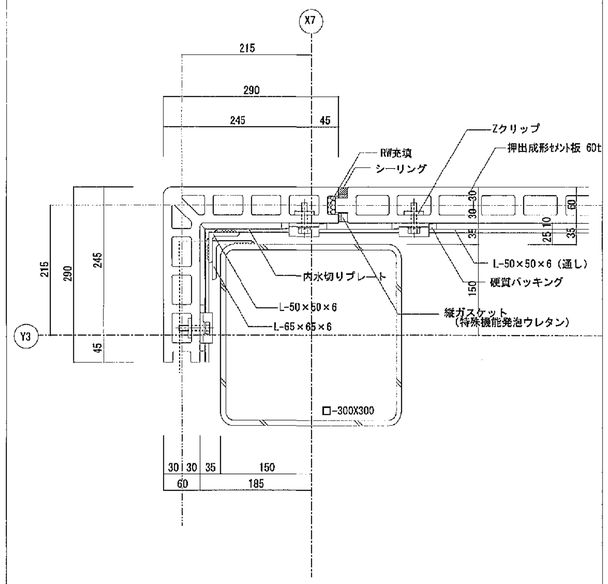


## 屋上設備目隠し詳細 1/20

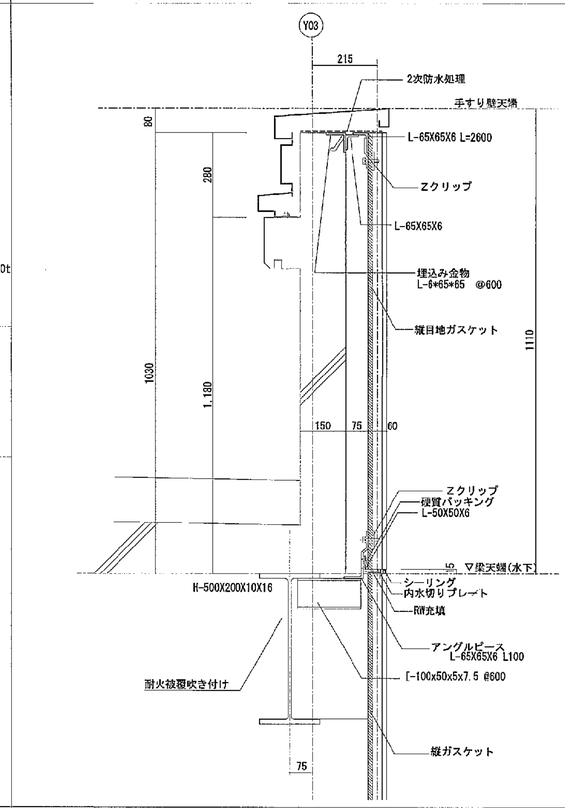


フレクサラム84R（開口率16%）
施工前に、風圧計算書及び強度計算書を監督員に提出のこと。

## 湯出口詳細　1/10

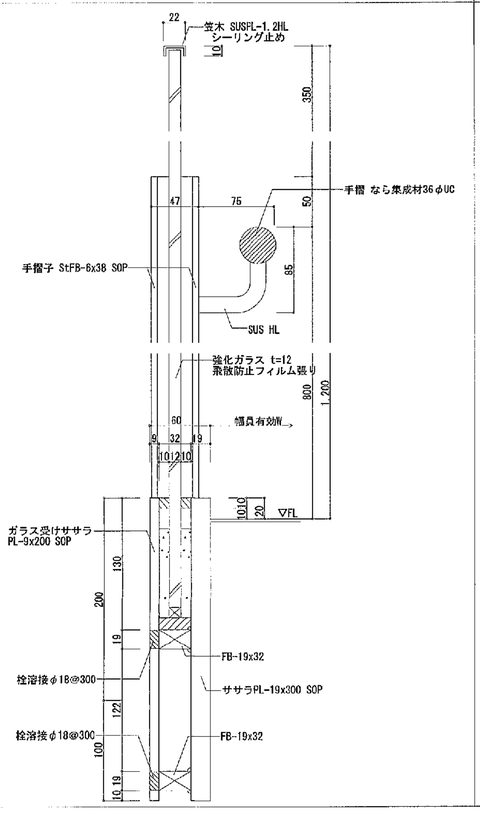


男女浴室吐水口平面図 S=1/5

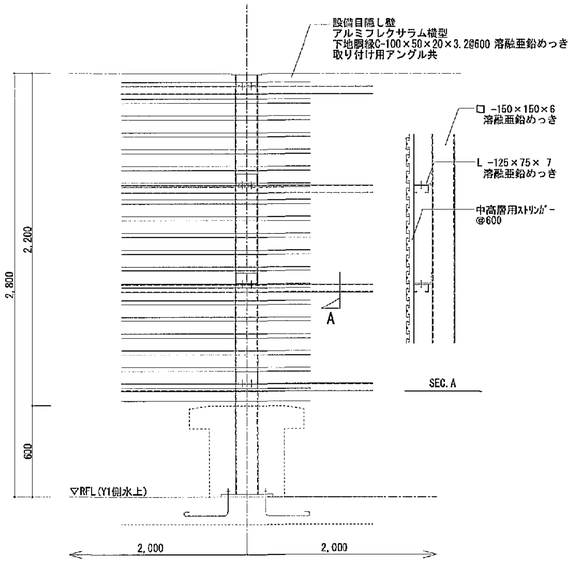


## 受付カウンター詳細　1/20

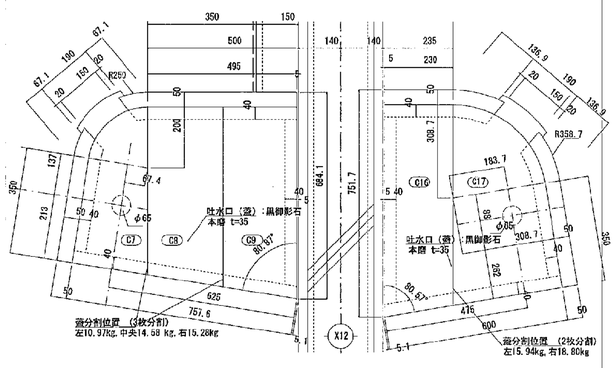


(A3版:表示縮尺の1/2)

| | | | | | | |
|---|---|---|---|---|---|---|
| 工事名 | 平塚市余熱利用施設新築工事（建築） | | | | | |
| 図面名 | 部分詳細図（4） | | | 縮尺 | - | 設計年月 2015年3月 |
| 承認 | 課長 | 担当長 | 担当者 | 合議 | 製図者 | 図面データ通し番号 16-0763 / 図面番号 A-63 |
| 設計・監理者 | 豊建築事務所 Yutaka Architects 一級建築士事務所登録(登録第12301号) 一級建築士 | | | | | 平塚市 都市整備部 建築住宅課 |
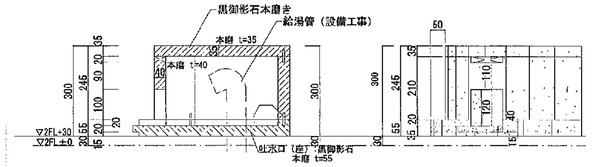
## 再生複合木材デッキ張り詳細 1/2 1/5

・木材・プラスチック再生複合材（高耐候性顔料を含む）
・重金属などの有害物質の溶出、含有をしないこと。
・エコマーク認定品とする。
・MSDSシート提出のこと。

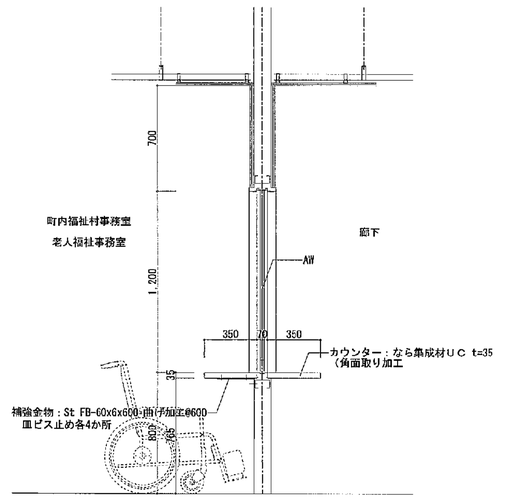







断面図 1/5



側面図 1/5

## 屋上パラペット水切り詳細 1/5

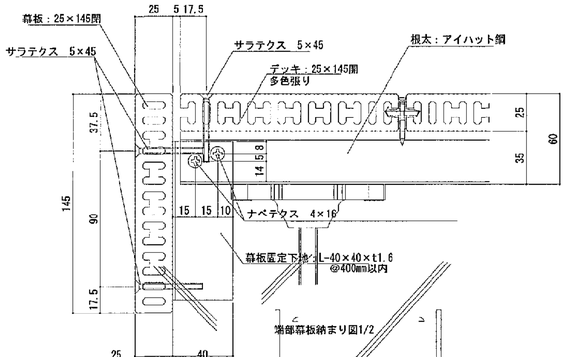


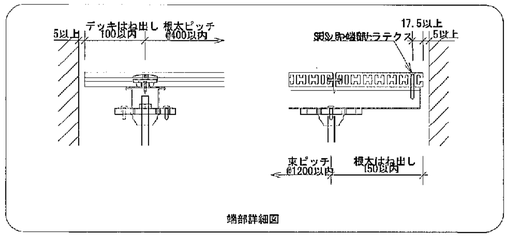

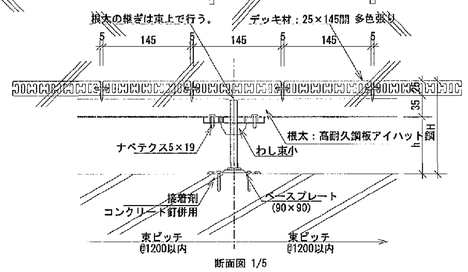
## 受変電設備架台詳細 1/20, 1/50

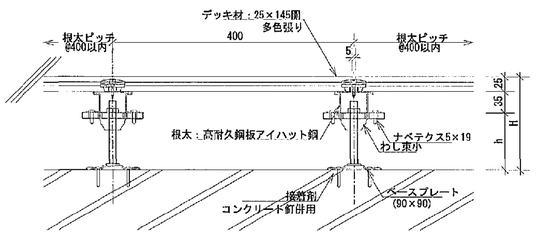


※特記なき鉄部は溶融亜鉛メッキ仕上とする

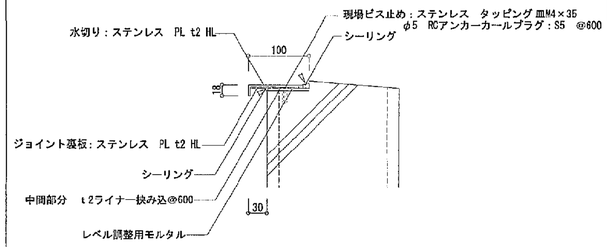

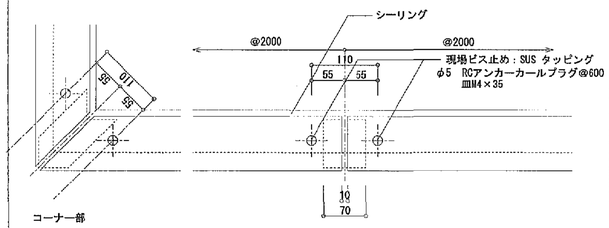
## 旗竿詳細 1/40 中止

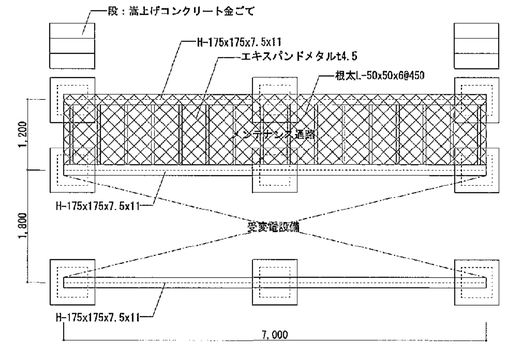


短頭部詳細図 S＝1／10

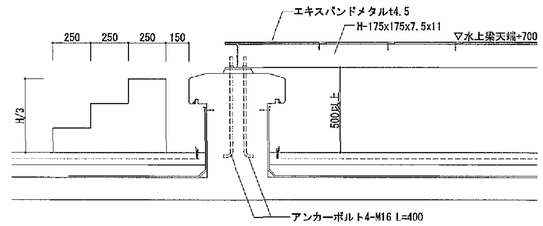


ジョイント部詳細図 S＝1／10

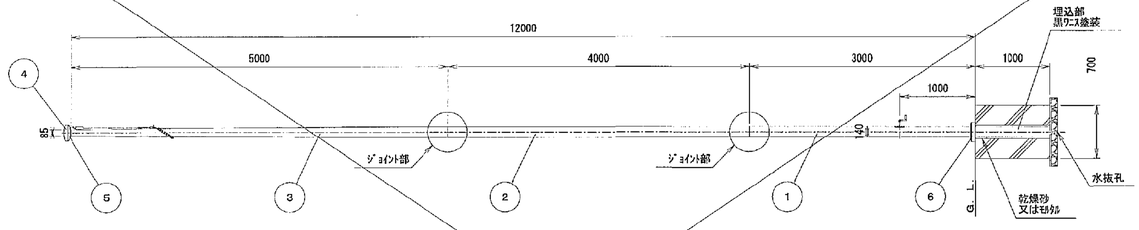


バンドル部詳細図 S＝1／5

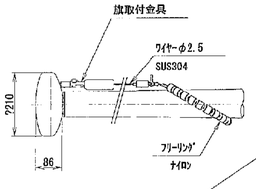


グランドセット詳細図 S＝1／10

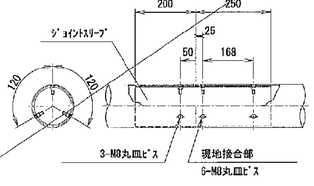


| | | | | | |
|---|---|---|---|---|---|
| 6 | グランドセット | 1 | アルミ合金鋳物 | | 塗装仕上げ |
| 5 | 回転部 | 1 | ポリプロピレン樹脂 | | |
| 4 | キャップ | 1 | アルミ合金 | | アルマイト処理 |
| 3 | ポール（上段） | 1 | アルミ合金継目無管 | φ１４０×ｔ２．５ | Ｈ．Ｌ．後アルマイト処理クリアー電着塗装 |
| 2 | ポール（中段） | 1 | アルミ合金継目無管 | φ１４０×ｔ３．５ | Ｈ．Ｌ．後アルマイト処理クリアー電着塗装 |
| 1 | ポール（下段） | 1 | アルミ合金継目無管 | φ１４０×ｔ５．１ | Ｈ．Ｌ．後アルマイト処理クリアー電着塗装 |

## 健康増進事務室前 インフォメーションボード詳細 1/20

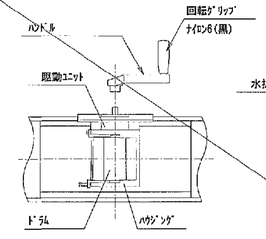


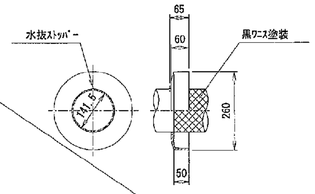

ガラスFIX前：(上部)網入りガラス10t
：(下部)フロートガラス10t

パンフレットスタンドのサイズや掲示数、掲示クロス範囲、ホワイトボード記載内容については
監督員との協議の上、最終決定とする。その際、請負金額の変更は行わない。

| 項 目 | 部 材 | 材 料（板厚mm） |
|---|---|---|
| 骨材 | 天井レール | アルミ押出形材 〈指定色焼付塗装仕上〉 |
| | 床レール(ガラス用) | 冷間圧延鋼板 0.8mm 〈指定色焼付塗装仕上〉 |
| | ポール（支柱） | アルミ押出形材 〈指定色焼付塗装仕上〉 |
| | パネル受桟 | アルミ押出形材 〈指定色焼付塗装仕上〉 |
| | 底線カバー | 冷間圧延鋼板 1.2mm 〈指定色焼付塗装仕上〉 |
| 枠 | ガラス天上枠 | アルミ押出形材 〈指定色焼付塗装仕上〉 |
| | ガラス枠(ガラス横) | アルミ押出形材 〈指定色焼付塗装仕上〉 |
| | ガラス桟カバー・カバー受 | アルミ押出形材 〈指定色焼付塗装仕上〉 |
| | 押縁 | アルミ押出形材 〈指定色焼付塗装仕上〉 |
| | ガラス押え | シーリング |
| | ガラスジョイント | シーリング |
| パネル | パネル表面材 | 亜鉛めっき鋼板 0.6mm 〈各仕上による〉 |
| | 芯 材 | せっこうボード12.5mm |
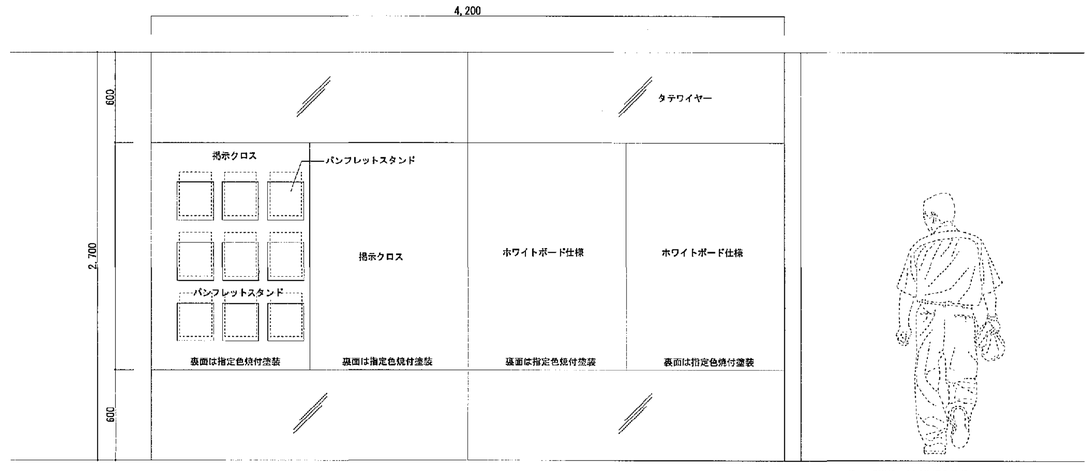
| | | | |
|---|---|---|---|
| 工事名 | 平塚市余熱利用施設新築工事（建築） | | |
| 図面名 | 部分詳細図（５） | 縮 尺 | － |
| 設計年月 | 2015年3月 | | |
| 承認 | 課長 / 担当長 / 担当者 / 合 議 | 製図者 | 図面データ通し番号 |
| | | | 16-0784 |
| 図面番号 | A-64 | | |
| 設計・監理者 | 豊建築事務所 Yutaka Architects 一級建築士事務所東京都知事登録第54003号 一級建築士登録番号第26381号 | 平塚市 都市整備部 建築住宅課 | |

## 断熱範囲図（壁）1/250

壁断熱ライン　硬質ウレタン吹付けt25
（梁下まで吹付け）




2階平面図




1階平面図

## 断熱範囲図（スラブ）1/250

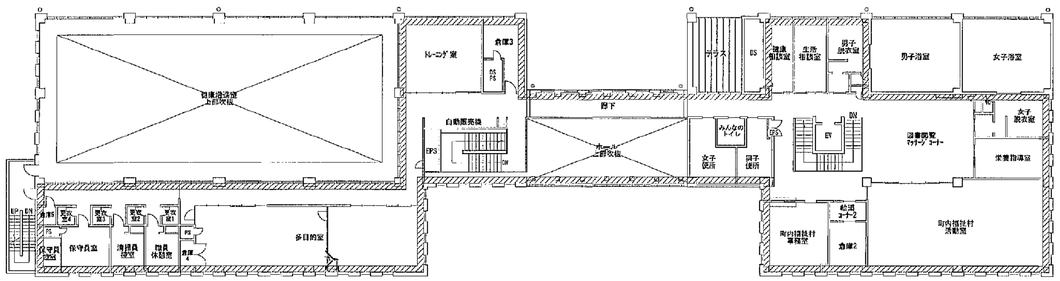スラブ断熱範囲　硬質ウレタン吹付けt25

R階スラブ裏　硬質ウレタン吹付けt25

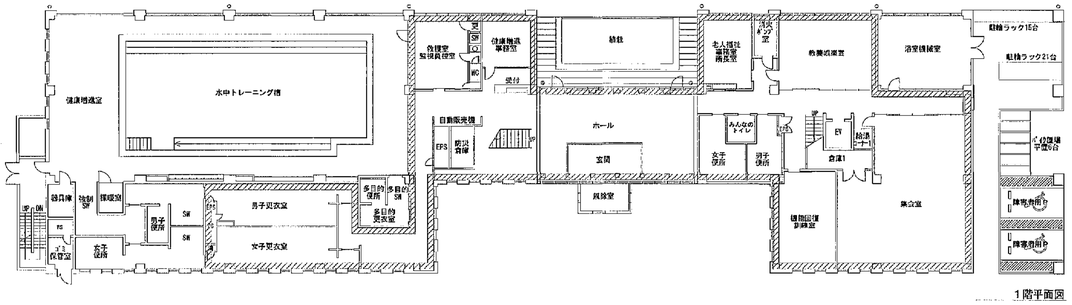


2階平面図




2階スラブ裏　硬質ウレタン吹付けt25

1階平面図
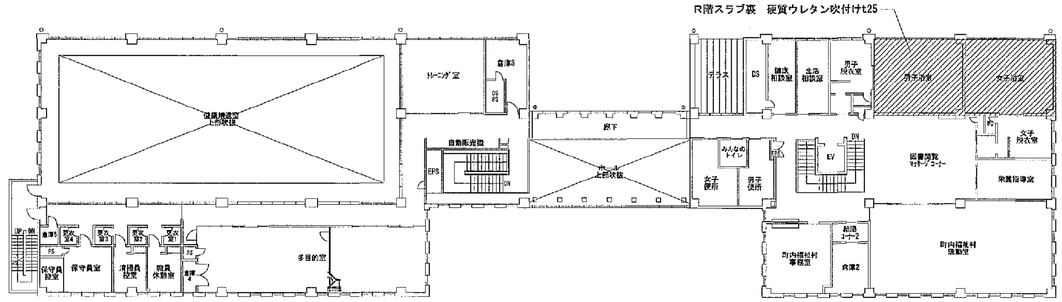
## 内部アスファルト防水範囲図　1/250

内部アスファルト防水範囲(E-2)

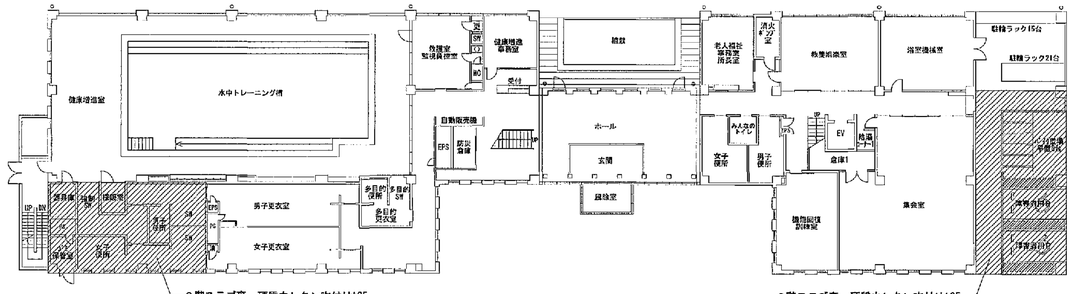


2階平面図




1階平面図

## 健康増進室　キャットウォーク手すり詳細　1/10

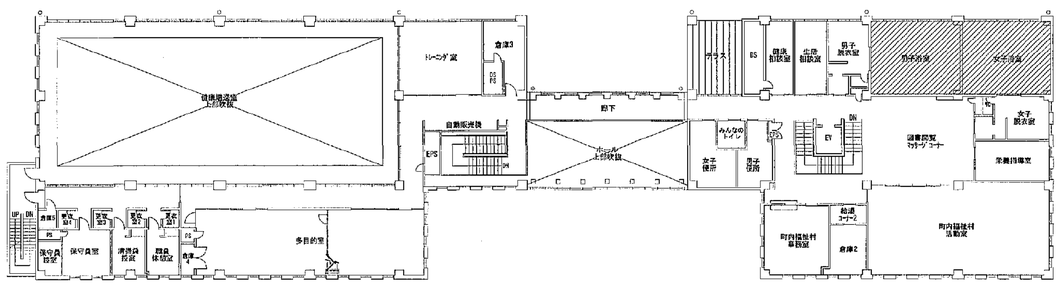


(A3版：表示縮尺の1/2)
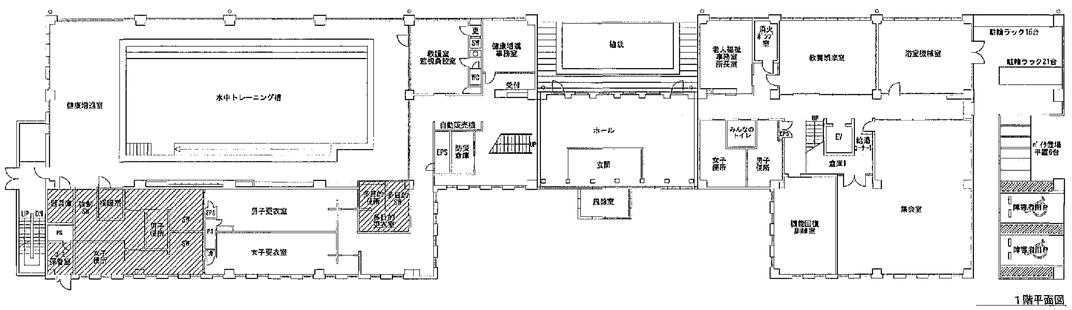
| | | | | | | | |
|---|---|---|---|---|---|---|---|
| 工事名 | 平塚市余熱利用施設新築工事（建築） | | | | | | |
| 図面名 | 部分詳細図（6） | | | 縮尺 | - | 設計年月 | 2015年3月 |
| 承認 | 課長 | 担当長 | 担当者 | 合 | 議 | 製図者 | 図面データ通し番号 | 16-0765 | 図面番号 | A-65 |
| 設計者 | 豊建築事務所 Yutaka Architects 一級建築士事務所天知誠記登録第42033号　一級建築士登録番号281351号 | | | | | | 平塚市 都市整備部 建築住宅課 | | | |

## ハンガードア（ＬＧＳ壁内蔵タイプ）　断面図　Ｓ＝１／５




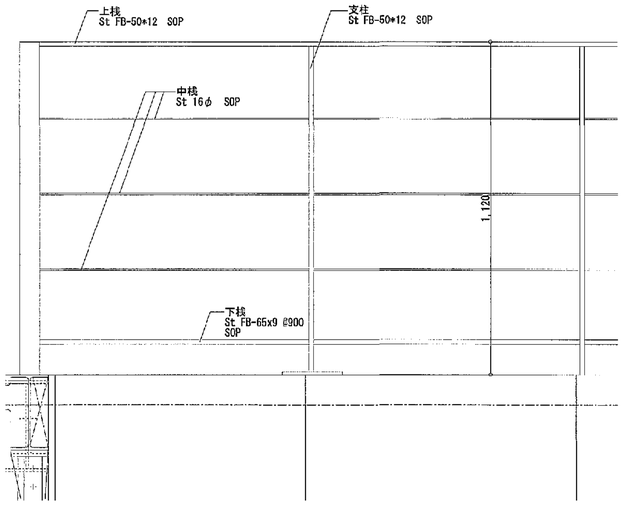


◇仕様表

| 項　目 | 部　材 | 材　料（板厚mm） |
|---|---|---|
| 開動 | 駆動方式 | 懸吊レール　制御装置エアダンパ |
| 装置 | カームベース板 | 亜鉛めっき鋼板　2.3mm　〈防錆塗装仕上〉 |
| | カームレール | アルミ押出形材　〈アルマイト処理仕上〉 |
| | ハンガー戸車 | 樹脂製戸車　ブラケットはめっき仕上 |
| 枠 | 先付け枠 | 亜鉛めっき鋼板　1.6mm　〈ＳＯＰ塗装仕上〉 |
| | 点検カバー・見切り材 | 亜鉛めっき鋼板　1.2mm　〈ＳＯＰ塗装仕上〉 |
| | 戸袋部ボード下地材 | 亜鉛めっき鋼板　1.2mm |
| 扉 | パネル表面材 | 亜鉛めっき鋼板　0.6mm　〈装飾用硬質塩ビタックシート貼り（木目）〉 |
| | 芯　材 | ペーパーコア |
| | フロントゴム | ポリ塩化ビニル　〈ブラック色〉 |
| | 切窓・ガラリ（エッジレス） | アルミ押出形材　〈木目近似色焼付塗装仕上〉 |
| | ロック | 本錠錠 |
| | 取手 | ステンレス＋ウッド　φ20　L=452 |

## トイレブース　断面図　Ｓ＝１／５

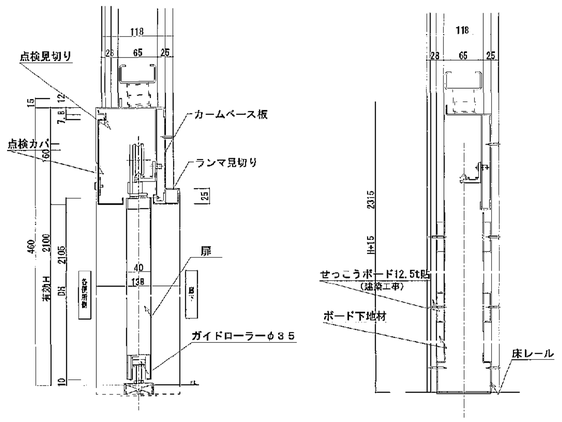


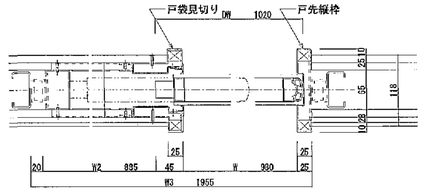


◇仕様表

| 項　目 | 部　材 | 材　料（板厚mm） |
|---|---|---|
| パネル | パネル表面材 | 高圧メラミン樹脂化粧板+樹脂板1T |
| | 芯　材 | ペーパーコア |
| | エッジ | アルミ押出形材　〈指定色焼付塗装仕上〉 |
| 付属品 | 扉　部 | 巾木：ステンレス　0.8mm　〈ヘアライン仕上〉 |
| | ロック | スライドロック |
| | ヒンジ | グレビティヒンジ |
| | 天井レール | 亜鉛めっき鋼板　1.2mm　〈指定色焼付塗装仕上〉 |
| | 壁面レール | アルミ押出形材　〈指定色焼付塗装仕上〉 |
| | 中間レール | 亜鉛めっき鋼板　1.2mm　〈指定色焼付塗装仕上〉 |
| | その他金物 | 戸当り帽子掛け |

※パネル色は木目柄（指定色）とする。
　水回りは耐水タイプとする。

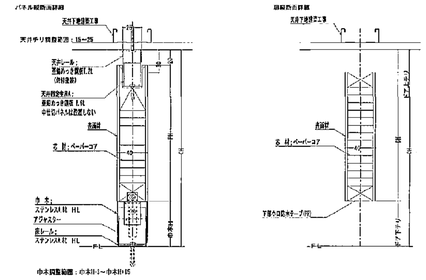トイレ用戸当り帽子掛け詳細

内開きトイレ用扉横断面詳細　（左右勝手は平面図参照）




壁面納まり詳細




壁面納まり詳細

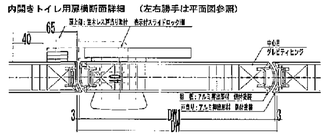


Tコーナ納まり詳細

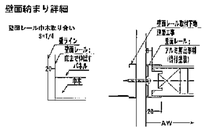


Lコーナ納まり詳細

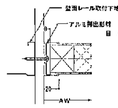


スクリーン端部詳細

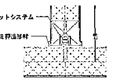


笠木コーナカバー詳細（Ｌコーナーがある場合適用）

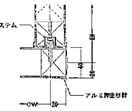


## 片引き戸　断面図　Ｓ＝１／５




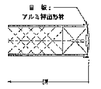


◇仕様表
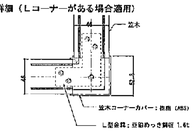
| 項　目 | 部　材 | 材　料（板厚mm） |
|---|---|---|
| 枠 | 引戸枠・三方枠・戸尻方立 | 亜鉛めっき鋼板　1.6mm　〈ＳＯＰ塗装仕上〉 |
| | 下レール | ステンレス |
| 扉 | パネル表面材 | 亜鉛めっき鋼板　0.6mm　〈装飾用硬質塩ビタックシート貼り（木目）〉 |
| | 芯　材 | ペーパーコア |
| | フロントゴム | ポリ塩化ビニル　〈ブラック色〉 |
| | 切窓・ガラリ（エッジレス） | アルミ押出形材　〈木目近似色焼付塗装仕上〉 |
| | ロック | 本錠錠 |
| | 取手 | ステンレス＋ウッド　φ29　L=452 |
| | 戸車 | 高炭素クロム軸受鋼(SUJ2) |
| | 振れ止め | 樹脂（PA6） |

## 開き戸　断面図　Ｓ＝１／５

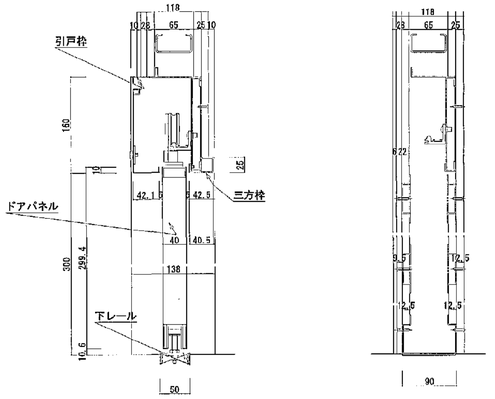


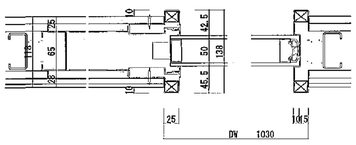





◇仕様表

| 項　目 | 部　材 | 材　料（板厚mm） |
|---|---|---|
| 枠 | ドア枠 | 亜鉛めっき鋼板　1.6mm　〈ＳＯＰ塗装仕上〉 |
| 扉 | パネル表面材 | 亜鉛めっき鋼板　0.6mm　〈装飾用硬質塩ビタックシート貼り（木目）〉 |
| | 芯　材 | ペーパーコア |
| | 切窓・ガラリ（エッジレス） | アルミ押出形材　〈木目近似色焼付塗装仕上〉 |
| | ロック | 本錠錠 |
| | ドアクローザ | シルバー　ストップ付 |
| | 吊り金物 | ピボットヒンジ |
| | フランス落し | ステンレス |
| | 戸当り | 床付け戸当り |

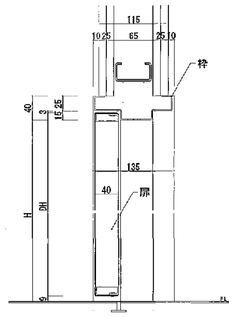（A3版：表示縮尺の1/2）
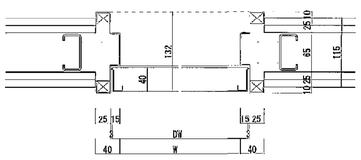
| | | | | | |
|---|---|---|---|---|---|
| 工事名 | 平塚市余熱利用施設新築工事（建築） | | | | |
| 図面名 | 部分詳細図（７） | | 縮　尺 | － | 設計年月 | 2015年3月 |
| 承認 | 課長 | 担当長 | 担当者 | 合　議 | 製図者 | 図面データ通し番号 | 図面番号 |
| | | | | | | 16-0766 | A-66 |

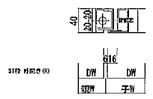設計者 豊建築事務所 Yutaka Architects
一級建築士事務所 東京都知事登録第40023号　一級建築士免許番号371681号 池谷豊

平塚市　都市整備部　建築住宅課

## Y2通りタイル割り図　1/50




▲タイル伸縮目地（柱際は構造スリットと同位置）

## Y1通りタイル割り図　1/50




▲タイル伸縮目地（柱際は構造スリットと同位置）
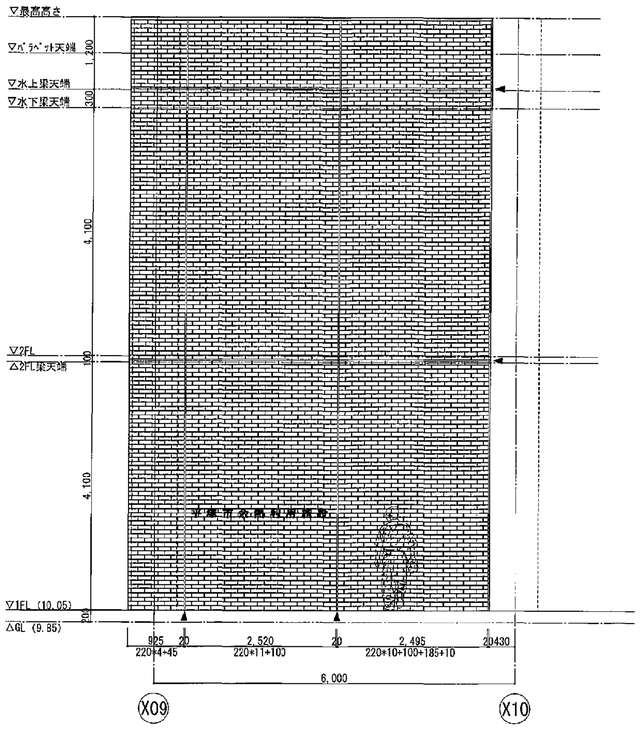
## X9通りタイル割り図　1/50




▲タイル伸縮目地（柱際は構造スリットと同位置）
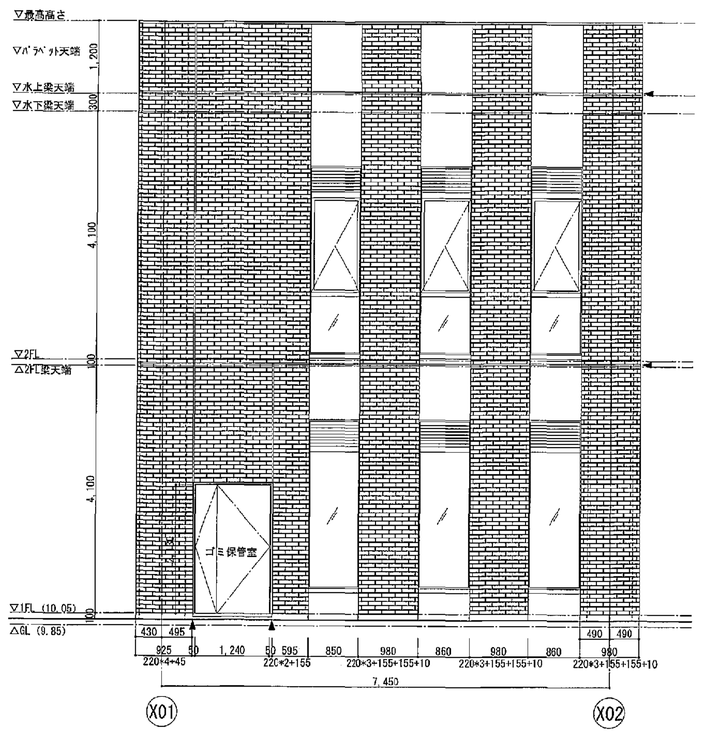
## X1通りタイル割り図　1/50




▲タイル伸縮目地（柱際は構造スリットと同位置）
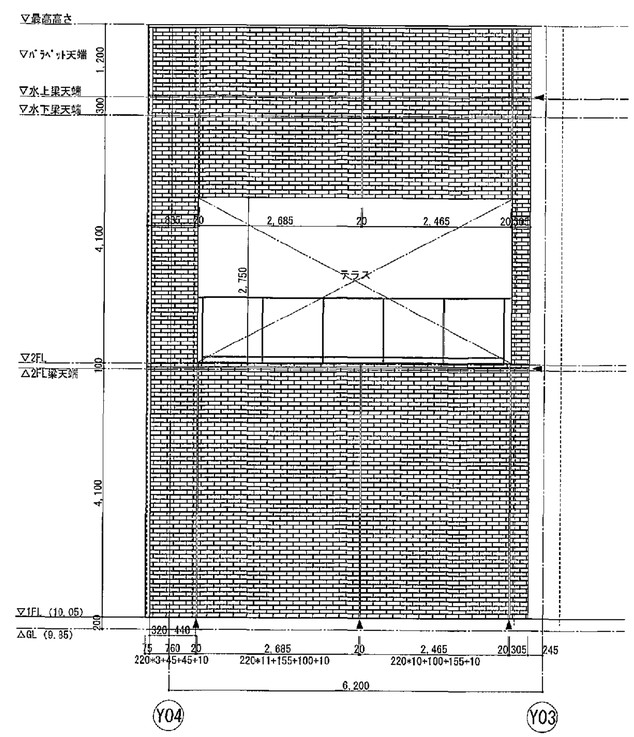
## X9通りタイル割り図（ホール吹抜け）　1/50

▲タイル伸縮目地（柱際は構造スリットと同位置）

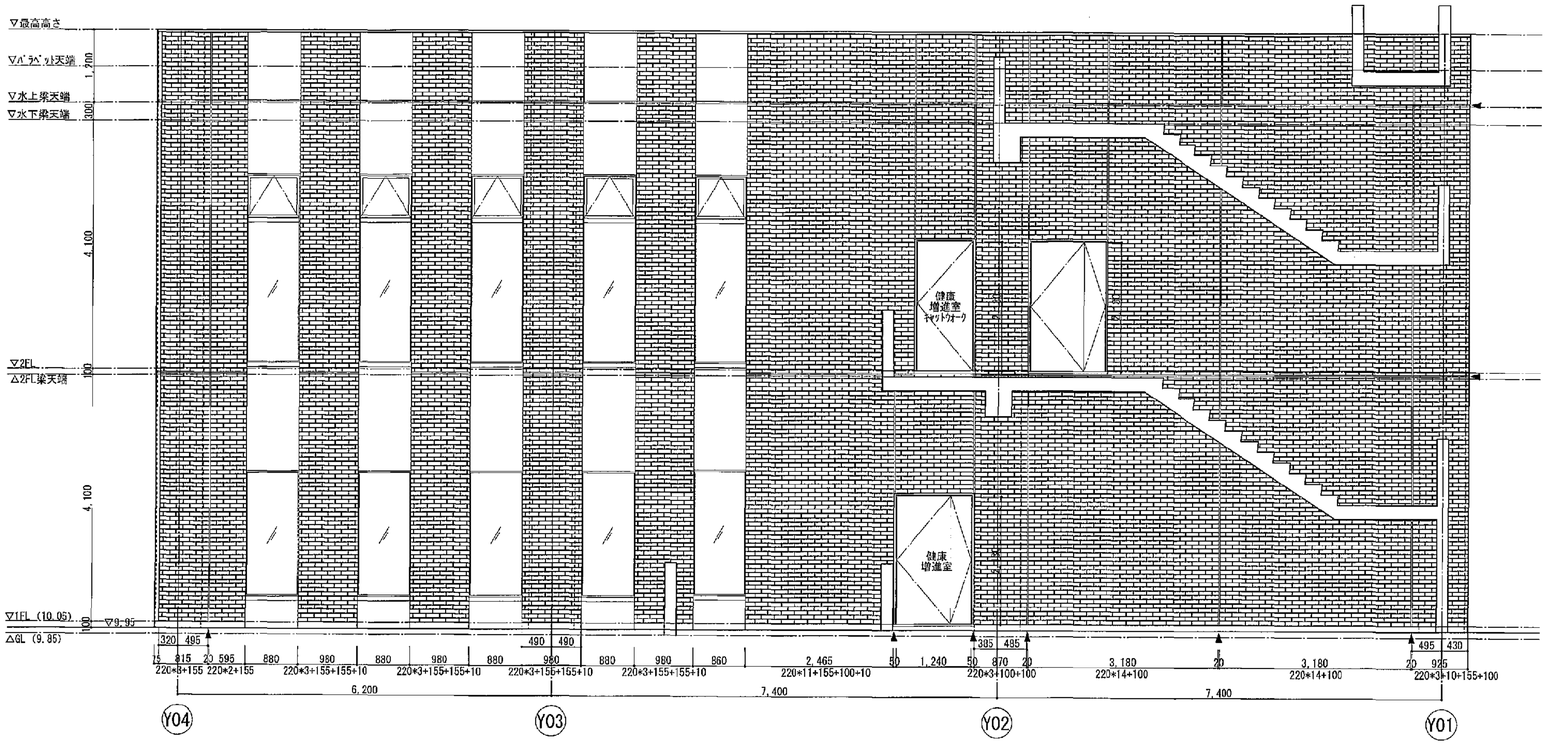


(A3版：表示縮尺の1/2)

| | | | | | |
|---|---|---|---|---|---|
| 工事名 | 平塚市余熱利用施設新築工事（建築） | | | | |
| 図面名 | タイル割り詳細図（1）参考図 | 縮尺 | - | 設計年月 | 2015年3月 |
| 承認 | 課長 / 担当長 / 担当者 / 合 / 鵜 | 製図者 | 図面データ通し番号 | 図面番号 | |
| | | | 16-0767 | | A-67 |

豊建築事務所 Yutaka Architects
一級建築士事務所 東京都知事登録第83033号　一級建築士登録番号第36128号　芳賀豊
平塚市 都市整備部 建築住宅課

X6通りタイル割り図　1/50

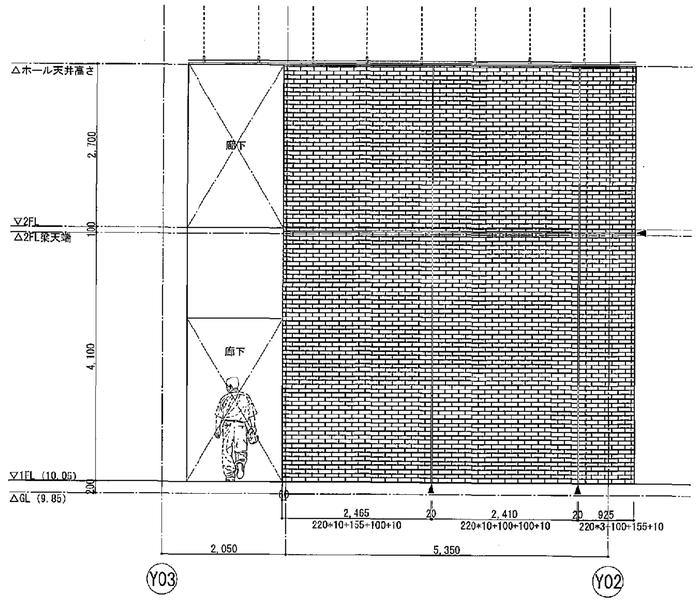


▲タイル伸縮目地（柱際は構造スリットと同位置）

X12通りタイル割り図　1/50




▲タイル伸縮目地（柱際は構造スリットと同位置）

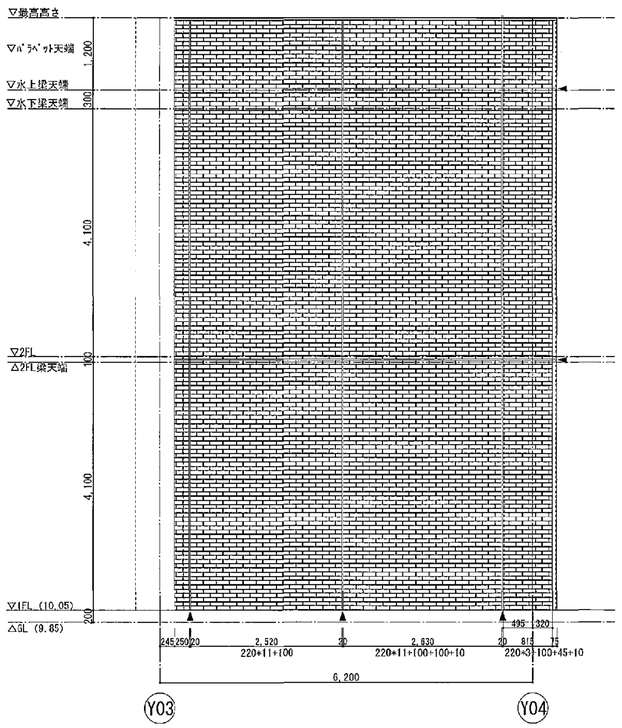X13通りタイル割り図　1/50




▲タイル伸縮目地（柱際は構造スリットと同位置）

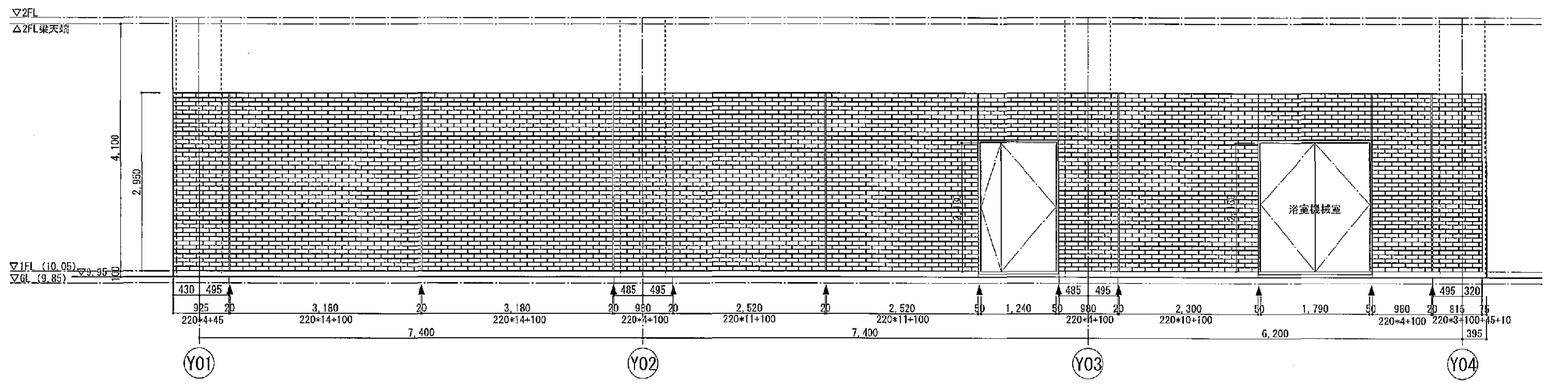(A3版：表示縮尺の1/2)

| | | | | | | | |
|---|---|---|---|---|---|---|---|
| 工事名 | 平塚市余熱利用施設新築工事（建築） | | | | | | |
| 図面名 | タイル割り詳細図（２）参考図 | | | | 縮　尺 | － | 設計年月　2015年3月 |
| 承認 | 課長 | 担当長 | 担当者 | 合 | 議 | 第図者 | 図面データ通し番号　16－0768　図面番号　A－68 |

豊建築事務所 Yutaka Architects
一級建築士事務所東京都知事登録第40053号　一級建築士登録第24373019号　芳賀豊之

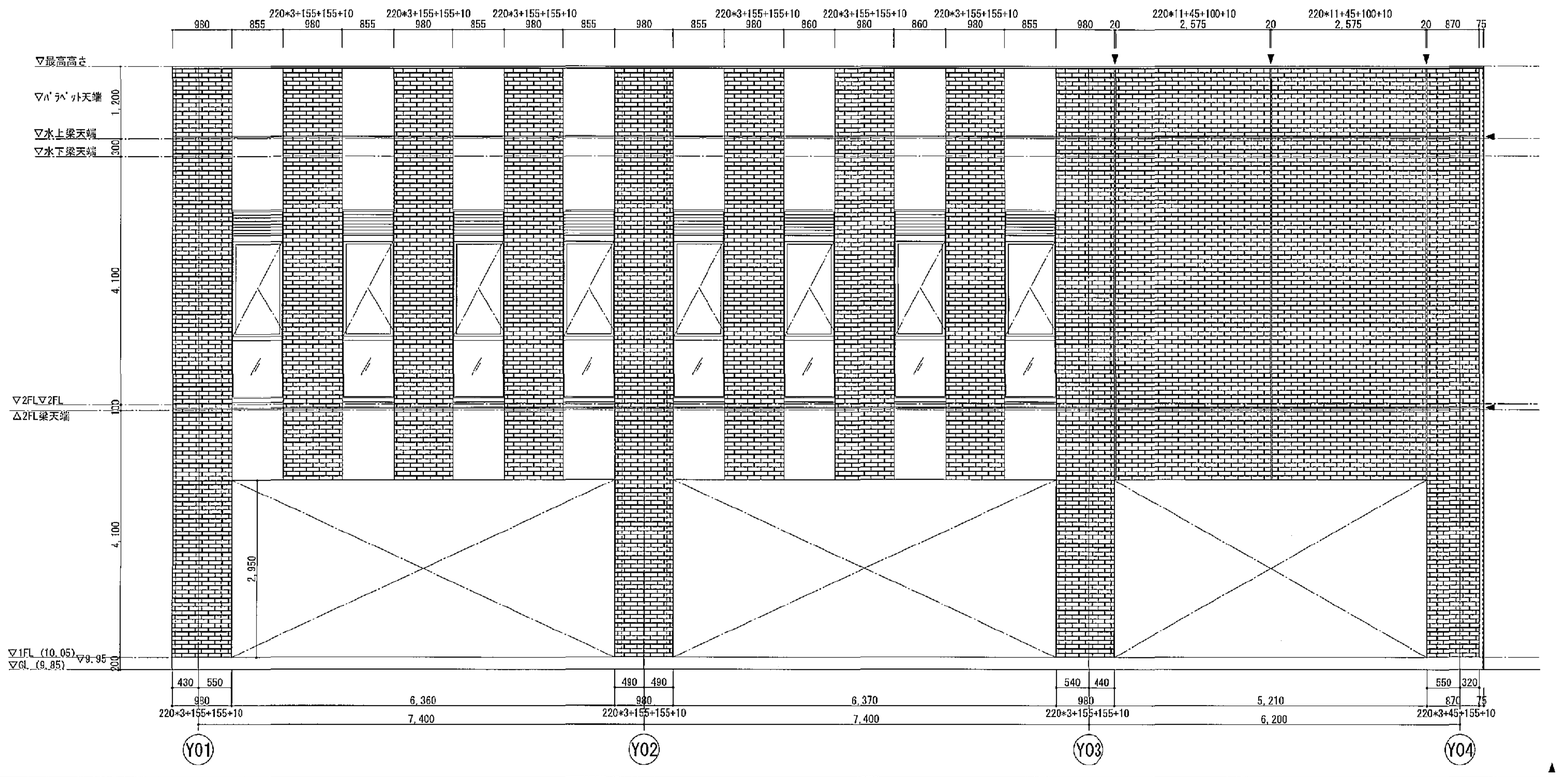平塚市 都市整備部 建築住宅課

姿図<外観図>　S＝1/50




断面図　S＝1/50




平面図　S＝1/50

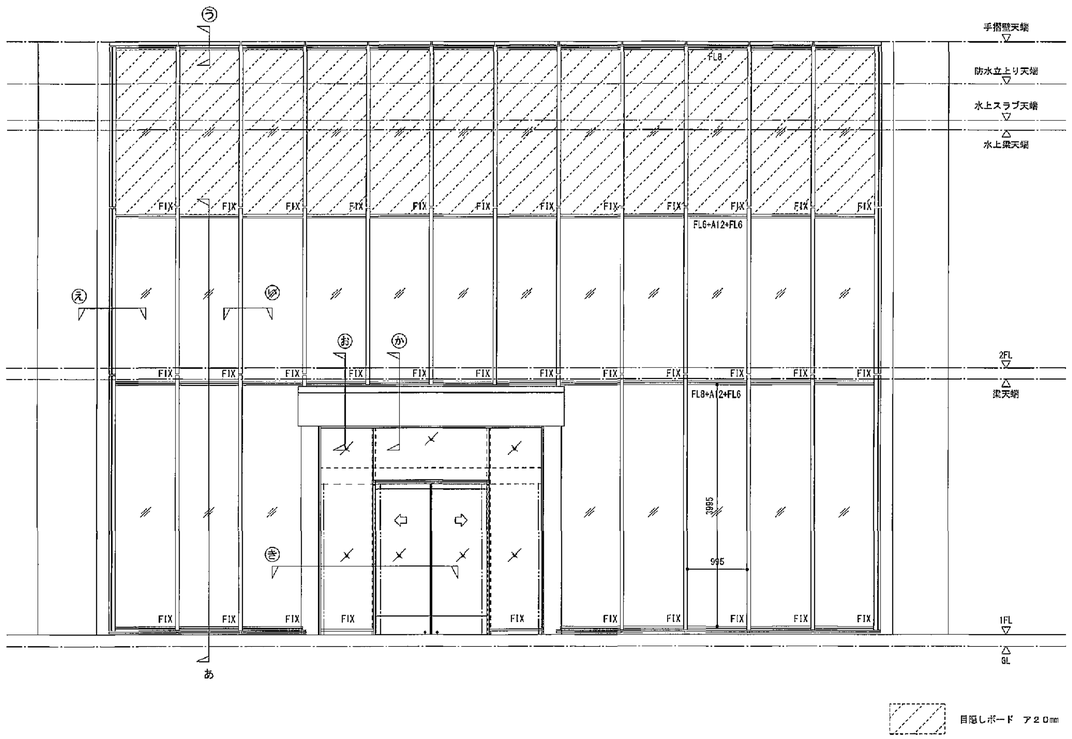


(A3版：表示縮尺の1/2)

| | | | | | | | |
|---|---|---|---|---|---|---|---|
| 工事名 | 平塚市余熱利用施設新築工事（建築） | | | | | | |
| 図面名 | アルミカーテンウォール詳細図（1）（参考図） | | | 縮尺 | -- | 設計年月 | 2015年3月 |
| 承認 | 親長 | 担当長 | 担当者 | 合議 | 製図者 | 図面データ通し番号 | 図面番号 |
| | | | | | | 16-0789 | A-69 |
| 設計・監理者名 | 豊建築事務所 Yutaka Architects 一級建築士事務所神奈川県知事登録第4033号　一級建築士登録番号241301号 | | | | | 平塚市 都市整備部 建築住宅課 | |
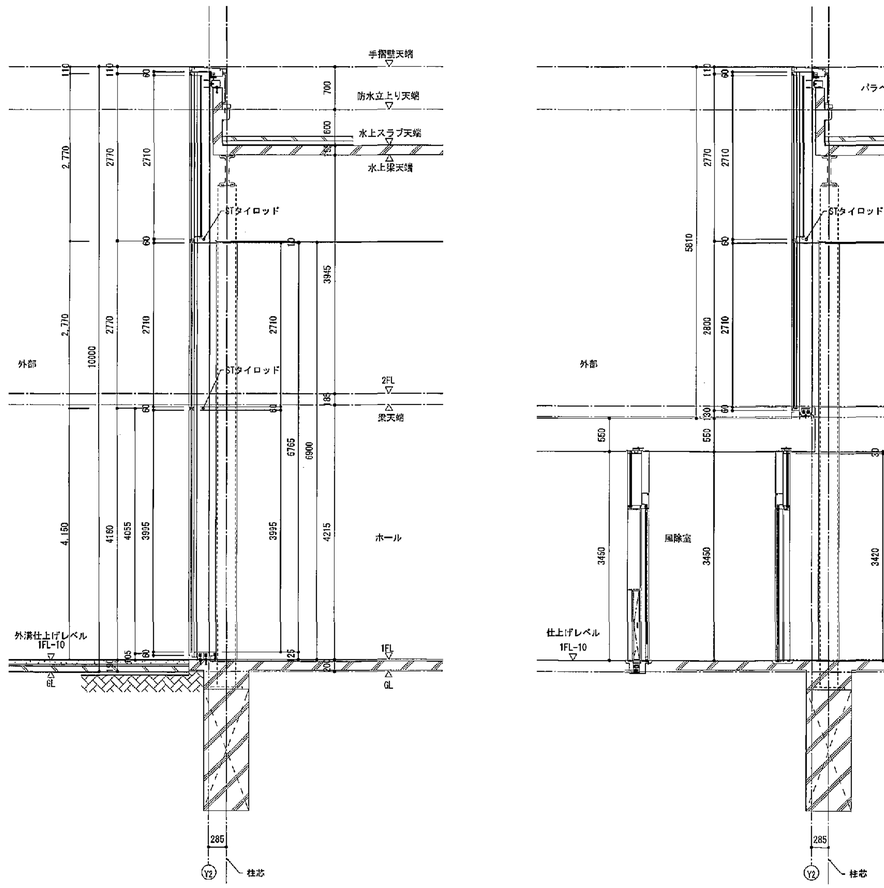
## (あ) 断面図　S＝1/5

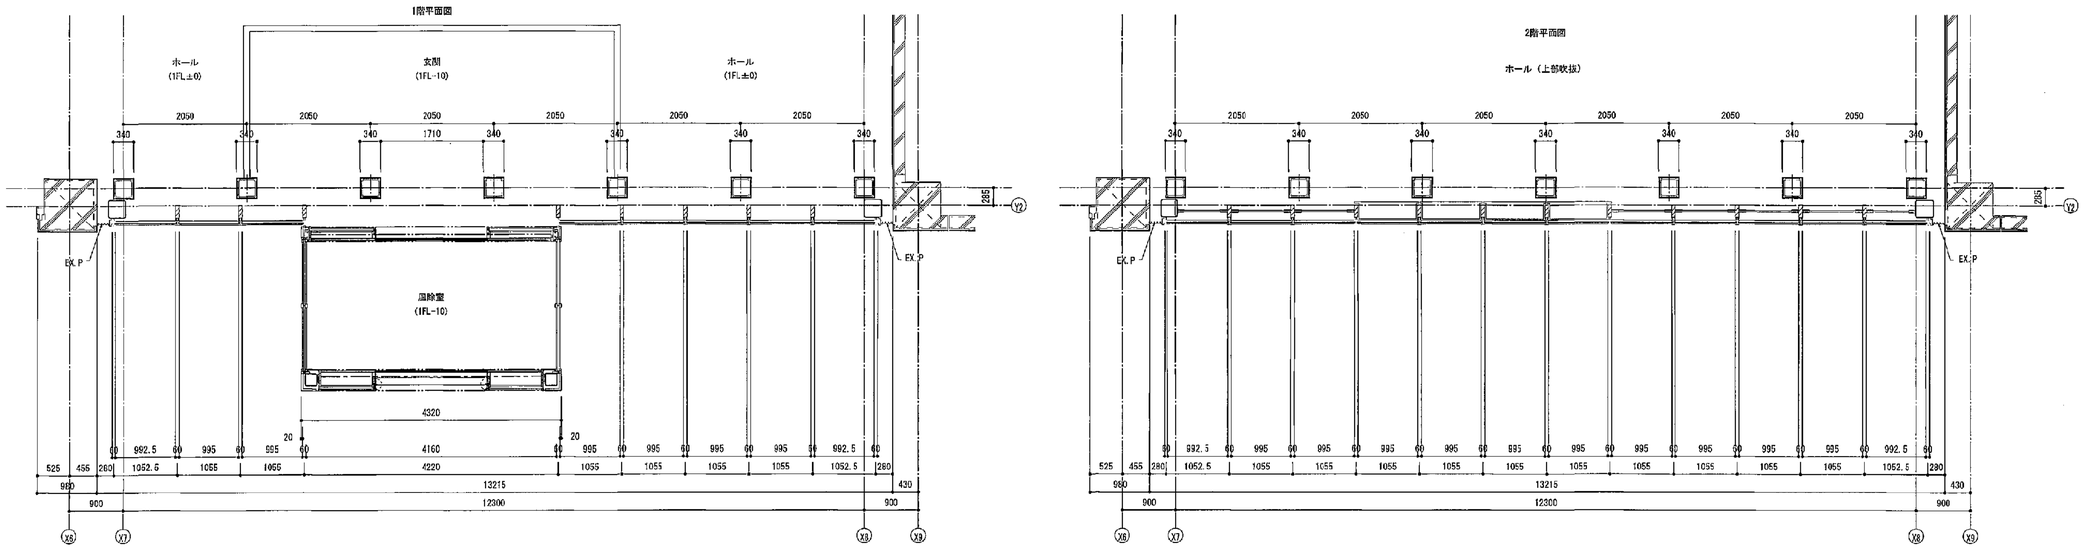


## (う) 断面図　S＝1/5




## (お) 断面図　S＝1/5

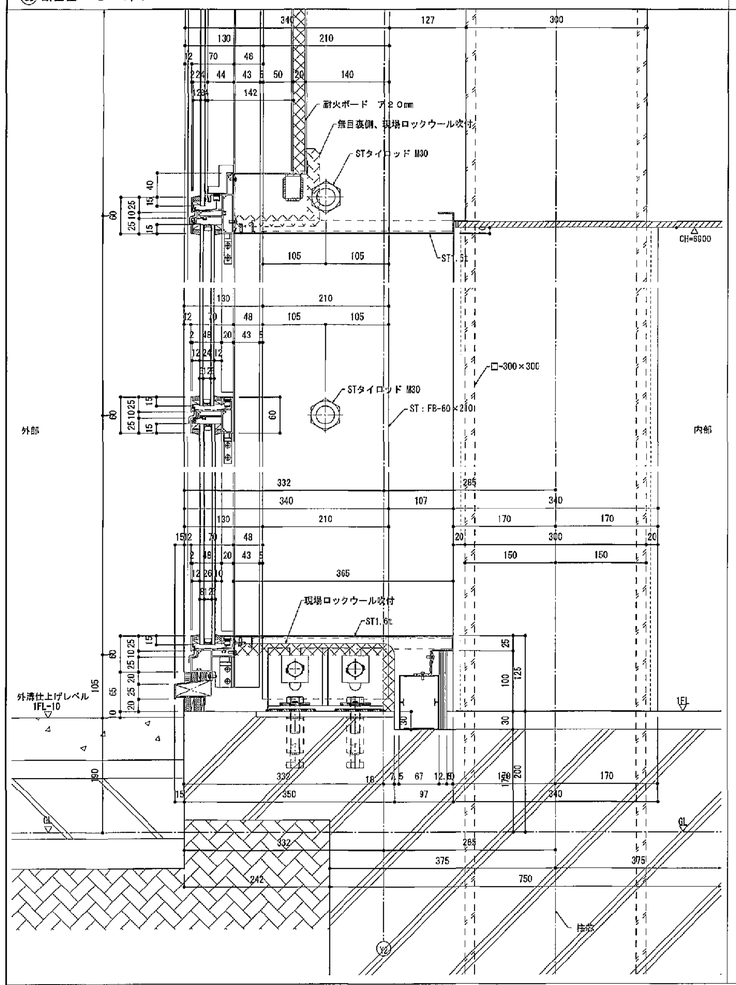


## (か) 断面図　S＝1/5

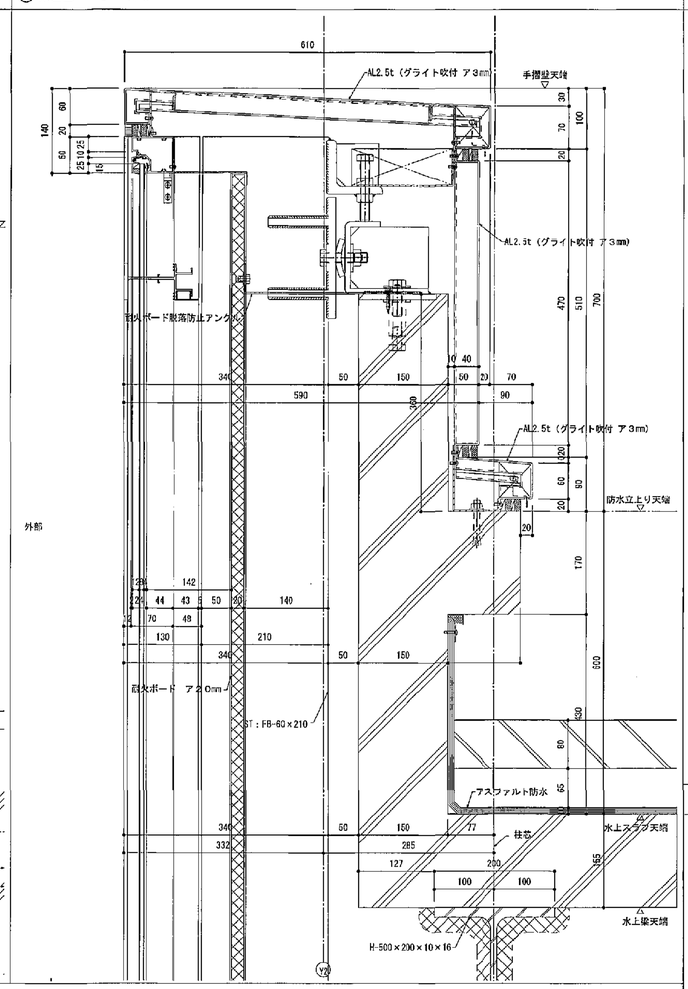


## (き) 断面図　S＝1/5

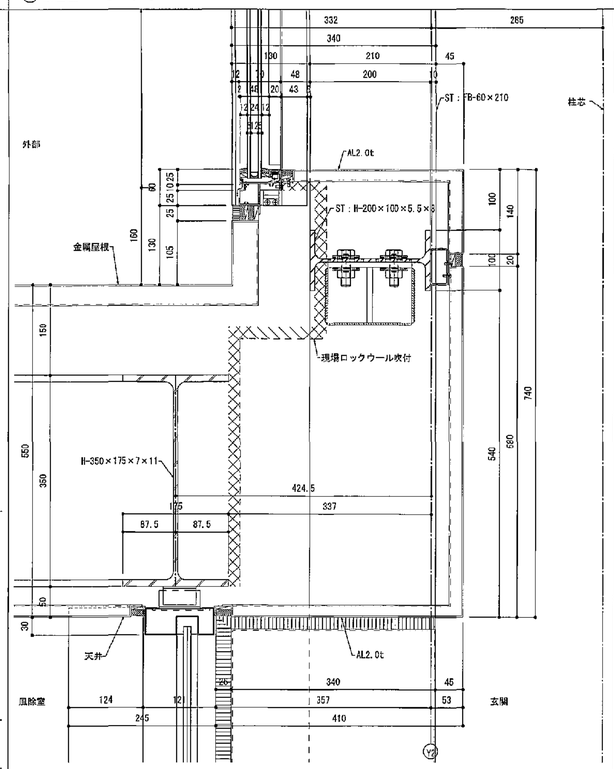


## (く) 断面図　S＝1/5

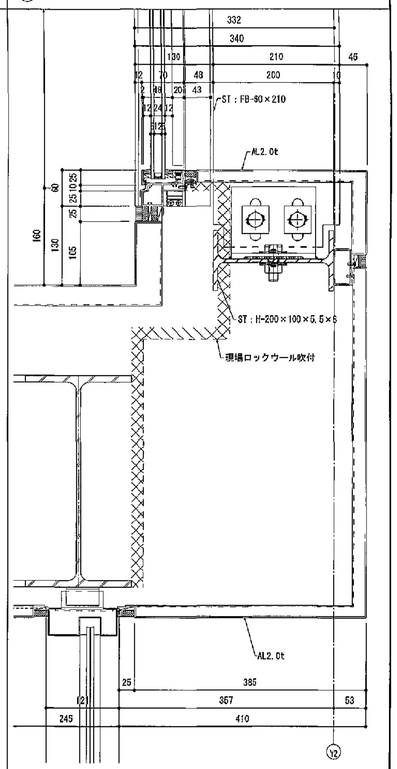


## (け) 断面図　S＝1/5

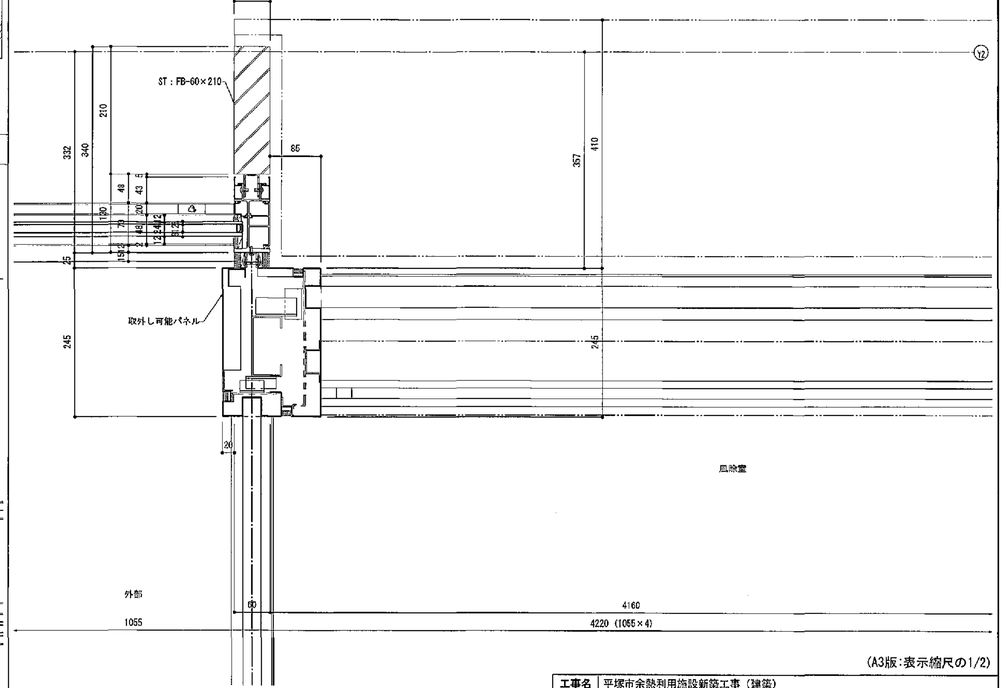


(A3版：表示縮尺の1/2)

| | | | | | | | |
|---|---|---|---|---|---|---|---|
| 工事名 | 平塚市余熱利用施設新築工事（建築） | | | | | | |
| 図面名 | アルミカーテンウォール部詳細図（２）（参考図） | | | 縮尺 | - | 設計年月 | 2015年3月 |
| 承認 | 課長 | 担当長 | 担当者 | 合議 | 製図者 | 図面データ通し番号 | 図面番号 |
| | | | | | | 16-0770 | A-70 |

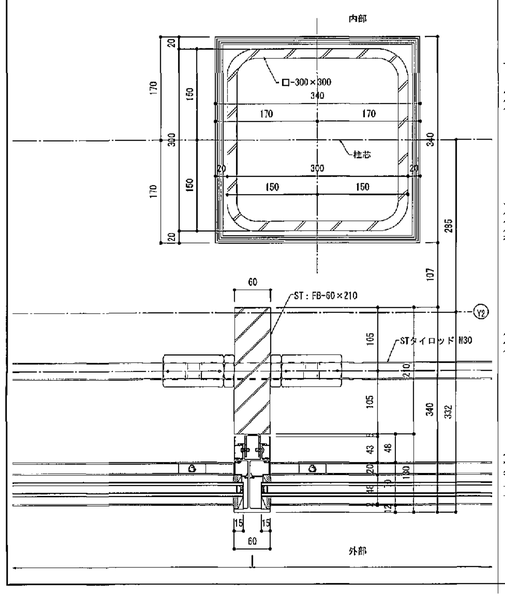設計者：豊建築事務所 YUTAKA Architects（一級建築士事務所神奈川県知事登録第6003号　一級建築士登録番号第16084号）

平塚市 都市整備部 建築住宅課
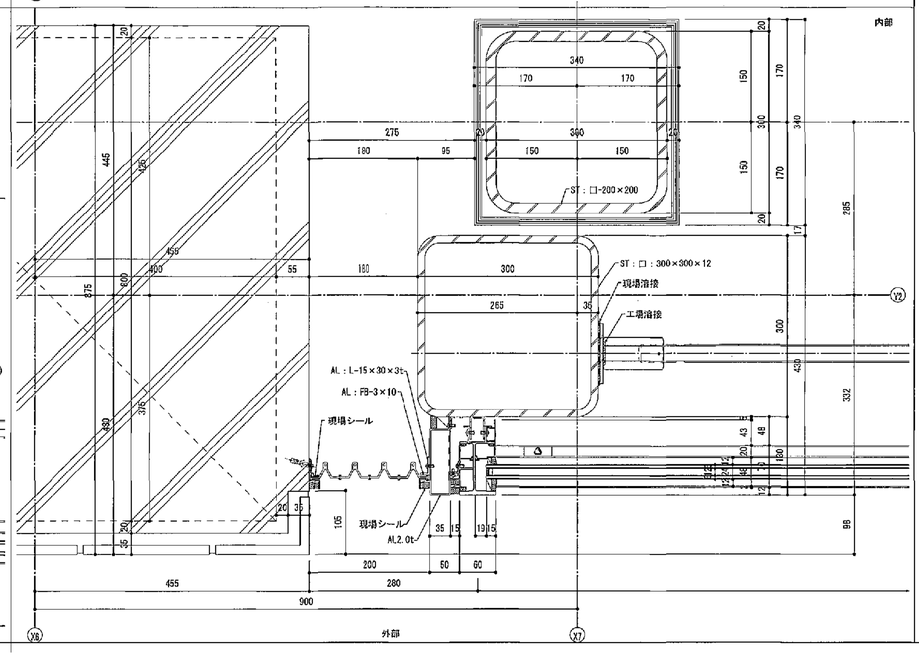
## 姿図<外観図>　S＝1/50




## 平面図　S＝1/50




## ㋕ 断面図　S＝1/5

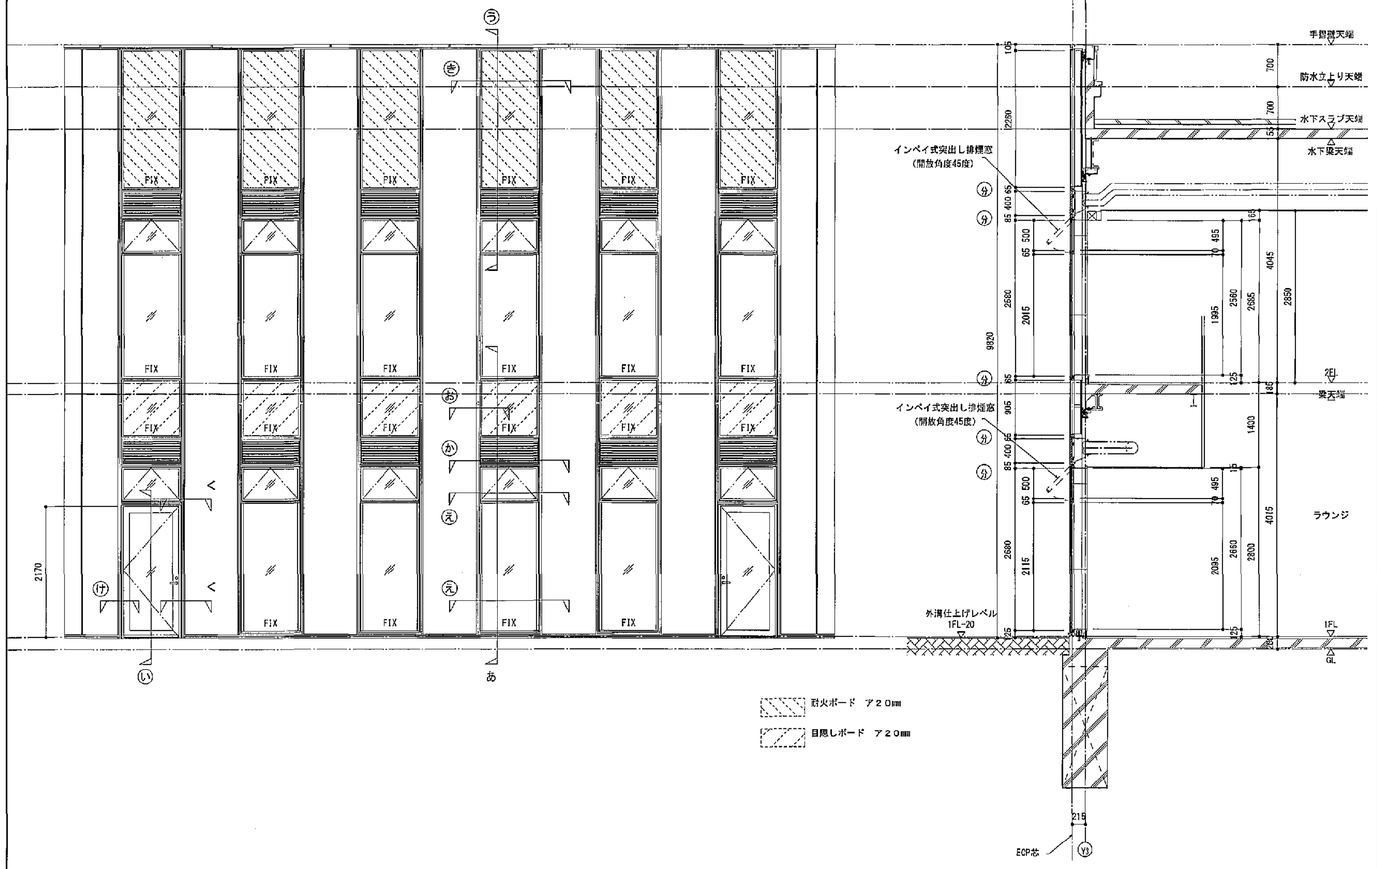


## ㋑ 断面図　S＝1/50

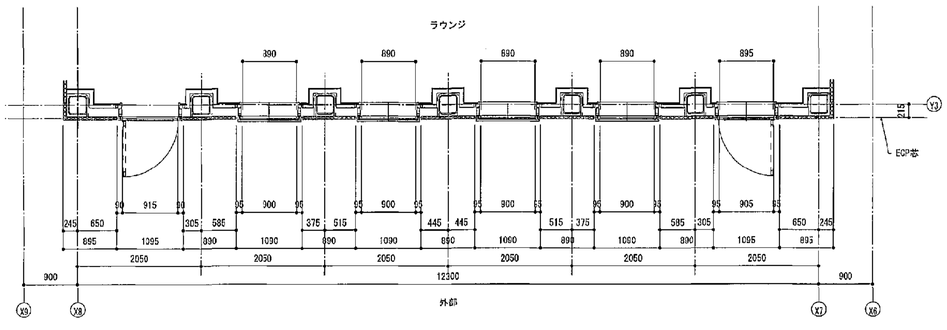


(A3版：表示縮尺の1/2)

| | | | | | | | |
|---|---|---|---|---|---|---|---|
| 工事名 | 平塚市余熱利用施設新築工事（建築） | | | | | | |
| 図面名 | アルミカーテンウォール詳細図（3）（参考図） | | | 縮尺 | － | 設計年月 | 2015年3月 |
| 承認 | 課長 | 担当長 | 担当者 | 合議 | | | |
| | | | | 製図者 | 図面データ通し番号 | 図面番号 | |
| | | | | | 16-0771 | A-71 | |

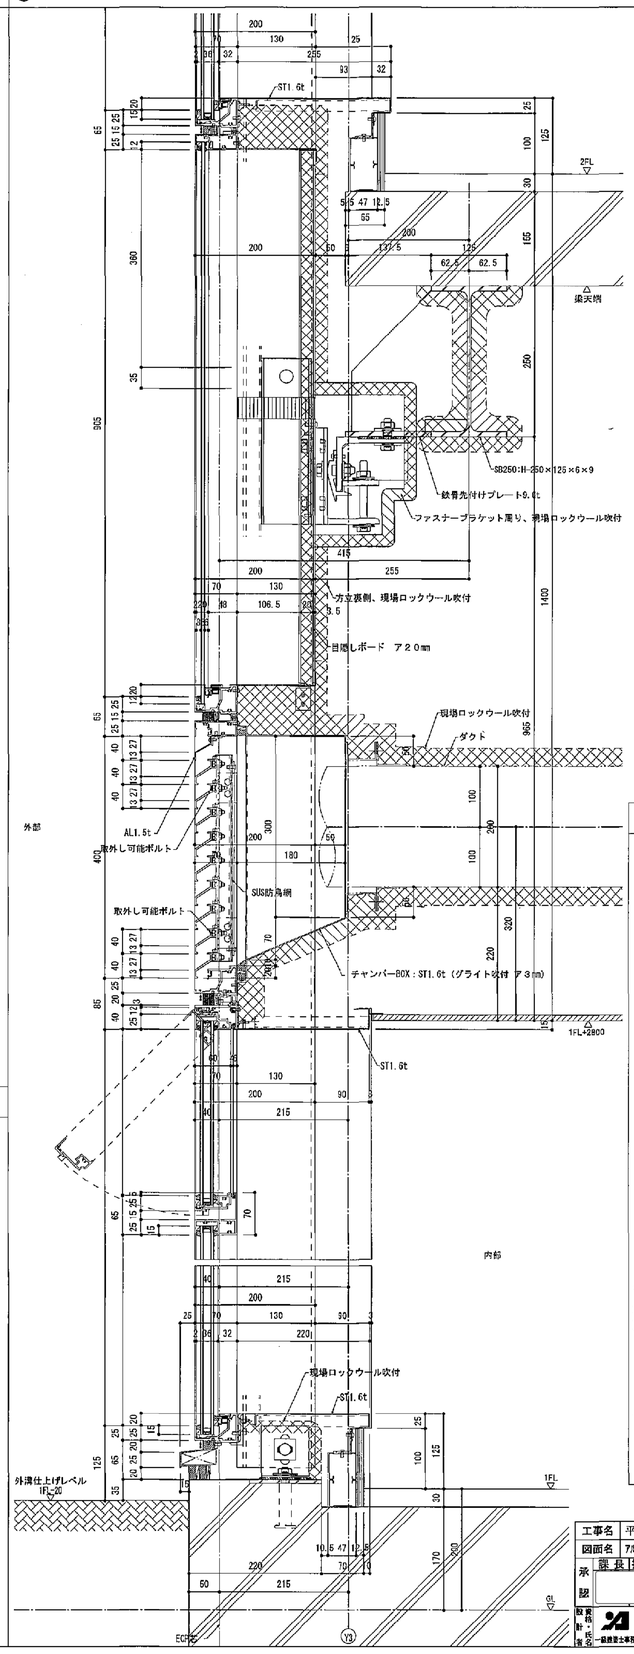設計者 豊建築事務所 Yutaka Architects 一級建築士事務所 横浜登録第4053号 一級建築士登録第31108号

平塚市 都市整備部 建築住宅課
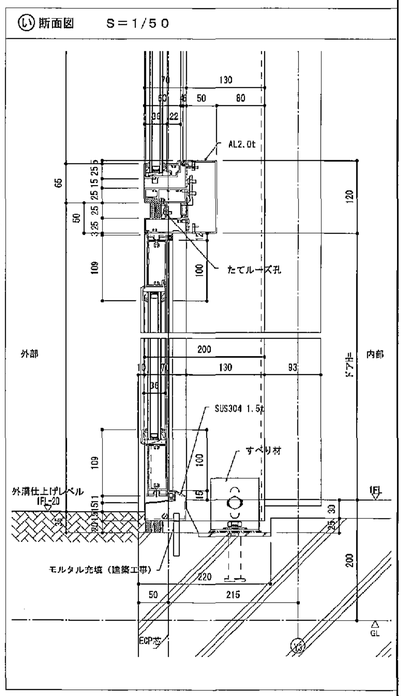
## ㋒ 断面図　S＝1/5




## ㋓ 断面図　S＝1/5




## ㋔ 断面図　S＝1/5

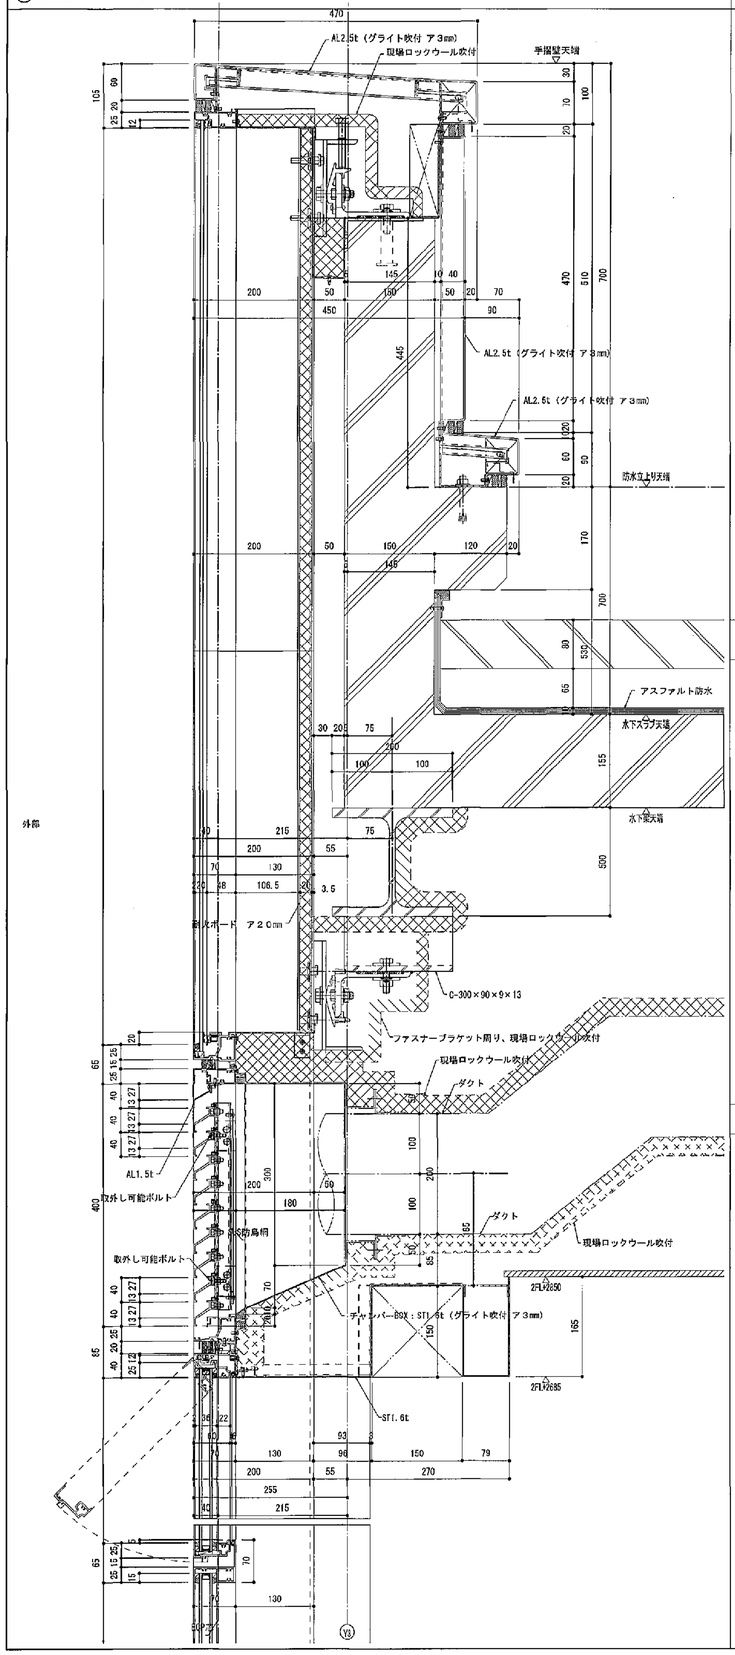


## ㋕ 断面図　S＝1/5

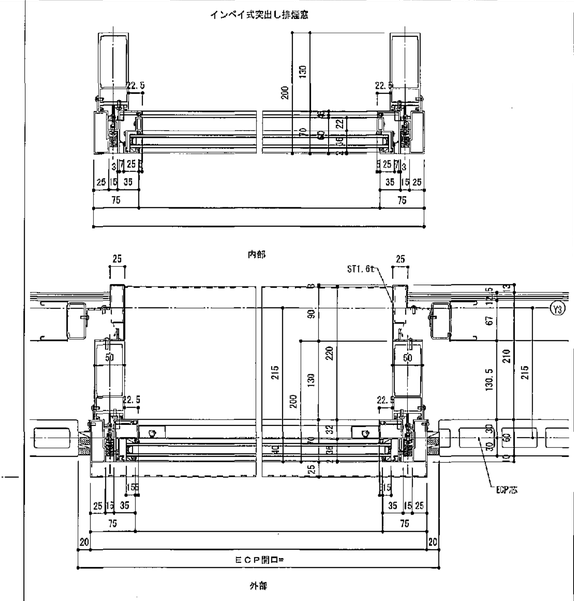


## ㋖ 断面図　S＝1/5

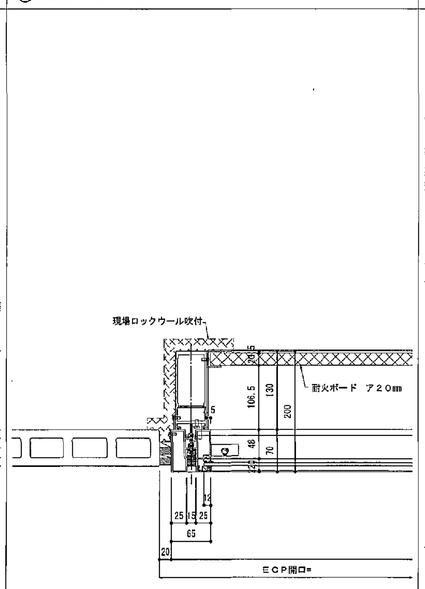


## ㋗ 断面図　S＝1/5



## ㋘ 断面図　S＝1/5

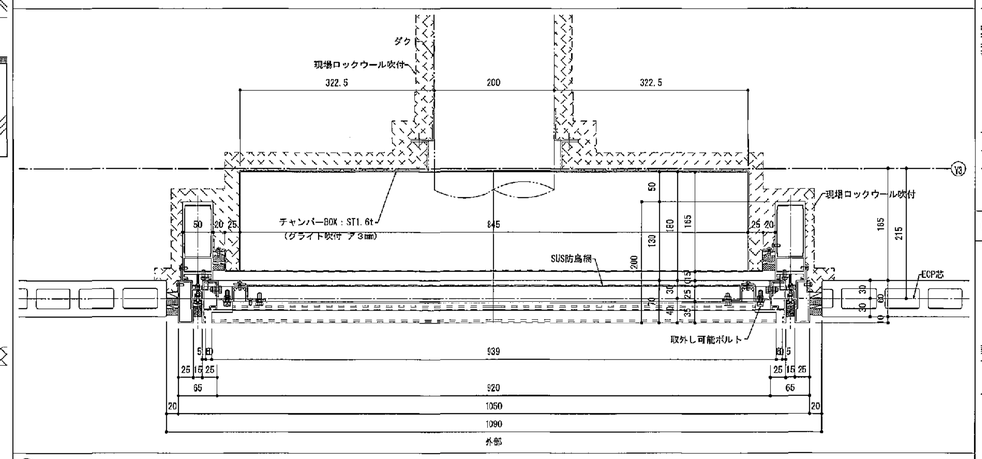


## ㋙ 断面図　S＝1/5

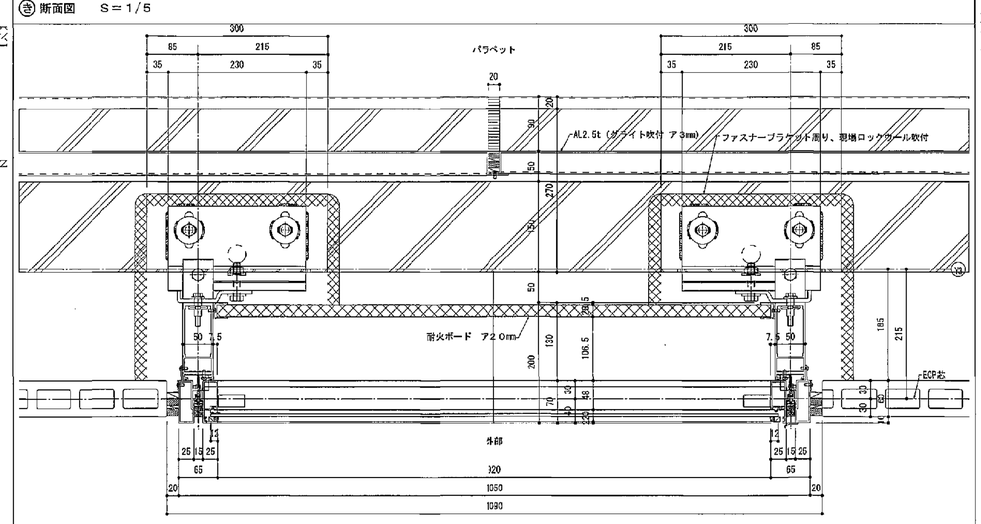


(A3版：表示縮尺の1/2)
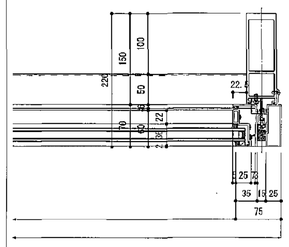
| | | | | | |
|---|---|---|---|---|---|
| 工事名 | 平塚市余熱利用施設新築工事（建築） | | | | |
| 図面名 | アルミカーテンウォール詳細図（4）（参考図） | 縮尺 | - | 設計年月 | 2015年3月 |
| 承認 | 課長 担当者 | 合 | 課 | 製図者 | 図面データ通し番号 16-0772 |
| 設計事務所 | 豊建築事務所 Yutaken Architects 一級建築士事務所 東京都知事登録第46053号 一級建築士事務所 神奈川県知事登録第28081号 | | | 図面番号 | A-72 |
| 作成 | 平塚市 都市整備部 建築住宅課 | | | | |

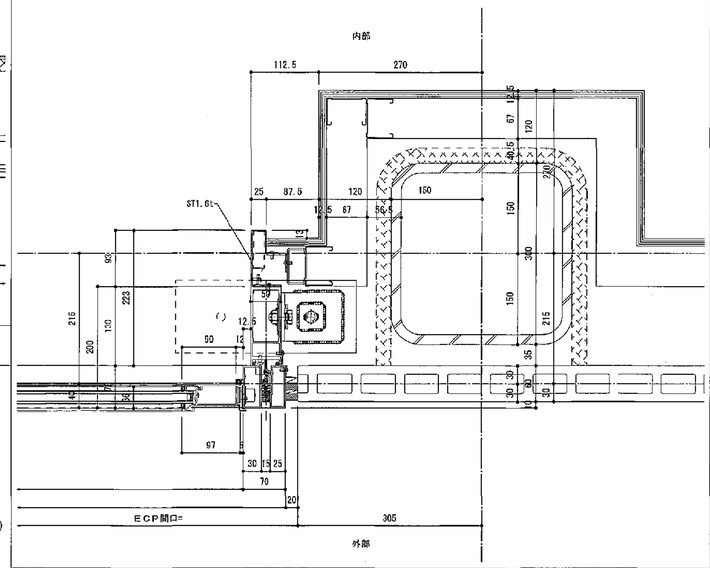外部側観図 SSD 1-1

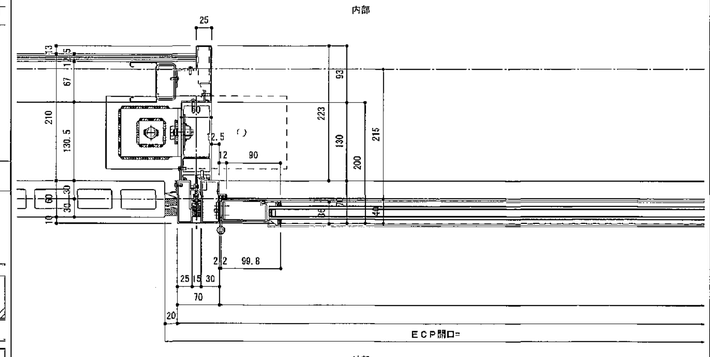


風除室側観図 SSD 1-1




ホール側観図 SSD 1-2

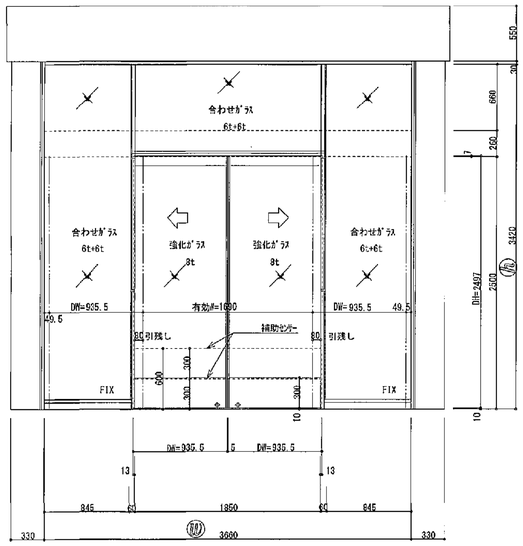


風除室側観図 SSD 1-2




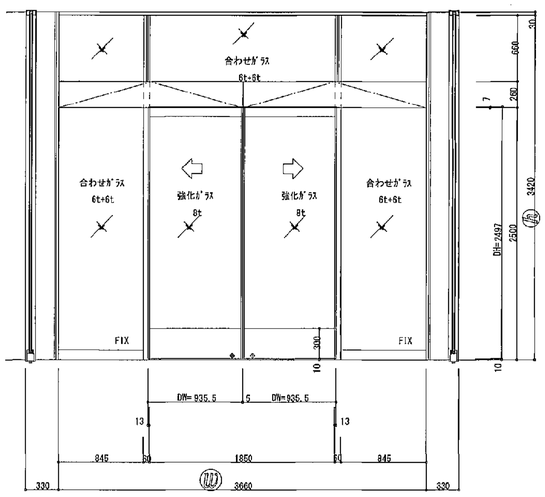

平面図 S=1/30

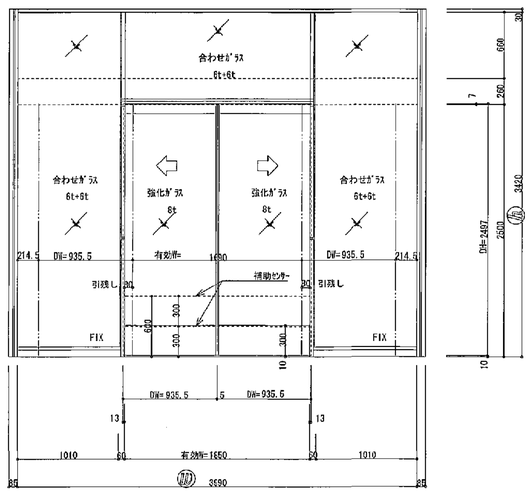


側観図 S=1/50

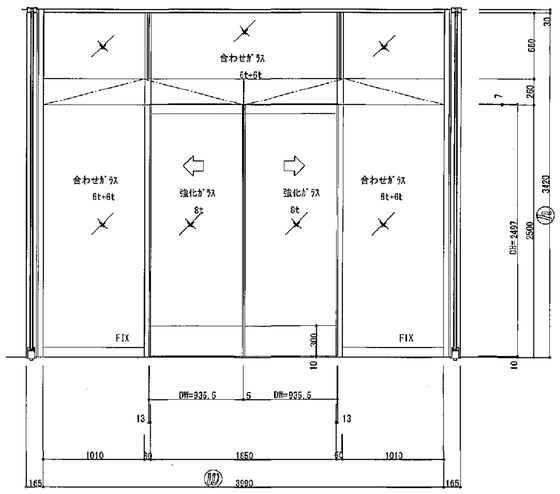


側観図 S=1/50

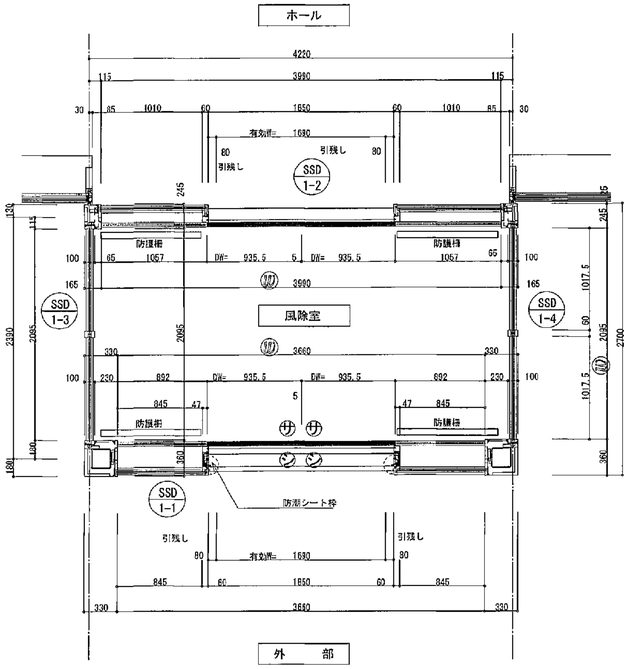


断面図 S=1/30

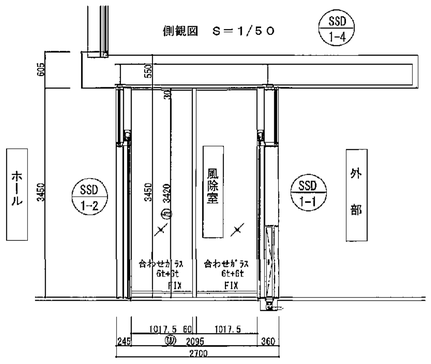


＊パニックオープンシステム（火報連動 (有)・無 ）
＊供給電源ＯＦＦ時　手動ＯＰＥＮ可能

| 符号 SSD | 数量 | 取付場所 | 1F | 曲げ加工 |
|---|---|---|---|---|
| 1-1 | 1 | 風除室 | | 8角出し |
| サッシ付質・仕上 | 枠：SUS304 t1.5 | | バイブレーション仕上 | |
| | 扉：スリムタイトドア S | | バイブレーション仕上 | |
| 自動ドア装置 | （1ヶ所当り） | | | |
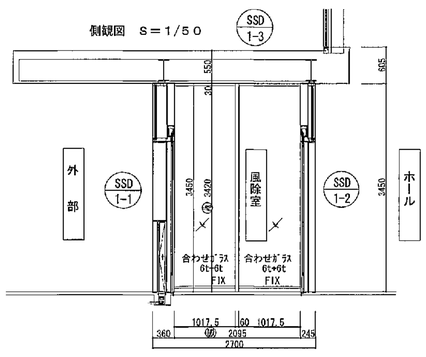
| 名称 | | | 数量 | 備考 |
|---|---|---|---|---|
| 開閉方式 | 両引 | | 1 s | |
| 脱動センサー | 内部：光線スイッチ | 天井付型 | 1 | |
| 起動センサー | 外部：光線スイッチ | 無目内蔵型 | 1 | |
| 補助光電センサー | 光電スイッチ | 1ビーム | 1 s | |
| 自動ドア扉重量（1枚当り） | | 約= 81.9kg | | |
| 付属金物 | （1ヶ所当り） | | | |

| 品名 | メーカー | 品番 | 数量 | 備考 |
|---|---|---|---|---|
| 本締錠 | | | 2 | |
| 点検口吊丁番 | | | 一式 | |
| ガラス | | | | |
| ガラス種類 | Fix：透明合わせガラス − t6.0 + t6.0 | | | |
| | 扉：透明強化ガラス − t8.0 | | | |

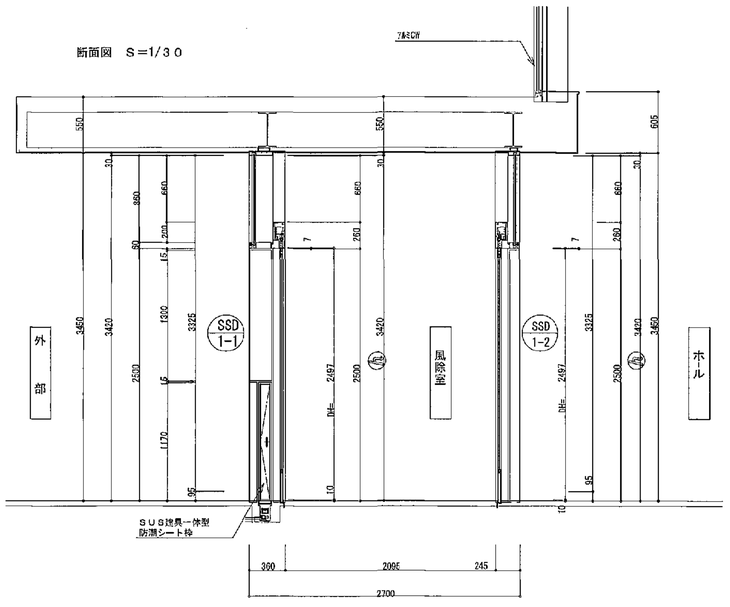防護柵仕様：ステンレスFBラウンド、強化ガラスt8

(A3版：表示縮尺の1/2)

| 工事名 | 平塚市余熱利用施設新築工事（建築） | | | | |
|---|---|---|---|---|---|
| 図面名 | 風除室詳細図（1） | | 縮尺 | − | 設計年月 2015年3月 |
| 承認 | 課長 | 担当長 | 担当者 | 合 | 製図者 |
| | | | | | 16-0773 |
| 設計事務所 | 豊建築事務所 Yutaka Architects 一級建築士事務所東京登録第30403号 一級建築士登録番号(31001号 | | | | 平塚市 都市整備部 建築住宅課 |

図面番号 A-73

風除室矩計図 1/5




風除室断面詳細 1/5







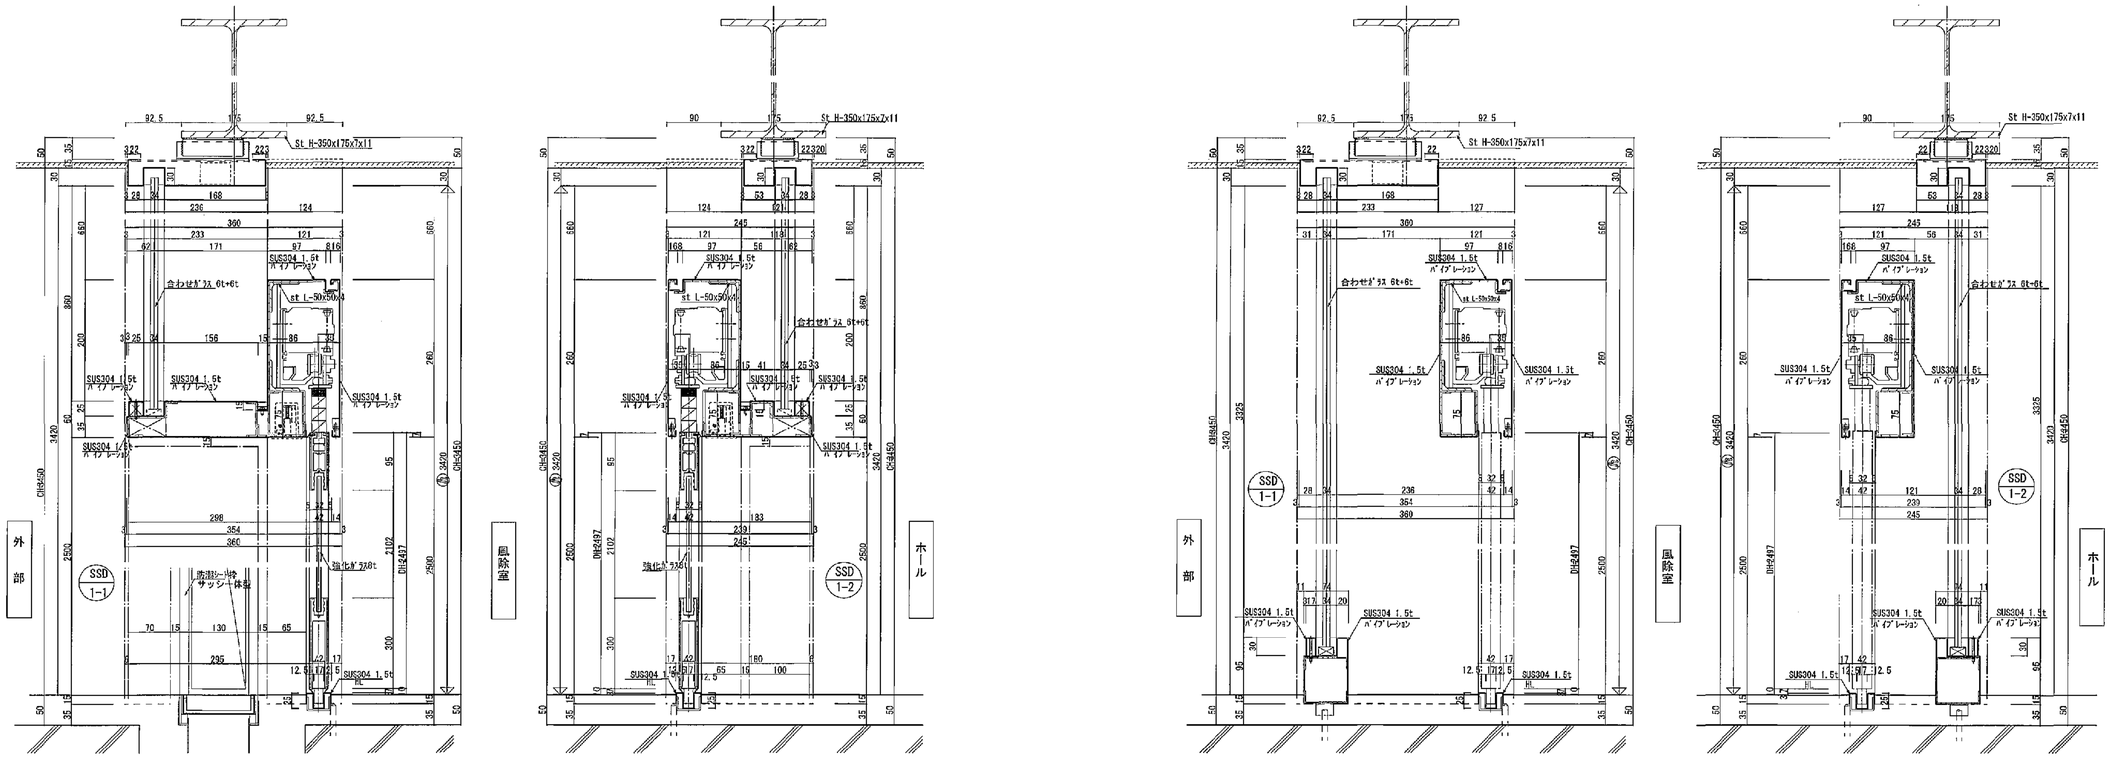


(A3版:表示縮尺の1/2)

| | | | | | | | | |
|---|---|---|---|---|---|---|---|---|
| 工事名 | 平塚市余熱利用施設新築工事（建築） | | | | | | | |
| 図面名 | 風除室詳細図（2）（参考図） | | | | 縮尺 | - | 設計年月 | 2015年3月 |
| 承認 | 課長 | 担当長 | 担当者 | 合 | 圖 | 製図者 | 図面データ通し番号 | 図面番号 |
| | | | | | | | 16-0774 | A-74 |
| 設計事務所名 | 豊建築事務所 Yutaka Architects 一級建築士事務所東京都知事登録第10338号 一級建築士登録番号(H)6814号 | | | | | 平塚市 都市整備部 建築住宅課 | | |

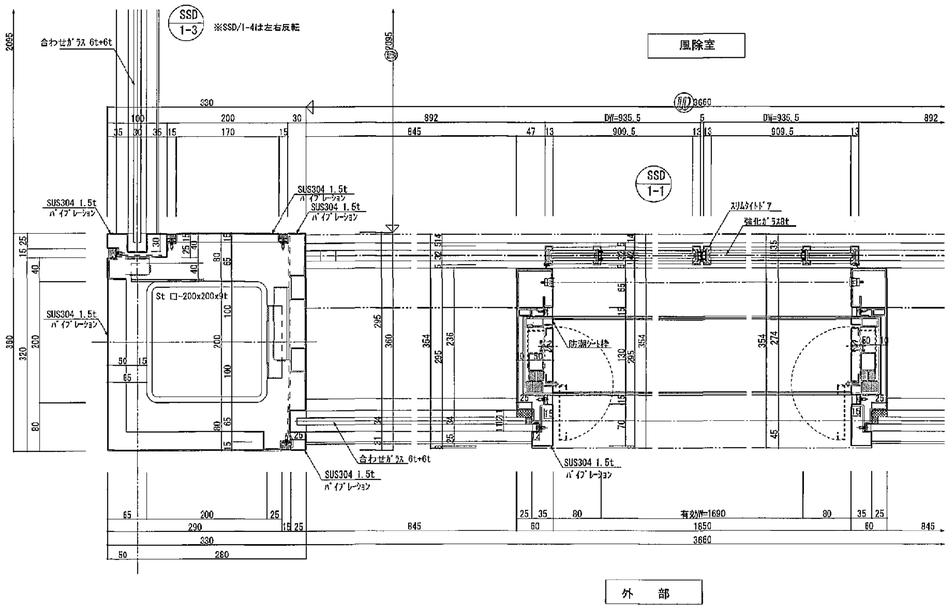


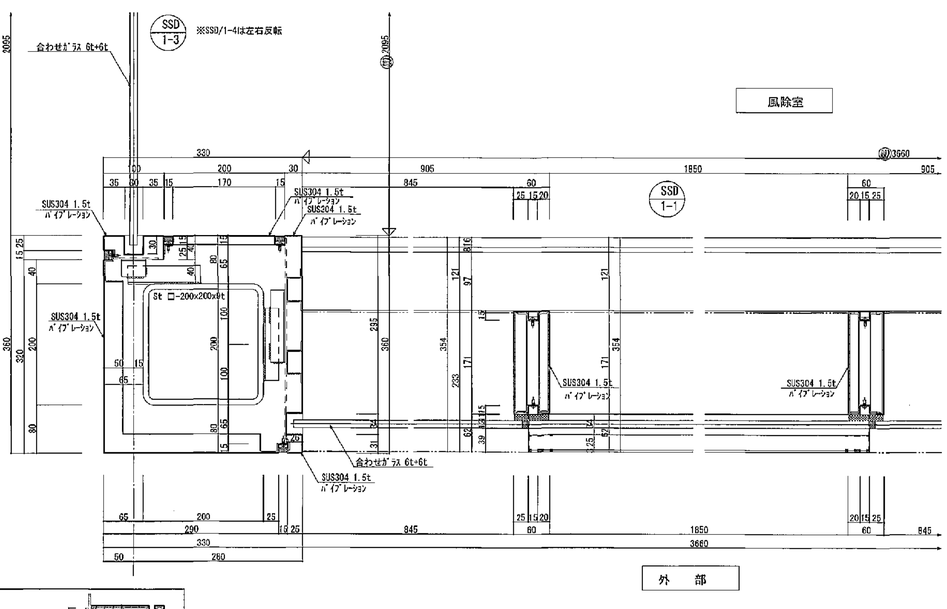


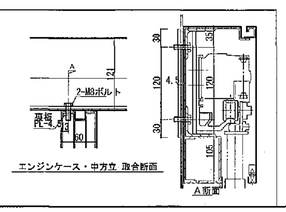





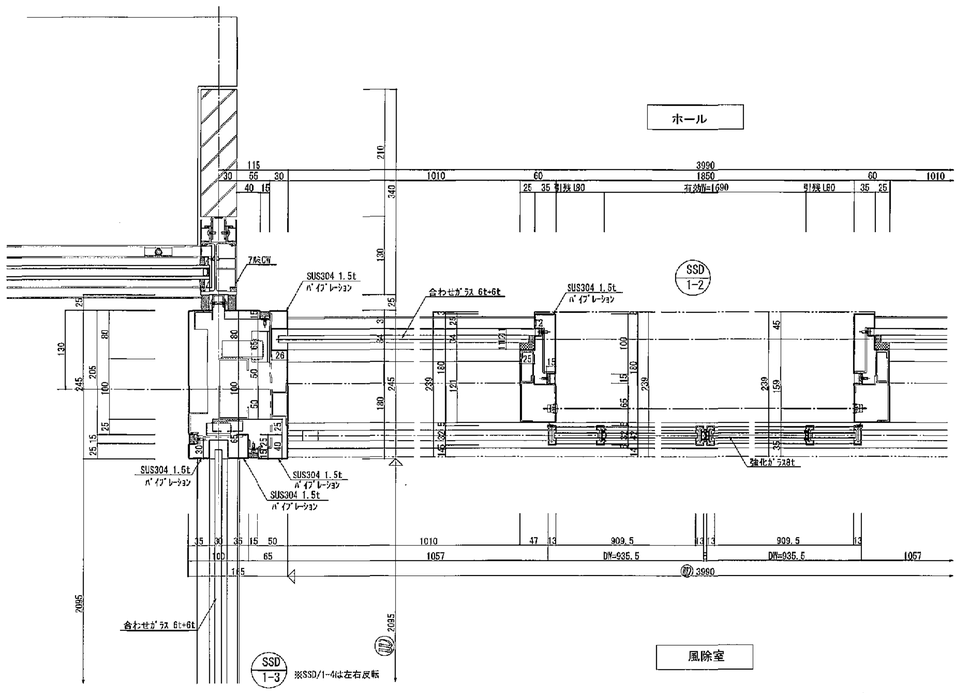


(A3版：表示縮尺の1/2)
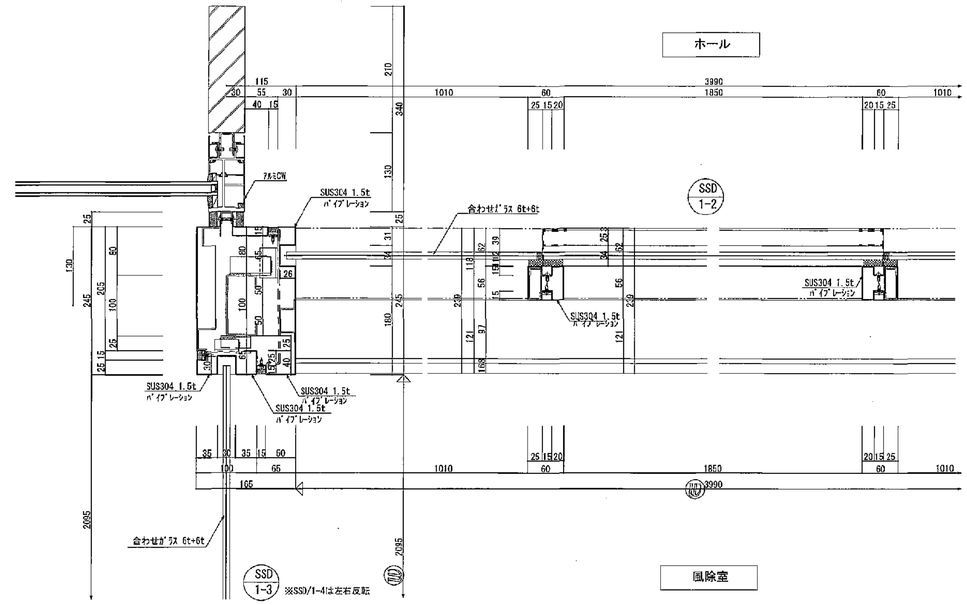
| | | | | | |
|---|---|---|---|---|---|
| 工事名 | 平塚市余熱利用施設新築工事（建築） | | | | |
| 図面名 | 風除室詳細図（３）（参考図） | | 縮尺 | - | 設計年月 2015年3月 |
| 承認 | 課長 | 担当長 | 担当者 | 合 | 瞳 |
| | | | | 製図者 | 16-0778 |
| | | | | 図面データ通し番号 | A-75 |

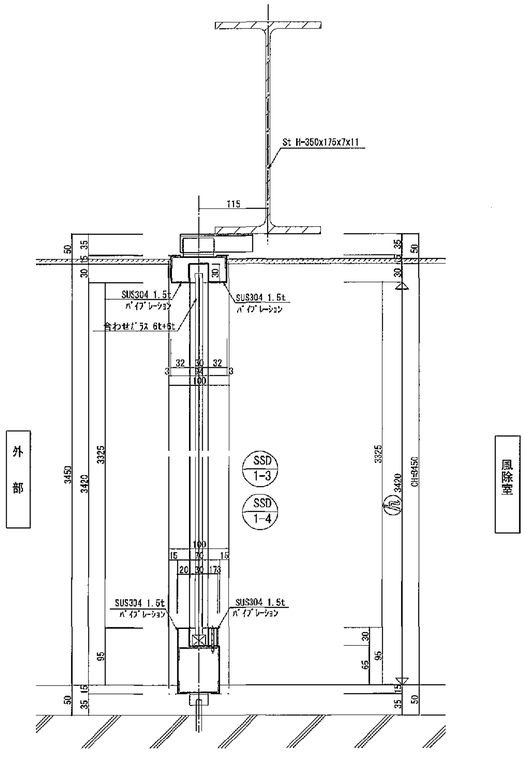豊建築事務所 Yutaka Architects

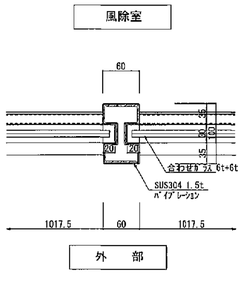平塚市 都市整備部 建築住宅課
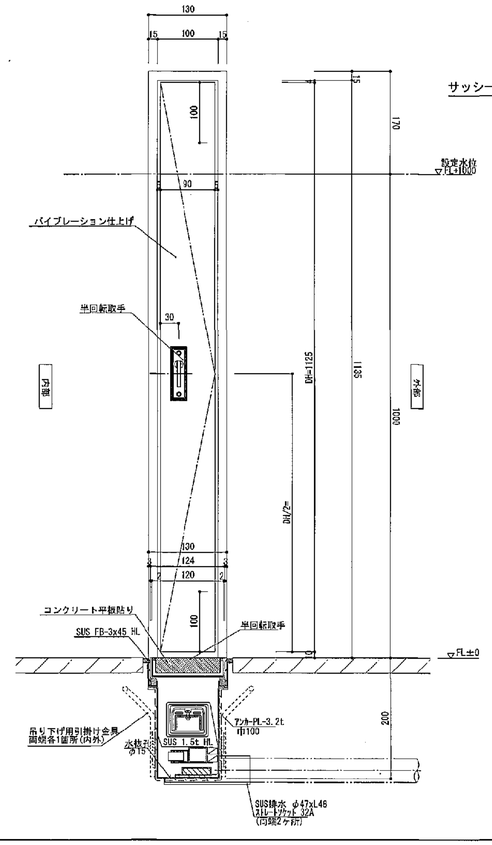
## ガラスパーティション　展開図　S＝1／50

GP 1
ランマガラス：フロートガラス10t+飛散防止フィルム貼り
全面ガラス：フロートガラス12t+飛散防止フィルム貼り
引戸ガラス：強化ガラス8t

### 教養娯楽室




GP 3
ランマガラス：フロートガラス10t+飛散防止フィルム貼り
全面ガラス：フロートガラス12t+飛散防止フィルム貼り
引戸ガラス：強化ガラス8t

### トレーニング室




GP 5
ランマガラス：フロートガラス10t+飛散防止フィルム貼り
全面ガラス：フロートガラス12t+飛散防止フィルム貼り
引戸ガラス：強化ガラス8t
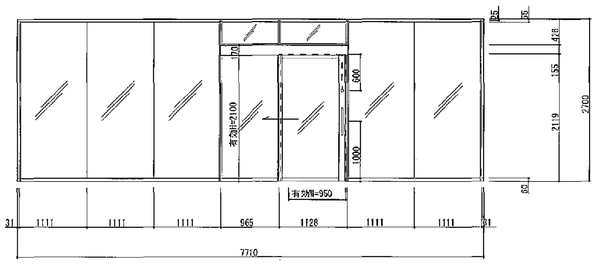
### 町内福祉村活動室




GP 2
ランマガラス：フロートガラス10t+飛散防止フィルム貼り
全面ガラス：フロートガラス12t+飛散防止フィルム貼り
引戸ガラス：強化ガラス8t
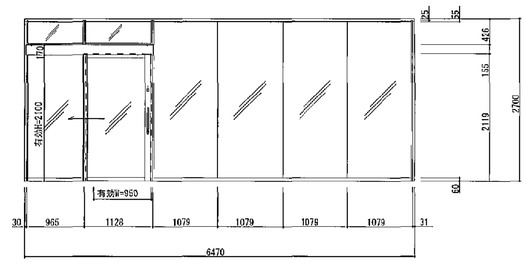
### 集会室




GP 4
ランマガラス：フロートガラス10t+飛散防止フィルム貼り
全面ガラス：フロートガラス12t+飛散防止フィルム貼り
開き戸ガラス：強化ガラス10t
引戸ガラス：強化ガラス8t
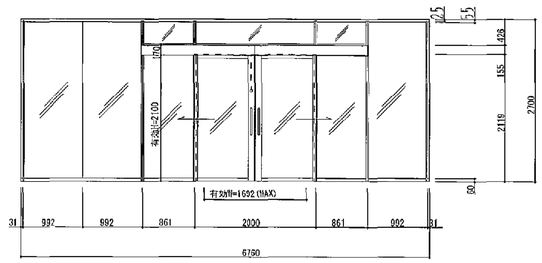
### 多目的室




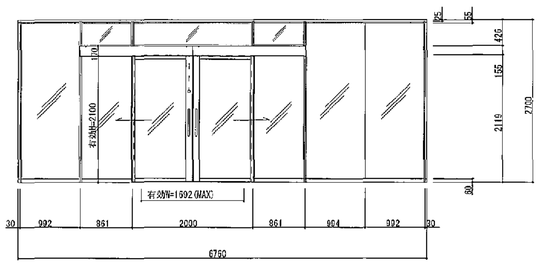


## ガラスパーティション　断面図　S＝1／5

全面ガラス




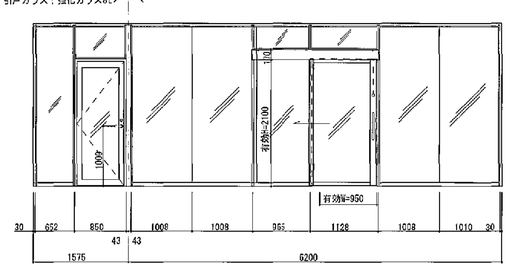


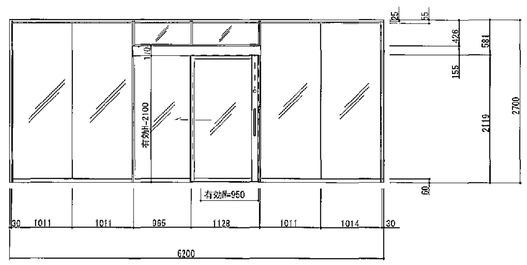強化ガラスドア（アルミ框引き戸）




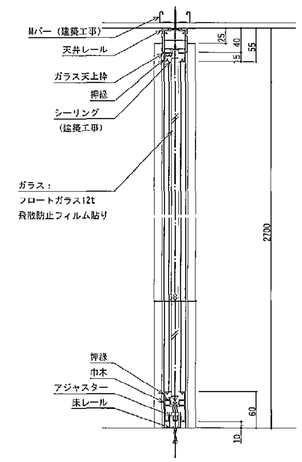


壁面・Lコーナー詳細　　スライディング取り合い

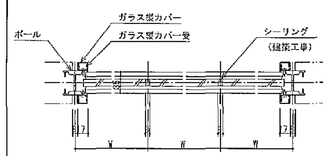





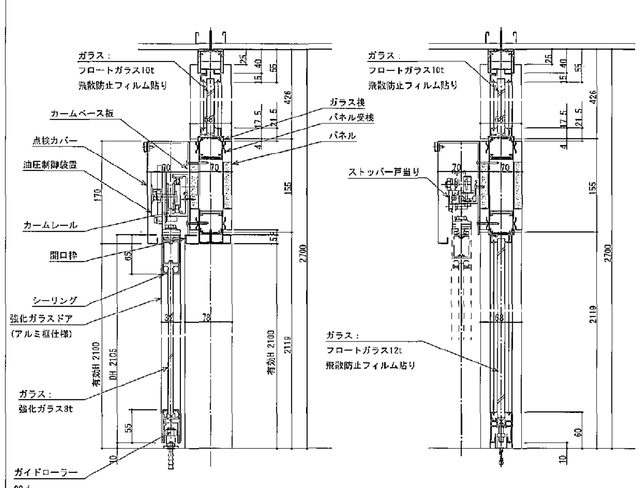


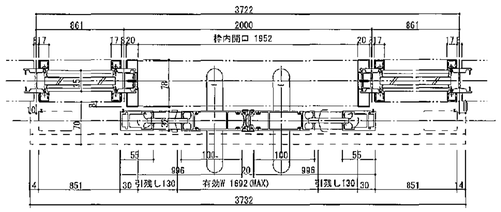


強化ガラスドア（スチール框開き戸）

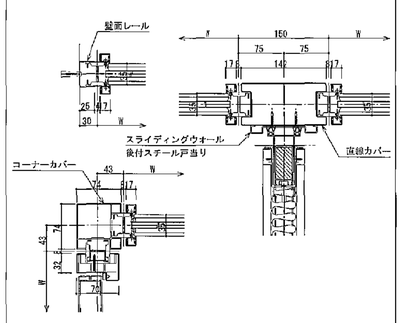


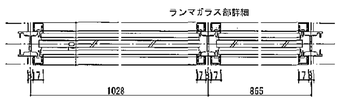


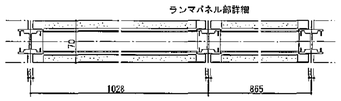仕様表

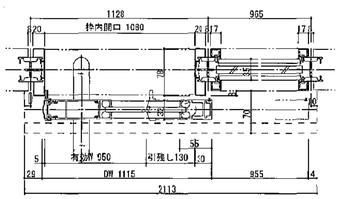◇仕様表

| 項　目 | 部　材 | 材　料（板厚mm） |
|---|---|---|
| 骨材 | 天井レール | アルミ押出形材　<指定色焼付塗装仕上> |
| | 床レール(ガラス用) | 冷間圧延鋼板　0.8mm　<指定色焼付塗装仕上> |
| | ポール（支柱） | アルミ押出形材　<指定色焼付塗装仕上> |
| | パネル受桟 | アルミ押出形材　<指定色焼付塗装仕上> |
| | 巾木(ガラス用) | アルミ押出形材　<指定色焼付塗装仕上> |
| | 壁面レール | 冷間圧延鋼板　0.8mm　<指定色焼付塗装仕上> |
| | 面縁カバー | 冷間圧延鋼板　1.2mm　<指定色焼付塗装仕上> |
| | コーナーカバー | アルミ押出形材　<指定色焼付塗装仕上> |
| 枠 | ドア枠・腰口枠 | 冷間圧延鋼板　1.2mm　<指定色焼付塗装仕上> |
| | ガラス天上枠 | アルミ押出形材　<指定色焼付塗装仕上> |
| | ガラス枠(ガラス横) | アルミ押出形材　<指定色焼付塗装仕上> |
| | ガラス縦カバー・カバー受 | アルミ押出形材　<指定色焼付塗装仕上> |
| | 押縁 | アルミ押出形材　<指定色焼付塗装仕上> |
| | ガラス押え | シーリング |
| | ガラスジョイント | シーリング |
| パネル | パネル表面材 | 亜鉛めっき鋼板　0.6mm　<指定色焼付塗装仕上> |
| | 芯　材 | せっこうボード12.5mm |
| 強化ガラスドア（アルミ框仕様）（自閉引き戸） | ガラスフレーム | アルミ押出形材　<指定色焼付塗装仕上> |
| | フロントゴム | ポリ塩化ビニル |
| | ガラス押え | シーリング |
| | ロック（吊戸） | 本締錠 |
| | 取手 | ステンレス＋ウッド　φ29　L=452 |
| 強化ガラスドア（スチール框仕様）（開き戸） | ガラスフレーム | 亜鉛めっき鋼板　1.6mm　<指定色焼付塗装仕上> |
| | ガラス押え | シーリング |
| | ロック（開き戸） | 本締錠 |
| | ドアクローザ | シルバー　ストップ付 |
| | ピボットヒンジ | ピボットヒンジ（ステンレス） |
| | 戸当り | 床付け戸当り |

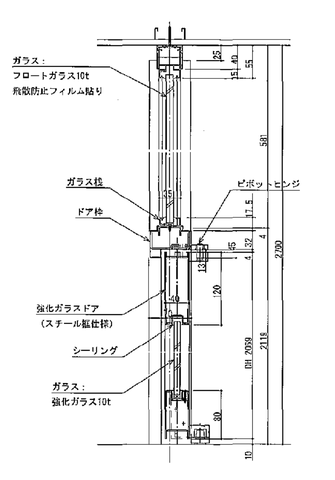(A3版：表示縮尺の1/2)
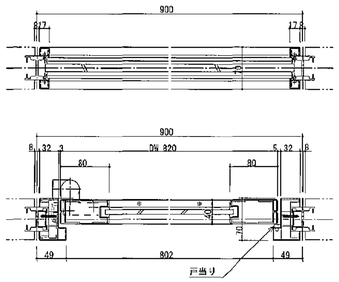
| | | | | | | | |
|---|---|---|---|---|---|---|---|
| 工事名 | 平塚市余熱利用施設新築工事（建築） | | | | | | |
| 図面名 | スチールパーティション詳細図（参考図） | | | | 縮　尺 | － | 設計年月 | 2015年3月 |
| 承認 | 課長 | 担当長 | 担当者 | 合　議 | 製図者 | 図面データ通し番号 | 図面番号 |
| | | | | | | 16－0776 | A-76 |

豊建築事務所 Yutaka Architects
一級建築士事務所 東京都知事登録第40005号　一級建築士登録番号第261081号
平塚市 都市整備部 建築住宅課